


Stuklijst Roosters (gehele verdieping)

Aantal	Fabriekaat	Type	Afmeting	Diameter	Kleur
1	Solid Air	WUCKVD	215x65mm		Sendzimir verzinkt
3	Solid Air	WUCKVD	315x65mm		Sendzimir verzinkt
6	Solid Air	WUCKVD	515x65mm		Sendzimir verzinkt
2	Solid Air	WUCKVD	615x65mm		Sendzimir verzinkt
2	Solid Air	WUCKVD	315x65mm		Sendzimir verzinkt
1	Solid Air	WUCKOO	615x65mm		Sendzimir verzinkt
2	Solid Air	WDZDD	625x225mm		Blank aluminium
2	Solid Air	WDZDD	625x325mm		Blank aluminium
1	Solid Air	WDZDD	625x425mm		Blank aluminium
1	Solid Air	WUCAVD	225x75mm		Blank aluminium
8	Solid Air	WUCAVD	325x75mm		Blank aluminium
6	Solid Air	WUCAVD	425x75mm		Blank aluminium
2	Solid Air	WUCAVD	525x75mm		Blank aluminium
2	Solid Air	WUCAVD	225x125mm		Blank aluminium
2	Solid Air	WUCAVD	325x125mm		Blank aluminium
2	Solid Air	WUCAVD	525x125mm		Blank aluminium
1	Solid Air	RRVODM		125	RAL 9006
3	Solid Air	WTHA00	325x75mm		RAL 9006
1	Solid Air	WTHA00	625x75mm		RAL 9006
1	Solid Air	KBRIAN		125	RAL 9010
3	Solid Air	RTVODM		125	RAL 9010
1	Solid Air	RRVODM		160	RAL 9010
1	Solid Air	WRHA00	625x125mm		RAL 9010
2	Solid Air	WTHA00	625x125mm		RAL 9010
1	Solid Air	WDZDD	625x425mm		RAL 9011
5	Solid Air	WUCKVD	615x115		RAL 9011

Tekening: WD-1-10wg
 Afkomstig van: Van den Berg Groep
 Datum: 16-03-2015
 Status: definitief

RENVOL:

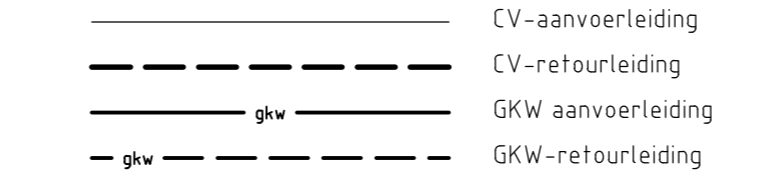

CV en GKW:

- Leidingen
- DN50 gelaste stalen draadpijp NEN 3257
- DN50 naadloos stalen vlampijp NEN 223-verbindingen middels lassen
- Isolatie CV: Thermisch -inter als well afwerking alufolie
- Isolatie GKW: Dampdicht - Armaflex AF
- Bestaande CV-leidingen overgenomen van de bestaande revisieteekeningen, en gecontroleerd in de bestaande situatie.

Lucht:

- Kanalen: Sendzimir verzinkt plaatstaal
- Brandkleppen: Trox
- Voluutregelaars: kanalenleverancier

W:

- Afzuigrozet: Fabr: Solid Air; Type: RRV0
- Regelklep: t.b.v. luchtkanaal
- Brandklep: t.b.v. luchtkanaal
- Toewegafsluiter
- Kopelkast
- Inregelafsluiter

M:


- Meetvoering hartlijn vanuit vloer

D:

- Diameter - Meetvoering hartlijn vanuit vloer

U:

- Meetvoering hartlijn vanuit onderkant beton

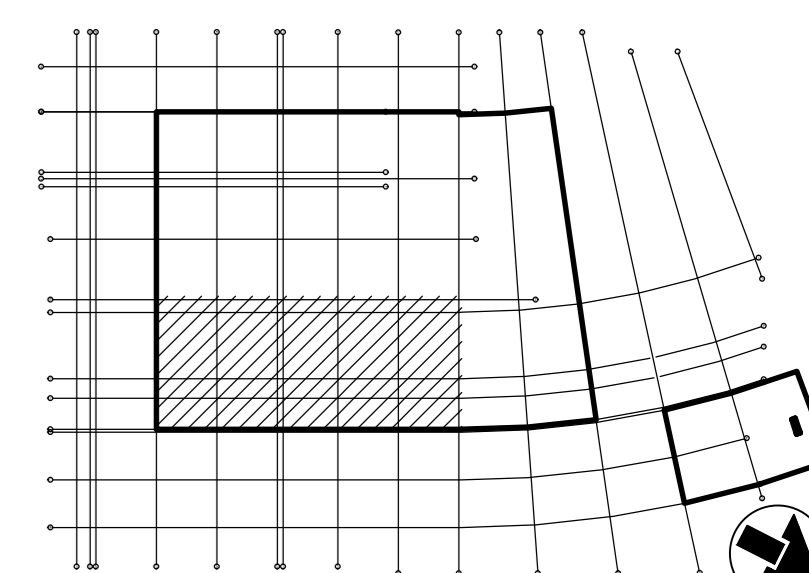

REVISIE

De Blaoy - Van den Bogaard Raadgevende Ingenieurs B.V.
 Westlaan 35 3012 XD Rotterdam Nederland
 Telefoon: 010-2751701 Fax: 010-4108860 Homepage: www.blaoy.nl
 E-mail: blaoy@blaoy.nl

Project: Grafisch Lyceum Fase 2

Werk: Werkhouding installatie; LB & CV
 Kelder verdieping; As 28-22 / Ee-Me

Uitschep: 150 datum: 22-07-2015 versie: B.M. projectleider: S. de Kluyver schaal: A3

unica installatietechniek

WPG-K1-2-01