

Inventarisatie huidige staat van het groen VVA terrein Aalsmeer

Fase 1: Rondom het huidige honden trainingsveld.

1A: *korte zijde veld Midgetolfbaan*

- *Bosplantsoen/opschot tot 8 meter hoog.*
- *Bosplantsoen/opschot 7½ meter breed i.p.v. 6½ meter.*
- *Ballenvanger met net 25m¹ (incl. poeren?) groen doorheen gegroeid.*
- *Doel aanwezig (incl. poeren?).*
- *2 á 3 meter overhangend groen slootzijde.*
- *Beschoeiing slecht.*
- *Één boom slecht (els).*

1B: *lange zijde veld kinderdagverblijf*


- *Bosplantsoen/opschot tot 8 meter hoog.*
- *Bosplantsoen/opschot 7 meter breed i.p.v. 5 meter.*
- *Ballenvanger met gaas +/- 18 meter (incl. poeren?) groen doorheen gegroeid.*
- *Hekwerk laag met gaas 1 meter hoog +/- 70 meter lang (incl. poeren?).*
- *3 lichtmasten met armatuur (incl. poeren?)*

1C: *lange zijde veld Kastelijnwegzijde*

- *Bosplantsoen/opschot 12 meter breed i.p.v. 6 meter breed.*
- *Bosplantsoen/ opschot tot 15 meter hoog.*
- *Hekwerk 2 meter hoog met gaas (incl. poeren?) +/- 90m¹.*
- *3 lichtmasten met armatuur (incl. poeren?).*

1D: *korte zijde veld*

- *Bosplantsoen/opschot tot 12 meter hoog.*
- *Bosplantsoen/opschot 11 meter breed i.p.v. 1,10 meter (rechts).*
- *Bosplantsoen/opschot 5x5 meter en 11x5 meter (links).*
- *Ballenvanger met net 25m¹ (incl. poeren?) groen doorheen gegroeid.*
- *Hekwerk 2 meter hoog met gaas (incl. poeren?) +/- 42 m¹*

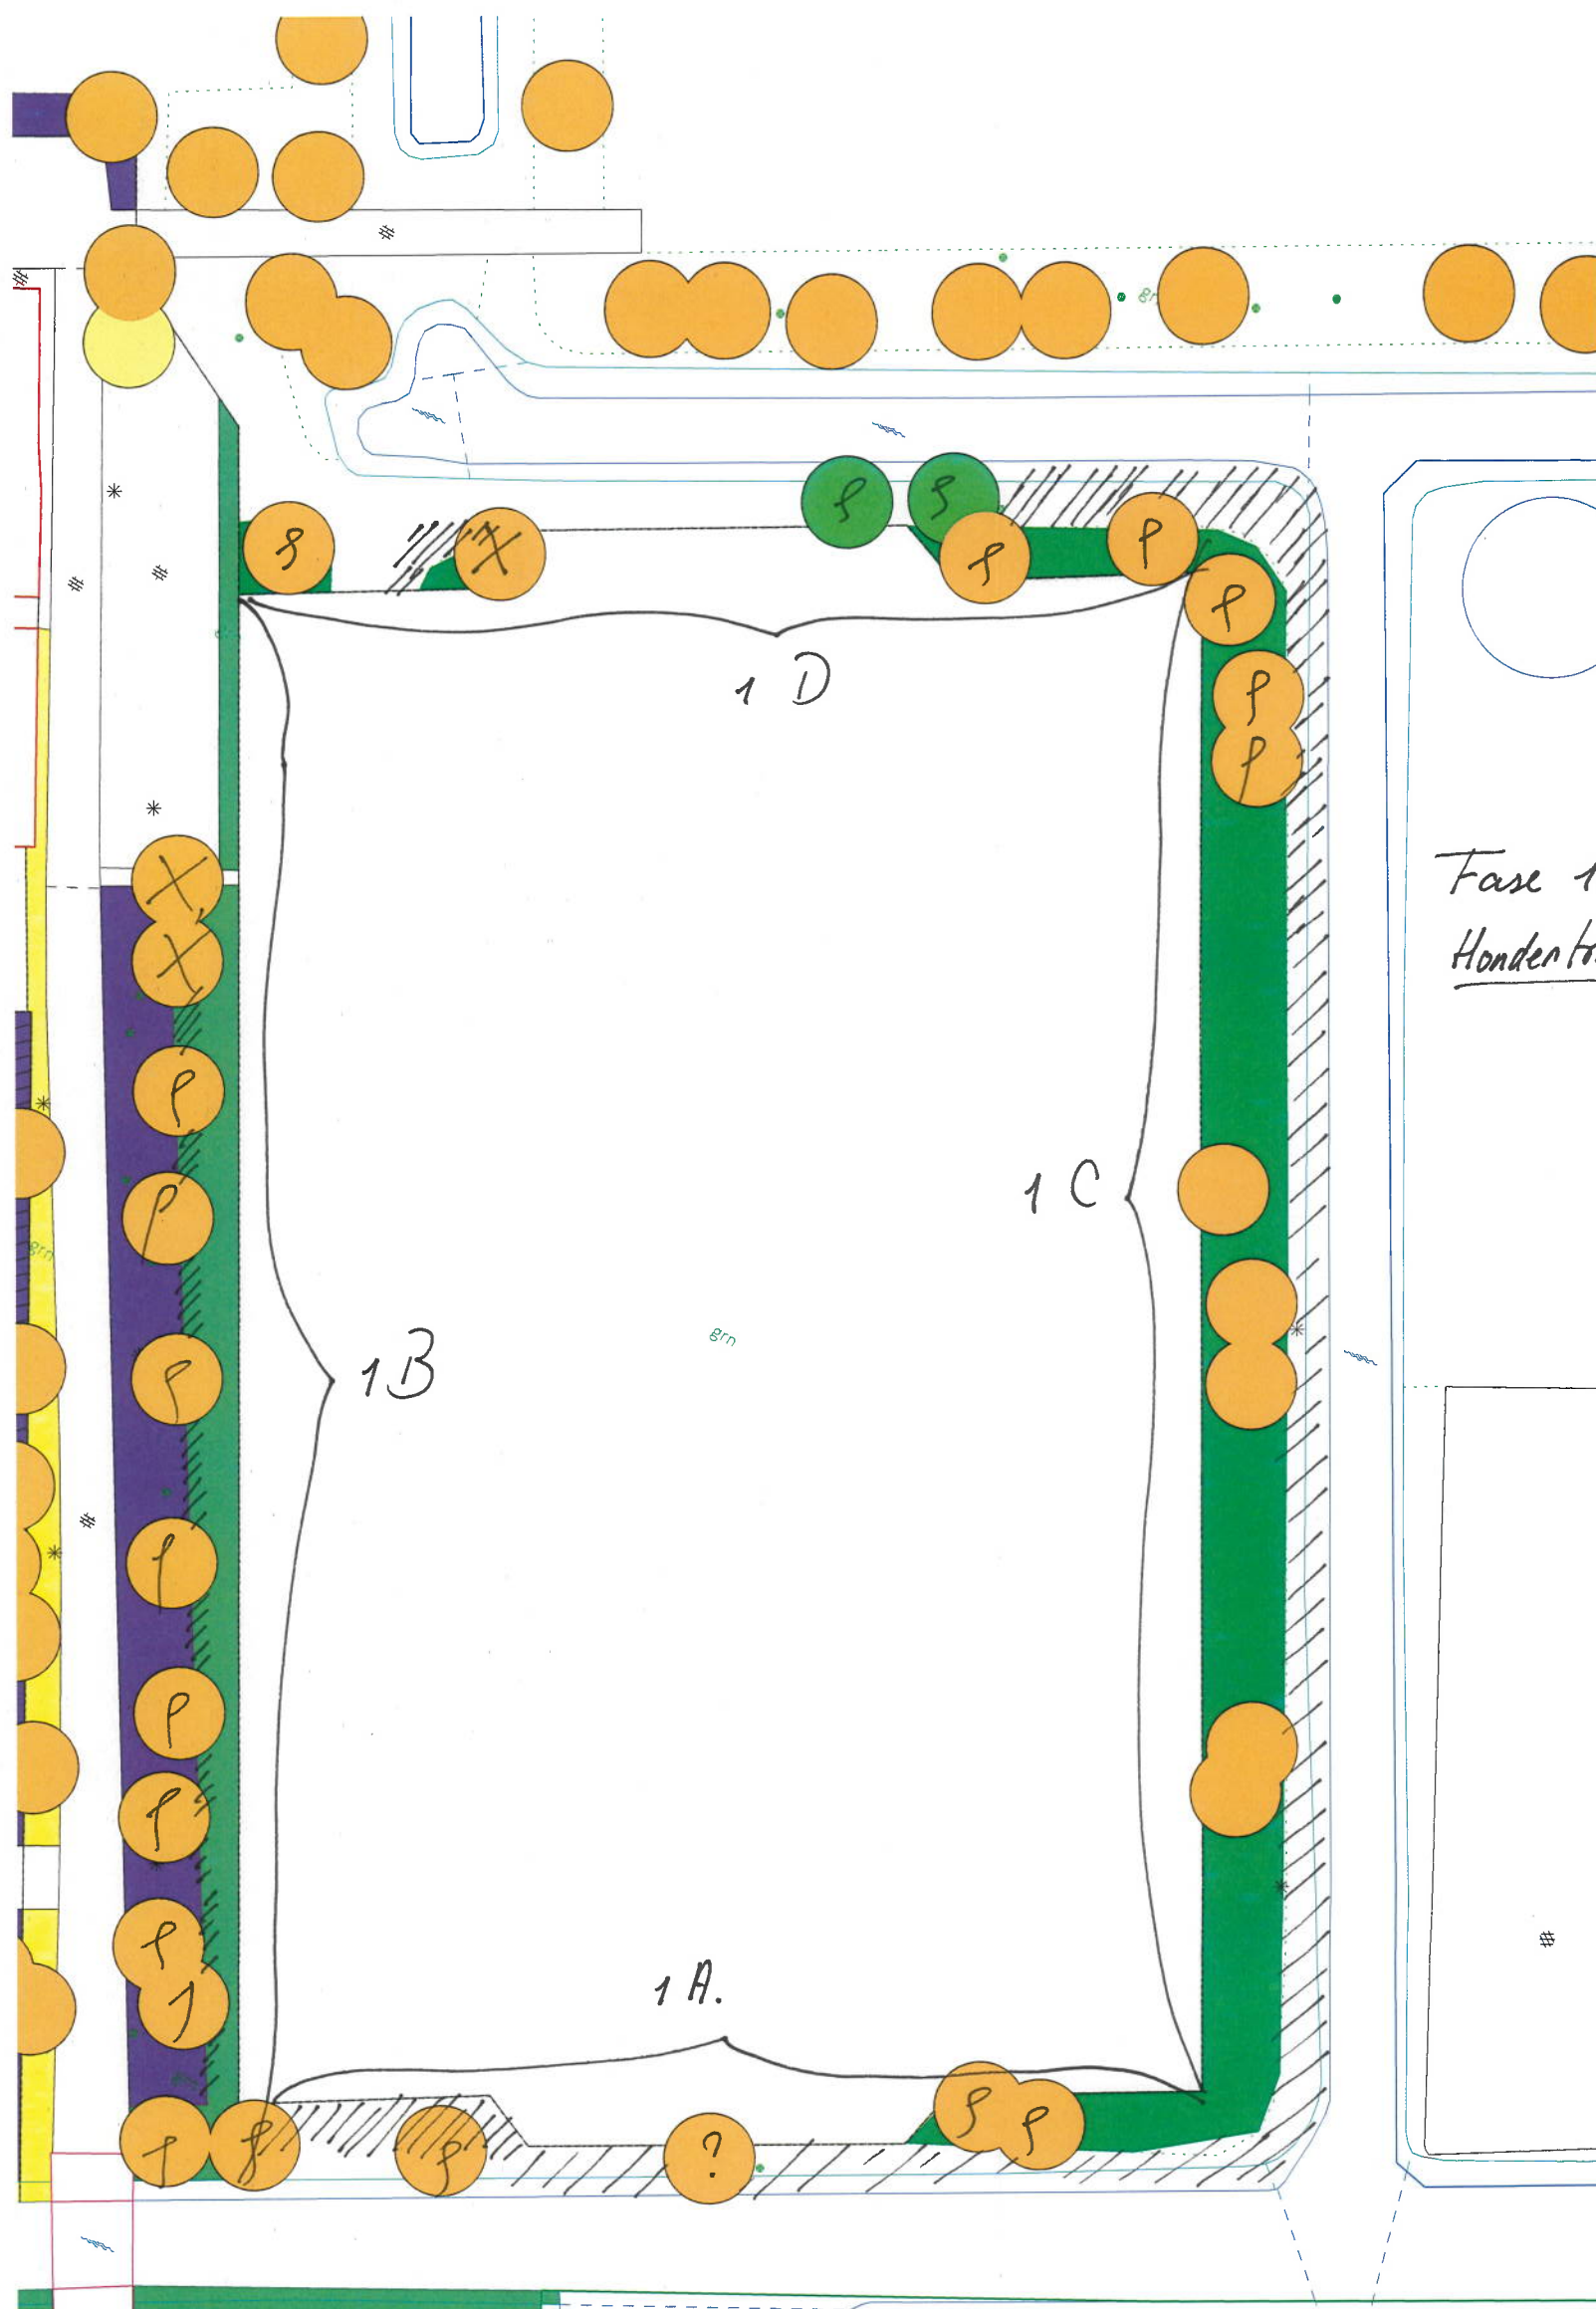

Fase 1:
Honden training veld.

////// meer planten dan op tekening.

P. bomen zijn nog aanwezig

X. boom staat er niet meer.

?. boom heeft slechte kwaliteit.

1:500