


GASHOUDER

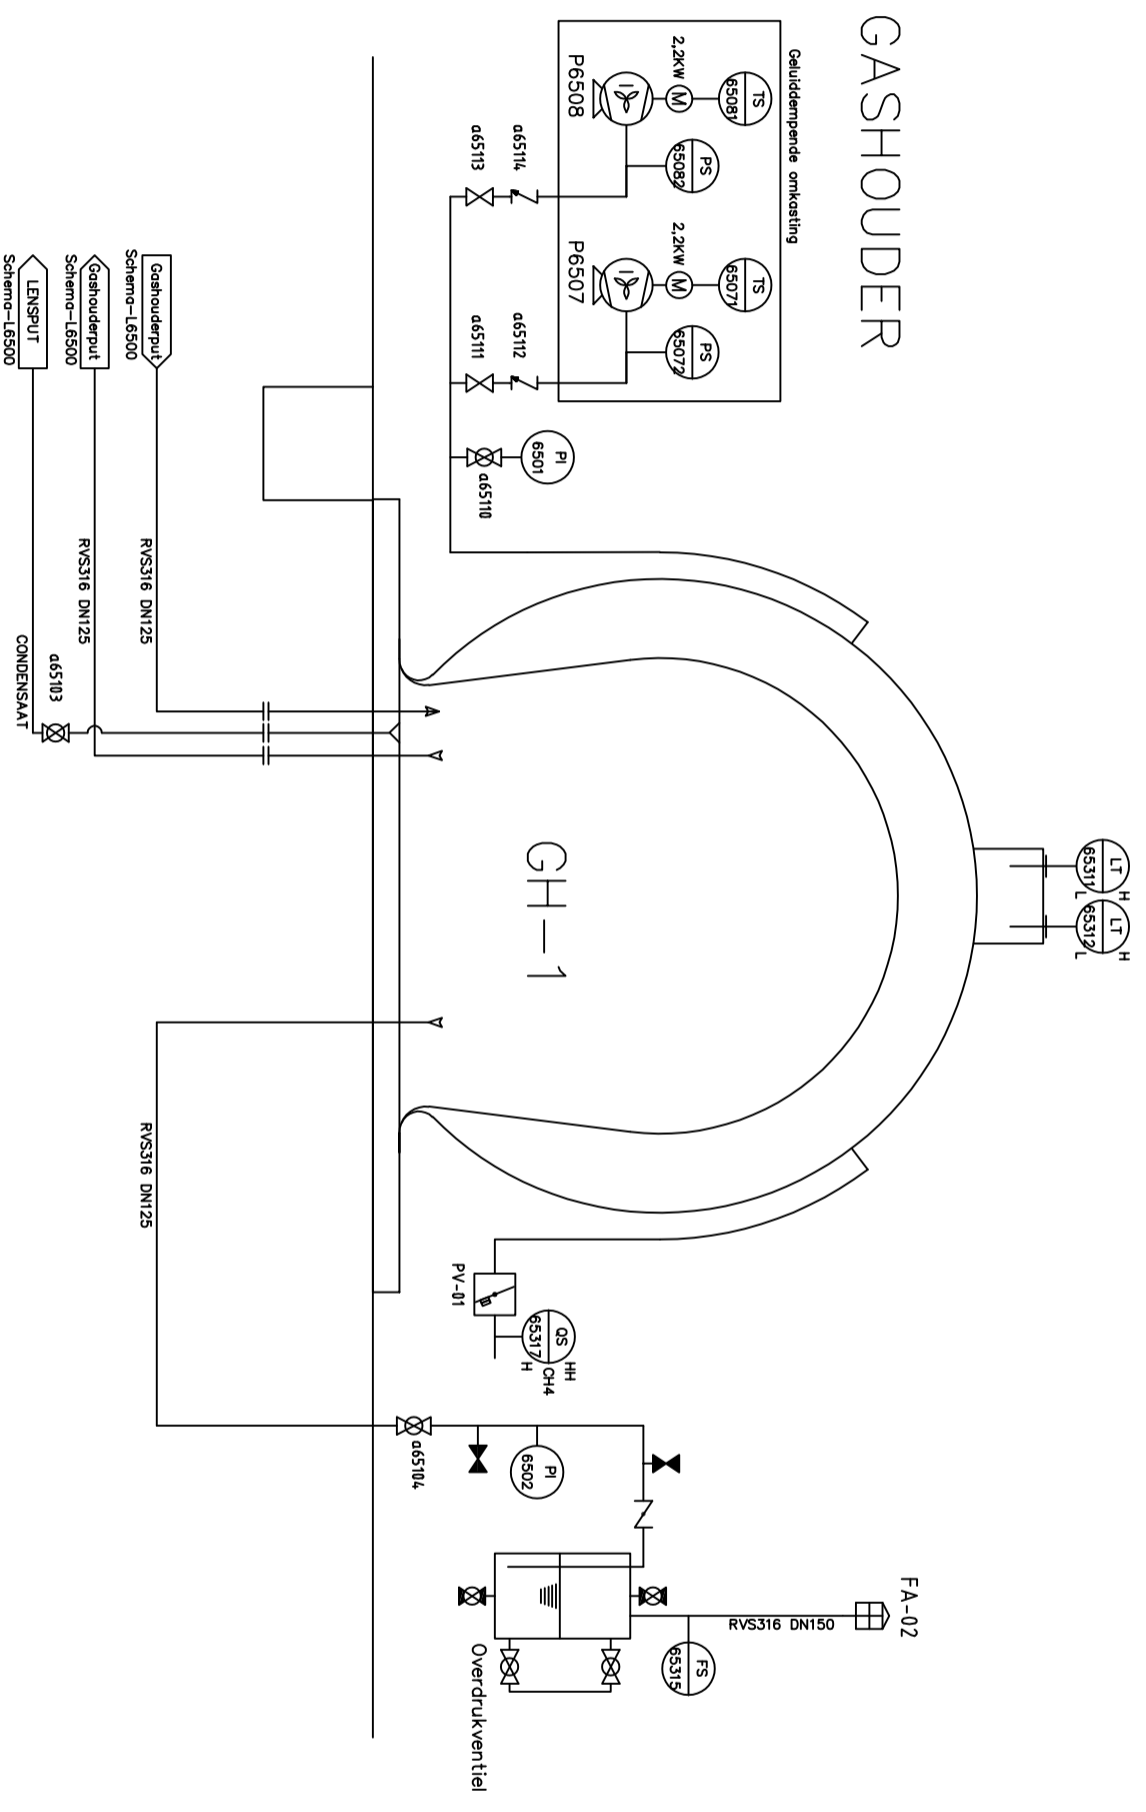

Wijz.	Datum	Omschrijving	Get.	Gec.	Gez.
J	DEC 09	REVISIE	RB		
I	DEC 06	REVISIE	SW		
H	JUN 01	REVISIE	CGS		
G	FEB 01	REVISIE	CGS	LM	PdE
M	Mei '19	AS BUILD	RP		
L	Aug 18	GroenGas	JvL		

Hoogheemraadschap van Delfland <small>PROCEESSCHAKEL 28 INLETT FORTRESS 2008 2001 CE INLETT TRANSDUCER 015-2000108</small>		Titel LEIDING- EN INSTRUMENTATIESCHEMA PROCESSEENHEID 6500, GASOPSLAP GASHOUDER
Project AWZI DE GROOTE LUCHT		Datum 16-12-96
Gedaand Gecontl. Getoet Schied		Naam CCS
A.		Projectnr. 46203-40-300
L-6501		File
M		Wfz.