

## PEILBUISKENMERKEN

| Peilbuis: ZWB03 |              |                         | Locatie: Amestelle 319, 1161 BD Zwanenburg |               |                 |                     |                            |                 |
|-----------------|--------------|-------------------------|--------------------------------------------|---------------|-----------------|---------------------|----------------------------|-----------------|
| X-coördinaat    | Y-coördinaat | Kop peilbuis bij aanleg | Maaiveldhoogte peilbuis bij aanleg         | Lengte filter | Diameter filter | Watervoerend pakket | Diepte peilbuis bij aanleg | Datum plaatsing |
| 110079.8        | 488491.7     | -3.97 m NAP             | -3.89 m NAP                                | 1.00 m        | -               | -                   | 1.95 m                     | 01/12/2012      |


## LOGGERGEGEVENS

| Serienummer | Lengte draad en logger |
|-------------|------------------------|
| AP370       | -1.86 m                |

## FOTO



## BOORBESCHRIJVING

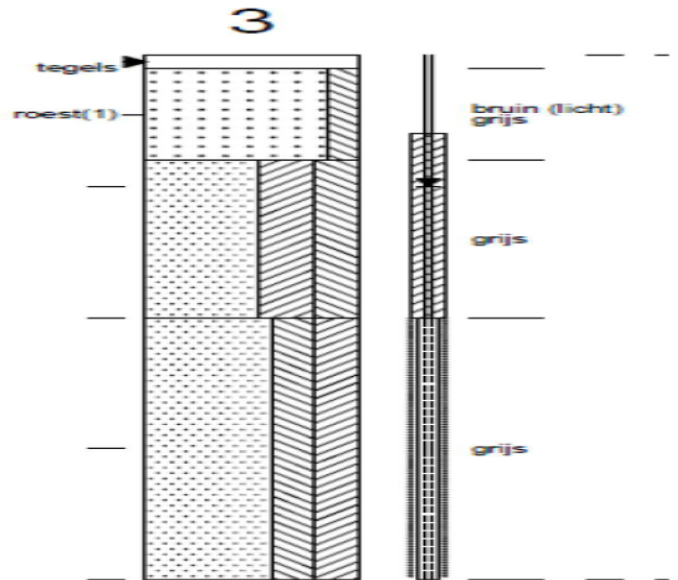

Printdatum: 24/11/2020 07:53

**wareco**  
INGENIEURS

## PEILBUISKENMERKEN

| Peilbuis: ZWB04 |              |                         | Locatie: Kinheim 366, 1161 DL Zwanenburg |               |                 |                     |                            |                 |
|-----------------|--------------|-------------------------|------------------------------------------|---------------|-----------------|---------------------|----------------------------|-----------------|
| X-coördinaat    | Y-coördinaat | Kop peilbuis bij aanleg | Maaiveldhoogte peilbuis bij aanleg       | Lengte filter | Diameter filter | Watervoerend pakket | Diepte peilbuis bij aanleg | Datum plaatsing |
| 110261          | 488582       | -3.97 m NAP             | -3.87 m NAP                              | 1.00 m        | -               | -                   | 1.80 m                     | 01/12/2012      |



## LOGGERGEGEVENS

| Serienummer | Lengte draad en logger |
|-------------|------------------------|
| BM875       | -1.63 m                |

## FOTO



## BOORBESCHRIJVING

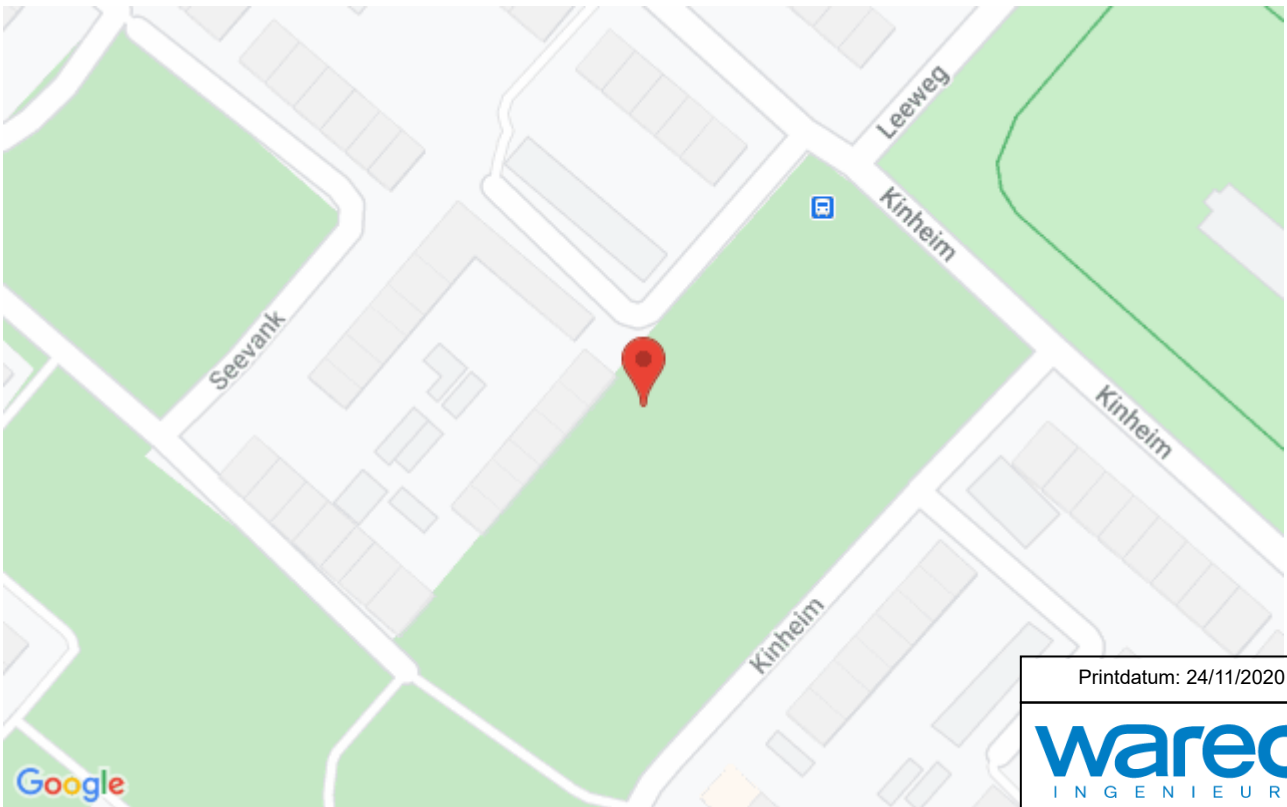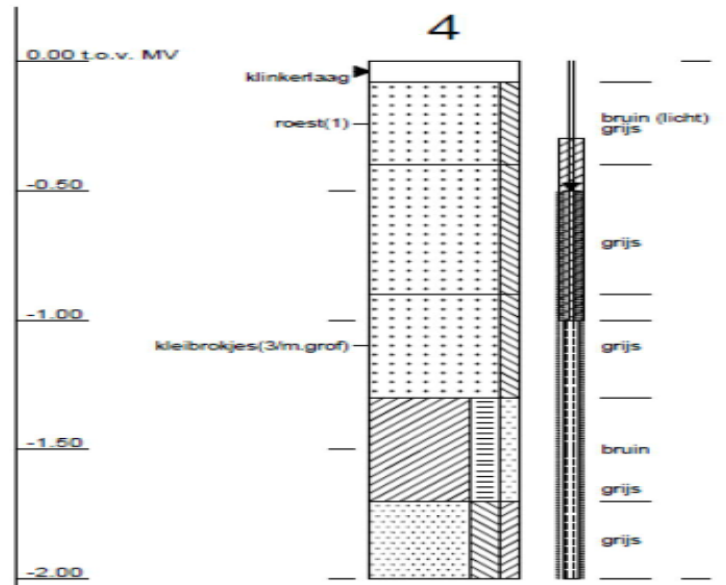

Printdatum: 24/11/2020 07:53

**wareco**  
INGENIEURS




## PEILBUISKENMERKEN

| Peilbuis: ZWB05 |              |                         | Locatie: Kinheim 234, 1161 DG Zwanenburg |               |                 |                     |                            |                 |
|-----------------|--------------|-------------------------|------------------------------------------|---------------|-----------------|---------------------|----------------------------|-----------------|
| X-coördinaat    | Y-coördinaat | Kop peilbuis bij aanleg | Maaiveldhoogte peilbuis bij aanleg       | Lengte filter | Diameter filter | Watervoerend pakket | Diepte peilbuis bij aanleg | Datum plaatsing |
| 110293          | 488543       | -3.98 m NAP             | -3.90 m NAP                              | 1.00 m        | -               | -                   | 2.31 m                     | 01/12/2012      |


## LOGGEREGEVEENS

| Serienummer | Lengte draad en logger |
|-------------|------------------------|
| AK860       | -2.21 m                |

## FOTO

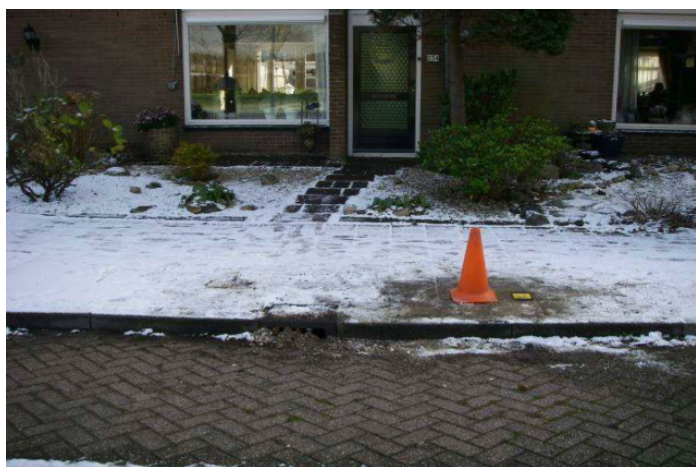

## BOORBESCHRIJVING

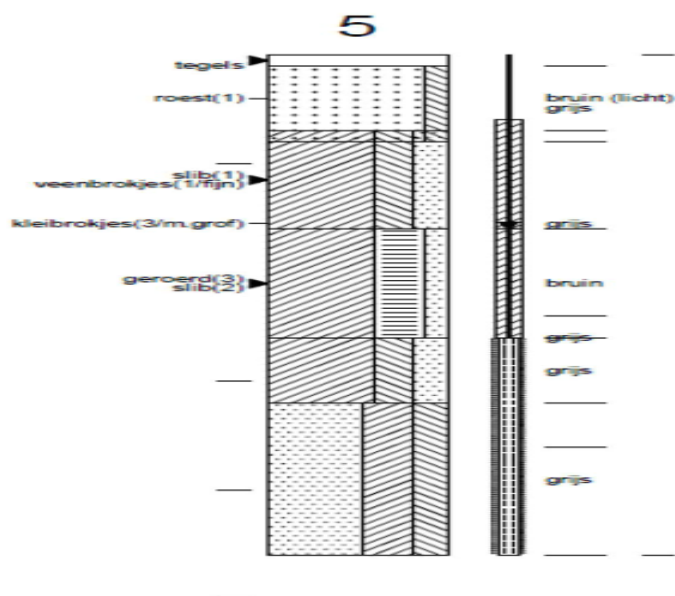

Printdatum: 24/11/2020 07:53

**wareco**  
INGENIEURS

## PEILBUISKENMERKEN

| Peilbuis: ZWB08 |              |                         | Locatie: Kinheim 178, 1161 DE Zwanenburg |               |                 |                     |                            |                 |
|-----------------|--------------|-------------------------|------------------------------------------|---------------|-----------------|---------------------|----------------------------|-----------------|
| X-coördinaat    | Y-coördinaat | Kop peilbuis bij aanleg | Maaiveldhoogte peilbuis bij aanleg       | Lengte filter | Diameter filter | Watervoerend pakket | Diepte peilbuis bij aanleg | Datum plaatsing |
| 110428          | 488416       | -3.91 m NAP             | -3.87 m NAP                              | 1.00 m        | -               | -                   | 2.15 m                     | 01/12/2012      |


## LOGGERGEGEVENS

| Serienummer | Lengte draad en logger |
|-------------|------------------------|
| AJ409       | -2.04 m                |

## FOTO



## BOORBESCHRIJVING

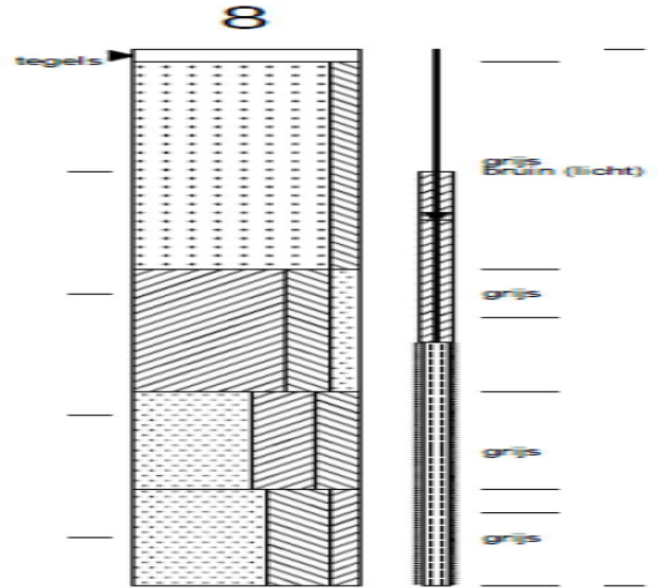

Printdatum: 24/11/2020 07:53

**wareco**  
INGENIEURS

## PEILBUISKENMERKEN

| Peilbuis: ZWB09 |              |                         | Locatie: Inlaag 36, 1161 RC Zwanenburg |               |                 |                     |                            |                 |
|-----------------|--------------|-------------------------|----------------------------------------|---------------|-----------------|---------------------|----------------------------|-----------------|
| X-coördinaat    | Y-coördinaat | Kop peilbuis bij aanleg | Maaiveldhoogte peilbuis bij aanleg     | Lengte filter | Diameter filter | Watervoerend pakket | Diepte peilbuis bij aanleg | Datum plaatsing |
| 110410          | 488242.1     | -4.02 m NAP             | -3.94 m NAP                            | 1.00 m        | -               | -                   | 1.86 m                     | 01/12/2012      |



## LOGGERGEGEVENS

| Serienummer | Lengte draad en logger |
|-------------|------------------------|
| AJ492       | -1.76 m                |

## FOTO



## BOORBESCHRIJVING

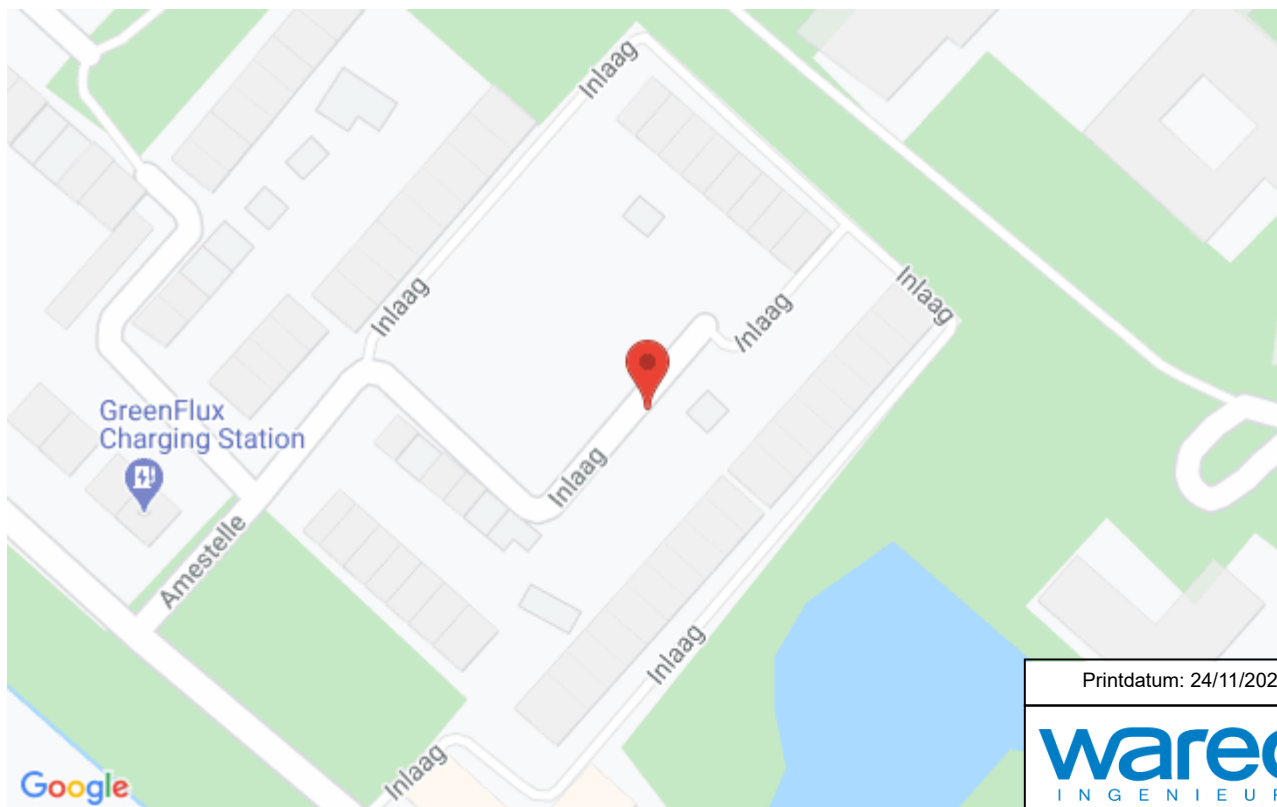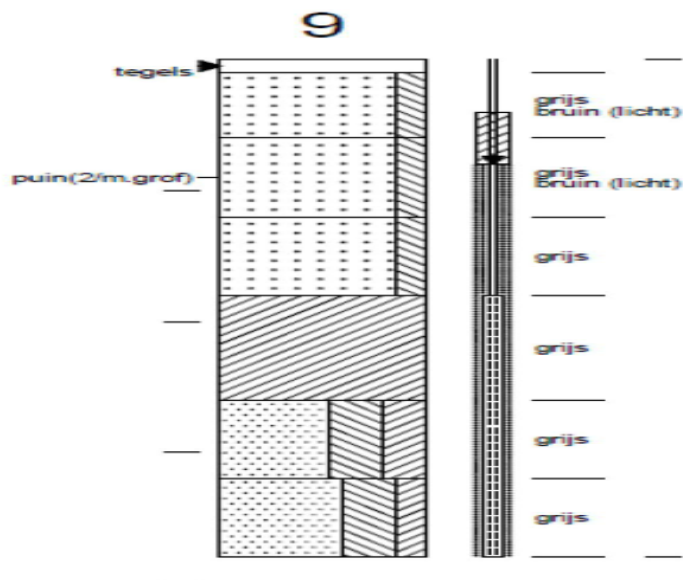

Printdatum: 24/11/2020 07:53

**wareco**  
INGENIEURS



## PEILBUISKENMERKEN

| Peilbuis: 2-1.01 |              |                         | Locatie: Haarlemmerstraatweg 57B, 1165 MJ Halfweg |               |                 |                     |                            |                 |
|------------------|--------------|-------------------------|---------------------------------------------------|---------------|-----------------|---------------------|----------------------------|-----------------|
| X-coördinaat     | Y-coördinaat | Kop peilbuis bij aanleg | Maaiveldhoogte peilbuis bij aanleg                | Lengte filter | Diameter filter | Watervoerend pakket | Diepte peilbuis bij aanleg | Datum plaatsing |
| 111069.1         | 488874.3     | -0.48 m NAP             | -0.36 m NAP                                       | 1.00 m        | 40 mm           | FREA                | 1.73 m                     | 16/02/2017      |

## LOGGERGEGEVENS

| Serienummer | Lengte draad en logger |
|-------------|------------------------|
| mslv4e40329 | -1.65 m                |

## FOTO





## BOORBESCHRIJVING

### Boring: PB 2-1.01

datum: 16-02-2017

X/Y-coördinaat: 111452,80 / 488816,25

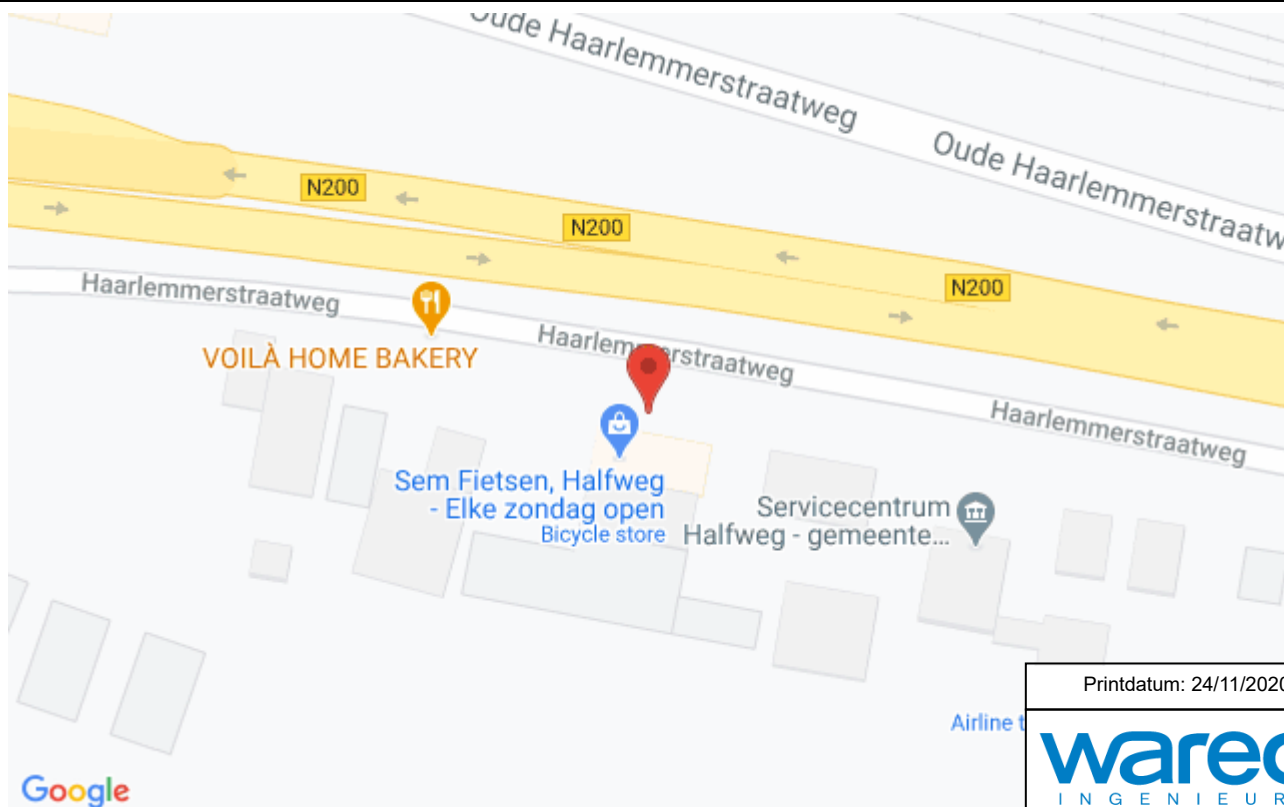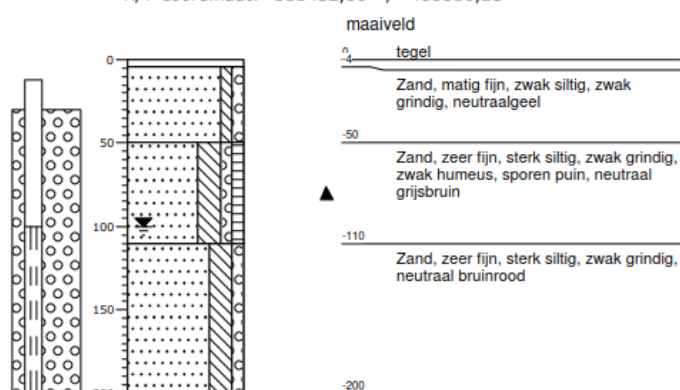

Printdatum: 24/11/2020 07:53

**wareco**  
INGENIEURS

## PEILBUISKENMERKEN

| Peilbuis: 2-1.02 |              |                         | Locatie: Dokter Baumannplein 25, 1165 MC Halfweg |               |                 |                     |                            |                 |
|------------------|--------------|-------------------------|--------------------------------------------------|---------------|-----------------|---------------------|----------------------------|-----------------|
| X-coördinaat     | Y-coördinaat | Kop peilbuis bij aanleg | Maaiveldhoogte peilbuis bij aanleg               | Lengte filter | Diameter filter | Watervoorend pakket | Diepte peilbuis bij aanleg | Datum plaatsing |
| 111707.1         | 488680       | -0.27 m NAP             | -0.09 m NAP                                      | 1.00 m        | 40 mm           | FREA                | 1.83 m                     | 16/02/2017      |

## LOGGERGEGEVENS

| Serienummer | Lengte draad en logger |
|-------------|------------------------|
| mslv4h82586 | -1.73 m                |

## FOTO




## BOORBESCHRIJVING

### Boring: PB 2-1.02

datum: 16-02-2017

X/Y-coördinaat: 111707,15 / 488680,06

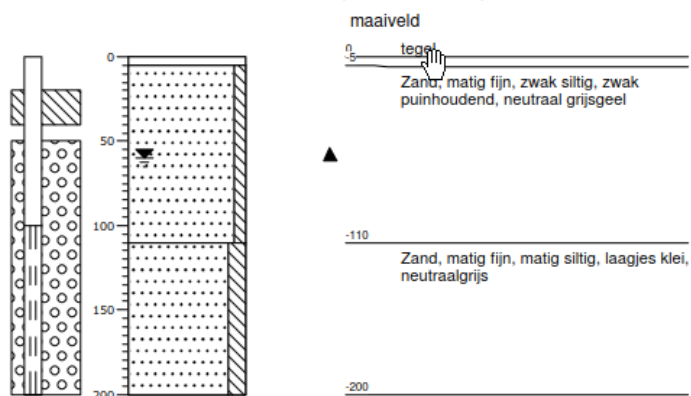

Printdatum: 24/11/2020 07:53

**wareco**  
INGENIEURS

## PEILBUISKENMERKEN

| Peilbuis: 2-1.04 |              |                         | Locatie: Amsterdamsestraatweg 54, 1165 MB Halfweg |               |                 |                     |                            |                 |
|------------------|--------------|-------------------------|---------------------------------------------------|---------------|-----------------|---------------------|----------------------------|-----------------|
| X-coördinaat     | Y-coördinaat | Kop peilbuis bij aanleg | Maaiveldhoogte peilbuis bij aanleg                | Lengte filter | Diameter filter | Watervoerend pakket | Diepte peilbuis bij aanleg | Datum plaatsing |
| 112132.9         | 488608.2     | -0.35 m NAP             | -0.23 m NAP                                       | 1.00 m        | 40 mm           | FREA                | 1.88 m                     | 16/02/2017      |

## LOGGERGEGEVENS

| Serienummer | Lengte draad en logger |
|-------------|------------------------|
| mslv5j12999 | -1.81 m                |

## FOTO





## BOORBESCHRIJVING

### Boring: PB 2-1.04

datum: 16-02-2017

X/Y-coördinaat: 112132,95 / 488608,22

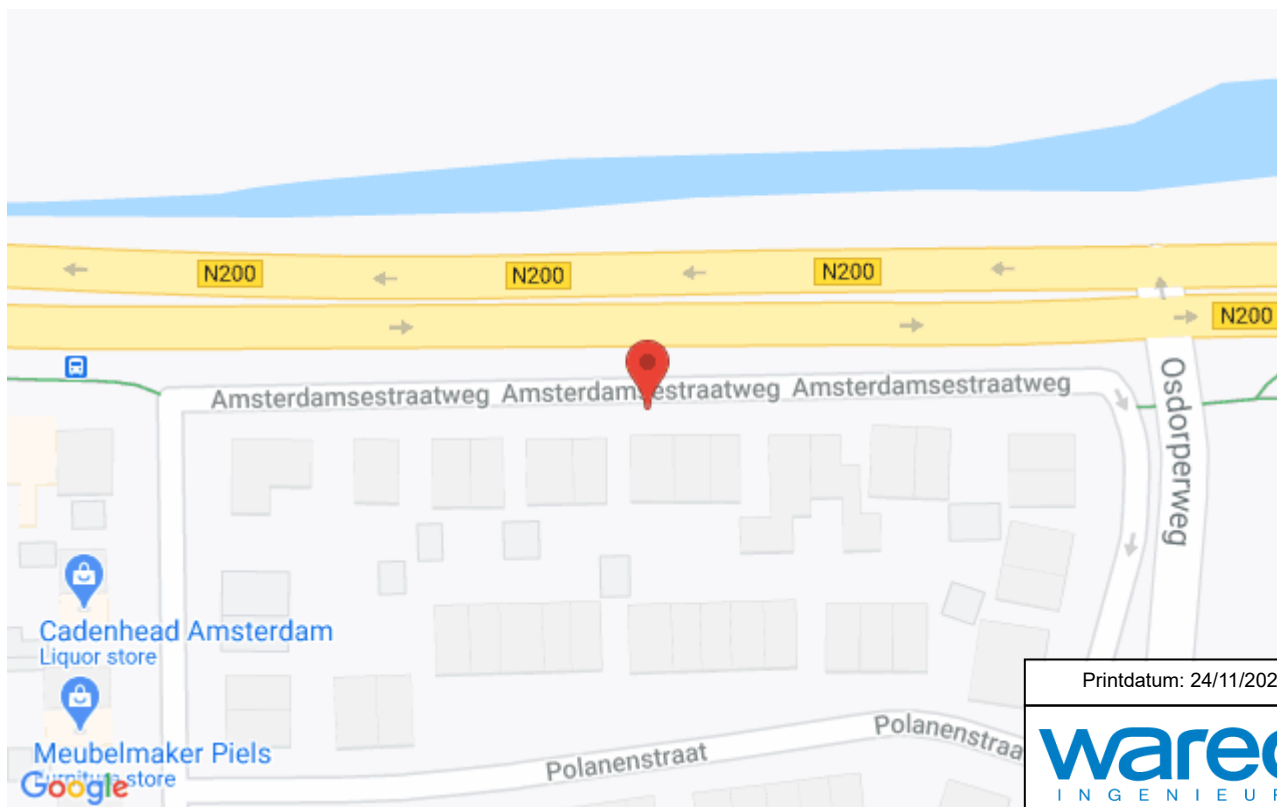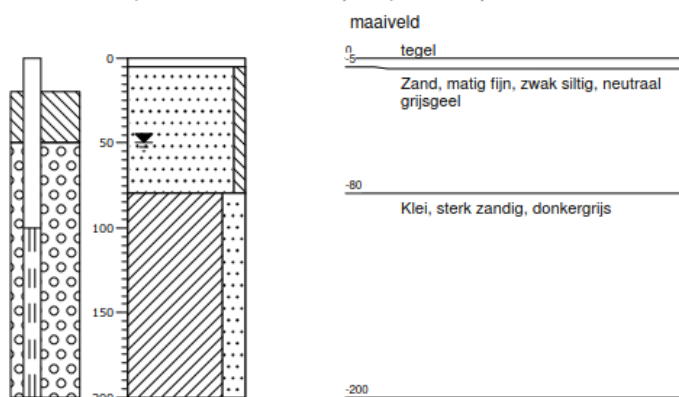

Printdatum: 24/11/2020 07:53

**wareco**  
INGENIEURS



## PEILBUISKENMERKEN

| Peilbuis: 2-2.01 |              |                         | Locatie: Haarlemmerstraatweg 57B, 1165 MJ Halfweg |               |                 |                     |                            |                 |
|------------------|--------------|-------------------------|---------------------------------------------------|---------------|-----------------|---------------------|----------------------------|-----------------|
| X-coördinaat     | Y-coördinaat | Kop peilbuis bij aanleg | Maaiveldhoogte peilbuis bij aanleg                | Lengte filter | Diameter filter | Watervoerend pakket | Diepte peilbuis bij aanleg | Datum plaatsing |
| 111068.1         | 488875.4     | -0.51 m NAP             | -0.38 m NAP                                       | 1.00 m        | 40 mm           | FREA                | 4.53 m                     | 16/02/2017      |


## LOGGEREGEVEENS

| Serienummer | Lengte draad en logger |
|-------------|------------------------|
| mslv4f10723 | -2.70 m                |

## FOTO



## BOORBESCHRIJVING

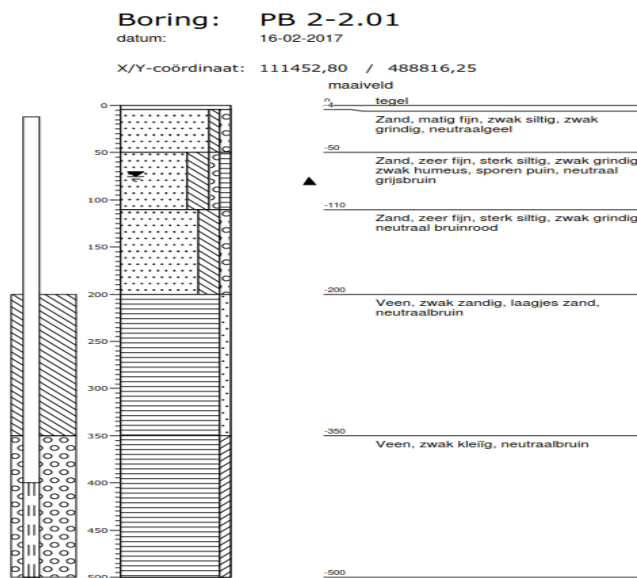

Printdatum: 24/11/2020 07:53

Airline

**wareco**  
INGENIEURS

## PEILBUISKENMERKEN

| Peilbuis: 2-2.02 |              |                         | Locatie: Dokter Baumannplein 23, 1165 MC Halfweg |               |                 |                     |                            |                 |
|------------------|--------------|-------------------------|--------------------------------------------------|---------------|-----------------|---------------------|----------------------------|-----------------|
| X-coördinaat     | Y-coördinaat | Kop peilbuis bij aanleg | Maaiveldhoogte peilbuis bij aanleg               | Lengte filter | Diameter filter | Watervoerend pakket | Diepte peilbuis bij aanleg | Datum plaatsing |
| 111703.1         | 488681.2     | -0.28 m NAP             | -0.10 m NAP                                      | 1.00 m        | 40 mm           | FREA                | 4.33 m                     | 16/02/2017      |


## LOGGERGEGEVENS

| Serienummer | Lengte draad en logger |
|-------------|------------------------|
| mslv4e40343 | -2.71 m                |

## FOTO



## BOORBESCHRIJVING

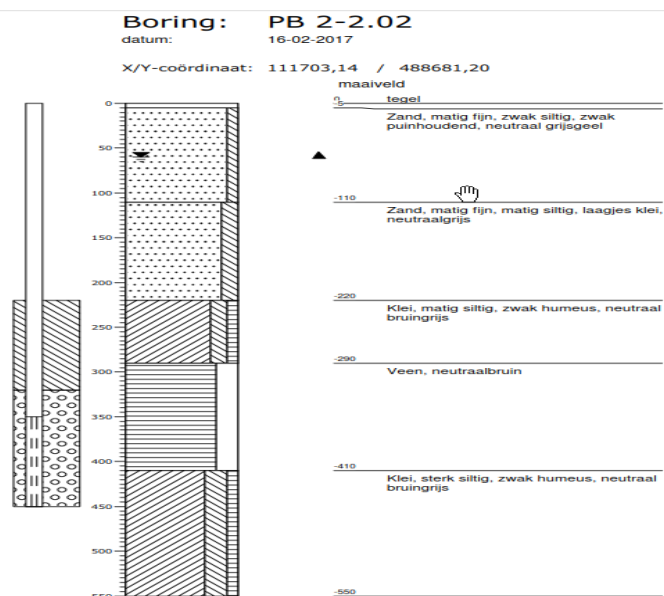

Printdatum: 24/11/2020 07:53

**wareco**  
INGENIEURS

## PEILBUISKENMERKEN

| Peilbuis: 2-1.05 |              |                         | Locatie: Kanaalweg 29, 1165 LV Halfweg |               |                 |                     |                            |                 |
|------------------|--------------|-------------------------|----------------------------------------|---------------|-----------------|---------------------|----------------------------|-----------------|
| X-coördinaat     | Y-coördinaat | Kop peilbuis bij aanleg | Maaiveldhoogte peilbuis bij aanleg     | Lengte filter | Diameter filter | Watervoerend pakket | Diepte peilbuis bij aanleg | Datum plaatsing |
| 111898           | 489056       | -2.72 m NAP             | -2.60 m NAP                            | 1.00 m        | 40 mm           | FREA                | 2.89 m                     | 19/06/2017      |

## LOGGERGEGEVENS

| Serienummer | Lengte draad en logger |
|-------------|------------------------|
| mslv4fc1326 | -2.70 m                |


## FOTO



## BOORBESCHRIJVING

Boring: 2-1.05

datum: 19-06-2017

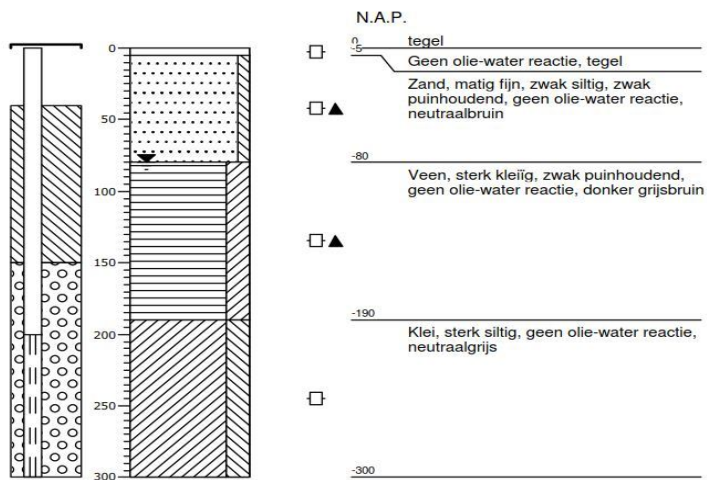



## PEILBUISKENMERKEN

| Peilbuis: 2-1.06 |              |                         | Locatie: Burgemeester van Bruggenstraat 55, 1165 NV Halfweg |               |                 |                     |                            |                 |
|------------------|--------------|-------------------------|-------------------------------------------------------------|---------------|-----------------|---------------------|----------------------------|-----------------|
| X-coördinaat     | Y-coördinaat | Kop peilbuis bij aanleg | Maaiveldhoogte peilbuis bij aanleg                          | Lengte filter | Diameter filter | Watervoerend pakket | Diepte peilbuis bij aanleg | Datum plaatsing |
| 112107           | 489004       | -1.96 m NAP             | -1.76 m NAP                                                 | 1.00 m        | 40 mm           | FREA                | 2.75 m                     | 19/06/2017      |

## LOGGEREGEVEENS

| Serienummer | Lengte draad en logger |
|-------------|------------------------|
| mslv5j63839 | -2.70 m                |


## FOTO



## BOORBESCHRIJVING

### Boring: 2-1.06

datum: 19-06-2017

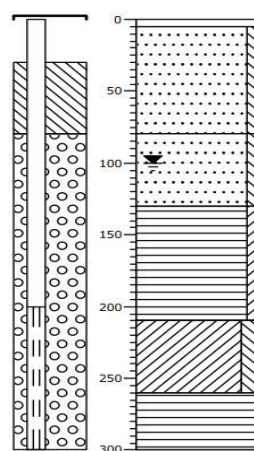

| N.A.P. |                                                                       |
|--------|-----------------------------------------------------------------------|
| 0      | tegels                                                                |
| 5      | Volledig tegel, geen olie-water reactie                               |
| 80     | Zand, matig fijn, zwak siltig, geen olie-water reactie, neutraalbeige |
| 130    | Zand, matig fijn, zwak siltig, geen olie-water reactie, neutraalgrijs |
| 210    | Veen, zwak klei, geen olie-water reactie, donkerbruin                 |
| 260    | Klei, matig siltig, geen olie-water reactie, neutraalgrijs            |
| 300    | Veen, geen olie-water reactie, donkerbruin                            |



Printdatum: 24/11/2020 07:53

**wareco**  
INGENIEURS



## PEILBUISKENMERKEN

| Peilbuis: 2-1.07 |              |                         | Locatie: Kanaalweg 36, 1165 LW Halfweg |               |                 |                     |                            |                 |
|------------------|--------------|-------------------------|----------------------------------------|---------------|-----------------|---------------------|----------------------------|-----------------|
| X-coördinaat     | Y-coördinaat | Kop peilbuis bij aanleg | Maaiveldhoogte peilbuis bij aanleg     | Lengte filter | Diameter filter | Watervoerend pakket | Diepte peilbuis bij aanleg | Datum plaatsing |
| 111880           | 488953.7     | -2.32 m NAP             | -2.19 m NAP                            | 1.00 m        | 40 mm           | FREA                | 2.85 m                     | 19/06/2017      |

## LOGGERGEGEVENS

| Serienummer | Lengte draad en logger |
|-------------|------------------------|
| mslv4e40595 | -2.70 m                |


## FOTO



## BOORBESCHRIJVING

### Boring: 2-1.07

datum: 19-06-2017

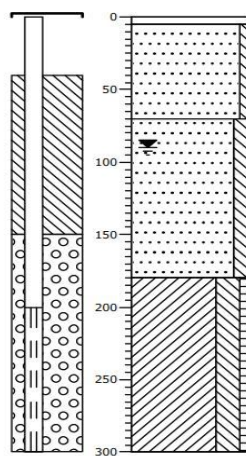

|        |   |
|--------|---|
| N.A.P. | tegel   |
| 0      | Geen olie-water reactie, tegel                                                                                        |
| 50     | Zand, matig fijn, zwak siltig, geen olie-water reactie, neutraalbruin                                                 |
| 70     | Zand, matig siltig, brokken klei, brokken veen, zwak puinhoudend, geen olie-water reactie, donker grijsbruin, geroerd |
| 180    | Klei, sterk siltig, zwak humeus, sporen veen, geen olie-water reactie, donker grijsbruin                              |
| 300    |   |



Printdatum: 24/11/2020 07:53

**wareco**  
INGENIEURS

## PEILBUISKENMERKEN

| Peilbuis: 2-1.08 |              |                         | Locatie: Wethouder Rijkeboerweg 85, 1165 NK Halfweg |               |                 |                     |                            |                 |
|------------------|--------------|-------------------------|-----------------------------------------------------|---------------|-----------------|---------------------|----------------------------|-----------------|
| X-coördinaat     | Y-coördinaat | Kop peilbuis bij aanleg | Maaiveldhoogte peilbuis bij aanleg                  | Lengte filter | Diameter filter | Watervoerend pakket | Diepte peilbuis bij aanleg | Datum plaatsing |
| 111946           | 488995       | -2.03 m NAP             | -1.89 m NAP                                         | 1.00 m        | 40 mm           | FREA                | 1.70 m                     | 19/06/2017      |

## LOGGERGEGEVENS

| Serienummer | Lengte draad en logger |
|-------------|------------------------|
| mslv5i30390 | -1.60 m                |


## FOTO



## BOORBESCHRIJVING

Boring: 2-1.08

datum: 19-06-2017

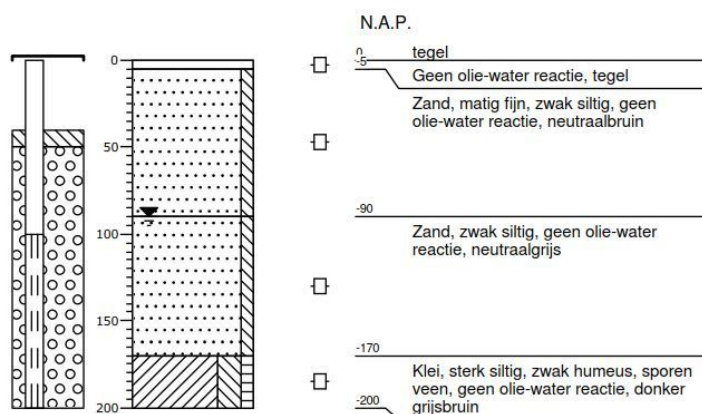

Printdatum: 24/11/2020 07:53

**wareco**  
INGENIEURS

## PEILBUISKENMERKEN

| Peilbuis: 2-1.09 |              |                         | Locatie: Wethouder Rijkeboerweg 87, 1165 NK Halfweg |               |                 |                     |                            |                 |
|------------------|--------------|-------------------------|-----------------------------------------------------|---------------|-----------------|---------------------|----------------------------|-----------------|
| X-coördinaat     | Y-coördinaat | Kop peilbuis bij aanleg | Maaiveldhoogte peilbuis bij aanleg                  | Lengte filter | Diameter filter | Watervoerend pakket | Diepte peilbuis bij aanleg | Datum plaatsing |
| 111962           | 488975       | -2.05 m NAP             | -1.92 m NAP                                         | 1.00 m        | 40 mm           | FREA                | 2.88 m                     | 19/06/2017      |

## LOGGEREGEVEENS

| Serienummer | Lengte draad en logger |
|-------------|------------------------|
| mslv5i30578 | -2.70 m                |


## FOTO



## BOORBESCHRIJVING

**Boring: 2-1.09**

datum: 19-06-2017

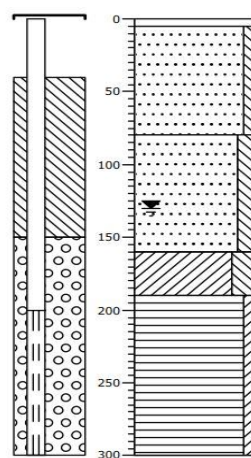

| N.A.P. |                                                                        |
|--------|------------------------------------------------------------------------|
| 0      | tegel                                                                  |
| -5     | Geen olie-water reactie, tegel                                         |
| -10    | Zand, matig fijn, zwak siltig, geen olie-water reactie, lichtbruin     |
| -80    | Zand, matig siltig, brokken klei, geen olie-water reactie, donkergrijs |
| -160   | Klei, sterk siltig, geen olie-water reactie, neutraalgrijs             |
| -190   | Veen, zwak kleilig, geen olie-water reactie, donkerbruin               |
| -300   |                                                                        |



Printdatum: 24/11/2020 07:53

**wareco**  
INGENIEURS




## PEILBUISKENMERKEN

| Peilbuis: 2-1.10 |              |                         | Locatie: Wethouder Rijkeboerweg 73, 1165 NK Halfweg |               |                 |                     |                            |                 |
|------------------|--------------|-------------------------|-----------------------------------------------------|---------------|-----------------|---------------------|----------------------------|-----------------|
| X-coördinaat     | Y-coördinaat | Kop peilbuis bij aanleg | Maaiveldhoogte peilbuis bij aanleg                  | Lengte filter | Diameter filter | Watervoerend pakket | Diepte peilbuis bij aanleg | Datum plaatsing |
| 112002.5         | 488930.7     | -2.12 m NAP             | -1.96 m NAP                                         | 1.00 m        | 40 mm           | FREA                | 2.77 m                     | 19/06/2017      |

## LOGGERGEGEVENS

| Serienummer | Lengte draad en logger |
|-------------|------------------------|
| mslv4e40462 | -2.70 m                |


## FOTO

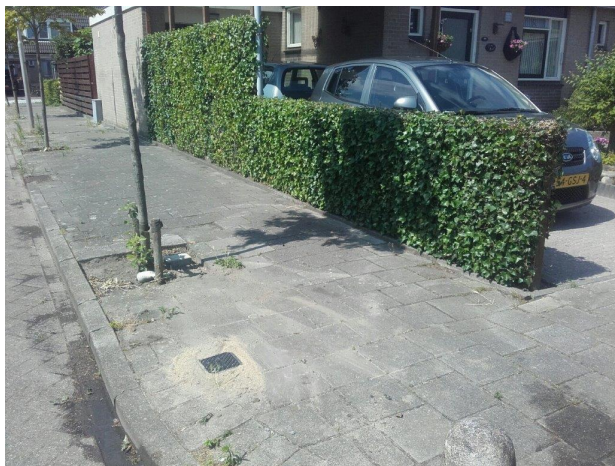

## BOORBESCHRIJVING

### Boring: 2-1.10

datum: 19-06-2017

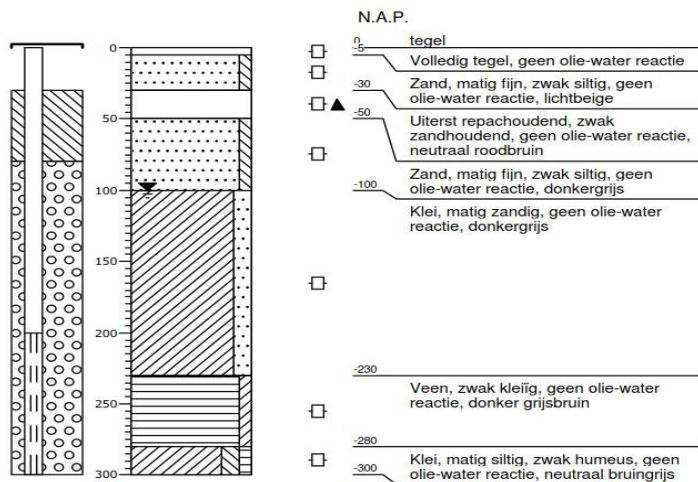

Printdatum: 24/11/2020 07:53

**wareco**  
INGENIEURS

## PEILBUISKENMERKEN

| Peilbuis: 2-1.11 |              |                         | Locatie: Kanaalweg 12, 1165 LW Halfweg |               |                 |                     |                            |                 |
|------------------|--------------|-------------------------|----------------------------------------|---------------|-----------------|---------------------|----------------------------|-----------------|
| X-coördinaat     | Y-coördinaat | Kop peilbuis bij aanleg | Maaiveldhoogte peilbuis bij aanleg     | Lengte filter | Diameter filter | Watervoerend pakket | Diepte peilbuis bij aanleg | Datum plaatsing |
| 111865.1         | 488845.2     | -2.25 m NAP             | -2.10 m NAP                            | 1.00 m        | 40 mm           | FREA                | 2.65 m                     | 19/06/2017      |

## LOGGEREGEVEENS

| Serienummer | Lengte draad en logger |
|-------------|------------------------|
| mslv4h82583 | -2.60 m                |


## FOTO




## BOORBESCHRIJVING

Boring: 2-1.11

datum: 19-06-2017

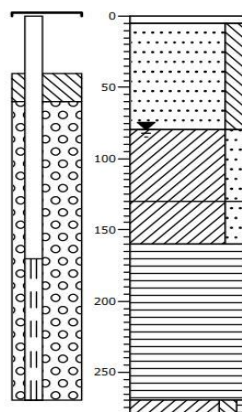

| N.A.P. |                                                                                             |
|--------|---------------------------------------------------------------------------------------------|
| 0      | tegel                                                                                       |
| -5     | Volledig tegel, geen olie-water reactie                                                     |
| -10    | Zand, matig fijn, siltig, geen olie-water reactie, neutraal grijsbeige                      |
| -80    | Klei, sterk zandig, zwak puinhoudend, geen olie-water reactie, neutraal grijsbruin          |
| -130   | Klei, sterk zandig, zwak slibhoudend, geen olie-water reactie, donker zwartgrijs            |
| -160   | Veen, geen olie-water reactie, donkerbruin                                                  |
| -270   | Klei, matig siltig, zwak humeus, resten veen, geen olie-water reactie, neutraal bruinigrijs |
| -280   |                                                                                             |

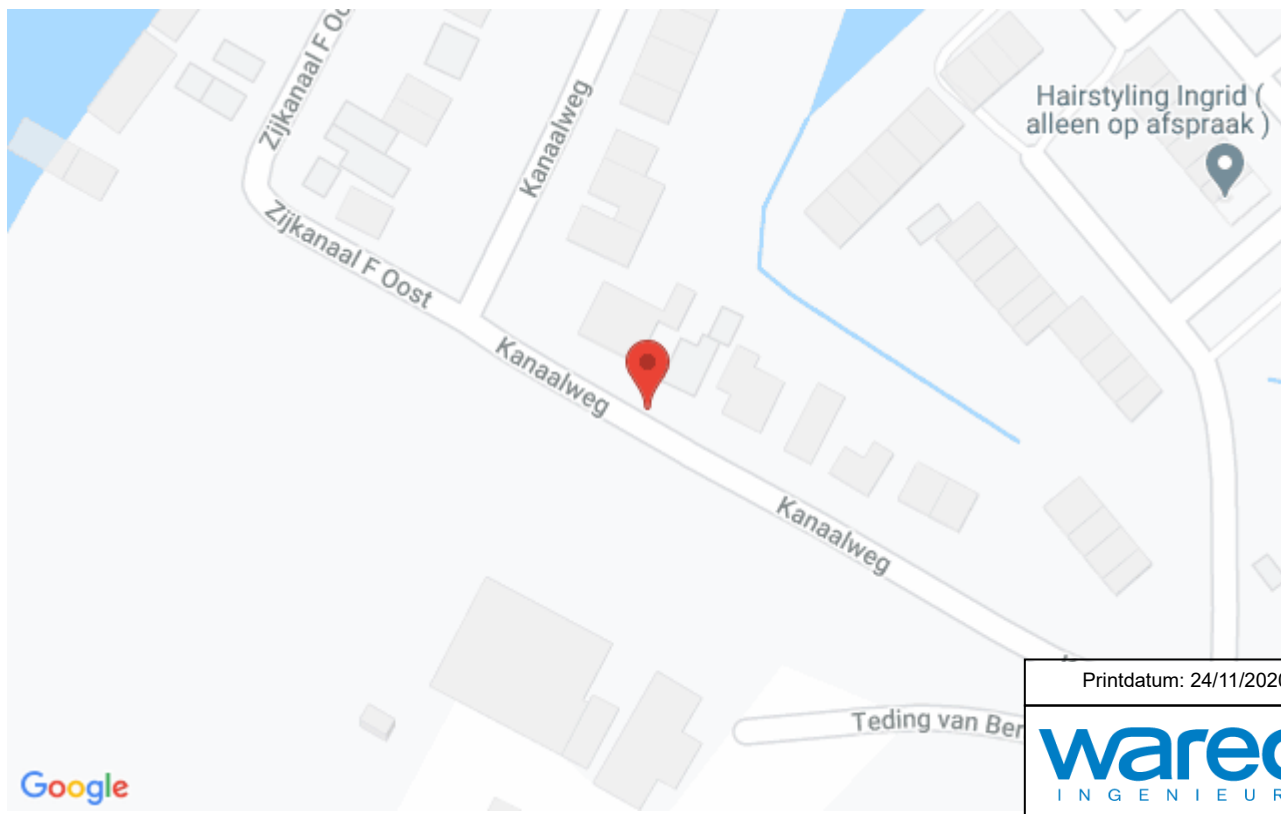

Printdatum: 24/11/2020 07:53

**wareco**  
INGENIEURS

## PEILBUISKENMERKEN

| Peilbuis: 2-1.03h |              |                         | Locatie: Oude Haarlemmerstraatweg 120, 1165 Halfweg |               |                 |                     |                            |                 |
|-------------------|--------------|-------------------------|-----------------------------------------------------|---------------|-----------------|---------------------|----------------------------|-----------------|
| X-coördinaat      | Y-coördinaat | Kop peilbuis bij aanleg | Maaiveldhoogte peilbuis bij aanleg                  | Lengte filter | Diameter filter | Watervoerend pakket | Diepte peilbuis bij aanleg | Datum plaatsing |
| 111438.8          | 488845.4     | 1.47 m NAP              | 1.59 m NAP                                          | 1.00 m        | 40 mm           | FREA                | 4.04 m                     | 30/06/2017      |


## LOGGERGEGEVENS

| Serienummer | Lengte draad en logger |
|-------------|------------------------|
| mslv5i91900 | -3.70 m                |

## FOTO



## BOORBESCHRIJVING

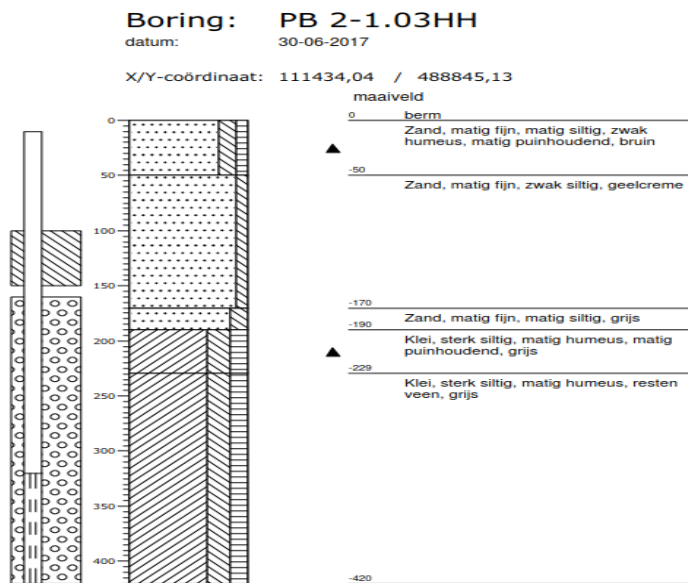

Printdatum: 24/11/2020 07:53

**wareco**  
 INGENIEURS



## PEILBUISKENMERKEN

| Peilbuis: 2-1.13 |              |                         | Locatie: Wilhelminastraat 28, 1165 HA Halfweg |               |                 |                     |                            |                 |
|------------------|--------------|-------------------------|-----------------------------------------------|---------------|-----------------|---------------------|----------------------------|-----------------|
| X-coördinaat     | Y-coördinaat | Kop peilbuis bij aanleg | Maaiveldhoogte peilbuis bij aanleg            | Lengte filter | Diameter filter | Watervoerend pakket | Diepte peilbuis bij aanleg | Datum plaatsing |
| 111689           | 488531       | -0.06 m NAP             | 0.07 m NAP                                    | 2.00 m        | 40 mm           | FREA                | 2.96 m                     | 03/07/2017      |

## LOGGERGEGEVENS

| Serienummer | Lengte draad en logger |
|-------------|------------------------|
| mslv4f41094 | -2.71 m                |


## FOTO



## BOORBESCHRIJVING

### Boring: 2-1.13

datum: 03-07-2017

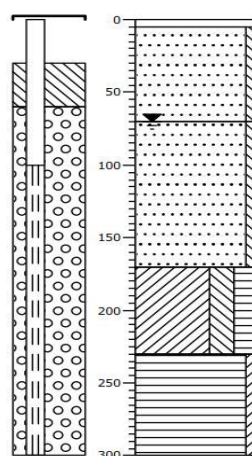

N.A.P.

- 0 tegel
- Geen olie-water reactie, tegel
- 5 Zand, matig fijn, zwak siltig, geen olie-water reactie, neutraal grijsbruin
- 70 Zand, matig fijn, zwak siltig, sporen schelpen, gebiedseigen, geen olie-water reactie, neutraalgrijs
- 170 Klei, sterk siltig, sterk humeus, sporen puin, antropogeen, geen olie-water reactie, donker bruingrijs
- 230 Veen, zwak kleilig, geen olie-water reactie, donkerbruin
- 300



Printdatum: 24/11/2020 07:53

**wareco**  
INGENIEURS

## PEILBUISKENMERKEN

| Peilbuis: 2-1.14 |              |                         | Locatie: Schoolstraat 22, 1165 HC Halfweg |               |                 |                     |                            |                 |
|------------------|--------------|-------------------------|-------------------------------------------|---------------|-----------------|---------------------|----------------------------|-----------------|
| X-coördinaat     | Y-coördinaat | Kop peilbuis bij aanleg | Maaiveldhoogte peilbuis bij aanleg        | Lengte filter | Diameter filter | Watervoerend pakket | Diepte peilbuis bij aanleg | Datum plaatsing |
| 111821           | 488516       | -0.22 m NAP             | -0.08 m NAP                               | 1.00 m        | 40 mm           | FREA                | 2.44 m                     | 03/07/2017      |

## LOGGERGEGEVENS

| Serienummer | Lengte draad en logger |
|-------------|------------------------|
| mslv5i30597 | -2.30 m                |



## FOTO



## BOORBESCHRIJVING

Boring: 2-1.14

datum: 03-07-2017

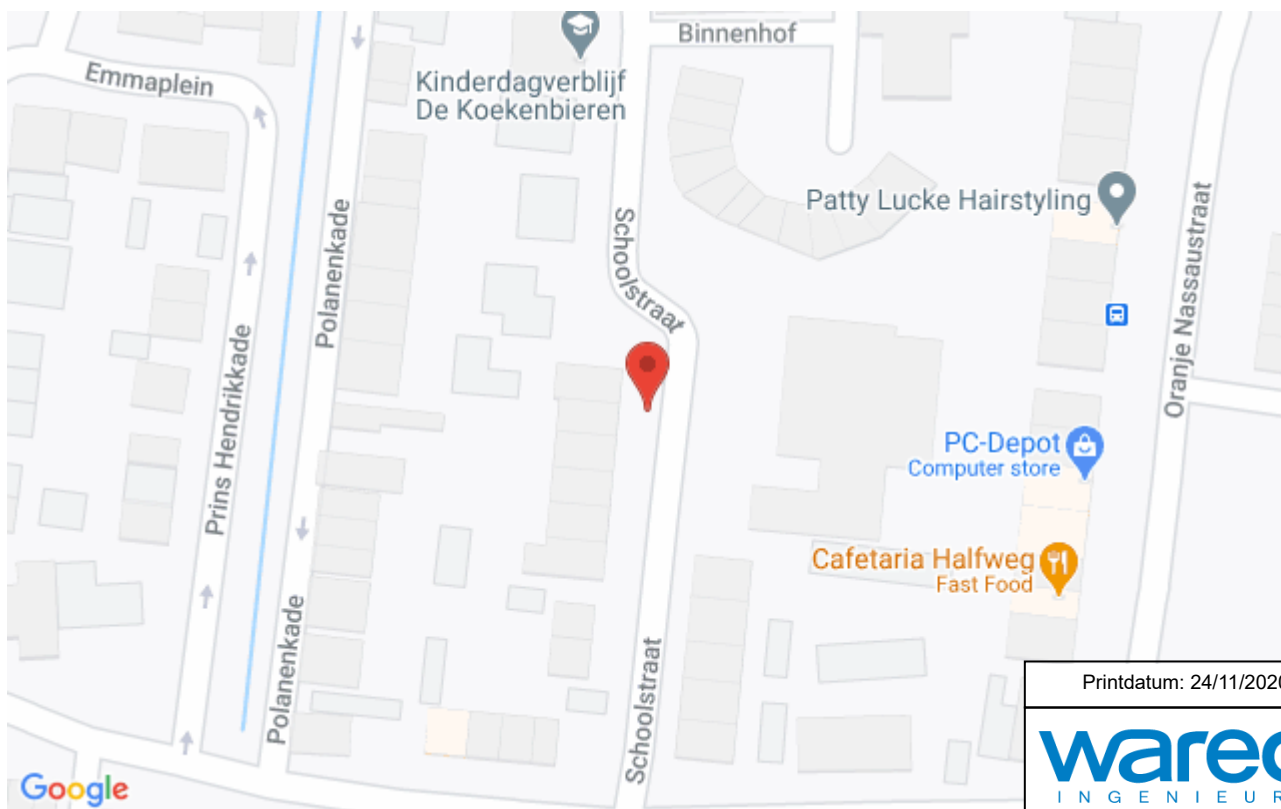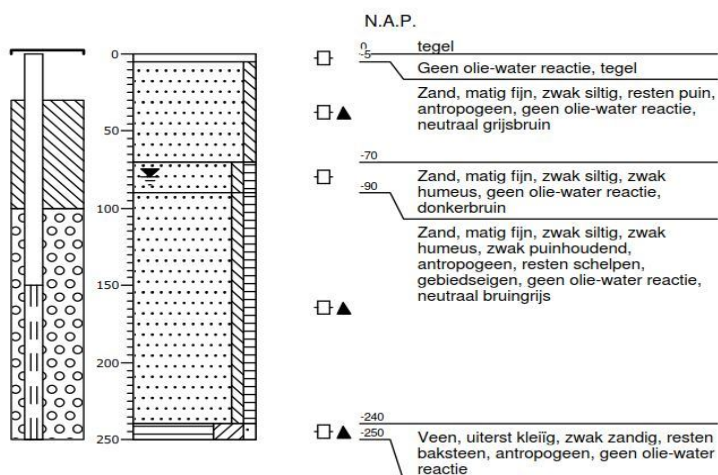

Printdatum: 24/11/2020 07:53

**wareco**  
INGENIEURS

## PEILBUISKENMERKEN

| Peilbuis: 2-1.15 |              |                         | Locatie: Oranje Nassaustraat 17, 1165 GL Halfweg |               |                 |                      |                            |                 |
|------------------|--------------|-------------------------|--------------------------------------------------|---------------|-----------------|----------------------|----------------------------|-----------------|
| X-coördinaat     | Y-coördinaat | Kop peilbuis bij aanleg | Maaiveldhoogte peilbuis bij aanleg               | Lengte filter | Diameter filter | Watervoorrend pakket | Diepte peilbuis bij aanleg | Datum plaatsing |
| 111929.2         | 488529.9     | 0.09 m NAP              | 0.26 m NAP                                       | 1.00 m        | 40 mm           | FREA                 | 2.71 m                     | 03/07/2017      |

## LOGGERGEGEVENS

| Serienummer | Lengte draad en logger |
|-------------|------------------------|
| mslv4g91900 | -2.61 m                |



## FOTO



## BOORBESCHRIJVING

### Boring: 2-1.15

datum: 04-07-2017

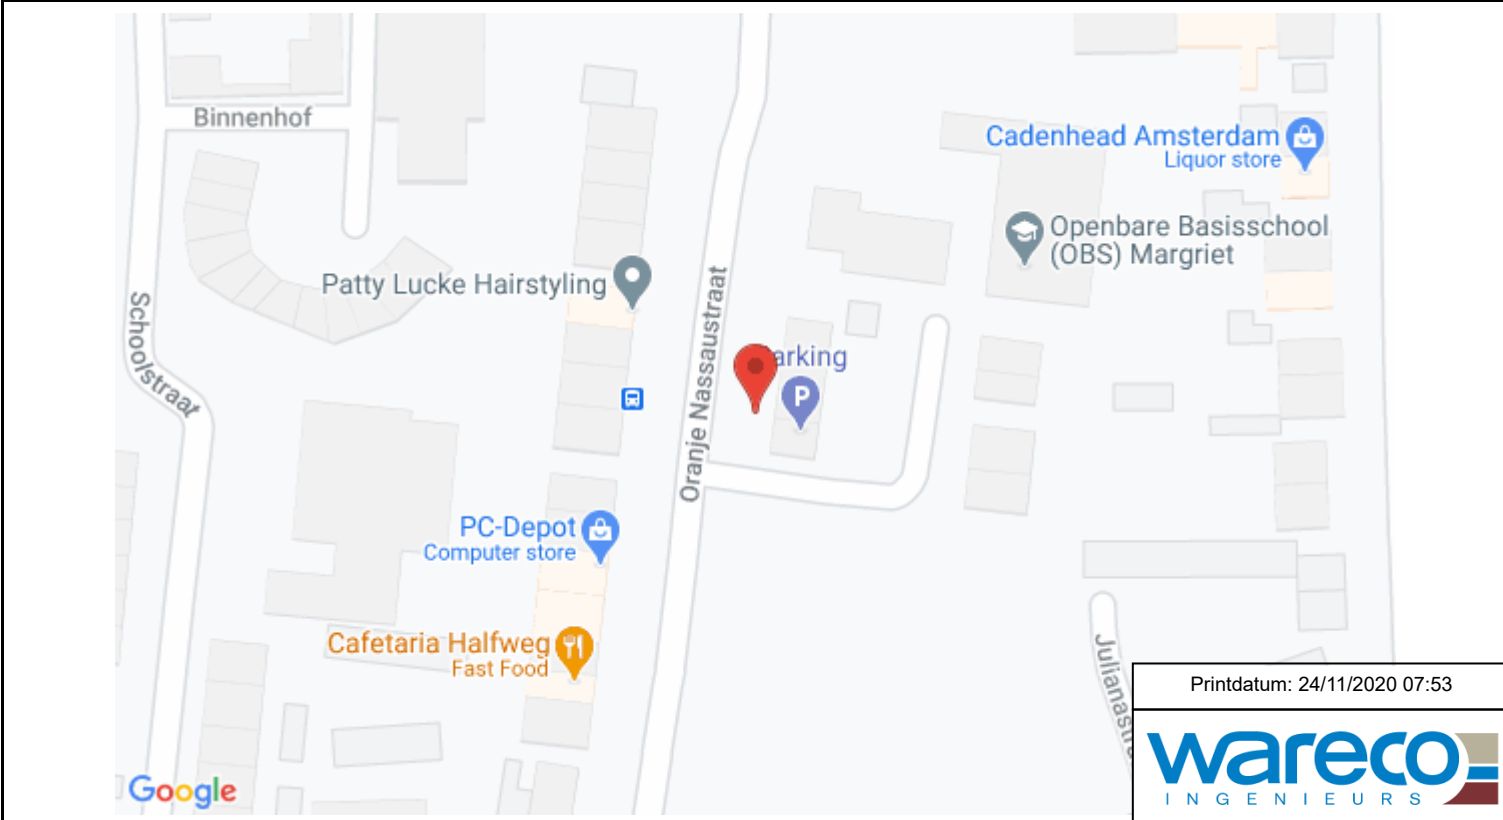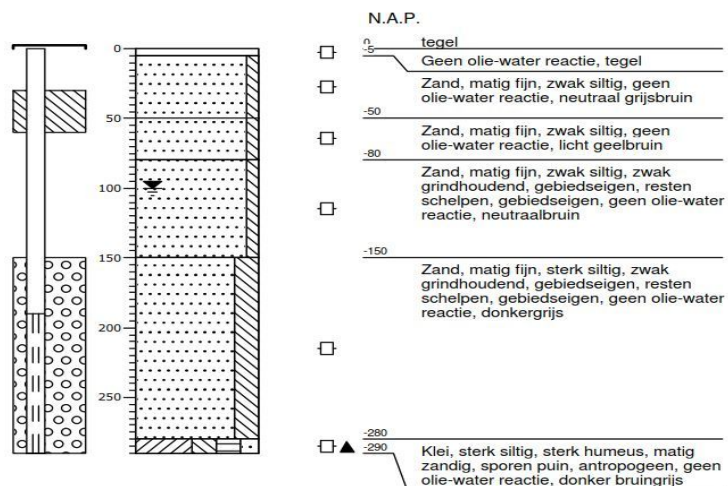



## PEILBUISKENMERKEN

| Peilbuis: 2-1.16 |              |                         | Locatie: Minister Cort van der Lindenstraat 10, 1165 GR Halfweg |               |                 |                     |                            |                 |
|------------------|--------------|-------------------------|-----------------------------------------------------------------|---------------|-----------------|---------------------|----------------------------|-----------------|
| X-coördinaat     | Y-coördinaat | Kop peilbuis bij aanleg | Maaiveldhoogte peilbuis bij aanleg                              | Lengte filter | Diameter filter | Watervoerend pakket | Diepte peilbuis bij aanleg | Datum plaatsing |
| 112040.9         | 488542.9     | -0.15 m NAP             | -0.01 m NAP                                                     | 1.00 m        | 40 mm           | FREA                | 2.80 m                     | 03/07/2017      |

## LOGGERGEGEVENS

| Serienummer | Lengte draad en logger |
|-------------|------------------------|
| mslv4e40447 | -2.71 m                |


## FOTO



## BOORBESCHRIJVING

### Boring: 2-1.16

datum: 03-07-2017

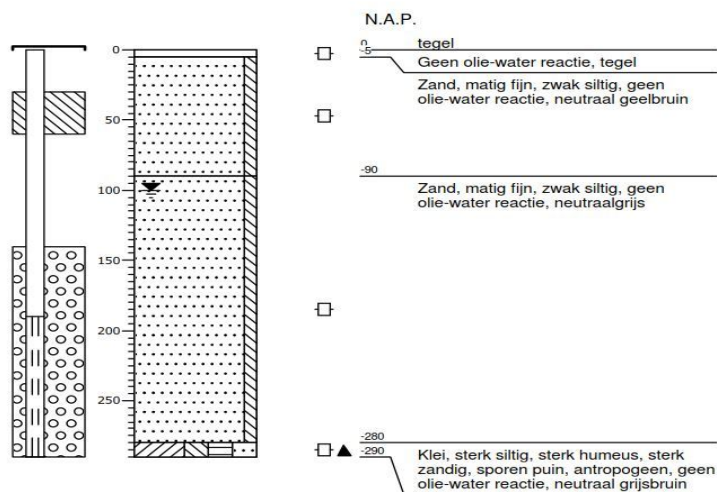

Printdatum: 24/11/2020 07:53

**wareco**  
INGENIEURS

## PEILBUISKENMERKEN

| Peilbuis: 2-1.17 |              |                         | Locatie: Julianastraat 51, 1165 GT Halfweg |               |                 |                     |                            |                 |
|------------------|--------------|-------------------------|--------------------------------------------|---------------|-----------------|---------------------|----------------------------|-----------------|
| X-coördinaat     | Y-coördinaat | Kop peilbuis bij aanleg | Maaiveldhoogte peilbuis bij aanleg         | Lengte filter | Diameter filter | Watervoerend pakket | Diepte peilbuis bij aanleg | Datum plaatsing |
| 112133           | 488491.1     | -0.25 m NAP             | -0.10 m NAP                                | 1.00 m        | 40 mm           | FREA                | 2.46 m                     | 03/07/2017      |

## LOGGERGEGEVENS

| Serienummer | Lengte draad en logger |
|-------------|------------------------|
| mslv4h82578 | -2.30 m                |


## FOTO



## BOORBESCHRIJVING


**Boring: 2-1.17**

datum: 03-07-2017

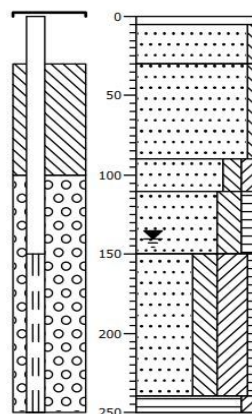

N.A.P.

- 0 tegel
- 5 Geen olie-water reactie, tegel
- 30 Zand, matig fijn, zwak siltig, geen olie-water reactie, licht grijsbruin
- 90 Zand, matig fijn, zwak siltig, geen olie-water reactie, neutraal grijsbruin
- 110 Zand, matig fijn, matig siltig, matig kleiig, geen olie-water reactie, donkergrijs
- 150 Zand, matig fijn, sterk siltig, matig humeus, geen olie-water reactie, neutraal bruinigrijs
- 240 Zand, matig fijn, sterk siltig, uiterst kleiig, zwak humeus, laagjes klei, gebiedseigen, geen olie-water reactie, donker bruinigrijs
- 250 Veen, matig kleiig, geen olie-water reactie, donkerbruin

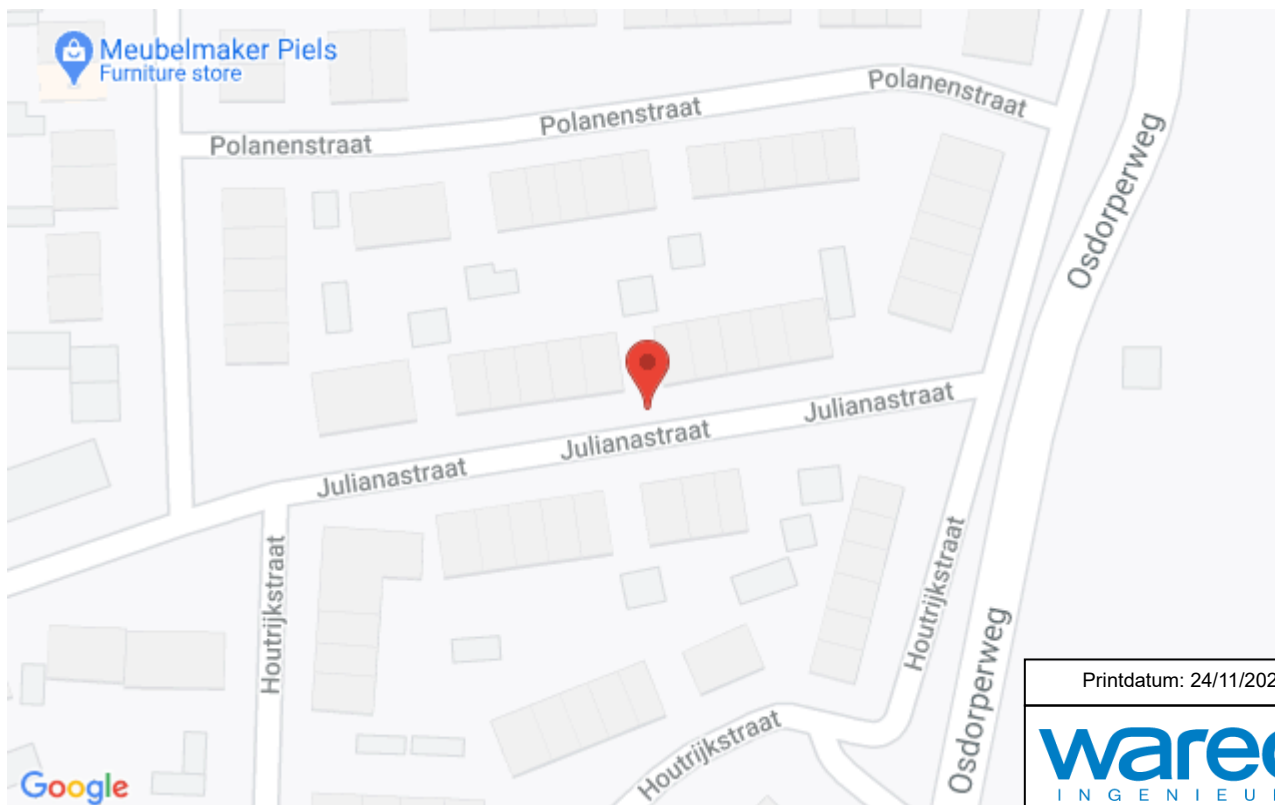

Printdatum: 24/11/2020 07:53

**wareco**  
INGENIEURS

## PEILBUISKENMERKEN

| Peilbuis: 2-1.18 |              |                         | Locatie: Doctor Schaepmanstraat 12, 1165 GP Halfweg |               |                 |                     |                            |                 |
|------------------|--------------|-------------------------|-----------------------------------------------------|---------------|-----------------|---------------------|----------------------------|-----------------|
| X-coördinaat     | Y-coördinaat | Kop peilbuis bij aanleg | Maaiveldhoogte peilbuis bij aanleg                  | Lengte filter | Diameter filter | Watervoerend pakket | Diepte peilbuis bij aanleg | Datum plaatsing |
| 111965           | 488376       | -0.24 m NAP             | -0.10 m NAP                                         | 1.00 m        | 40 mm           | FREA                | 2.41 m                     | 03/07/2017      |

## LOGGEREGEVEENS

| Serienummer | Lengte draad en logger |
|-------------|------------------------|
| mslv4e40689 | -2.30 m                |


## FOTO



## BOORBESCHRIJVING

Boring: 2-1.18

datum: 04-07-2017

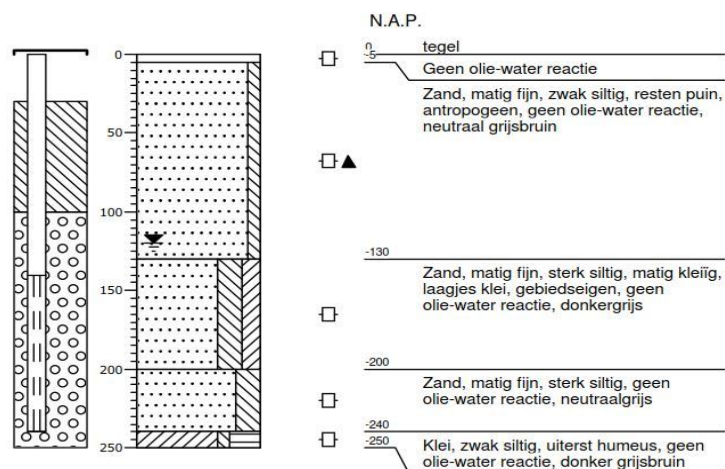



## PEILBUISKENMERKEN

| Peilbuis: 2-1.19 |              |                         | Locatie: Oranje Nassastraat 41, 1165 GL Halfweg |               |                 |                     |                            |                 |
|------------------|--------------|-------------------------|-------------------------------------------------|---------------|-----------------|---------------------|----------------------------|-----------------|
| X-coördinaat     | Y-coördinaat | Kop peilbuis bij aanleg | Maaiveldhoogte peilbuis bij aanleg              | Lengte filter | Diameter filter | Watervoerend pakket | Diepte peilbuis bij aanleg | Datum plaatsing |
| 111905.2         | 488348.5     | 0.22 m NAP              | 0.36 m NAP                                      | 1.00 m        | 40 mm           | FREA                | 2.46 m                     | 04/07/2017      |

## LOGGERGEGEVENS

| Serienummer | Lengte draad en logger |
|-------------|------------------------|
| mslv4e40431 | -2.40 m                |


## FOTO



## BOORBESCHRIJVING

**Boring: 2-1.19**

datum: 04-07-2017

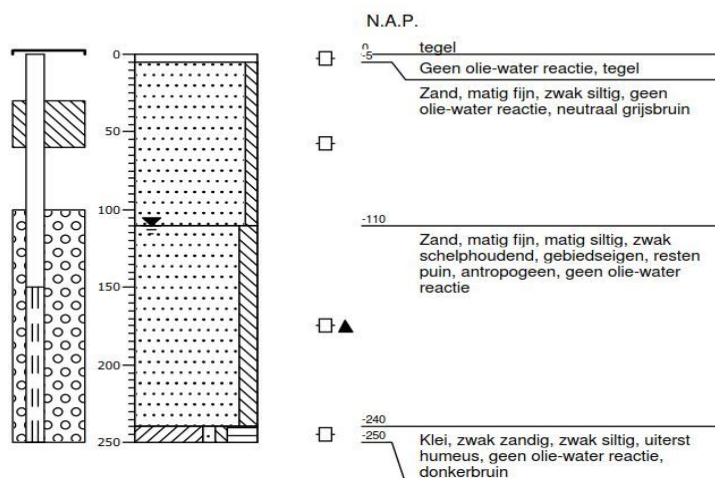


## PEILBUISKENMERKEN

| Peilbuis: 2-2.10 |              |                         | Locatie: Wethouder Rijkeboerweg 73, 1165 NK Halfweg |               |                 |                     |                            |                 |
|------------------|--------------|-------------------------|-----------------------------------------------------|---------------|-----------------|---------------------|----------------------------|-----------------|
| X-coördinaat     | Y-coördinaat | Kop peilbuis bij aanleg | Maaiveldhoogte peilbuis bij aanleg                  | Lengte filter | Diameter filter | Watervoerend pakket | Diepte peilbuis bij aanleg | Datum plaatsing |
| 112002           | 488931       | -2.12 m NAP             | -1.95 m NAP                                         | 1.00 m        | 40 mm           | 1                   | 4.95 m                     | 04/07/2017      |



## LOGGEREGEVEENS

| Serienummer | Lengte draad en logger |
|-------------|------------------------|
| mslv4fb1272 | -2.70 m                |

## FOTO

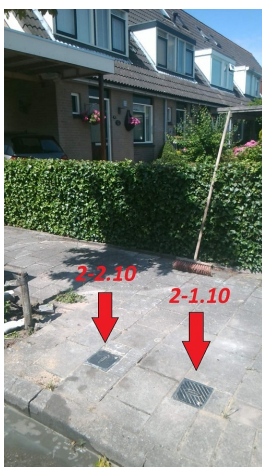

## BOORBESCHRIJVING

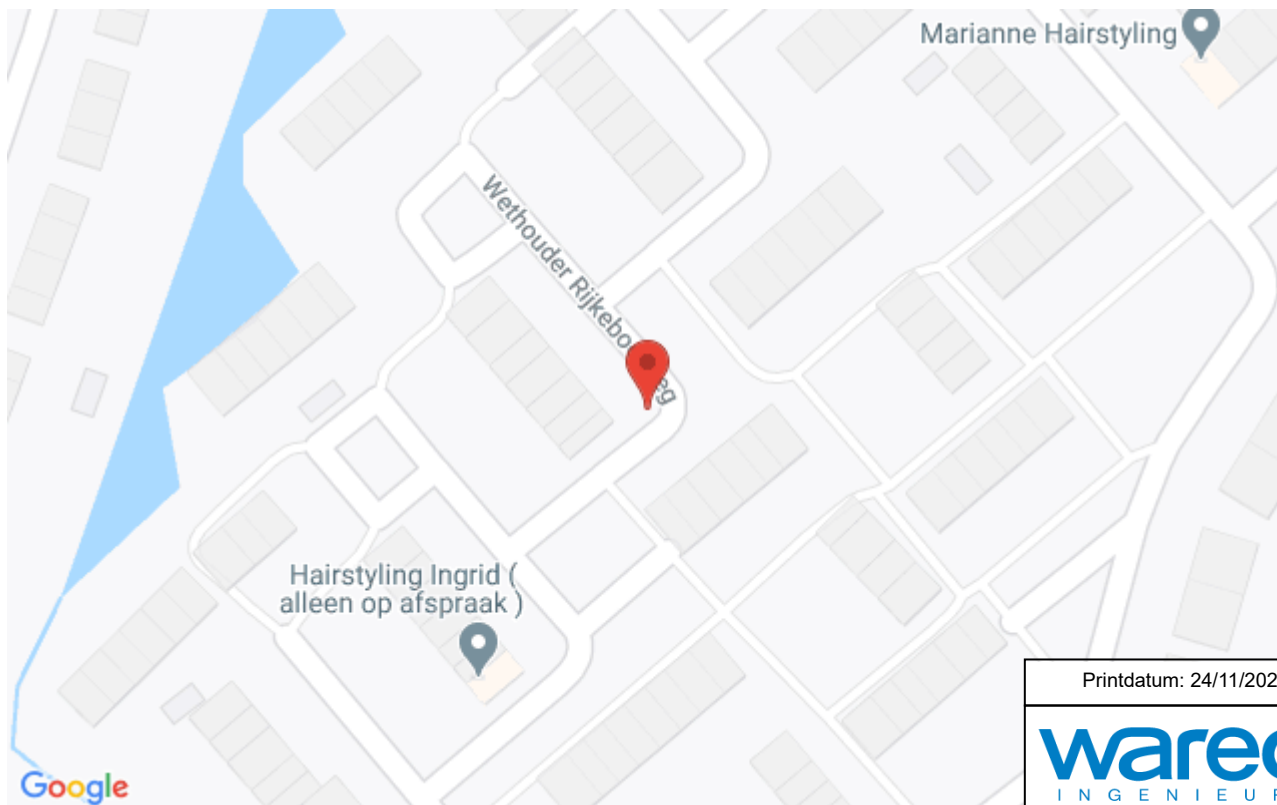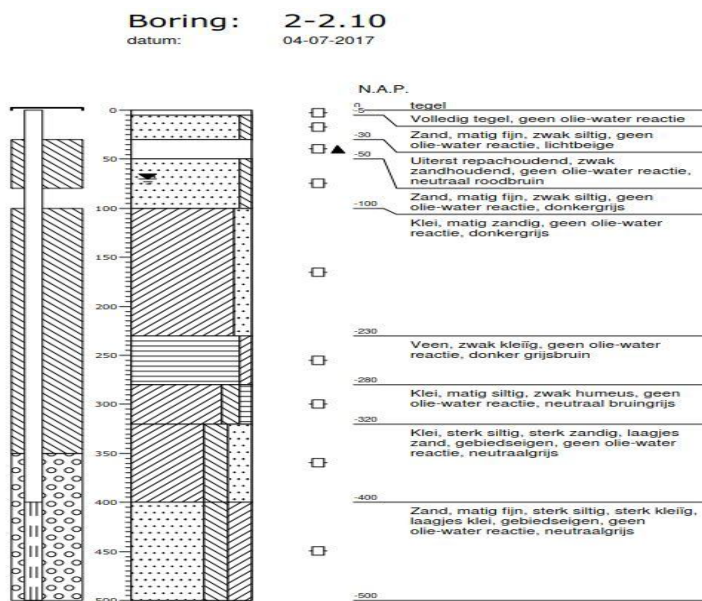

Printdatum: 24/11/2020 07:53

**wareco**  
INGENIEURS

## PEILBUISKENMERKEN

| Peilbuis: 2-2.15 |              |                         | Locatie: Oranje Nassaustraat 17, 1165 GL Halfweg |               |                 |                     |                            |                 |
|------------------|--------------|-------------------------|--------------------------------------------------|---------------|-----------------|---------------------|----------------------------|-----------------|
| X-coördinaat     | Y-coördinaat | Kop peilbuis bij aanleg | Maaiveldhoogte peilbuis bij aanleg               | Lengte filter | Diameter filter | Watervoerend pakket | Diepte peilbuis bij aanleg | Datum plaatsing |
| 111927           | 488529       | 0.11 m NAP              | 0.26 m NAP                                       | 1.00 m        | 40 mm           | 1                   | 6.98 m                     | 04/07/2017      |


## LOGGERGEGEVENS

| Serienummer | Lengte draad en logger |
|-------------|------------------------|
| mslv4fc1308 | -2.71 m                |

## FOTO



## BOORBESCHRIJVING

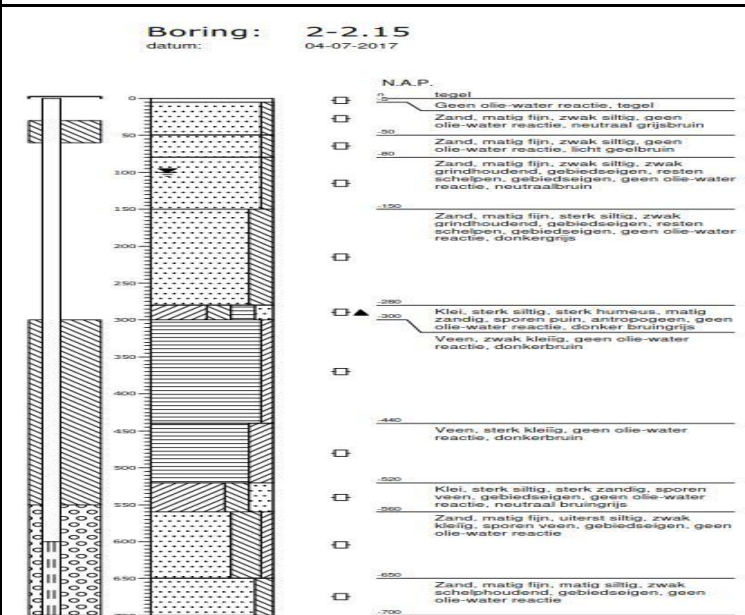

Printdatum: 24/11/2020 07:53

**wareco**  
INGENIEURS



## PEILBUISKENMERKEN

| Peilbuis: 1-1.01 |              |                         | Locatie: Pieter Bruijsstraat 13, 2064 XH Spaarndam |               |                 |                     |                            |                 |
|------------------|--------------|-------------------------|----------------------------------------------------|---------------|-----------------|---------------------|----------------------------|-----------------|
| X-coördinaat     | Y-coördinaat | Kop peilbuis bij aanleg | Maaiveldhoogte peilbuis bij aanleg                 | Lengte filter | Diameter filter | Watervoerend pakket | Diepte peilbuis bij aanleg | Datum plaatsing |
| 107329.5         | 492134.1     | -1.79 m NAP             | -1.66 m NAP                                        | 1.00 m        | 40 mm           | FREA                | 1.93 m                     | 15/02/2017      |

## LOGGERGEGEVENS

| Serienummer | Lengte draad en logger |
|-------------|------------------------|
| mslv5hc0084 | -1.80 m                |

## FOTO




## BOORBESCHRIJVING

### Boring: PB 1-1.01

datum: 15-02-2017

X/Y-coördinaat: 107329,50 / 492134,12

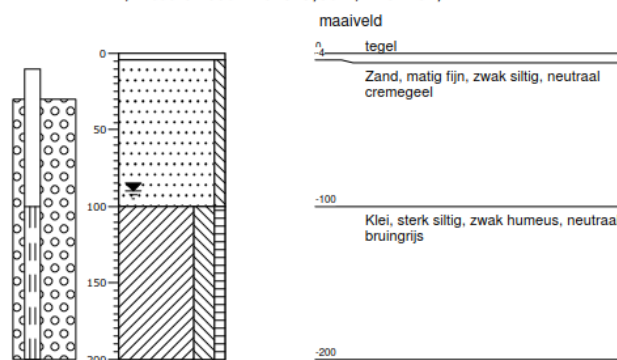

Printdatum: 24/11/2020 07:53

**wareco**  
INGENIEURS

## PEILBUISKENMERKEN

| Peilbuis: 1-1.02 |              |                         | Locatie: Ringweg 15, 2064 KG Spaarndam |               |                 |                     |                            |                 |
|------------------|--------------|-------------------------|----------------------------------------|---------------|-----------------|---------------------|----------------------------|-----------------|
| X-coördinaat     | Y-coördinaat | Kop peilbuis bij aanleg | Maaiveldhoogte peilbuis bij aanleg     | Lengte filter | Diameter filter | Watervoerend pakket | Diepte peilbuis bij aanleg | Datum plaatsing |
| 107508.6         | 491927.6     | -1.79 m NAP             | -1.66 m NAP                            | 1.00 m        | 40 mm           | FREA                | 2.00 m                     | 16/02/2017      |

## LOGGERGEGEVENS

| Serienummer | Lengte draad en logger |
|-------------|------------------------|
| mslv4fb1228 | -1.90 m                |

## FOTO




## BOORBESCHRIJVING

### Boring: PB 1-1.02

datum: 16-02-2017

X/Y-coördinaat: 107508,63 / 491927,60

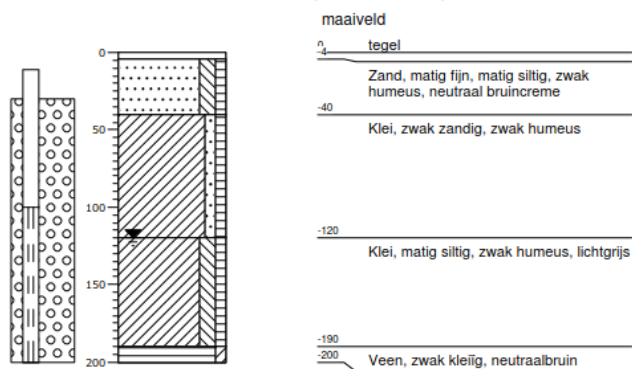

Printdatum: 24/11/2020 07:53

**wareco**  
INGENIEURS

## PEILBUISKENMERKEN

| Peilbuis: 1-1.03 |              |                         | Locatie: Van der Burchstraat 38, 2064 WK Spaarndam |               |                 |                     |                            |                 |
|------------------|--------------|-------------------------|----------------------------------------------------|---------------|-----------------|---------------------|----------------------------|-----------------|
| X-coördinaat     | Y-coördinaat | Kop peilbuis bij aanleg | Maaiveldhoogte peilbuis bij aanleg                 | Lengte filter | Diameter filter | Watervoerend pakket | Diepte peilbuis bij aanleg | Datum plaatsing |
| 107790.7         | 491921.9     | -1.69 m NAP             | -1.56 m NAP                                        | 1.00 m        | 40 mm           | FREA                | 2.12 m                     | 16/02/2017      |

## LOGGERGEGEVENS

| Serienummer | Lengte draad en logger |
|-------------|------------------------|
| mslv5j12825 | -2.01 m                |

## FOTO




## BOORBESCHRIJVING

### Boring: PB 1-1.03

datum: 16-02-2017

X/Y-coördinaat: 107790,64 / 491921,97

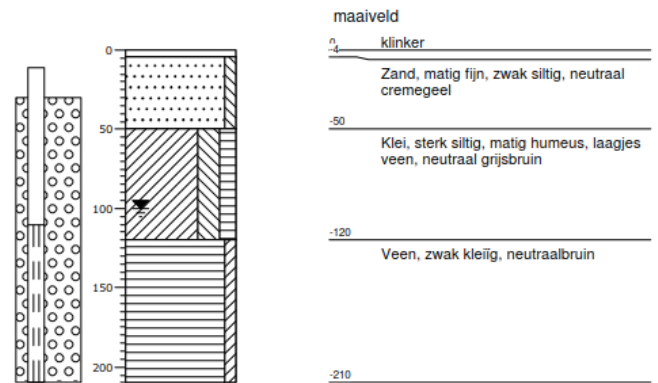

Printdatum: 24/11/2020 07:53

**wareco**  
INGENIEURS



## PEILBUISKENMERKEN

| Peilbuis: 1-1.04 |              |                         | Locatie: Ringweg 113, 2064 KJ Spaarndam |               |                 |                     |                            |                 |
|------------------|--------------|-------------------------|-----------------------------------------|---------------|-----------------|---------------------|----------------------------|-----------------|
| X-coördinaat     | Y-coördinaat | Kop peilbuis bij aanleg | Maaiveldhoogte peilbuis bij aanleg      | Lengte filter | Diameter filter | Watervoerend pakket | Diepte peilbuis bij aanleg | Datum plaatsing |
| 107141.6         | 491933       | -1.54 m NAP             | -1.42 m NAP                             | 1.00 m        | 40 mm           | FREA                | 1.96 m                     | 15/02/2017      |

## LOGGERGEGEVENS

| Serienummer | Lengte draad en logger |
|-------------|------------------------|
| mslv4ga2113 | -1.90 m                |

## FOTO




## BOORBESCHRIJVING

### Boring: PB 1-1.04

datum: 15-02-2017

X/Y-coördinaat: 107141,58 / 491932,97

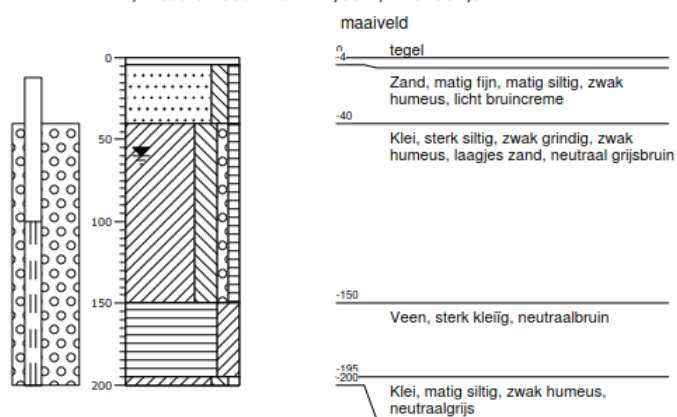

Printdatum: 24/11/2020 07:53

**wareco**  
INGENIEURS

## PEILBUISKENMERKEN

| Peilbuis: 1-1.05 |              |                         | Locatie: Ringweg 87, 2064 KJ Spaarndam |               |                 |                     |                            |                 |
|------------------|--------------|-------------------------|----------------------------------------|---------------|-----------------|---------------------|----------------------------|-----------------|
| X-coördinaat     | Y-coördinaat | Kop peilbuis bij aanleg | Maaiveldhoogte peilbuis bij aanleg     | Lengte filter | Diameter filter | Watervoerend pakket | Diepte peilbuis bij aanleg | Datum plaatsing |
| 107260.1         | 491868.1     | -1.86 m NAP             | -1.73 m NAP                            | 1.00 m        | 40 mm           | FREA                | 2.03 m                     | 15/02/2017      |

## LOGGERGEGEVENS

| Serienummer | Lengte draad en logger |
|-------------|------------------------|
| mslv4e40382 | -1.90 m                |

## FOTO





## BOORBESCHRIJVING

### Boring: PB 1-1.05

datum: 15-02-2017

X/Y-coördinaat: 107260,13 / 491868,12

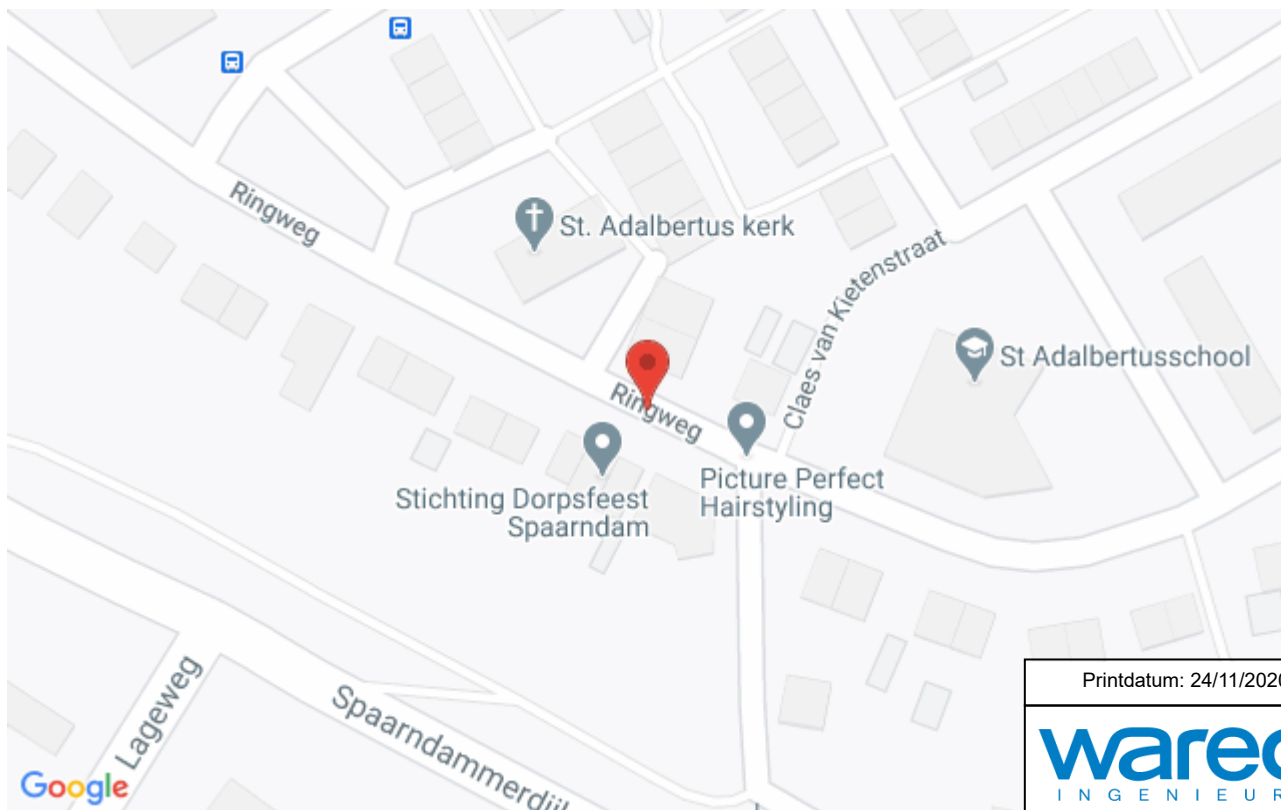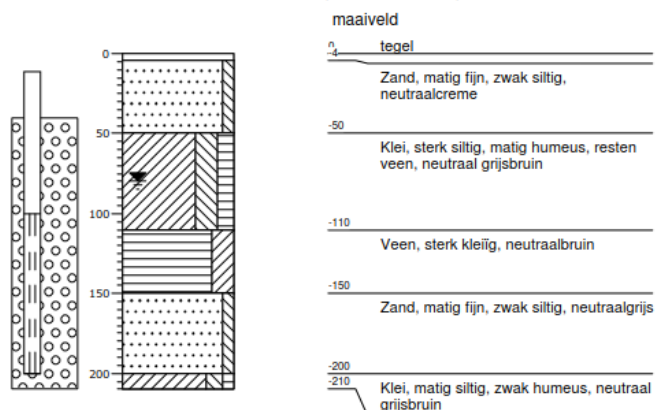

Printdatum: 24/11/2020 07:53

**wareco**  
INGENIEURS

## PEILBUISKENMERKEN

| Peilbuis: 1-1.06 |              |                         | Locatie: Dokter W. Nijestraat 23, 2064 XA Spaarndam |               |                 |                      |                            |                 |
|------------------|--------------|-------------------------|-----------------------------------------------------|---------------|-----------------|----------------------|----------------------------|-----------------|
| X-coördinaat     | Y-coördinaat | Kop peilbuis bij aanleg | Maaiveldhoogte peilbuis bij aanleg                  | Lengte filter | Diameter filter | Watervoorrend pakket | Diepte peilbuis bij aanleg | Datum plaatsing |
| 107227.4         | 492013.4     | -1.82 m NAP             | -1.69 m NAP                                         | 1.00 m        | 40 mm           | FREA                 | 1.95 m                     | 15/02/2017      |

## LOGGERGEGEVENS

| Serienummer | Lengte draad en logger |
|-------------|------------------------|
| mslv4ga2069 | -1.80 m                |

## FOTO




## BOORBESCHRIJVING

### Boring: PB 1-1.06

datum: 15-02-2017

X/Y-coördinaat: 107227,41 / 492013,34

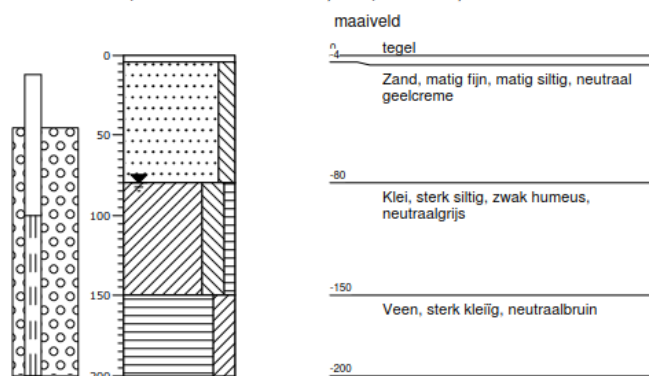

Printdatum: 24/11/2020 07:53

**wareco**  
INGENIEURS



## PEILBUISKENMERKEN

| Peilbuis: 1-1.07 |              |                         | Locatie: Houtrakpolderstraat 1, 2064 XV Spaarndam |               |                 |                      |                            |                 |
|------------------|--------------|-------------------------|---------------------------------------------------|---------------|-----------------|----------------------|----------------------------|-----------------|
| X-coördinaat     | Y-coördinaat | Kop peilbuis bij aanleg | Maaiveldhoogte peilbuis bij aanleg                | Lengte filter | Diameter filter | Watervoorrend pakket | Diepte peilbuis bij aanleg | Datum plaatsing |
| 107347.7         | 491952.8     | -1.69 m NAP             | -1.56 m NAP                                       | 1.00 m        | 40 mm           | FREA                 | 2.03 m                     | 15/02/2017      |

## LOGGERGEGEVENS

| Serienummer | Lengte draad en logger |
|-------------|------------------------|
| mslv4e40353 | -1.90 m                |

## FOTO




## BOORBESCHRIJVING

### Boring: PB 1-1.07

datum: 15-02-2017

X/Y-coördinaat: 107347,68 / 491952,75

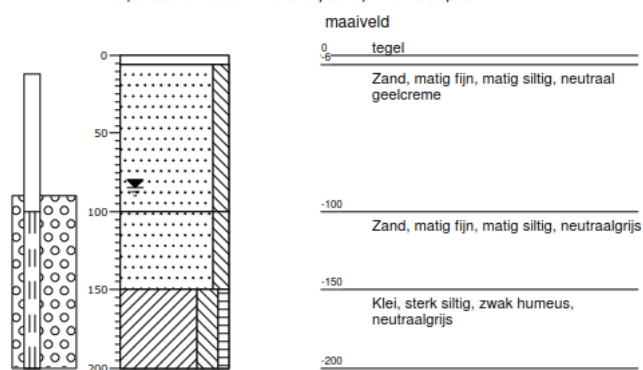

Printdatum: 24/11/2020 07:53

**wareco**  
INGENIEURS

## PEILBUISKENMERKEN

|                  |              |                         |                                                       |               |                 |                     |                            |                 |
|------------------|--------------|-------------------------|-------------------------------------------------------|---------------|-----------------|---------------------|----------------------------|-----------------|
| Peilbuis: 1-1.08 |              |                         | Locatie: Floris Balthasarstraat 31, 2064 XK Spaarndam |               |                 |                     |                            |                 |
| X-coördinaat     | Y-coördinaat | Kop peilbuis bij aanleg | Maaiveldhoogte peilbuis bij aanleg                    | Lengte filter | Diameter filter | Watervoerend pakket | Diepte peilbuis bij aanleg | Datum plaatsing |
| 107459.9         | 492232.3     | -1.54 m NAP             | -1.41 m NAP                                           | 1.00 m        | 40 mm           | FREA                | 1.80 m                     | 15/02/2017      |

## LOGGEREGEVEENS

|             |                        |
|-------------|------------------------|
| Serienummer | Lengte draad en logger |
| mslv4d90046 | -1.70 m                |

## FOTO





## BOORBESCHRIJVING

### Boring: PB 1-1.08

datum: 15-02-2017

X/Y-coördinaat: 107459,90 / 492232,38

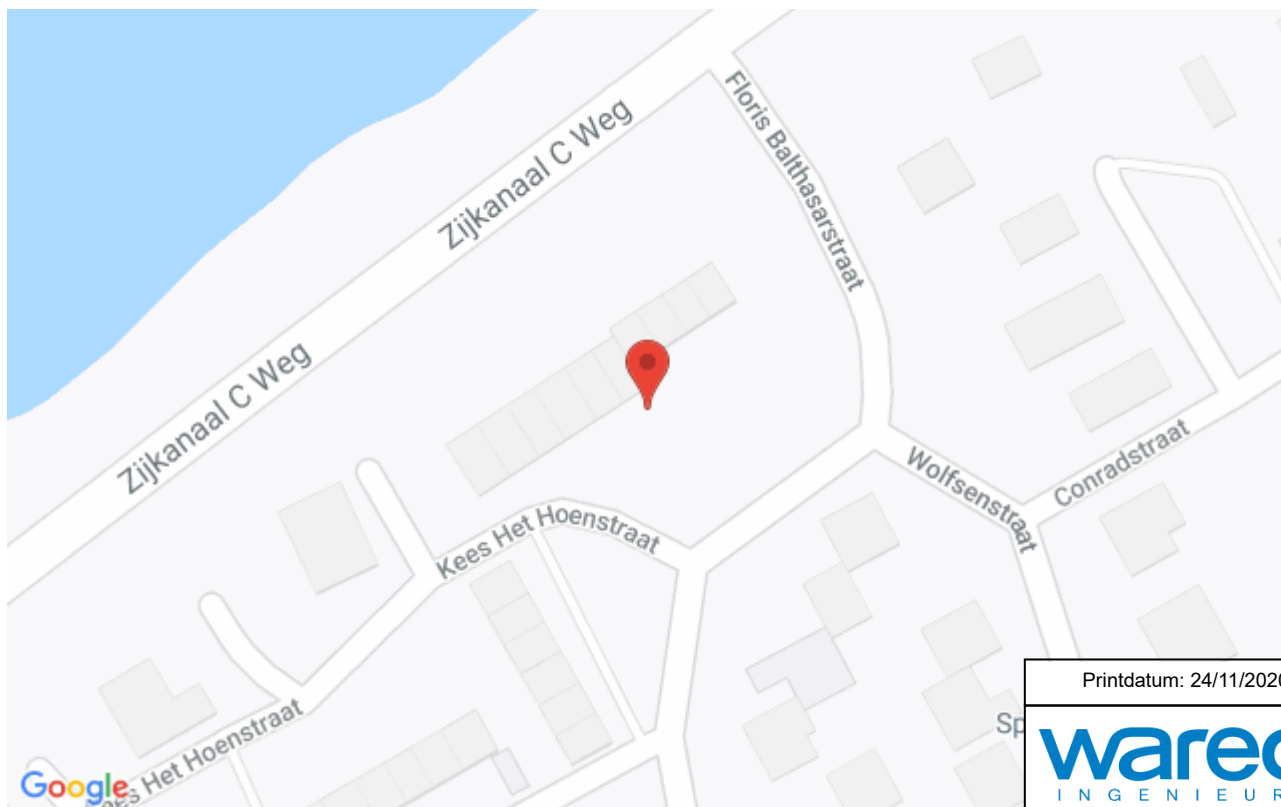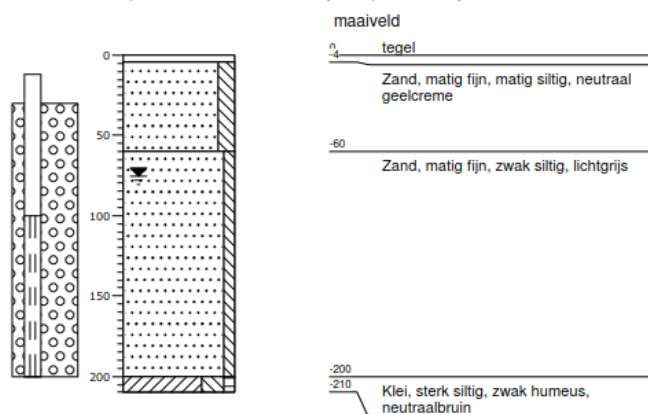

Printdatum: 24/11/2020 07:53

**wareco**  
INGENIEURS

## PEILBUISKENMERKEN

| Peilbuis: 1-1.09 |              |                         | Locatie: G. Vermootenstraat 10, 2064 XR Spaarndam |               |                 |                     |                            |                 |
|------------------|--------------|-------------------------|---------------------------------------------------|---------------|-----------------|---------------------|----------------------------|-----------------|
| X-coördinaat     | Y-coördinaat | Kop peilbuis bij aanleg | Maaiveldhoogte peilbuis bij aanleg                | Lengte filter | Diameter filter | Watervoerend pakket | Diepte peilbuis bij aanleg | Datum plaatsing |
| 107496.6         | 491998.3     | -1.64 m NAP             | -1.51 m NAP                                       | 1.00 m        | 40 mm           | FREA                | 1.88 m                     | 15/02/2017      |

## LOGGERGEGEVENS

| Serienummer | Lengte draad en logger |
|-------------|------------------------|
| mslv5i30711 | -1.80 m                |

## FOTO





## BOORBESCHRIJVING

### Boring: PB 1-1.09

datum: 15-02-2017

X/Y-coördinaat: 107496,63 / 491998,34

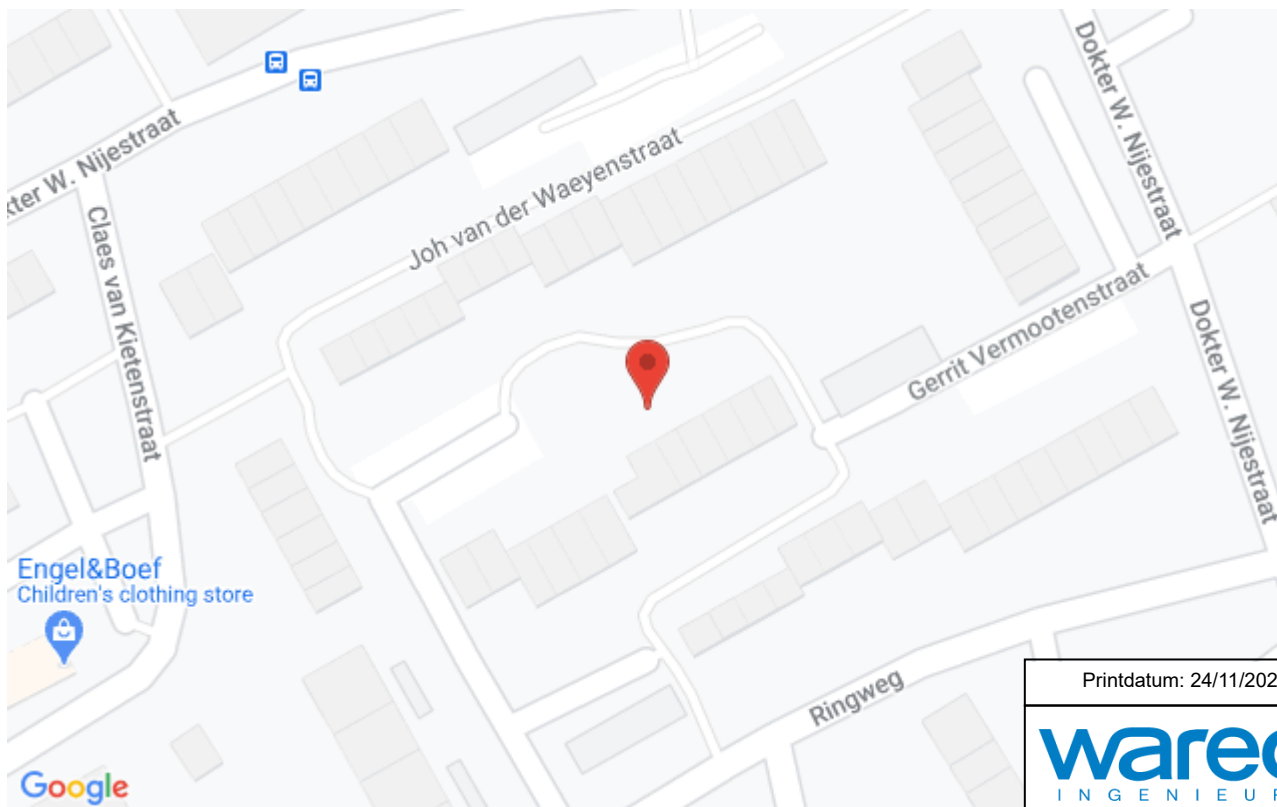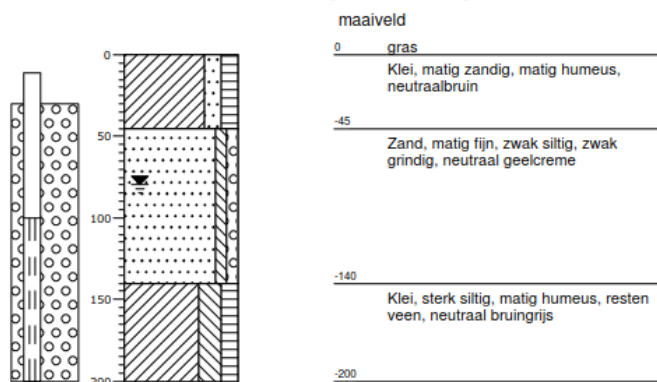

Printdatum: 24/11/2020 07:53

**wareco**  
INGENIEURS



## PEILBUISKENMERKEN

| Peilbuis: 1-1.10 |              |                         | Locatie: Wolfsenstraat 1, 2064 XL Spaarndam |               |                 |                      |                            |                 |
|------------------|--------------|-------------------------|---------------------------------------------|---------------|-----------------|----------------------|----------------------------|-----------------|
| X-coördinaat     | Y-coördinaat | Kop peilbuis bij aanleg | Maaiveldhoogte peilbuis bij aanleg          | Lengte filter | Diameter filter | Watervoorrend pakket | Diepte peilbuis bij aanleg | Datum plaatsing |
| 107582.1         | 492118.1     | -2.22 m NAP             | -2.10 m NAP                                 | 1.00 m        | 40 mm           | FREA                 | 1.42 m                     | 15/02/2017      |

## LOGGERGEGEVENS

| Serienummer | Lengte draad en logger |
|-------------|------------------------|
| mslv5j12155 | -1.30 m                |

## FOTO





## BOORBESCHRIJVING

### Boring: PB 1-1.10

datum: 15-02-2017

X/Y-coördinaat: 107582,11 / 492118,06

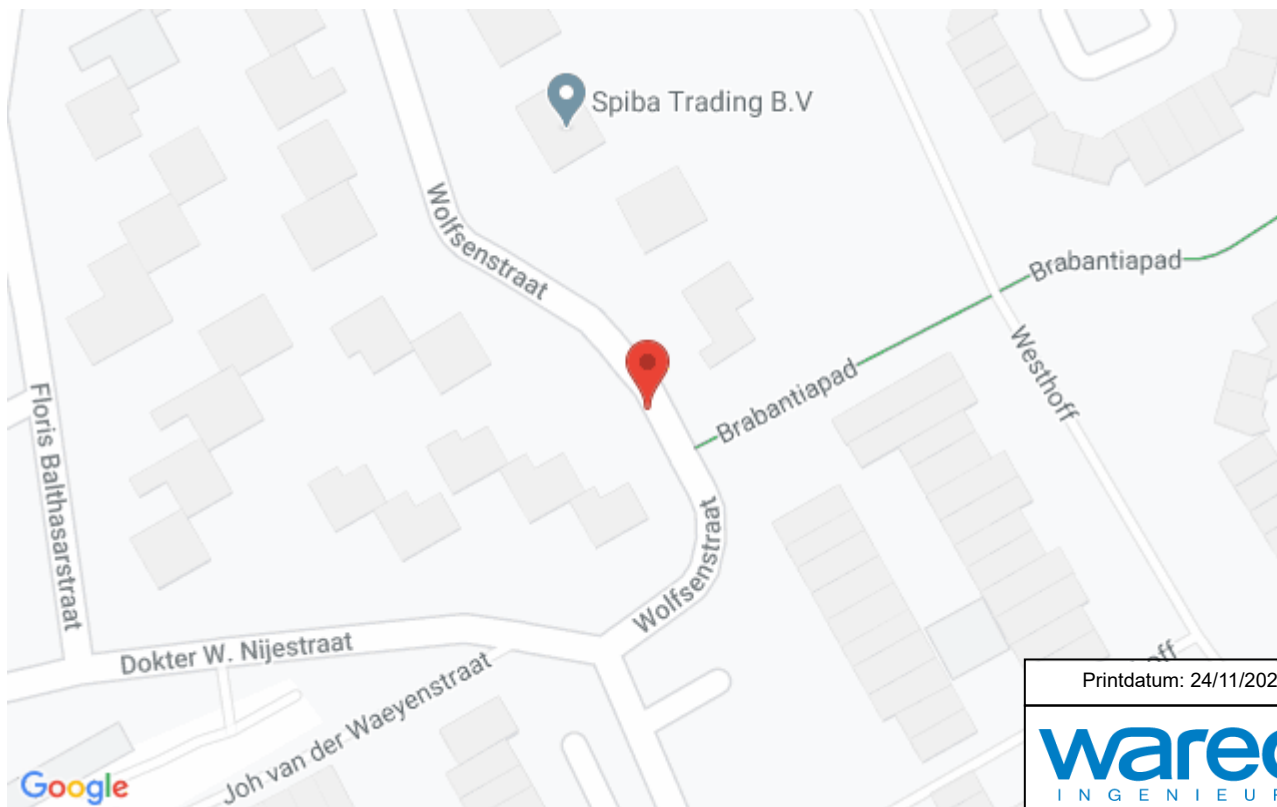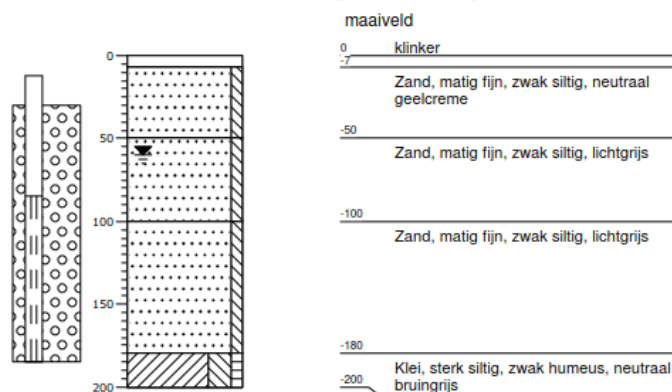

Printdatum: 24/11/2020 07:53

**wareco**  
INGENIEURS

## PEILBUISKENMERKEN

| Peilbuis: 1-1.11 |              |                         | Locatie: Clara van Spaarnwoudestraat 21-22, 2064 WP Spaarndam |               |                 |                     |                            |                 |
|------------------|--------------|-------------------------|---------------------------------------------------------------|---------------|-----------------|---------------------|----------------------------|-----------------|
| X-coördinaat     | Y-coördinaat | Kop peilbuis bij aanleg | Maaiveldhoogte peilbuis bij aanleg                            | Lengte filter | Diameter filter | Watervoerend pakket | Diepte peilbuis bij aanleg | Datum plaatsing |
| 107647.2         | 491887.5     | -1.57 m NAP             | -1.44 m NAP                                                   | 1.00 m        | 40 mm           | FREA                | 1.85 m                     | 16/02/2017      |

## LOGGERGEGEVENS

| Serienummer | Lengte draad en logger |
|-------------|------------------------|
| mslv4ga2059 | -1.80 m                |

## FOTO




## BOORBESCHRIJVING

### Boring: PB 1-1.11

datum: 16-02-2017

X/Y-coördinaat: 107647,23 / 491887,50

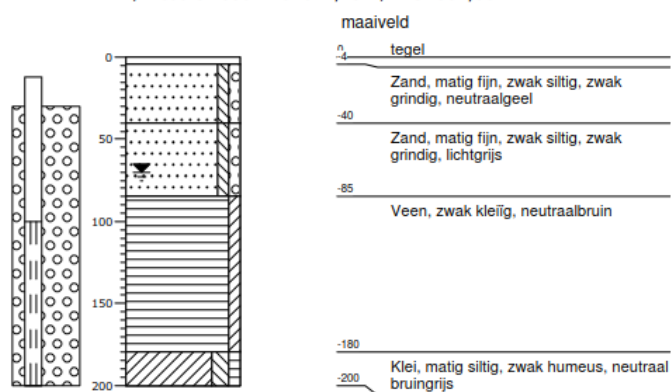

Printdatum: 24/11/2020 07:53

**wareco**  
INGENIEURS

## PEILBUISKENMERKEN

| Peilbuis: 1-1.12 |              |                         | Locatie: Talesiuspark 13, 2064 LJ Spaarndam |               |                 |                     |                            |                 |
|------------------|--------------|-------------------------|---------------------------------------------|---------------|-----------------|---------------------|----------------------------|-----------------|
| X-coördinaat     | Y-coördinaat | Kop peilbuis bij aanleg | Maaiveldhoogte peilbuis bij aanleg          | Lengte filter | Diameter filter | Watervoerend pakket | Diepte peilbuis bij aanleg | Datum plaatsing |
| 107616.9         | 492350.3     | -2.17 m NAP             | -2.02 m NAP                                 | 1.00 m        | 40 mm           | FREA                | 1.90 m                     | 16/02/2017      |

## LOGGERGEGEVENS

| Serienummer | Lengte draad en logger |
|-------------|------------------------|
| mslv4g91996 | -1.80 m                |

## FOTO




## BOORBESCHRIJVING

### Boring: PB 1-1.12

datum: 16-02-2017

X/Y-coördinaat: 107616,92 / 492350,28

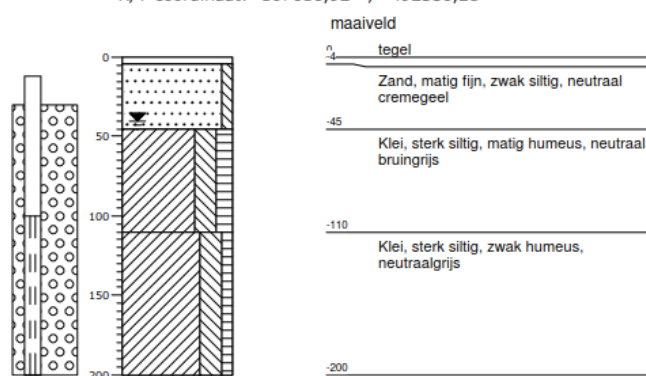

Printdatum: 24/11/2020 07:53

**wareco**  
INGENIEURS



## PEILBUISKENMERKEN

| Peilbuis: 1-1.13 |              |                         | Locatie: Baron van Fridaghstraat 9, 2064 LH Spaarndam |               |                 |                      |                            |                 |
|------------------|--------------|-------------------------|-------------------------------------------------------|---------------|-----------------|----------------------|----------------------------|-----------------|
| X-coördinaat     | Y-coördinaat | Kop peilbuis bij aanleg | Maaiveldhoogte peilbuis bij aanleg                    | Lengte filter | Diameter filter | Watervoorrend pakket | Diepte peilbuis bij aanleg | Datum plaatsing |
| 107662.8         | 492175.4     | -1.83 m NAP             | -1.68 m NAP                                           | 1.00 m        | 40 mm           | FREA                 | 2.10 m                     | 16/02/2017      |

## LOGGERGEGEVENS

| Serienummer | Lengte draad en logger |
|-------------|------------------------|
| mslv4hb2876 | -2.00 m                |

## FOTO





## BOORBESCHRIJVING

### Boring: PB 1-1.13

datum: 16-02-2017

X/Y-coördinaat: 107662,80 / 492175,44

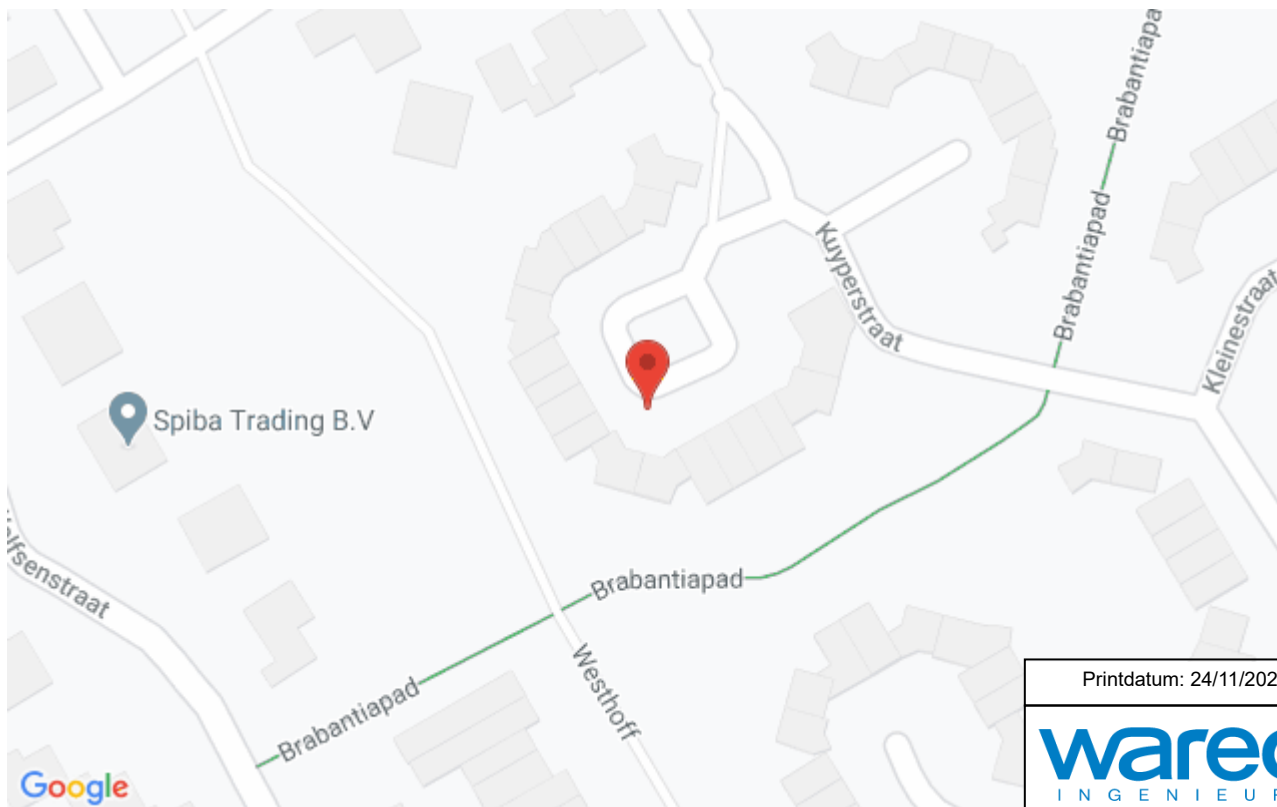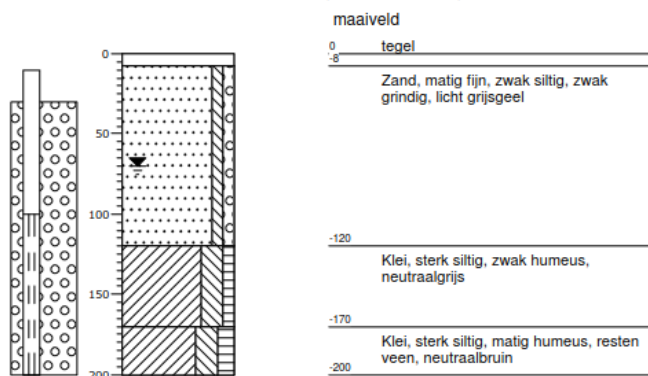

Printdatum: 24/11/2020 07:53

**wareco**  
INGENIEURS

## PEILBUISKENMERKEN

| Peilbuis: 1-1.14 |              |                         | Locatie: Kuypersstraat 5, 2064 LA Spaarndam |               |                 |                      |                            |                 |
|------------------|--------------|-------------------------|---------------------------------------------|---------------|-----------------|----------------------|----------------------------|-----------------|
| X-coördinaat     | Y-coördinaat | Kop peilbuis bij aanleg | Maaiveldhoogte peilbuis bij aanleg          | Lengte filter | Diameter filter | Watervoorrend pakket | Diepte peilbuis bij aanleg | Datum plaatsing |
| 107822.5         | 492090       | -1.85 m NAP             | -1.75 m NAP                                 | 1.00 m        | 40 mm           | FREA                 | 2.00 m                     | 16/02/2017      |

## LOGGERGEGEVENS

|             |                        |
|-------------|------------------------|
| Serienummer | Lengte draad en logger |
| mslv4f91167 | -1.90 m                |

## FOTO





## BOORBESCHRIJVING

### Boring: PB 1-1.14

datum: 16-02-2017

X/Y-coördinaat: 107822,51 / 492089,97

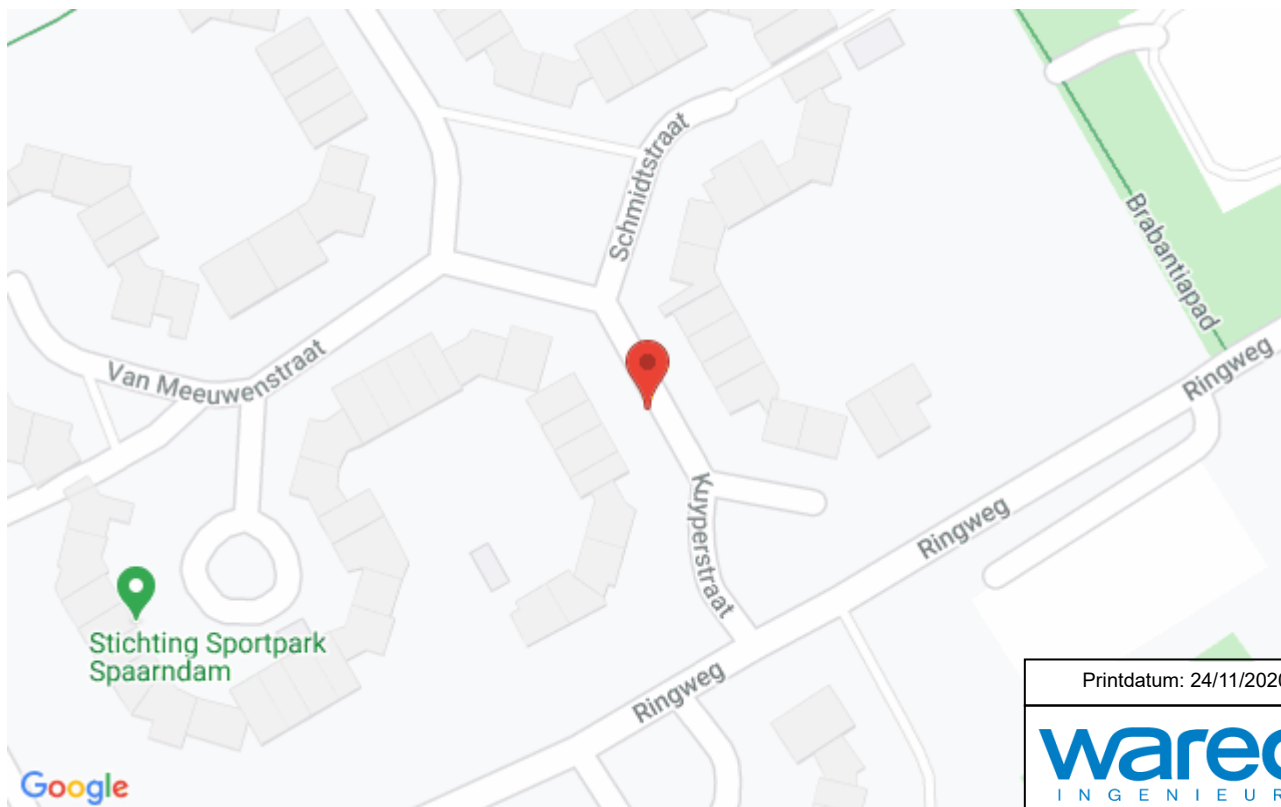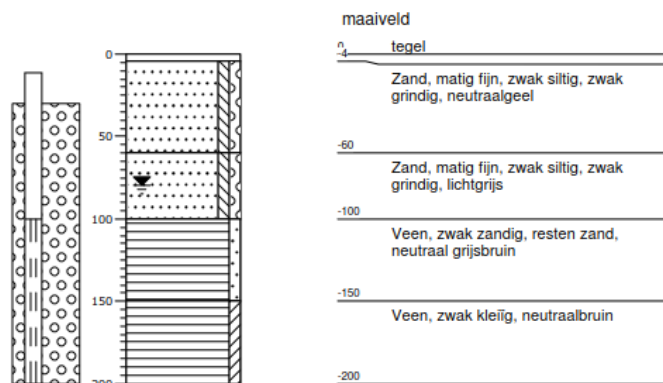

Printdatum: 24/11/2020 07:53

**wareco**  
INGENIEURS

## PEILBUISKENMERKEN

| Peilbuis: 1-2.01 |              |                         | Locatie: Pieter Bruijsstraat 13, 2064 XH Spaarndam |               |                 |                     |                            |                 |
|------------------|--------------|-------------------------|----------------------------------------------------|---------------|-----------------|---------------------|----------------------------|-----------------|
| X-coördinaat     | Y-coördinaat | Kop peilbuis bij aanleg | Maaiveldhoogte peilbuis bij aanleg                 | Lengte filter | Diameter filter | Watervoerend pakket | Diepte peilbuis bij aanleg | Datum plaatsing |
| 107329.8         | 492132.3     | -1.78 m NAP             | -1.67 m NAP                                        | 1.00 m        | 40 mm           | FREA                | 4.93 m                     | 15/02/2017      |

## LOGGERGEGEVENS

| Serienummer | Lengte draad en logger |
|-------------|------------------------|
| mslv5j12879 | -2.70 m                |

## FOTO




## BOORBESCHRIJVING

### Boring: PB 1-2.01

datum: 15-02-2017

X/Y-coördinaat: 107329,80 / 492132,34

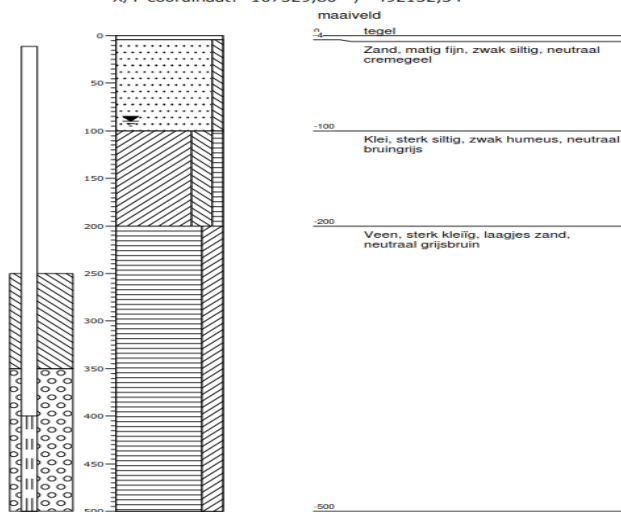

Printdatum: 24/11/2020 07:53

**wareco**  
INGENIEURS



## PEILBUISKENMERKEN

| Peilbuis: 1-2.02 |              |                         | Locatie: Ringweg 15, 2064 KG Spaarndam |               |                 |                     |                            |                 |
|------------------|--------------|-------------------------|----------------------------------------|---------------|-----------------|---------------------|----------------------------|-----------------|
| X-coördinaat     | Y-coördinaat | Kop peilbuis bij aanleg | Maaiveldhoogte peilbuis bij aanleg     | Lengte filter | Diameter filter | Watervoerend pakket | Diepte peilbuis bij aanleg | Datum plaatsing |
| 107509.8         | 491928.1     | -1.78 m NAP             | -1.66 m NAP                            | 1.00 m        | 40 mm           | FREA                | 4.70 m                     | 16/02/2017      |

## LOGGERGEGEVENS

| Serienummer | Lengte draad en logger |
|-------------|------------------------|
| mslv5j12204 | -2.70 m                |

## FOTO




## BOORBESCHRIJVING

### Boring: PB 1-2.02

datum: 16-02-2017

X/Y-coördinaat: 107509,87 / 491928,10

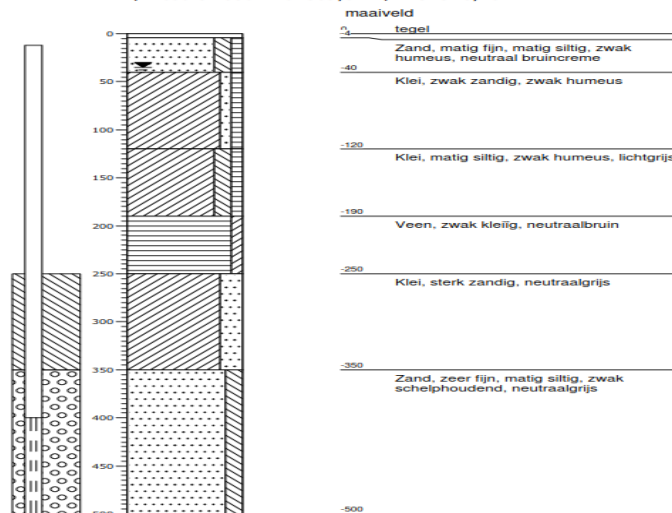

Printdatum: 24/11/2020 07:53

**wareco**  
INGENIEURS

## PEILBUISKENMERKEN

| Peilbuis: 1-2.03 |              |                         | Locatie: Van der Burchstraat 38, 2064 WK Spaarndam |               |                 |                      |                            |                 |
|------------------|--------------|-------------------------|----------------------------------------------------|---------------|-----------------|----------------------|----------------------------|-----------------|
| X-coördinaat     | Y-coördinaat | Kop peilbuis bij aanleg | Maaiveldhoogte peilbuis bij aanleg                 | Lengte filter | Diameter filter | Watervoorrend pakket | Diepte peilbuis bij aanleg | Datum plaatsing |
| 107791.2         | 491923.3     | -1.71 m NAP             | -1.56 m NAP                                        | 1.00 m        | 40 mm           | FREA                 | 4.50 m                     | 16/02/2017      |


## LOGGERGEGEVENS

| Serienummer | Lengte draad en logger |
|-------------|------------------------|
| mslv4e40355 | -2.71 m                |

## FOTO



## BOORBESCHRIJVING

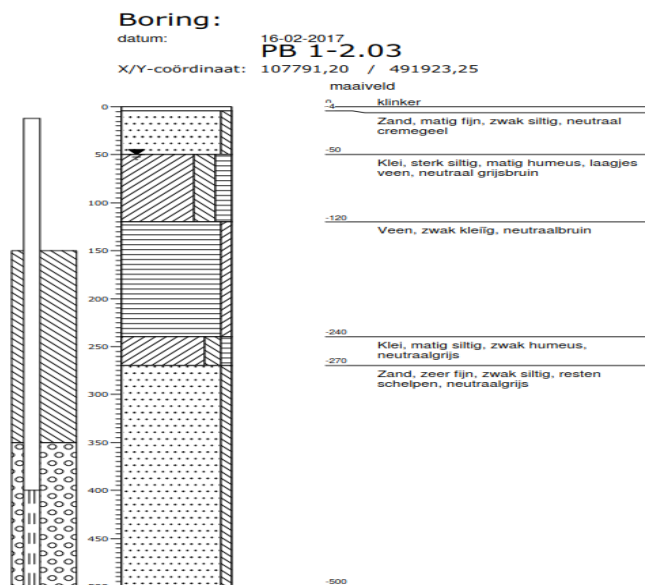

Printdatum: 24/11/2020 07:53

**wareco**  
INGENIEURS

## PEILBUISKENMERKEN

| Peilbuis: PB01 |              |                         | Locatie: Sportveldweg 48, 2151 CD Nieuw-Vennep |               |                 |                     |                            |                 |
|----------------|--------------|-------------------------|------------------------------------------------|---------------|-----------------|---------------------|----------------------------|-----------------|
| X-coördinaat   | Y-coördinaat | Kop peilbuis bij aanleg | Maaiveldhoogte peilbuis bij aanleg             | Lengte filter | Diameter filter | Watervoerend pakket | Diepte peilbuis bij aanleg | Datum plaatsing |
| 102636.5       | 475705.7     | -4.52 m NAP             | -4.42 m NAP                                    | 1.00 m        | 63 mm           | -                   | 2.53 m                     | 01/10/2013      |

## LOGGEREGEVEENS


| Serienummer | Lengte draad en logger |
|-------------|------------------------|
| N8199       | -2.43 m                |

## FOTO



## BOORBESCHRIJVING

### Boring: 1

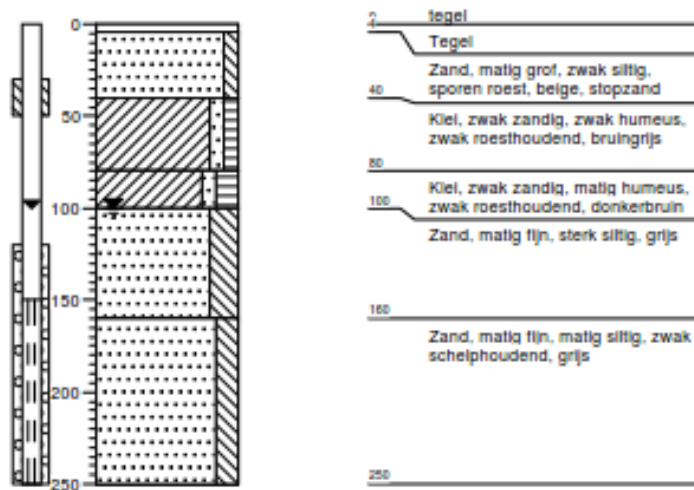

Printdatum: 24/11/2020 07:53

**wareco**  
INGENIEURS



## PEILBUISKENMERKEN

| Peilbuis: PB02 |              |                         | Locatie: Dorsersstraat 62, 2151 CJ Nieuw-Vennep |               |                 |                     |                            |                 |
|----------------|--------------|-------------------------|-------------------------------------------------|---------------|-----------------|---------------------|----------------------------|-----------------|
| X-coördinaat   | Y-coördinaat | Kop peilbuis bij aanleg | Maaiveldhoogte peilbuis bij aanleg              | Lengte filter | Diameter filter | Watervoerend pakket | Diepte peilbuis bij aanleg | Datum plaatsing |
| 102548.4       | 475650.9     | -4.48 m NAP             | -4.42 m NAP                                     | 1.00 m        | 63 mm           | -                   | 2.42 m                     | 01/10/2013      |

## LOGGEREGEVEENS



| Serienummer | Lengte draad en logger |
|-------------|------------------------|
| S0342       | -2.23 m                |

## FOTO



## BOORBESCHRIJVING

### Boring: 2

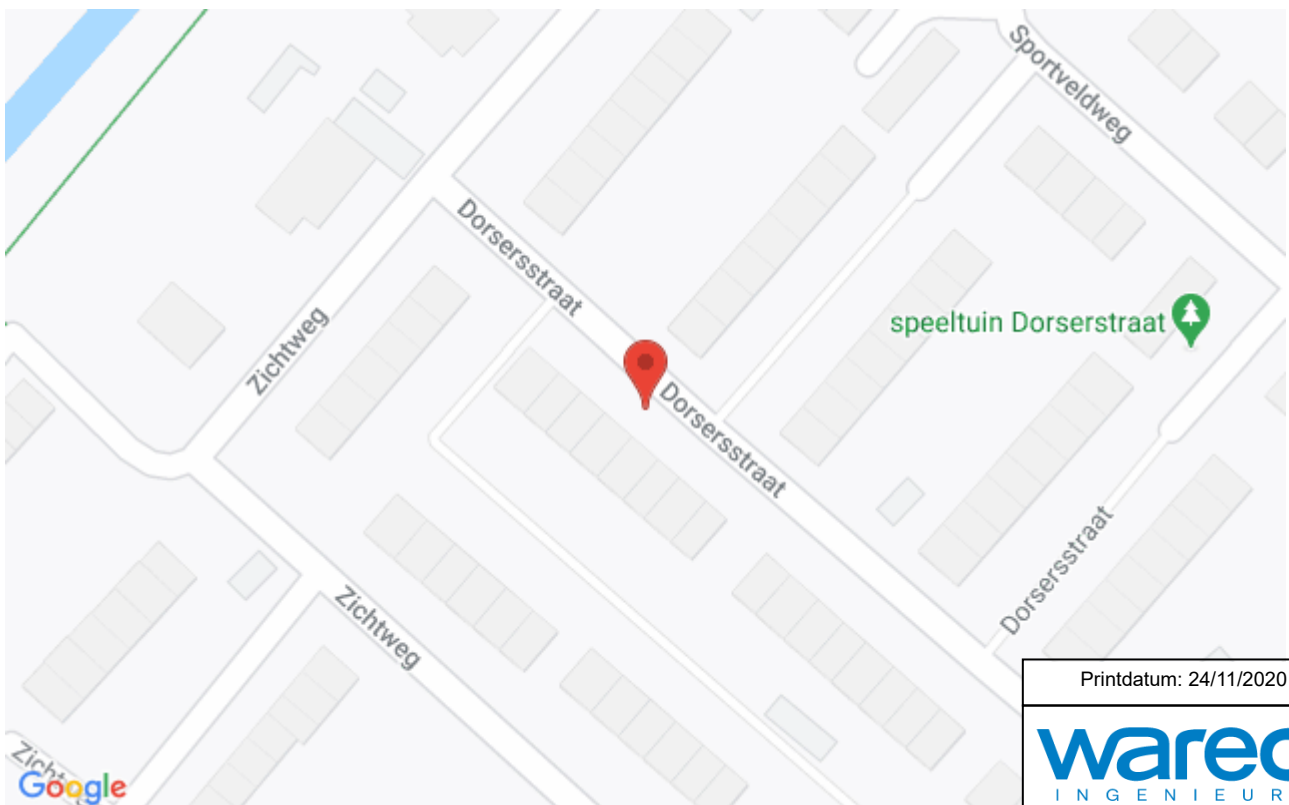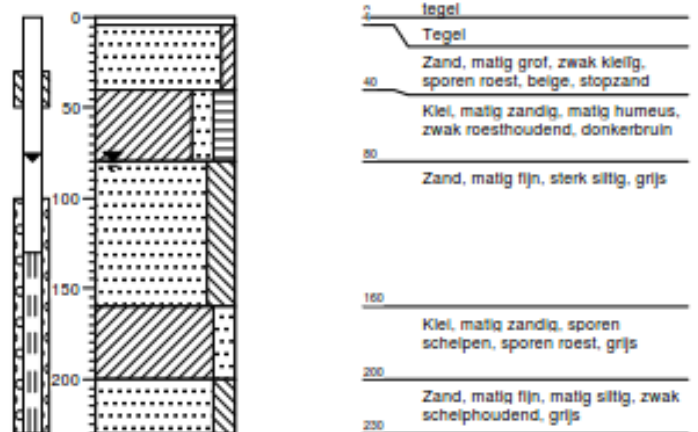

Printdatum: 24/11/2020 07:53

## PEILBUISKENMERKEN

| Peilbuis: PB03 |              |                         | Locatie: Dorsersstraat 20, 2151 CH Nieuw-Vennep |               |                 |                     |                            |                 |
|----------------|--------------|-------------------------|-------------------------------------------------|---------------|-----------------|---------------------|----------------------------|-----------------|
| X-coördinaat   | Y-coördinaat | Kop peilbuis bij aanleg | Maaiveldhoogte peilbuis bij aanleg              | Lengte filter | Diameter filter | Watervoerend pakket | Diepte peilbuis bij aanleg | Datum plaatsing |
| 102674.6       | 475533.1     | -4.42 m NAP             | -4.33 m NAP                                     | 1.00 m        | 63 mm           | -                   | 2.60 m                     | 01/10/2013      |

## LOGGERGEGEVENS




| Serienummer | Lengte draad en logger |
|-------------|------------------------|
| G0165       | -2.50 m                |

## FOTO



## BOORBESCHRIJVING

### Boring: 3

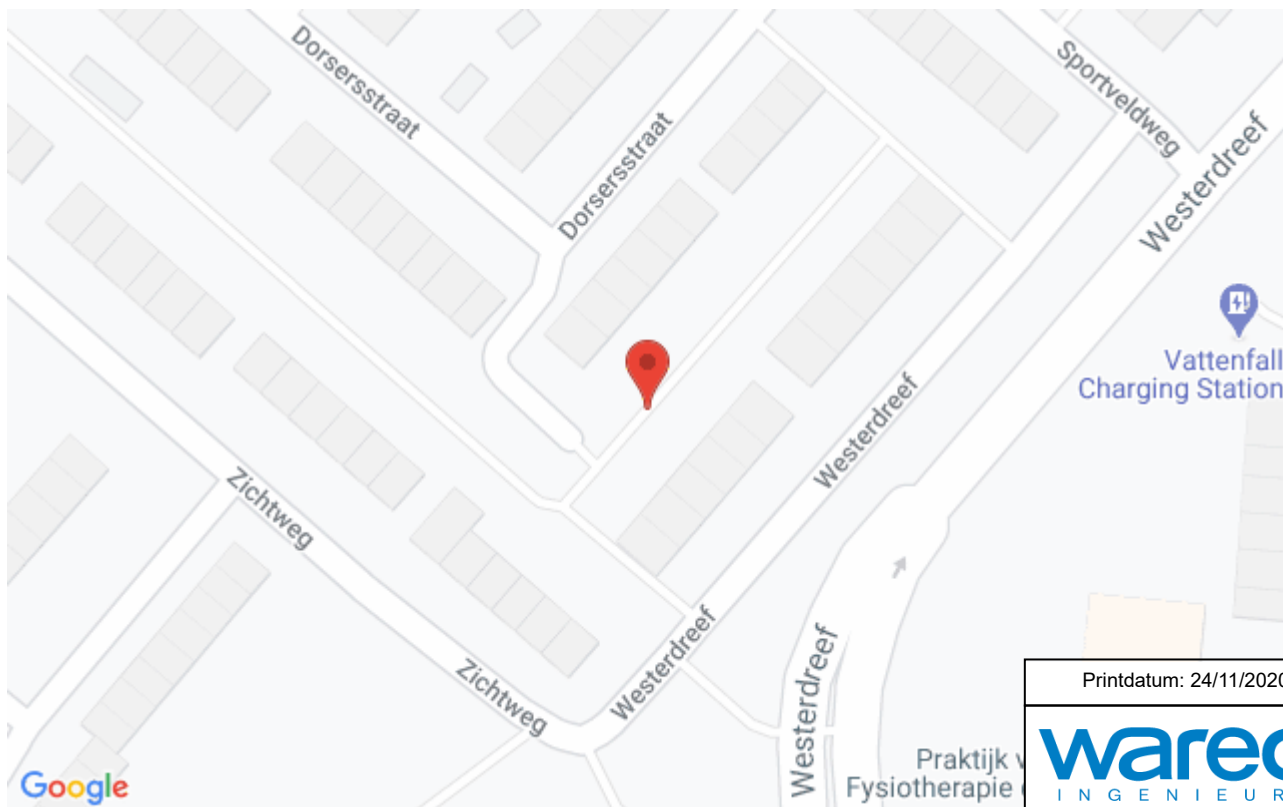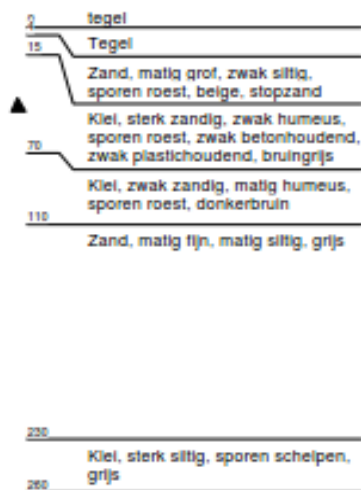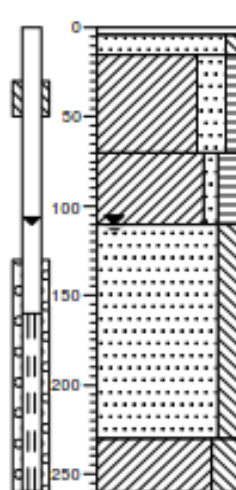

Printdatum: 24/11/2020 07:53

**wareco**  
INGENIEURS

## PEILBUISKENMERKEN

| Peilbuis: PB04 |              |                         | Locatie: Adingmoor 2-3, 2151 VL Nieuw-Vennep |               |                 |                     |                            |                 |
|----------------|--------------|-------------------------|----------------------------------------------|---------------|-----------------|---------------------|----------------------------|-----------------|
| X-coördinaat   | Y-coördinaat | Kop peilbuis bij aanleg | Maaiveldhoogte peilbuis bij aanleg           | Lengte filter | Diameter filter | Watervoerend pakket | Diepte peilbuis bij aanleg | Datum plaatsing |
| 102337.2       | 475424.4     | -4.54 m NAP             | -4.48 m NAP                                  | 1.00 m        | 63 mm           | -                   | 2.60 m                     | 01/10/2013      |


## LOGGEREGEVEENS

| Serienummer | Lengte draad en logger |
|-------------|------------------------|
| N6148       | -2.49 m                |

## FOTO



## BOORBESCHRIJVING

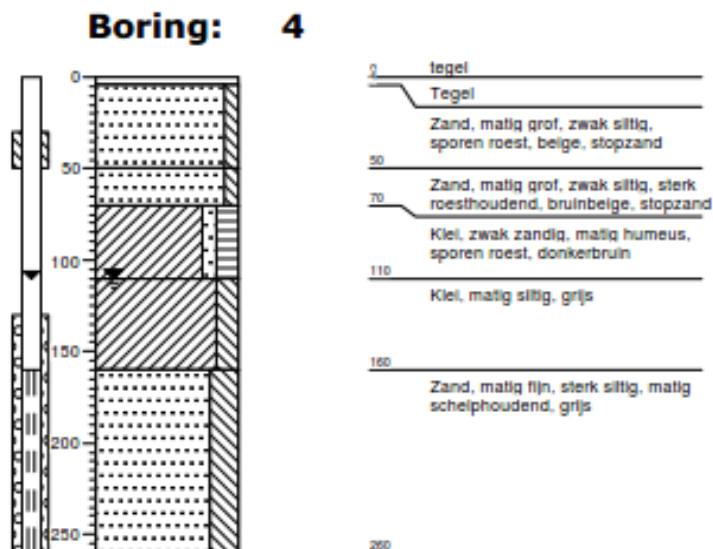

Printdatum: 24/11/2020 07:53

**wareco**  
INGENIEURS



## PEILBUISKENMERKEN

| Peilbuis: PB05 (opp water) |              |                         | Locatie: Kalslagerring, 2151 Nieuw-Vennep |               |                 |                     |                            |                 |
|----------------------------|--------------|-------------------------|-------------------------------------------|---------------|-----------------|---------------------|----------------------------|-----------------|
| X-coördinaat               | Y-coördinaat | Kop peilbuis bij aanleg | Maaiveldhoogte peilbuis bij aanleg        | Lengte filter | Diameter filter | Watervoerend pakket | Diepte peilbuis bij aanleg | Datum plaatsing |
| 102956.1                   | 475008.7     | -4.64 m NAP             | -                                         | -             | 63 mm           | -                   | 1.70 m                     | 23/10/2013      |

## LOGGERGEGEVENS


| Serienummer | Lengte draad en logger |
|-------------|------------------------|
| R2067       | -1.61 m                |

## FOTO



## BOORBESCHRIJVING

### Boring: 5

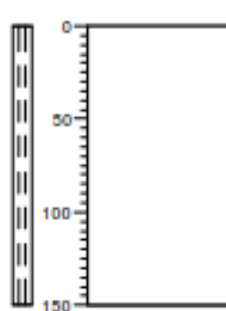

Printdatum: 24/11/2020 07:53

**wareco**  
INGENIEURS

## PEILBUISKENMERKEN

| Peilbuis: PB06 |              |                         | Locatie: Polanen 19, 2151 DR Nieuw-Vennep |               |                 |                     |                            |                 |
|----------------|--------------|-------------------------|-------------------------------------------|---------------|-----------------|---------------------|----------------------------|-----------------|
| X-coördinaat   | Y-coördinaat | Kop peilbuis bij aanleg | Maaiveldhoogte peilbuis bij aanleg        | Lengte filter | Diameter filter | Watervoerend pakket | Diepte peilbuis bij aanleg | Datum plaatsing |
| 102342.2       | 475169.6     | -4.51 m NAP             | -4.44 m NAP                               | 1.00 m        | 63 mm           | -                   | 2.29 m                     | 09/10/2013      |

## LOGGERGEGEVENS



| Serienummer | Lengte draad en logger |
|-------------|------------------------|
| N7589       | -2.19 m                |

## FOTO



## BOORBESCHRIJVING

### Boring: 6

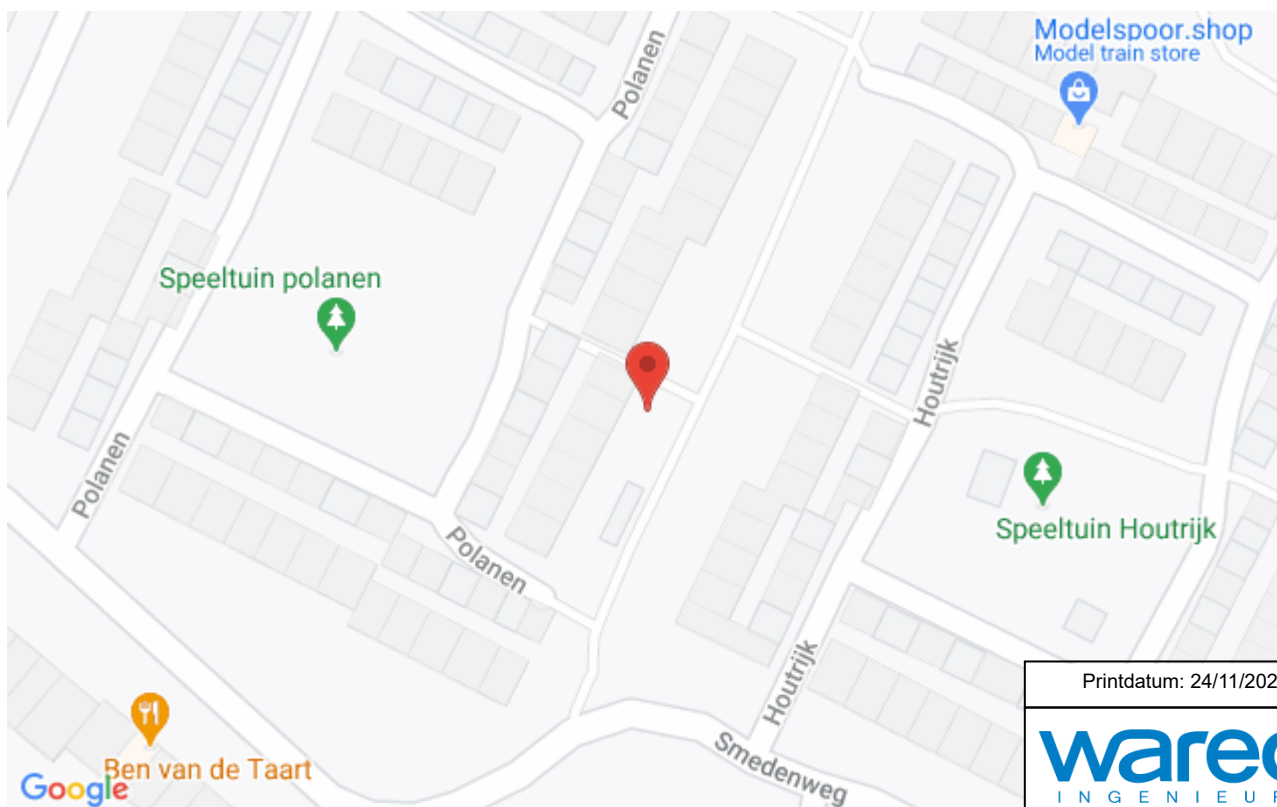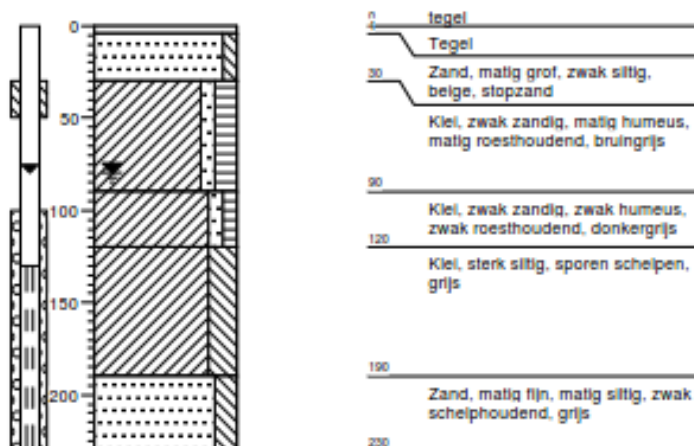

Printdatum: 24/11/2020 07:53

**wareco**  
INGENIEURS

## PEILBUISKENMERKEN

| Peilbuis: PB07 |              |                         | Locatie: Nierop 27, 2151 XH Nieuw-Vennep |               |                 |                     |                            |                 |
|----------------|--------------|-------------------------|------------------------------------------|---------------|-----------------|---------------------|----------------------------|-----------------|
| X-coördinaat   | Y-coördinaat | Kop peilbuis bij aanleg | Maaiveldhoogte peilbuis bij aanleg       | Lengte filter | Diameter filter | Watervoerend pakket | Diepte peilbuis bij aanleg | Datum plaatsing |
| 102684.6       | 475236.6     | -4.77 m NAP             | -4.68 m NAP                              | 1.00 m        | 63 mm           | -                   | 2.51 m                     | 09/10/2013      |

## LOGGERGEGEVENS


| Serienummer | Lengte draad en logger |
|-------------|------------------------|
| T9069       | -2.41 m                |

## FOTO



## BOORBESCHRIJVING

### Boring: 7

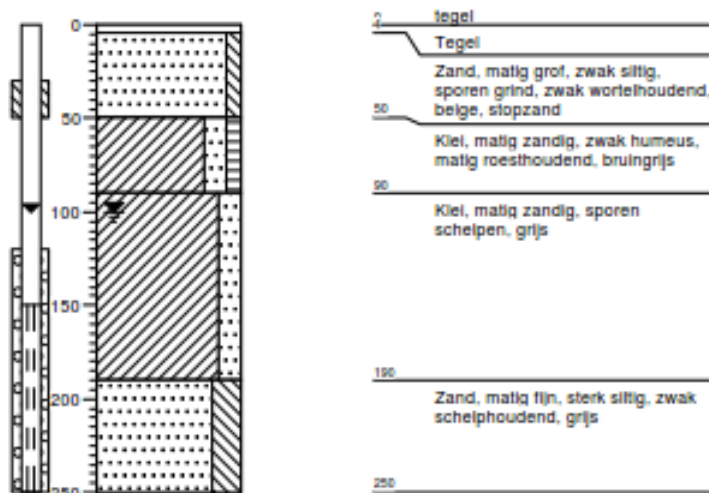

Printdatum: 24/11/2020 07:53

**wareco**  
INGENIEURS



## PEILBUISKENMERKEN

| Peilbuis: PB08 |              |                         | Locatie: Vagerveld 46, 2151 ZC Nieuw-Vennep |               |                 |                     |                            |                 |
|----------------|--------------|-------------------------|---------------------------------------------|---------------|-----------------|---------------------|----------------------------|-----------------|
| X-coördinaat   | Y-coördinaat | Kop peilbuis bij aanleg | Maaiveldhoogte peilbuis bij aanleg          | Lengte filter | Diameter filter | Watervoerend pakket | Diepte peilbuis bij aanleg | Datum plaatsing |
| 102833.4       | 475022.7     | -4.46 m NAP             | -4.39 m NAP                                 | 1.00 m        | 63 mm           | -                   | 2.29 m                     | 09/10/2013      |

## LOGGERGEGEVENS



| Serienummer | Lengte draad en logger |
|-------------|------------------------|
| S0342       | -2.20 m                |

## FOTO



## BOORBESCHRIJVING

### Boring: 8

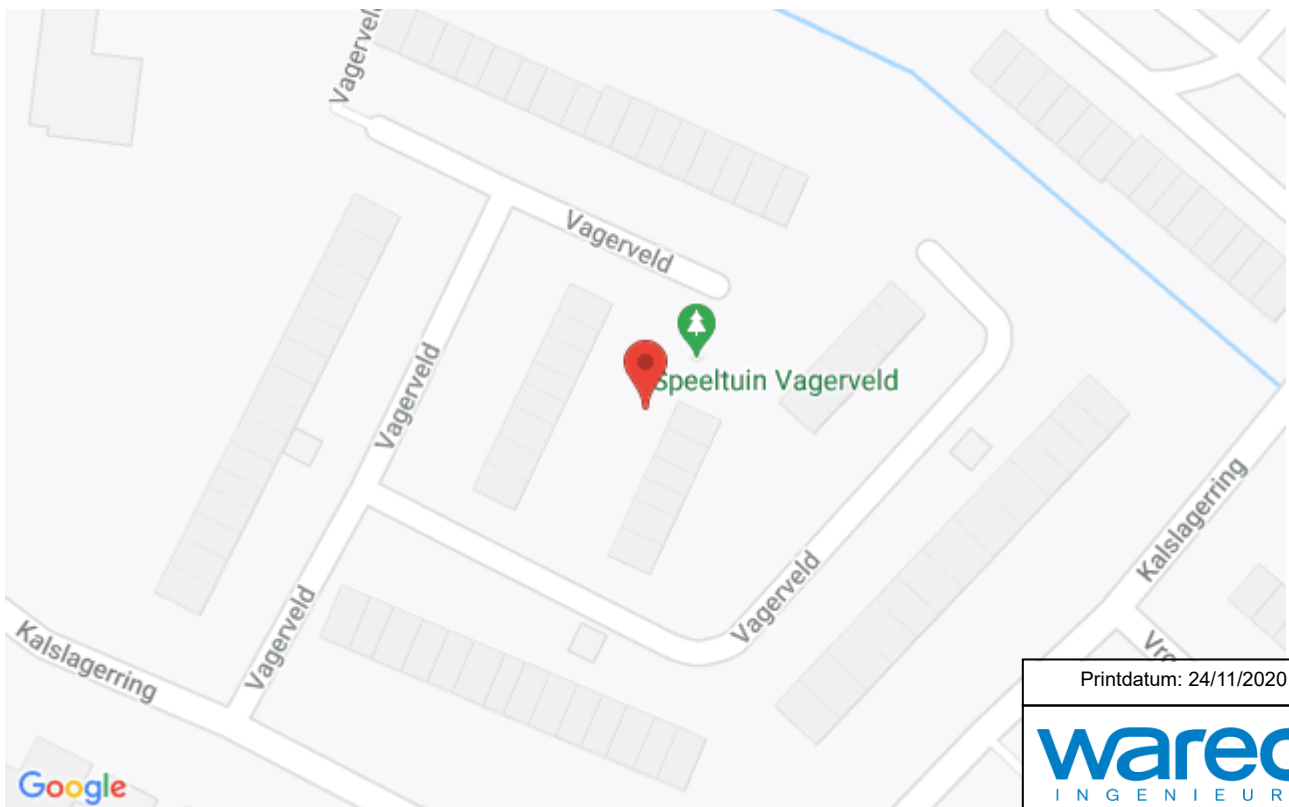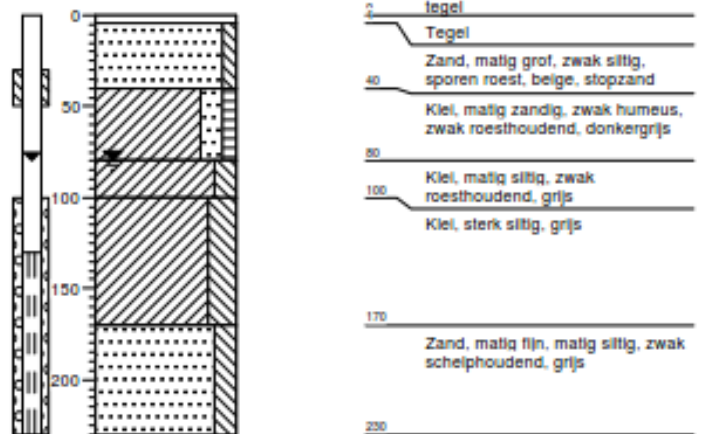

Printdatum: 24/11/2020 07:53

**wareco**  
INGENIEURS

## PEILBUISKENMERKEN

| Peilbuis: PB09 |              |                         | Locatie: Wilsonstraat 131-138, 2131 PN Hoofddorp |               |                 |                     |                            |                 |
|----------------|--------------|-------------------------|--------------------------------------------------|---------------|-----------------|---------------------|----------------------------|-----------------|
| X-coördinaat   | Y-coördinaat | Kop peilbuis bij aanleg | Maaiveldhoogte peilbuis bij aanleg               | Lengte filter | Diameter filter | Watervoerend pakket | Diepte peilbuis bij aanleg | Datum plaatsing |
| 106987.4       | 479988       | -4.80 m NAP             | -4.72 m NAP                                      | 1.00 m        | 63 mm           | -                   | 2.41 m                     | 14/10/2013      |

## LOGGERGEGEVENS


| Serienummer | Lengte draad en logger |
|-------------|------------------------|
| U0275       | -2.34 m                |

## FOTO



## BOORBESCHRIJVING

### Boring: 9

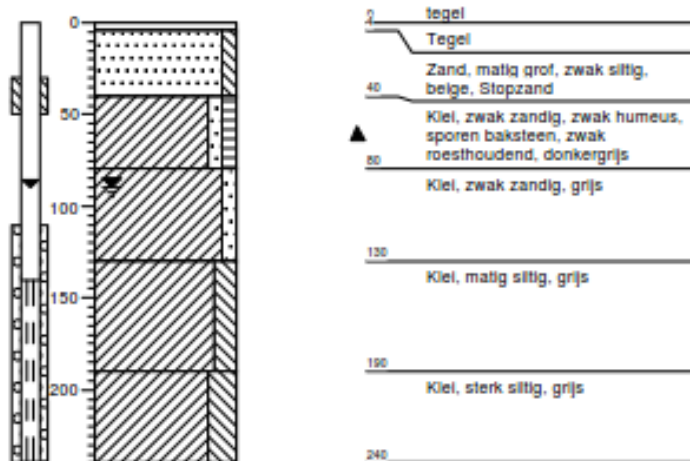

Printdatum: 24/11/2020 07:53

**wareco**  
INGENIEURS

## PEILBUISKENMERKEN

| Peilbuis: PB10 |              |                         | Locatie: Vronen 61, 2151 PB Nieuw-Vennep |               |                 |                     |                            |                 |
|----------------|--------------|-------------------------|------------------------------------------|---------------|-----------------|---------------------|----------------------------|-----------------|
| X-coördinaat   | Y-coördinaat | Kop peilbuis bij aanleg | Maaiveldhoogte peilbuis bij aanleg       | Lengte filter | Diameter filter | Watervoerend pakket | Diepte peilbuis bij aanleg | Datum plaatsing |
| 102909.7       | 474862.1     | -4.50 m NAP             | -4.42 m NAP                              | 1.00 m        | 63 mm           | -                   | 2.39 m                     | 09/10/2013      |

## LOGGERGEGEVENS



| Serienummer | Lengte draad en logger |
|-------------|------------------------|
| U0447       | -2.29 m                |

## FOTO



## BOORBESCHRIJVING

### Boring: 10

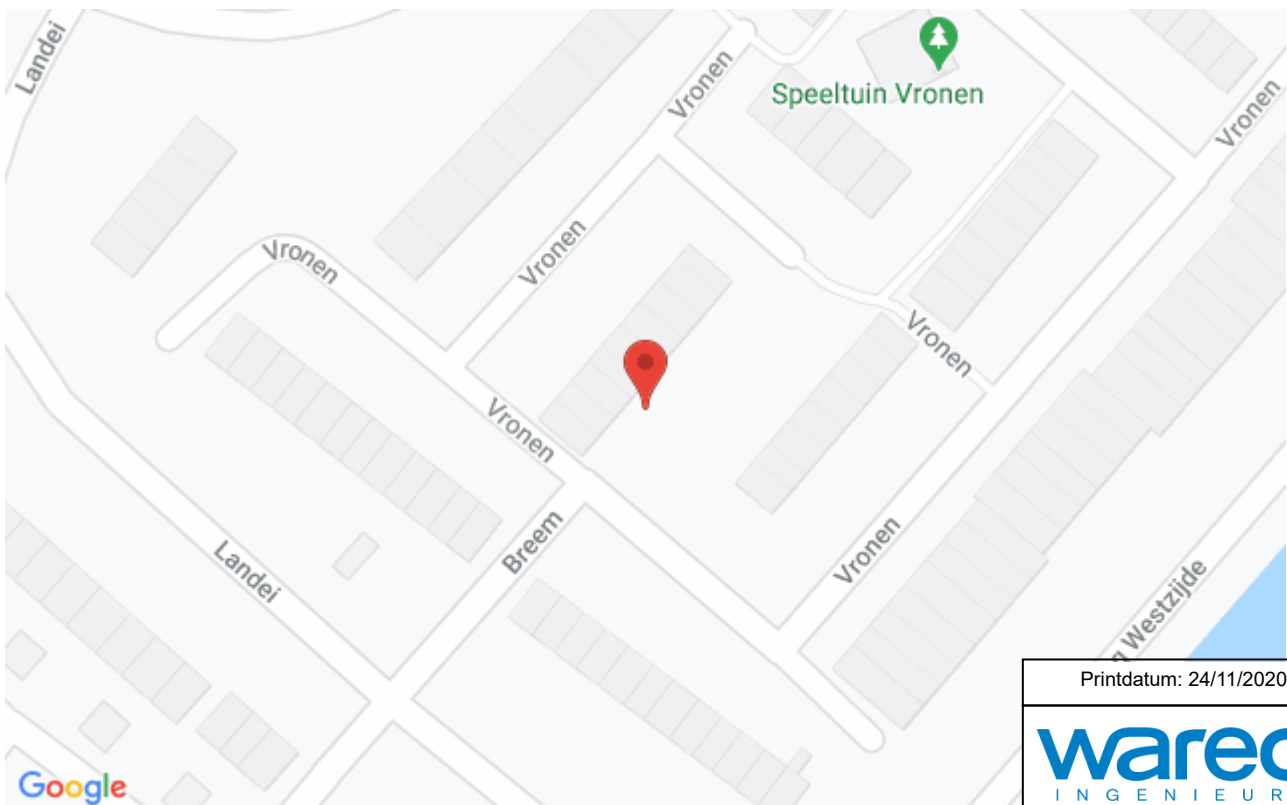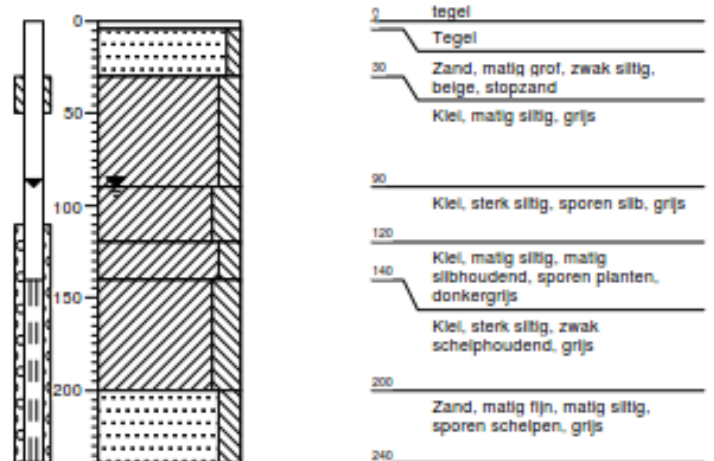

Printdatum: 24/11/2020 07:53

**wareco**  
INGENIEURS



## PEILBUISKENMERKEN

| Peilbuis: PB11 |              |                         | Locatie: Tetterode 16, 2151 RC Nieuw-Vennep |               |                 |                     |                            |                 |
|----------------|--------------|-------------------------|---------------------------------------------|---------------|-----------------|---------------------|----------------------------|-----------------|
| X-coördinaat   | Y-coördinaat | Kop peilbuis bij aanleg | Maaiveldhoogte peilbuis bij aanleg          | Lengte filter | Diameter filter | Watervoerend pakket | Diepte peilbuis bij aanleg | Datum plaatsing |
| 102712.8       | 474790.5     | -3.69 m NAP             | -4.37 m NAP                                 | 1.00 m        | 63 mm           | -                   | 3.21 m                     | 30/10/2013      |

## LOGGERGEGEVENS



| Serienummer | Lengte draad en logger |
|-------------|------------------------|
| U0331       | -3.11 m                |

## FOTO



## BOORBESCHRIJVING

### Boring: 11

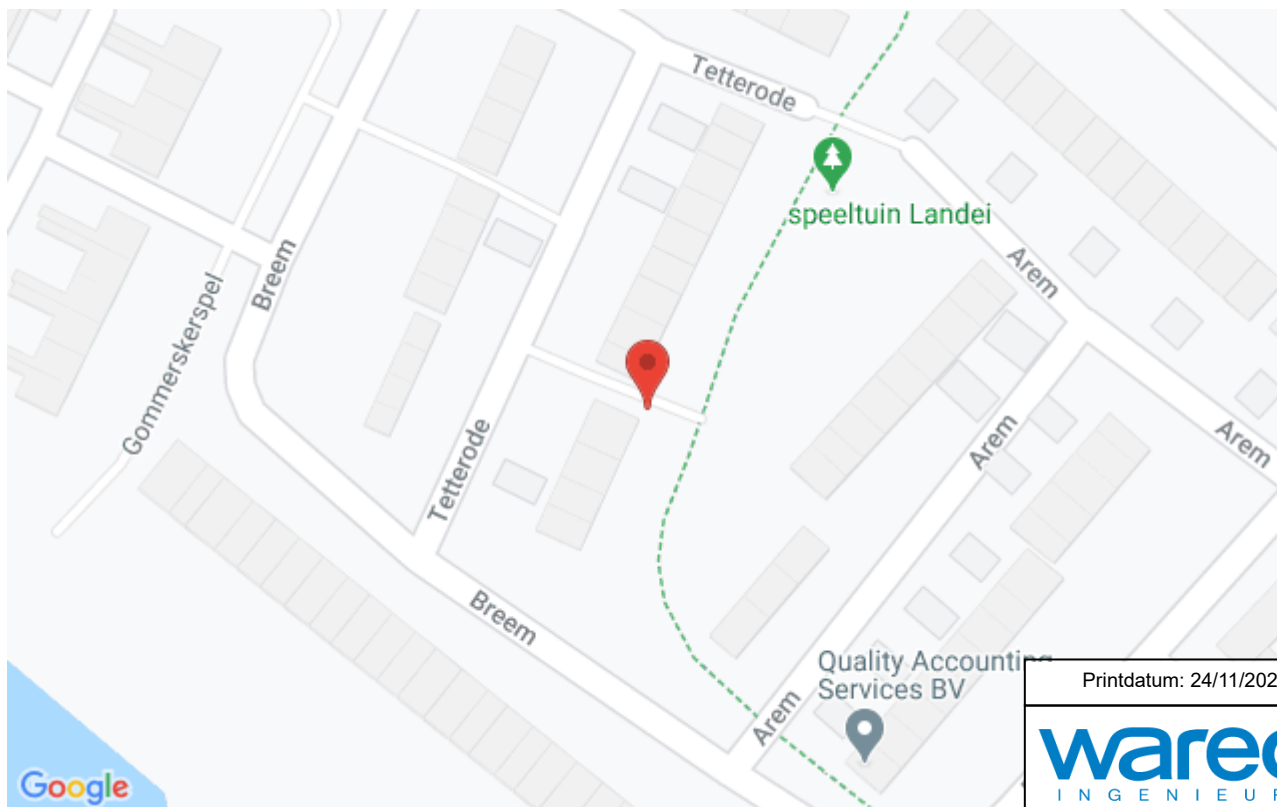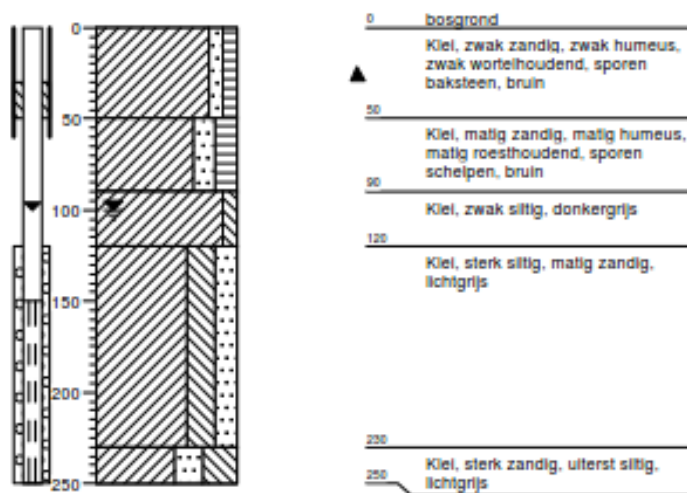

Printdatum: 24/11/2020 07:53

**wareco**  
INGENIEURS

## PEILBUISKENMERKEN

| Peilbuis: PB15 (opp water) |              |                         | Locatie: Hoofdweg 1320, 2153 LS Nieuw-Vennep |               |                 |                     |                            |                 |
|----------------------------|--------------|-------------------------|----------------------------------------------|---------------|-----------------|---------------------|----------------------------|-----------------|
| X-coördinaat               | Y-coördinaat | Kop peilbuis bij aanleg | Maaiveldhoogte peilbuis bij aanleg           | Lengte filter | Diameter filter | Watervoerend pakket | Diepte peilbuis bij aanleg | Datum plaatsing |
| 103611.6                   | 475462.9     | -5.01 m NAP             | -                                            | -             | 63 mm           | -                   | 1.72 m                     | 23/10/2013      |

## LOGGERGEGEVENS


| Serienummer | Lengte draad en logger |
|-------------|------------------------|
| AJ575       | -1.63 m                |

## FOTO



## BOORBESCHRIJVING

**Boring: 15**

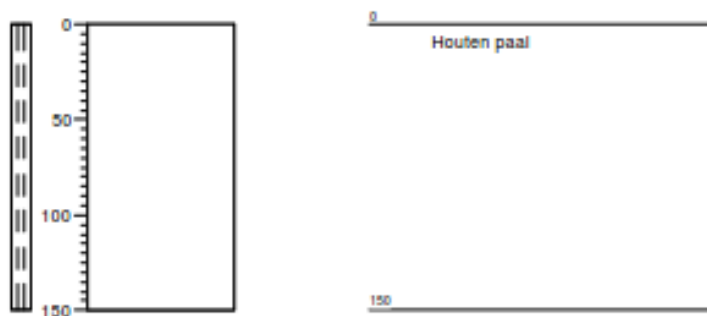

Printdatum: 24/11/2020 07:53

**wareco**  
INGENIEURS

## PEILBUISKENMERKEN

| Peilbuis: PB16 |              |                         | Locatie: Hugo de Vriesstraat 16, 2152 CT Nieuw-Vennep |               |                 |                     |                            |                 |
|----------------|--------------|-------------------------|-------------------------------------------------------|---------------|-----------------|---------------------|----------------------------|-----------------|
| X-coördinaat   | Y-coördinaat | Kop peilbuis bij aanleg | Maaiveldhoogte peilbuis bij aanleg                    | Lengte filter | Diameter filter | Watervoerend pakket | Diepte peilbuis bij aanleg | Datum plaatsing |
| 103318.2       | 476052.7     | -4.46 m NAP             | -4.39 m NAP                                           | 1.00 m        | 63 mm           | -                   | 2.53 m                     | 10/10/2013      |

## LOGGERGEGEVENS


| Serienummer | Lengte draad en logger |
|-------------|------------------------|
| L6776       | -2.41 m                |

## FOTO



## BOORBESCHRIJVING

### Boring: 16

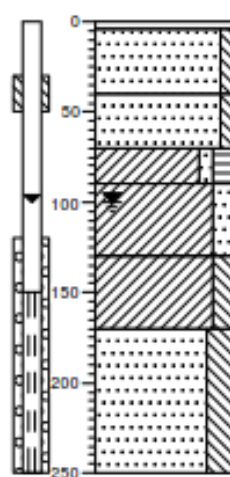

|     |                                                                |
|-----|----------------------------------------------------------------|
| 2   | Tegel                                                          |
| 40  | Zand, matig grof, zwak siltig, sporen wortels, belge, stopzand |
| 70  | Zand, matig grof, zwak siltig, grijsbelge                      |
| 90  | Klei, zwak zandig, matig humeus, sporen roest, donkerbruin     |
| 130 | Klei, matig zandig, grijs                                      |
| 170 | Klei, matig siltig, grijs                                      |
| 250 | Zand, matig fijn, sterk siltig, zwak schelphoudend, grijs      |



Printdatum: 24/11/2020 07:53

**wareco**  
INGENIEURS



## PEILBUISKENMERKEN

| Peilbuis: PB17 |              |                         | Locatie: Warande 36, 2152 CR Nieuw-Vennep |               |                 |                     |                            |                 |
|----------------|--------------|-------------------------|-------------------------------------------|---------------|-----------------|---------------------|----------------------------|-----------------|
| X-coördinaat   | Y-coördinaat | Kop peilbuis bij aanleg | Maaiveldhoogte peilbuis bij aanleg        | Lengte filter | Diameter filter | Watervoerend pakket | Diepte peilbuis bij aanleg | Datum plaatsing |
| 103449.7       | 476064.3     | -4.48 m NAP             | -4.41 m NAP                               | 1.00 m        | 63 mm           | -                   | 2.28 m                     | 10/10/2013      |



## LOGGERGEGEVENS

| Serienummer | Lengte draad en logger |
|-------------|------------------------|
| U0323       | -2.18 m                |

## FOTO



## BOORBESCHRIJVING

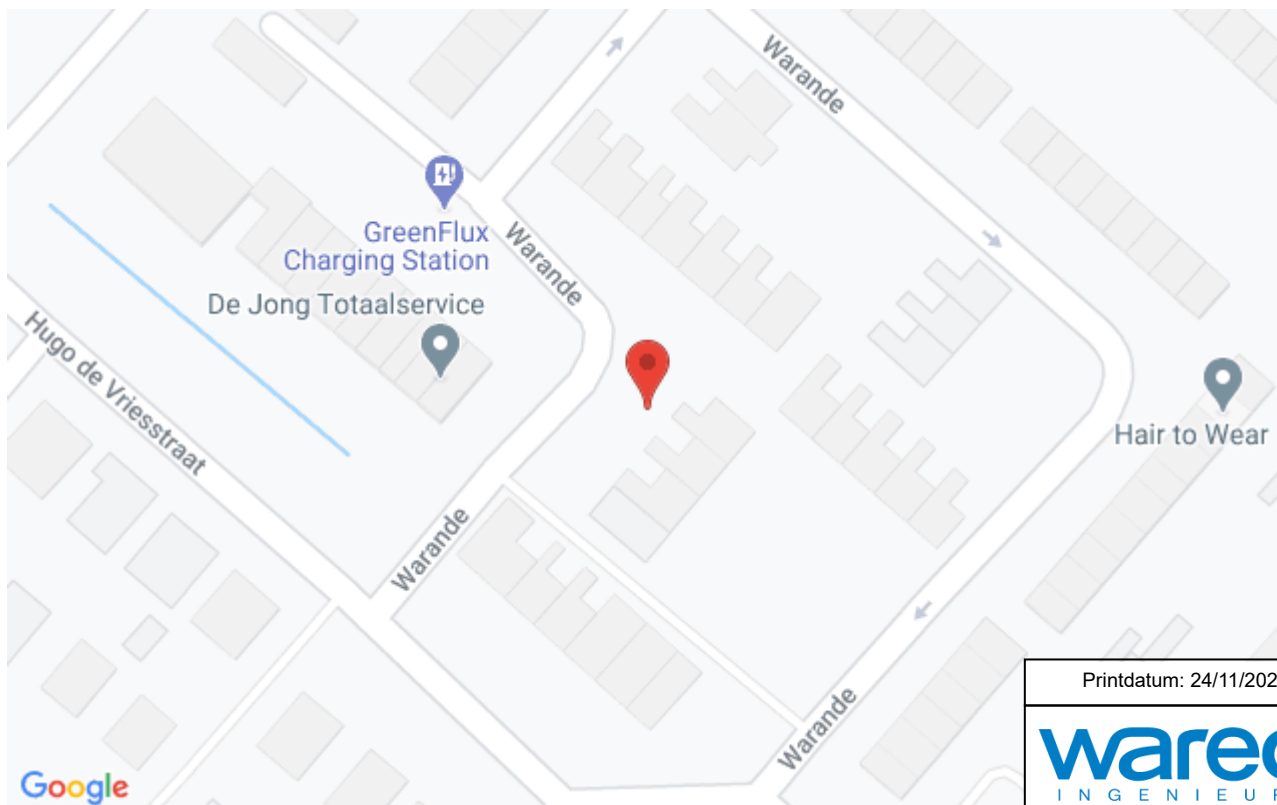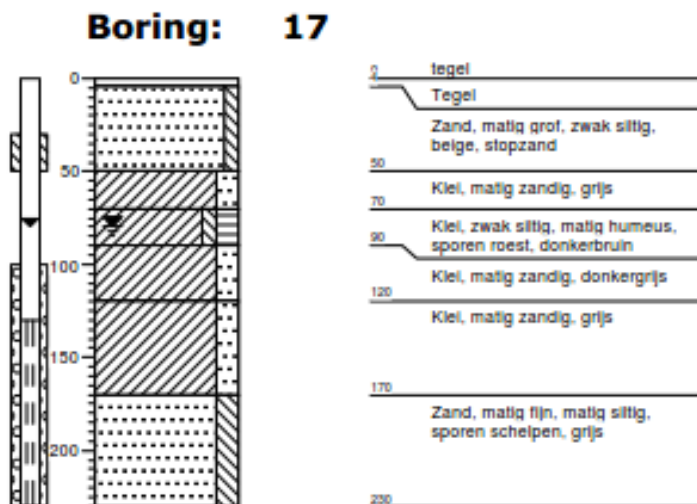

Printdatum: 24/11/2020 07:53

**wareco**  
INGENIEURS

## PEILBUISKENMERKEN

| Peilbuis: PB18 |              |                         | Locatie: Beinsdorpstraat 4, 2152 CE Nieuw-Vennep |               |                 |                     |                            |                 |
|----------------|--------------|-------------------------|--------------------------------------------------|---------------|-----------------|---------------------|----------------------------|-----------------|
| X-coördinaat   | Y-coördinaat | Kop peilbuis bij aanleg | Maaiveldhoogte peilbuis bij aanleg               | Lengte filter | Diameter filter | Watervoerend pakket | Diepte peilbuis bij aanleg | Datum plaatsing |
| 103294.8       | 475840.9     | -4.37 m NAP             | -4.30 m NAP                                      | 1.00 m        | 63 mm           | -                   | 2.27 m                     | 10/10/2013      |

## LOGGERGEGEVENS


| Serienummer | Lengte draad en logger |
|-------------|------------------------|
| L7392       | -2.17 m                |

## FOTO



## BOORBESCHRIJVING

### Boring: 18

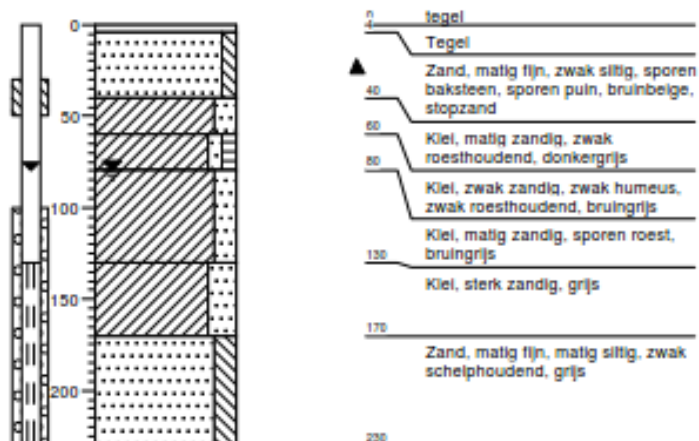

Printdatum: 24/11/2020 07:53

**wareco**  
INGENIEURS

## PEILBUISKENMERKEN

| Peilbuis: PB19 |              |                         | Locatie: Ritzema Bosstraat 2, 2152 XG Nieuw-Vennep |               |                 |                     |                            |                 |
|----------------|--------------|-------------------------|----------------------------------------------------|---------------|-----------------|---------------------|----------------------------|-----------------|
| X-coördinaat   | Y-coördinaat | Kop peilbuis bij aanleg | Maaiveldhoogte peilbuis bij aanleg                 | Lengte filter | Diameter filter | Watervoerend pakket | Diepte peilbuis bij aanleg | Datum plaatsing |
| 103455.1       | 475702       | -4.38 m NAP             | -4.26 m NAP                                        | 1.00 m        | 63 mm           | -                   | 2.54 m                     | 14/10/2013      |

## LOGGERGEGEVENS


| Serienummer | Lengte draad en logger |
|-------------|------------------------|
| T1799       | -2.43 m                |

## FOTO



## BOORBESCHRIJVING

### Boring: 19

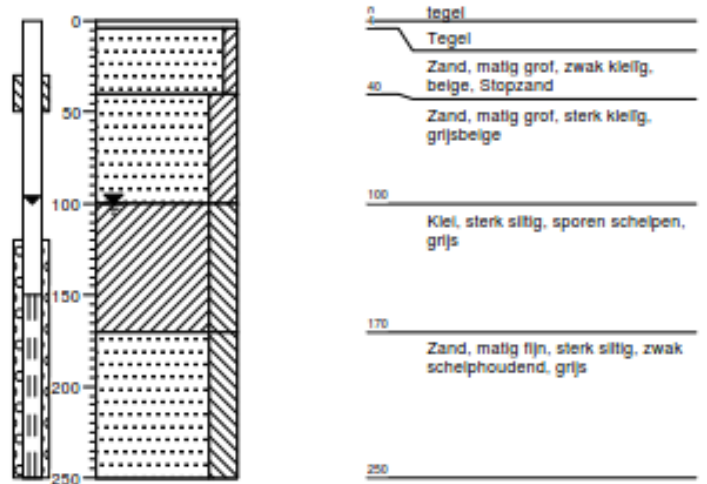

Printdatum: 24/11/2020 07:53

**wareco**  
INGENIEURS



## PEILBUISKENMERKEN

| Peilbuis: PB20 |              |                         | Locatie: Welgelegen 6, 2152 BH Nieuw-Vennep |               |                 |                     |                            |                 |
|----------------|--------------|-------------------------|---------------------------------------------|---------------|-----------------|---------------------|----------------------------|-----------------|
| X-coördinaat   | Y-coördinaat | Kop peilbuis bij aanleg | Maaiveldhoogte peilbuis bij aanleg          | Lengte filter | Diameter filter | Watervoerend pakket | Diepte peilbuis bij aanleg | Datum plaatsing |
| 103703.3       | 475749.4     | -4.50 m NAP             | -4.40 m NAP                                 | 1.00 m        | 63 mm           | -                   | 2.27 m                     | 14/10/2013      |

## LOGGERGEGEVENS


| Serienummer | Lengte draad en logger |
|-------------|------------------------|
| J5272       | -2.18 m                |

## FOTO




## BOORBESCHRIJVING

### Boring: 20

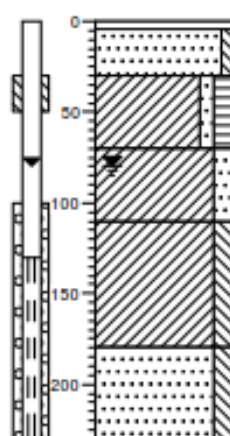

|     |                                                            |
|-----|------------------------------------------------------------|
| 2   | Tegel                                                      |
| 30  | Zand, matig grof, zwak siltig, beige, Stopzand             |
| 70  | Klei, zwak zandig, matig humeus, matig roesthoudend, bruin |
| 110 | Klei, matig zandig, sporen roest, grijs                    |
| 150 | Klei, matig siltig, grijs                                  |
| 180 | Zand, matig fijn, matig siltig, zwak schelphoudend, grijs  |
| 230 |                                                            |

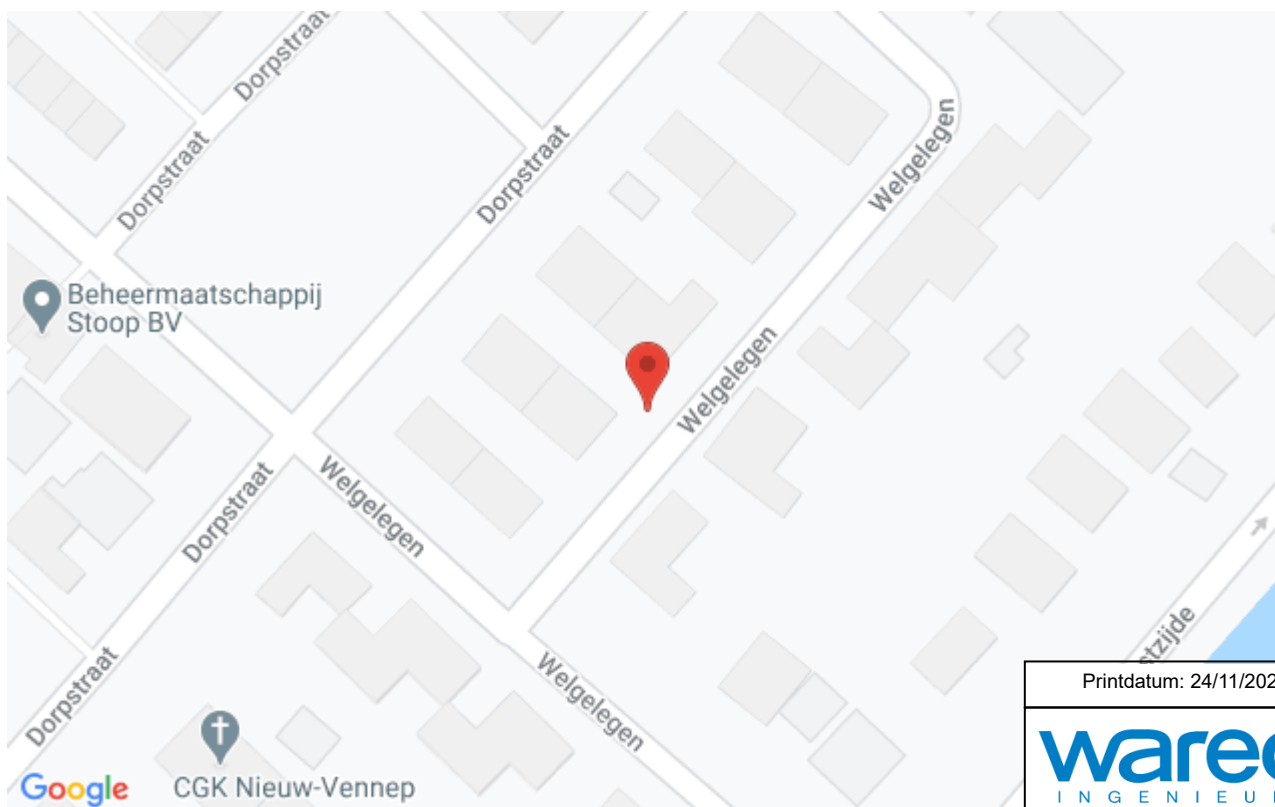

Printdatum: 24/11/2020 07:53

**wareco**  
INGENIEURS

## PEILBUISKENMERKEN

| Peilbuis: PB21 (drainput) |              |                         | Locatie: Jacob Boekestraat 16, 2152 AL Nieuw-Vennep |               |                 |                     |                            |                 |
|---------------------------|--------------|-------------------------|-----------------------------------------------------|---------------|-----------------|---------------------|----------------------------|-----------------|
| X-coördinaat              | Y-coördinaat | Kop peilbuis bij aanleg | Maaiveldhoogte peilbuis bij aanleg                  | Lengte filter | Diameter filter | Watervoerend pakket | Diepte peilbuis bij aanleg | Datum plaatsing |
| 103712.3                  | 475959.9     | -4.66 m NAP             | -4.50 m NAP                                         | -             | 63 mm           | -                   | 1.42 m                     | 28/11/2013      |

## LOGGERGEGEVENS


| Serienummer | Lengte draad en logger |
|-------------|------------------------|
| N8049       | -1.31 m                |

## FOTO



## BOORBESCHRIJVING

**Boring: 21**

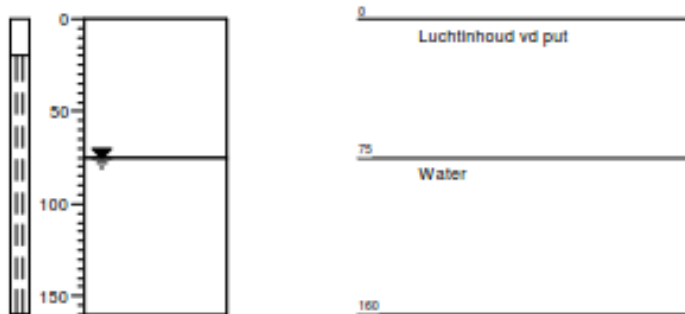

Printdatum: 24/11/2020 07:53

**wareco**  
INGENIEURS

## PEILBUISKENMERKEN

| Peilbuis: PB22 |              |                         | Locatie: Jacob Boekestraat 16, 2152 AL Nieuw-Vennep |               |                 |                      |                            |                 |
|----------------|--------------|-------------------------|-----------------------------------------------------|---------------|-----------------|----------------------|----------------------------|-----------------|
| X-coördinaat   | Y-coördinaat | Kop peilbuis bij aanleg | Maaiveldhoogte peilbuis bij aanleg                  | Lengte filter | Diameter filter | Watervoorrend pakket | Diepte peilbuis bij aanleg | Datum plaatsing |
| 103712         | 475961.6     | -4.68 m NAP             | -4.53 m NAP                                         | 1.00 m        | 63 mm           | -                    | 2.12 m                     | 28/11/2013      |

## LOGGERGEGEVENS


| Serienummer | Lengte draad en logger |
|-------------|------------------------|
| T1837       | -2.02 m                |

## FOTO



## BOORBESCHRIJVING

### Boring: 22

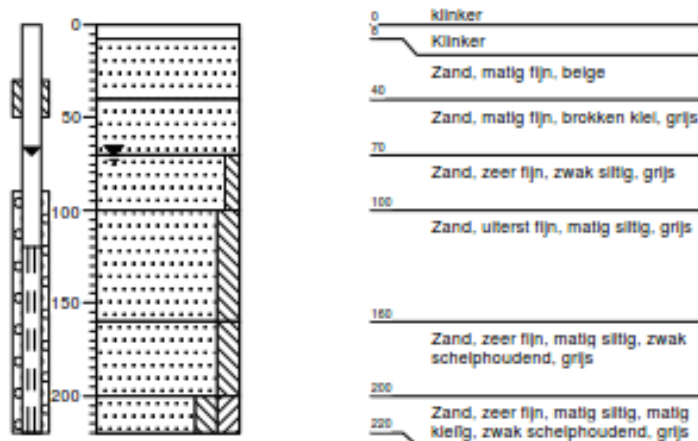

Printdatum: 24/11/2020 07:53

**wareco**  
INGENIEURS



## PEILBUISKENMERKEN

| Peilbuis: PB23 |              |                         | Locatie: Jacob Boekestraat 81, 2152 AE Nieuw-Vennep |               |                 |                     |                            |                 |
|----------------|--------------|-------------------------|-----------------------------------------------------|---------------|-----------------|---------------------|----------------------------|-----------------|
| X-coördinaat   | Y-coördinaat | Kop peilbuis bij aanleg | Maaiveldhoogte peilbuis bij aanleg                  | Lengte filter | Diameter filter | Watervoerend pakket | Diepte peilbuis bij aanleg | Datum plaatsing |
| 103708.8       | 475982.6     | -4.39 m NAP             | -4.22 m NAP                                         | 1.00 m        | 63 mm           | -                   | 2.54 m                     | 30/10/2013      |


## LOGGERGEGEVENS

| Serienummer | Lengte draad en logger |
|-------------|------------------------|
| M2849       | -2.44 m                |

## FOTO



## BOORBESCHRIJVING

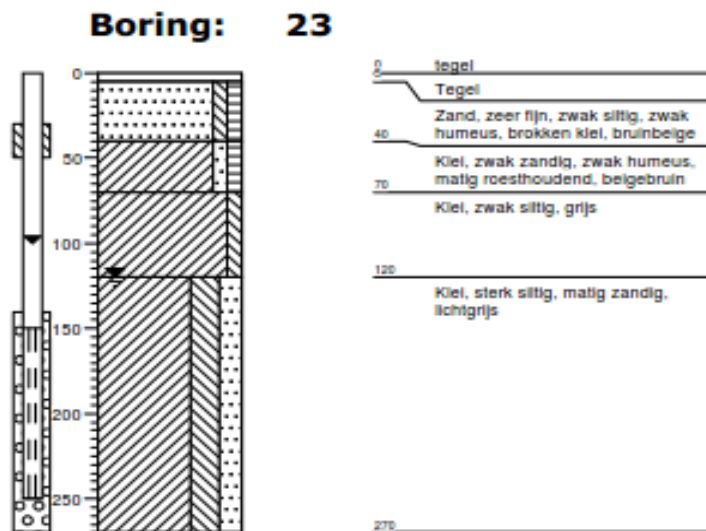

Printdatum: 24/11/2020 07:53

**wareco**  
INGENIEURS

## PEILBUISKENMERKEN

| Peilbuis: PB24 |              |                         | Locatie: Rijshornstraat 137, 1435 HH Rijsenhout |               |                 |                     |                            |                 |
|----------------|--------------|-------------------------|-------------------------------------------------|---------------|-----------------|---------------------|----------------------------|-----------------|
| X-coördinaat   | Y-coördinaat | Kop peilbuis bij aanleg | Maaiveldhoogte peilbuis bij aanleg              | Lengte filter | Diameter filter | Watervoerend pakket | Diepte peilbuis bij aanleg | Datum plaatsing |
| 108383.5       | 474275.8     | -4.34 m NAP             | -4.19 m NAP                                     | 1.00 m        | 63 mm           | -                   | 2.78 m                     | 17/10/2013      |

## LOGGERGEGEVENS



| Serienummer | Lengte draad en logger |
|-------------|------------------------|
| N0689       | -2.69 m                |

## FOTO



## BOORBESCHRIJVING

### Boring: 24

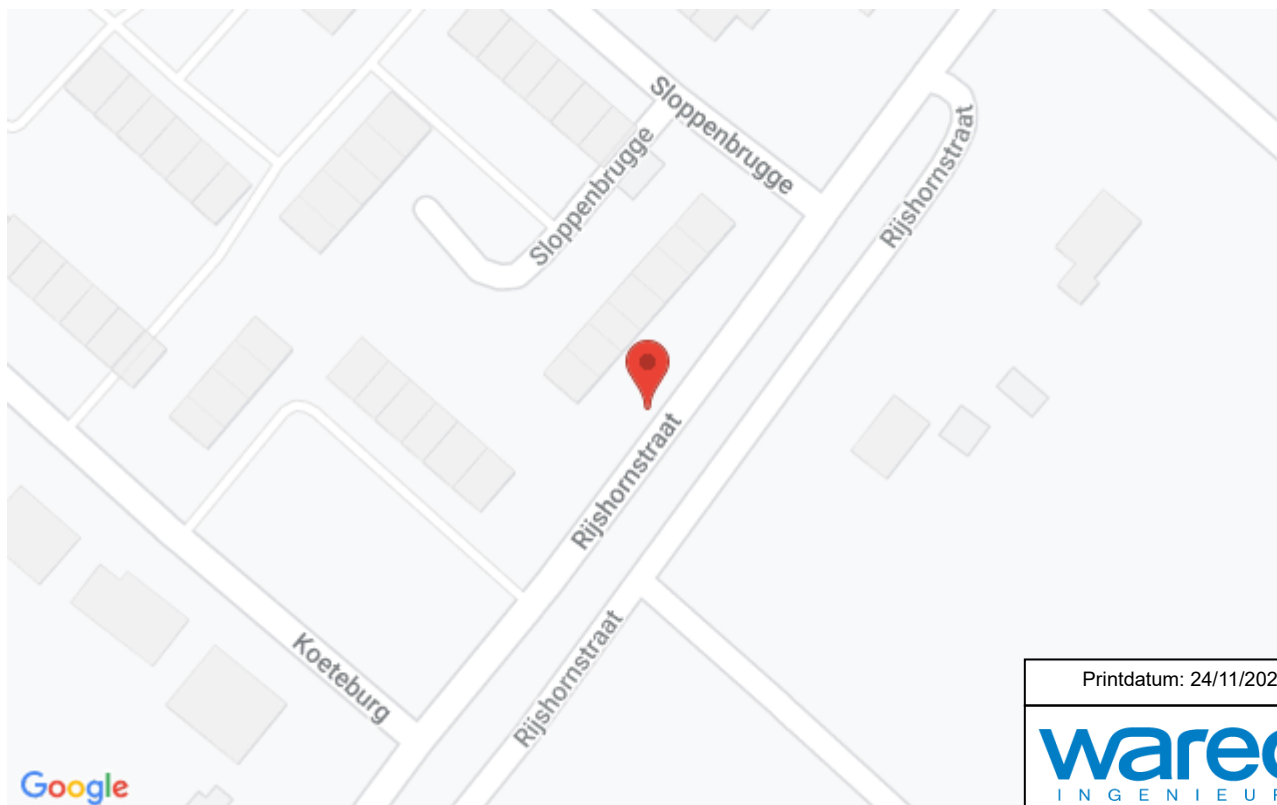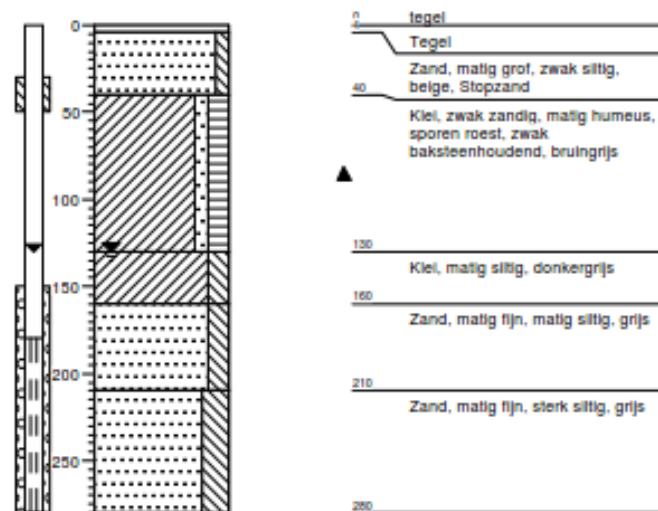

Printdatum: 24/11/2020 07:53

**wareco**  
INGENIEURS

## PEILBUISKENMERKEN

| Peilbuis: PB25 (drainput) |              |                         | Locatie: Otweg 18, 1435 GT Rijsenhout |               |                 |                     |                            |                 |
|---------------------------|--------------|-------------------------|---------------------------------------|---------------|-----------------|---------------------|----------------------------|-----------------|
| X-coördinaat              | Y-coördinaat | Kop peilbuis bij aanleg | Maaiveldhoogte peilbuis bij aanleg    | Lengte filter | Diameter filter | Watervoerend pakket | Diepte peilbuis bij aanleg | Datum plaatsing |
| 108360.1                  | 474491.9     | -4.47 m NAP             | -4.10 m NAP                           | -             | 63 mm           | -                   | 0.95 m                     | 22/10/2013      |

## LOGGERGEGEVENS



| Serienummer | Lengte draad en logger |
|-------------|------------------------|
| U0265       | -0.82 m                |

## FOTO



## BOORBESCHRIJVING

**Boring: 25**

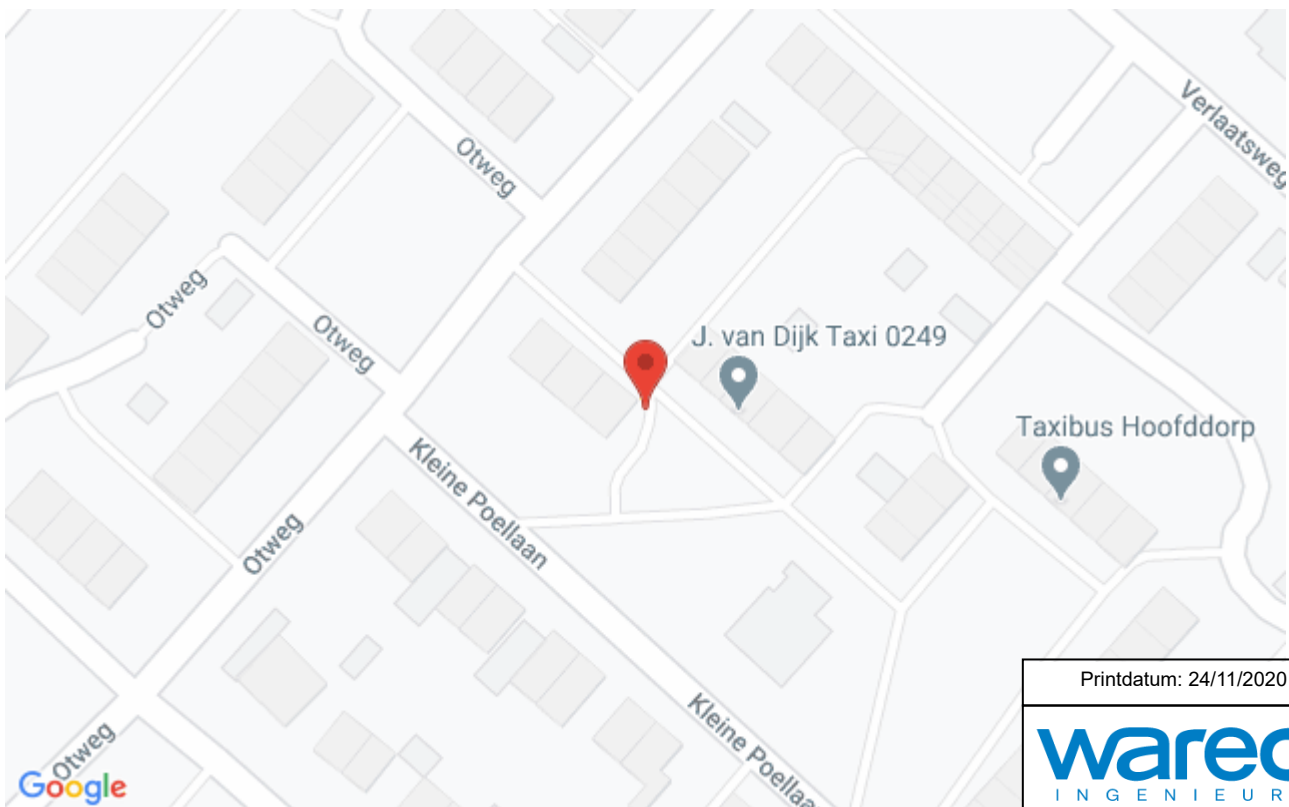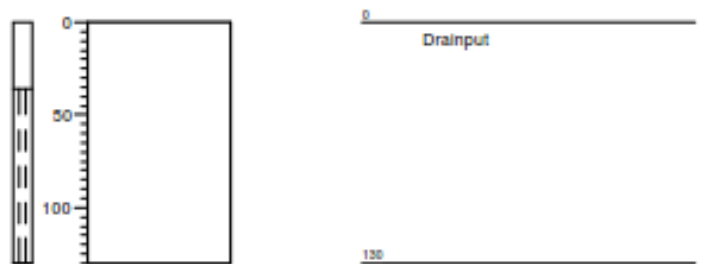

Printdatum: 24/11/2020 07:53

**wareco**  
INGENIEURS



## PEILBUISKENMERKEN

| Peilbuis: PB26 |              |                         | Locatie: Kleine Poellaan 65, 1435 GN Rijsenhout |               |                 |                     |                            |                 |
|----------------|--------------|-------------------------|-------------------------------------------------|---------------|-----------------|---------------------|----------------------------|-----------------|
| X-coördinaat   | Y-coördinaat | Kop peilbuis bij aanleg | Maaiveldhoogte peilbuis bij aanleg              | Lengte filter | Diameter filter | Watervoerend pakket | Diepte peilbuis bij aanleg | Datum plaatsing |
| 108362.9       | 474497.9     | -4.27 m NAP             | -4.17 m NAP                                     | 1.00 m        | 63 mm           | -                   | 2.54 m                     | 17/10/2013      |

## LOGGERGEGEVENS



| Serienummer | Lengte draad en logger |
|-------------|------------------------|
| N8471       | -2.44 m                |

## FOTO



## BOORBESCHRIJVING

### Boring: 26

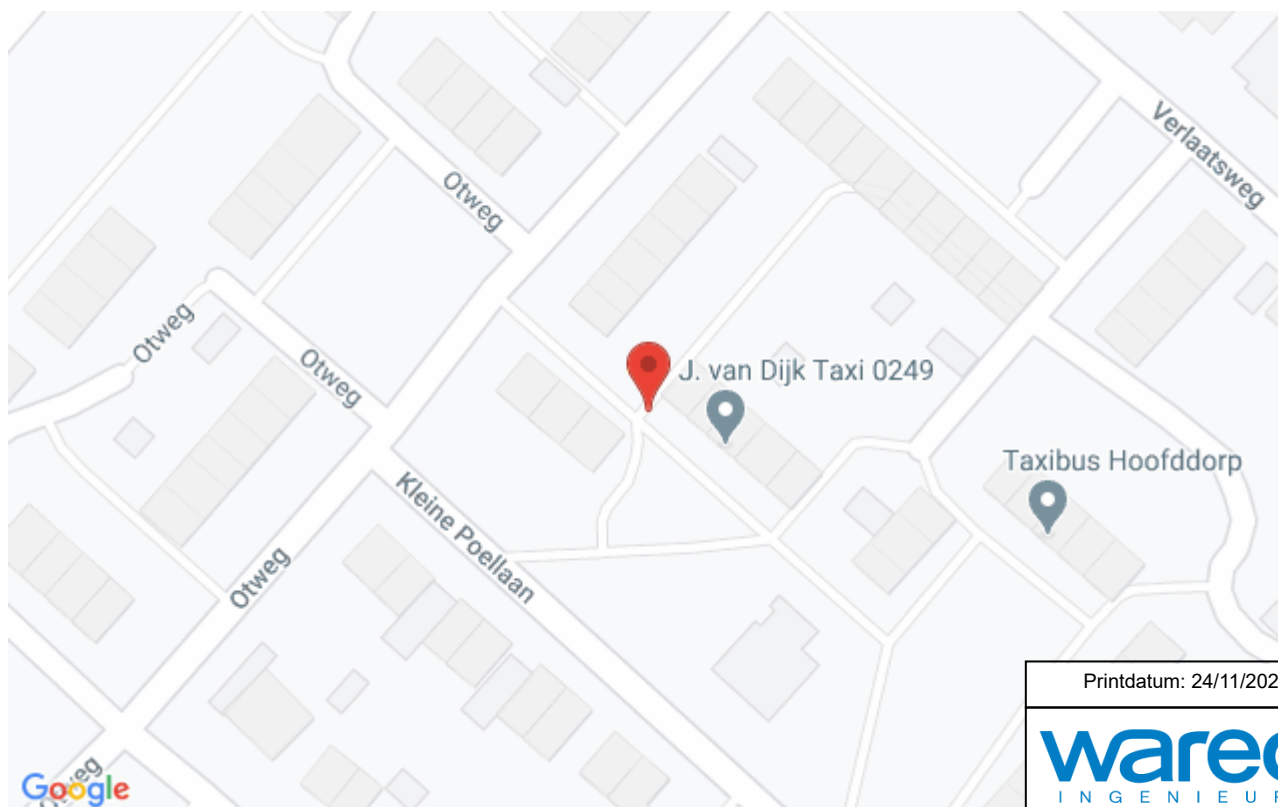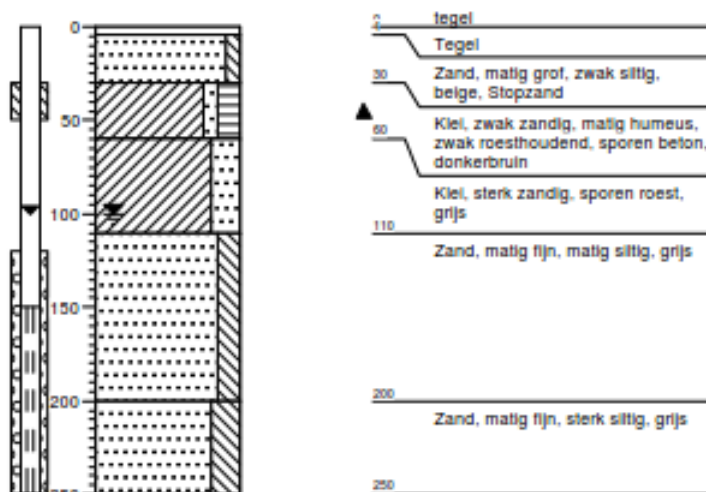

Printdatum: 24/11/2020 07:53

**wareco**  
INGENIEURS

## PEILBUISKENMERKEN

| Peilbuis: PB27 |              |                         | Locatie: Kleine Poellaan 65, 1435 GN Rijsenhout |               |                 |                     |                            |                 |
|----------------|--------------|-------------------------|-------------------------------------------------|---------------|-----------------|---------------------|----------------------------|-----------------|
| X-coördinaat   | Y-coördinaat | Kop peilbuis bij aanleg | Maaiveldhoogte peilbuis bij aanleg              | Lengte filter | Diameter filter | Watervoerend pakket | Diepte peilbuis bij aanleg | Datum plaatsing |
| 108370.7       | 474508.3     | -4.27 m NAP             | -4.13 m NAP                                     | 1.00 m        | 63 mm           | -                   | 2.53 m                     | 17/10/2013      |



## LOGGERGEGEVENS

| Serienummer | Lengte draad en logger |
|-------------|------------------------|
| N8035       | -2.39 m                |

## FOTO



## BOORBESCHRIJVING

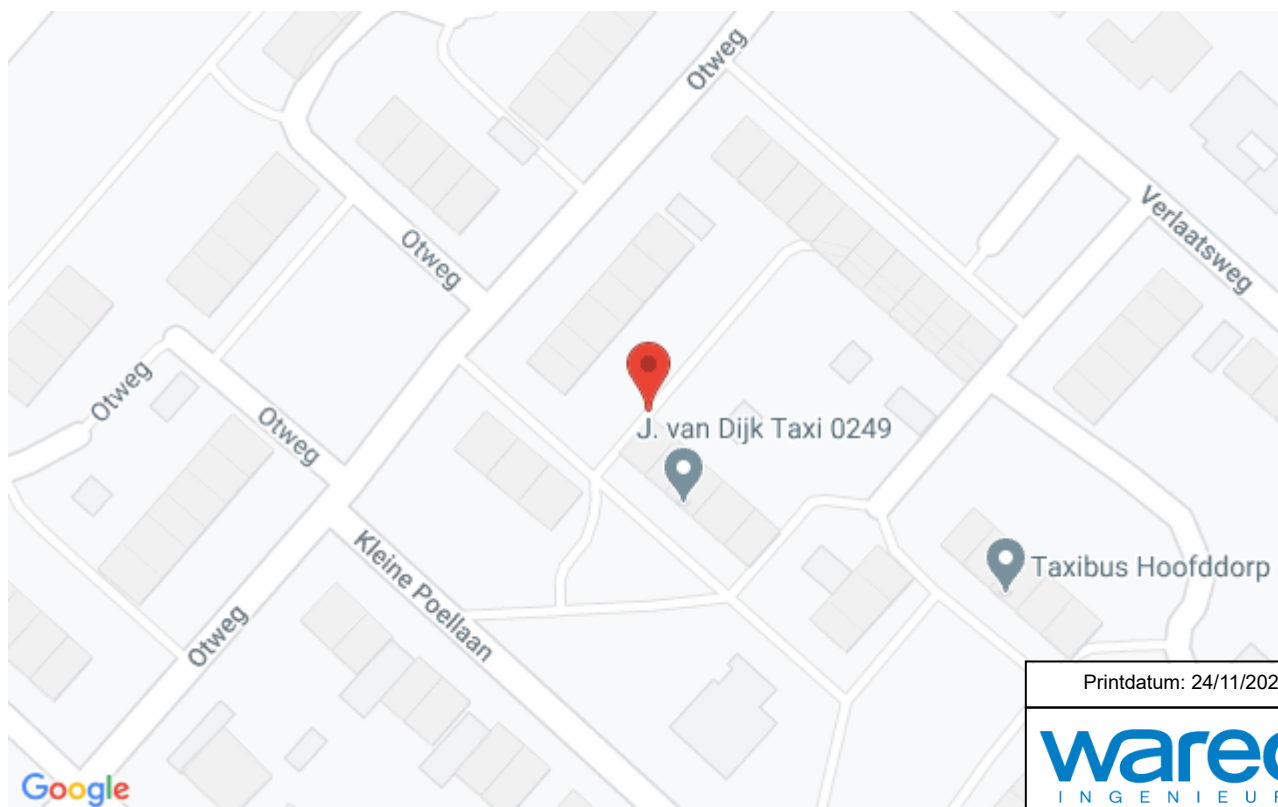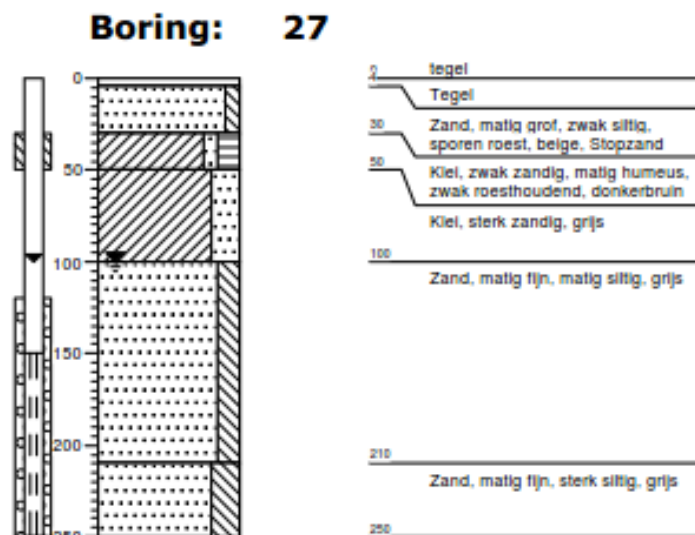

Printdatum: 24/11/2020 07:53

**wareco**  
INGENIEURS

## PEILBUISKENMERKEN

| Peilbuis: PB28 |              |                         | Locatie: Piet Lanserhof 8, 1435 HS Rijsenhout |               |                 |                     |                            |                 |
|----------------|--------------|-------------------------|-----------------------------------------------|---------------|-----------------|---------------------|----------------------------|-----------------|
| X-coördinaat   | Y-coördinaat | Kop peilbuis bij aanleg | Maaiveldhoogte peilbuis bij aanleg            | Lengte filter | Diameter filter | Watervoerend pakket | Diepte peilbuis bij aanleg | Datum plaatsing |
| 108605.5       | 474654.8     | -4.13 m NAP             | -3.98 m NAP                                   | 1.00 m        | 63 mm           | -                   | 2.91 m                     | 17/10/2013      |

## LOGGERGEGEVENEN



| Serienummer | Lengte draad en logger |
|-------------|------------------------|
| U0384       | -2.81 m                |

## FOTO



## BOORBESCHRIJVING

### Boring: 28

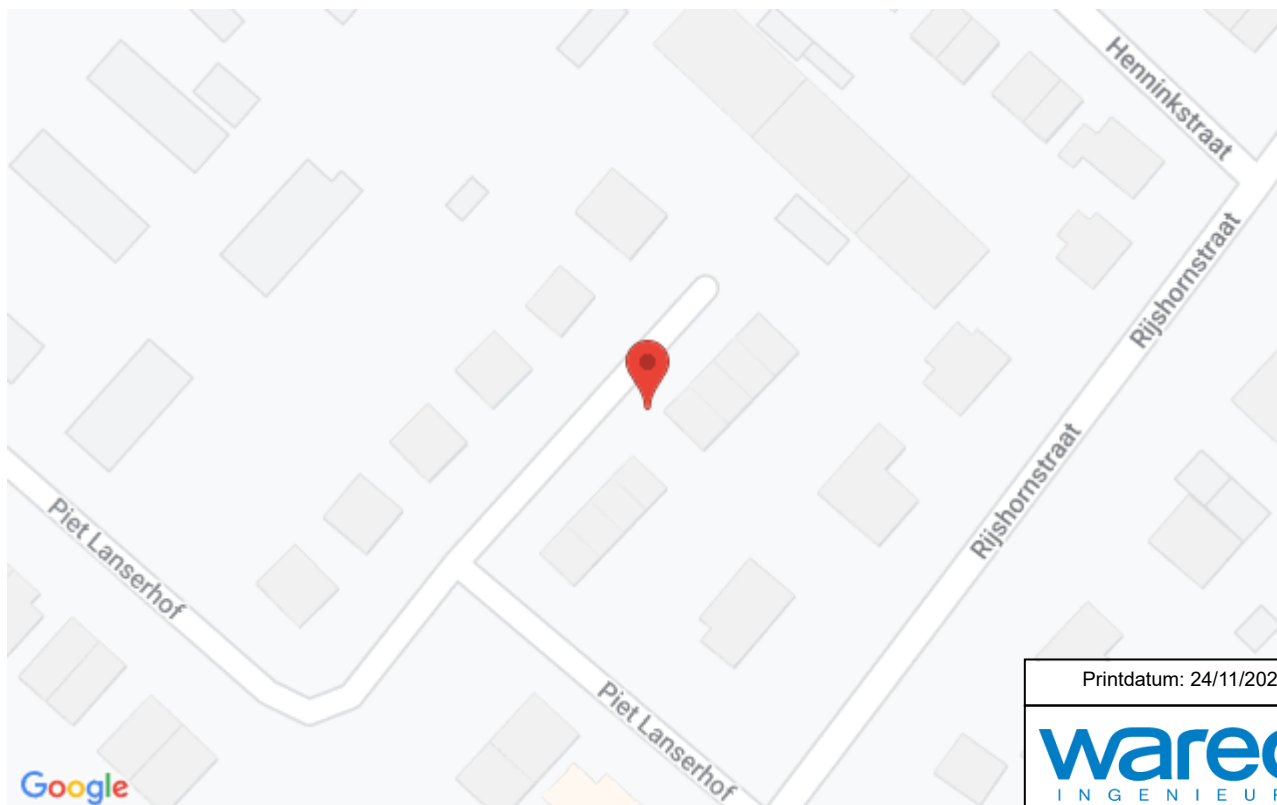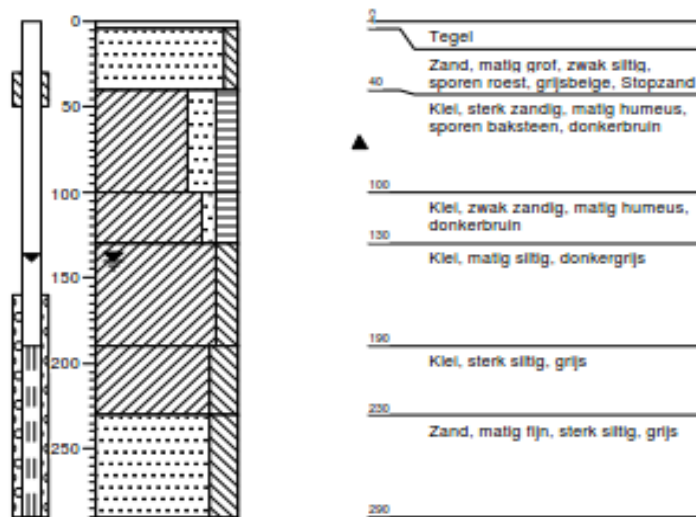

Printdatum: 24/11/2020 07:53

**wareco**  
INGENIEURS



## PEILBUISKENMERKEN

| Peilbuis: PB29 |              |                         | Locatie: Rijshornplein 21, 1435 HE Rijsenhout |               |                 |                     |                            |                 |
|----------------|--------------|-------------------------|-----------------------------------------------|---------------|-----------------|---------------------|----------------------------|-----------------|
| X-coördinaat   | Y-coördinaat | Kop peilbuis bij aanleg | Maaiveldhoogte peilbuis bij aanleg            | Lengte filter | Diameter filter | Watervoerend pakket | Diepte peilbuis bij aanleg | Datum plaatsing |
| 108723.4       | 474737.5     | -4.31 m NAP             | -4.18 m NAP                                   | 1.00 m        | 63 mm           | -                   | 2.26 m                     | 17/10/2013      |

## LOGGERGEGEVENS


| Serienummer | Lengte draad en logger |
|-------------|------------------------|
| U0451       | -2.16 m                |

## FOTO



## BOORBESCHRIJVING

### Boring: 29

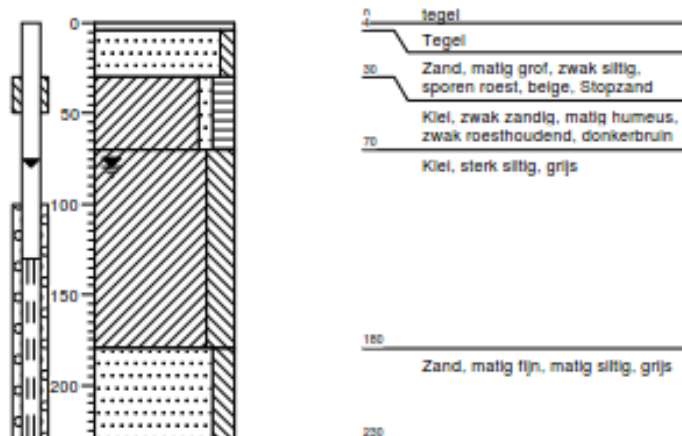

Printdatum: 24/11/2020 07:53

**wareco**  
INGENIEURS

## PEILBUISKENMERKEN

| Peilbuis: PB30 |              |                         | Locatie: Hoogvlietkade 4-5, 1435 GX Rijsenhout |               |                 |                     |                            |                 |
|----------------|--------------|-------------------------|------------------------------------------------|---------------|-----------------|---------------------|----------------------------|-----------------|
| X-coördinaat   | Y-coördinaat | Kop peilbuis bij aanleg | Maaiveldhoogte peilbuis bij aanleg             | Lengte filter | Diameter filter | Watervoerend pakket | Diepte peilbuis bij aanleg | Datum plaatsing |
| 108591.1       | 474909.6     | -4.61 m NAP             | -4.48 m NAP                                    | 1.00 m        | 63 mm           | -                   | 2.65 m                     | 17/10/2013      |



## LOGGERGEGEVENS

| Serienummer | Lengte draad en logger |
|-------------|------------------------|
| N8048       | -2.55 m                |

## FOTO



## BOORBESCHRIJVING

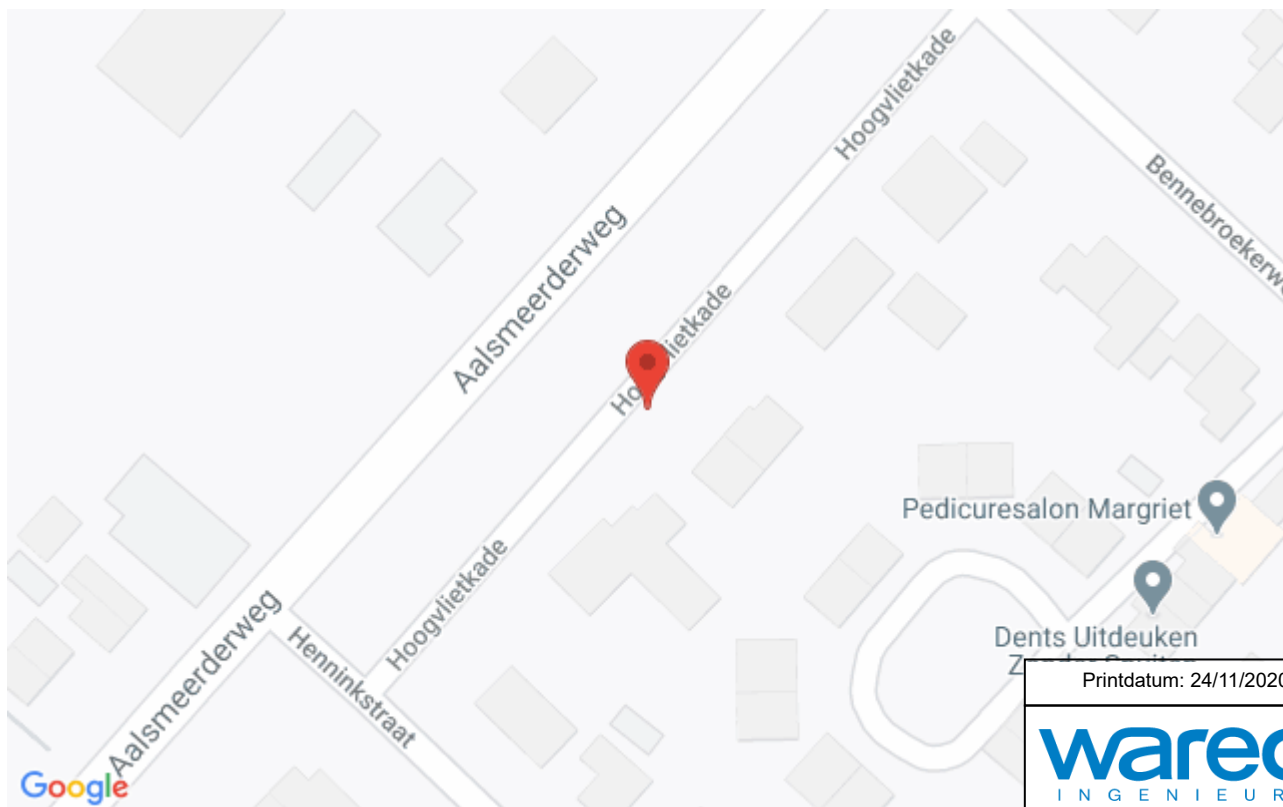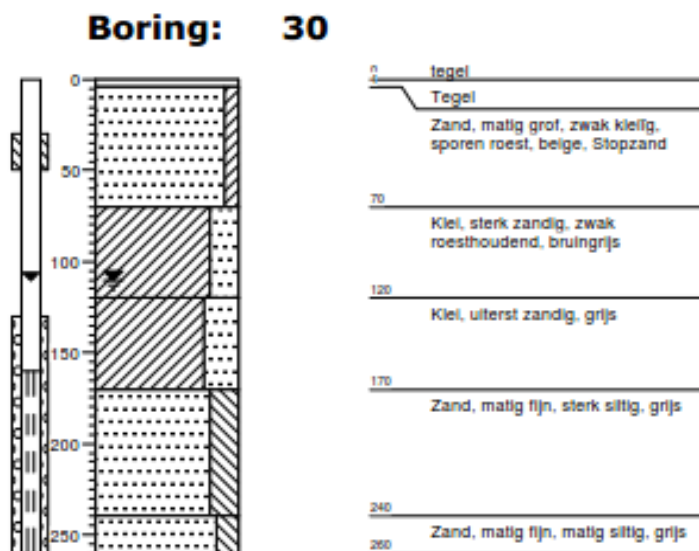

Printdatum: 24/11/2020 07:53

**wareco**  
INGENIEURS

## PEILBUISKENMERKEN

| Peilbuis: PB31 |              |                         | Locatie: Graan voor Visch 15246-15247, 2132 EC Hoofddorp |               |                 |                     |                            |                 |
|----------------|--------------|-------------------------|----------------------------------------------------------|---------------|-----------------|---------------------|----------------------------|-----------------|
| X-coördinaat   | Y-coördinaat | Kop peilbuis bij aanleg | Maaiveldhoogte peilbuis bij aanleg                       | Lengte filter | Diameter filter | Watervoerend pakket | Diepte peilbuis bij aanleg | Datum plaatsing |
| 107674.8       | 478583       | -4.56 m NAP             | -4.49 m NAP                                              | 1.00 m        | 63 mm           | -                   | 2.76 m                     | 14/10/2013      |



## LOGGERGEGEVENS

| Serienummer | Lengte draad en logger |
|-------------|------------------------|
| U0459       | -2.66 m                |

## FOTO



## BOORBESCHRIJVING

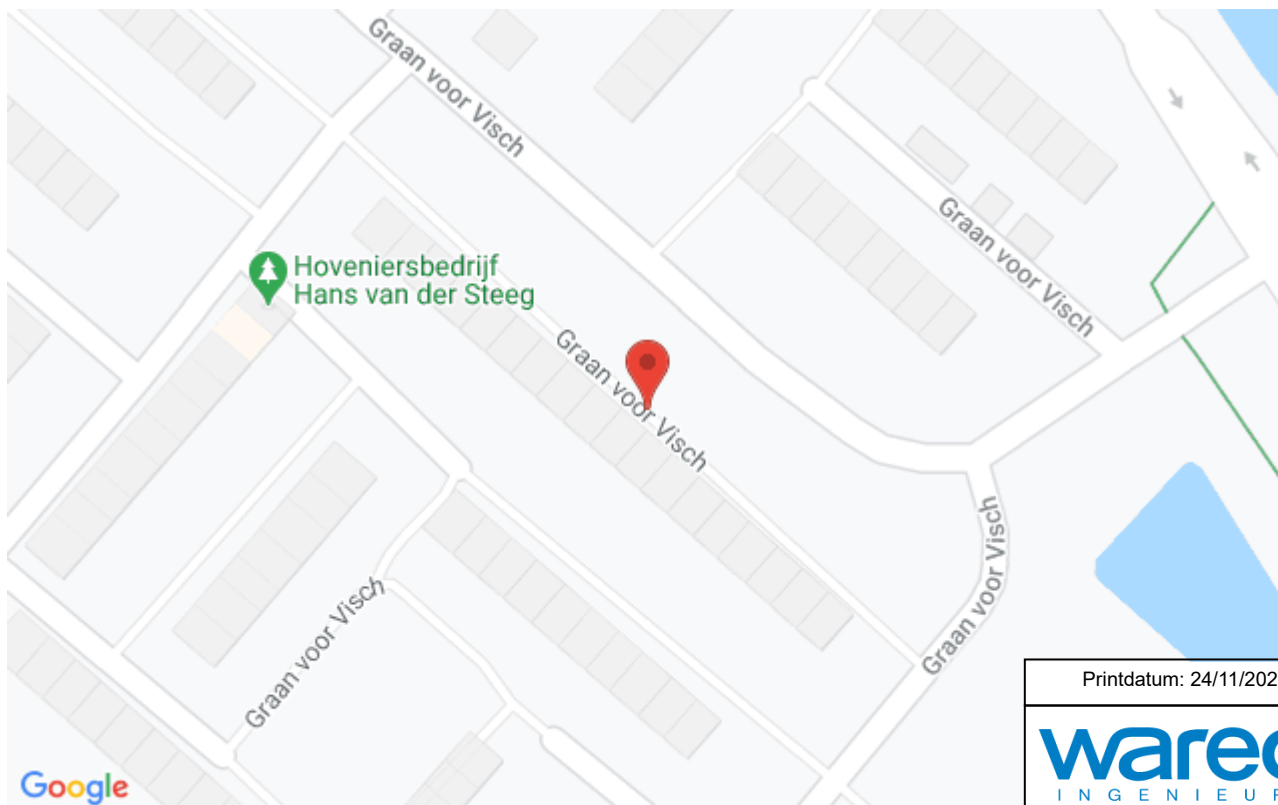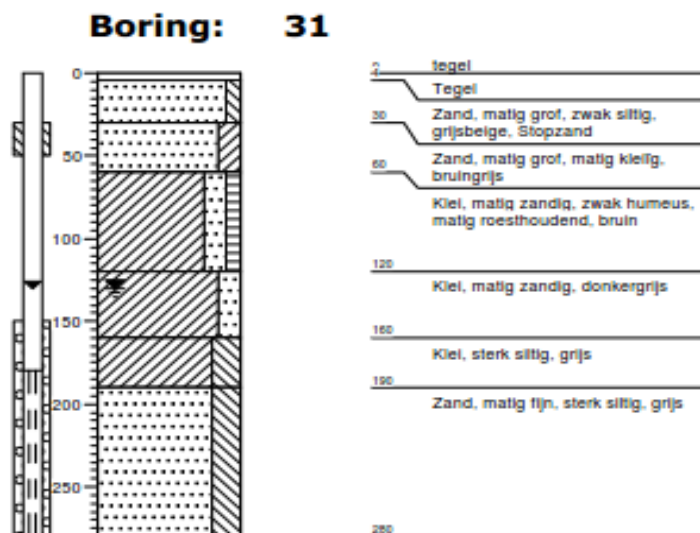

Printdatum: 24/11/2020 07:53

**wareco**  
INGENIEURS



## PEILBUISKENMERKEN

| Peilbuis: PB32 |              |                         | Locatie: Graan voor Visch 15123, 2132 EJ Hoofddorp |               |                 |                     |                            |                 |
|----------------|--------------|-------------------------|----------------------------------------------------|---------------|-----------------|---------------------|----------------------------|-----------------|
| X-coördinaat   | Y-coördinaat | Kop peilbuis bij aanleg | Maaiveldhoogte peilbuis bij aanleg                 | Lengte filter | Diameter filter | Watervoerend pakket | Diepte peilbuis bij aanleg | Datum plaatsing |
| 107443.9       | 478663.7     | -4.55 m NAP             | -4.47 m NAP                                        | 1.00 m        | 63 mm           | -                   | 2.77 m                     | 14/10/2013      |

## LOGGERGEGEVENS



| Serienummer | Lengte draad en logger |
|-------------|------------------------|
| K3813       | -2.66 m                |

## FOTO



## BOORBESCHRIJVING

### Boring: 32

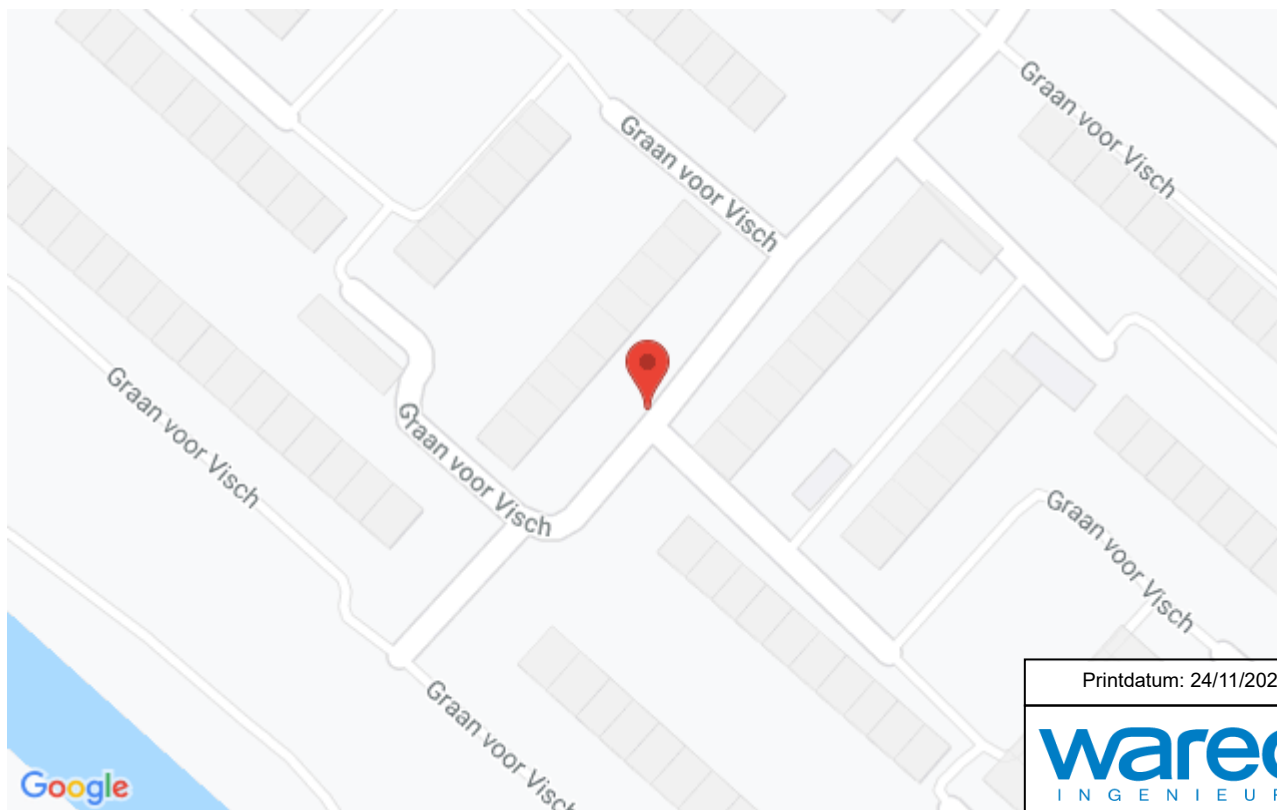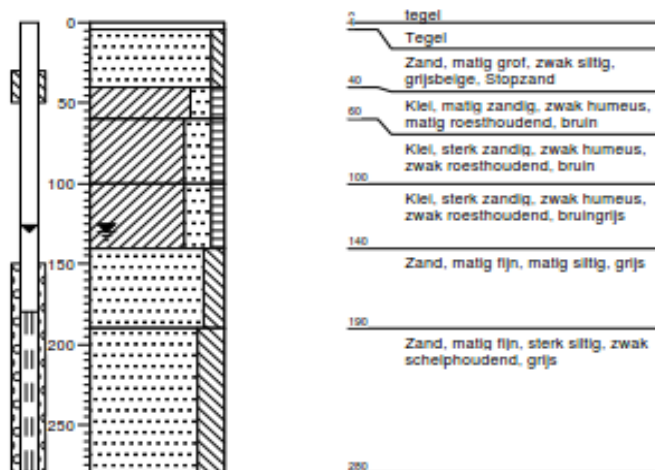

Printdatum: 24/11/2020 07:53

**wareco**  
INGENIEURS

## PEILBUISKENMERKEN

| Peilbuis: PB33 |              |                         | Locatie: Graan voor Visch 16415, 2132 XD Hoofddorp |               |                 |                     |                            |                 |
|----------------|--------------|-------------------------|----------------------------------------------------|---------------|-----------------|---------------------|----------------------------|-----------------|
| X-coördinaat   | Y-coördinaat | Kop peilbuis bij aanleg | Maaiveldhoogte peilbuis bij aanleg                 | Lengte filter | Diameter filter | Watervoerend pakket | Diepte peilbuis bij aanleg | Datum plaatsing |
| 107270.1       | 478914.4     | -4.52 m NAP             | -4.42 m NAP                                        | 1.00 m        | 63 mm           | -                   | 2.53 m                     | 15/10/2013      |

## LOGGEREGEVEENS


| Serienummer | Lengte draad en logger |
|-------------|------------------------|
| U0402       | -2.44 m                |

## FOTO




## BOORBESCHRIJVING

### Boring: 33

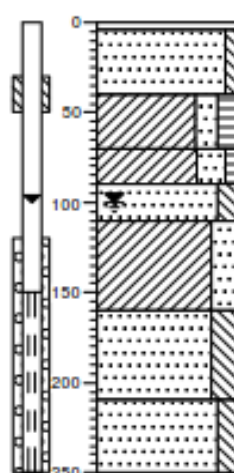

|     |                                                                                      |
|-----|--------------------------------------------------------------------------------------|
| 0   | tegels                                                                               |
| 2   | Tegel                                                                                |
| 40  | Zand, matig grof, zwak siltig, matig wortelhoudend, beige, Stopzand                  |
| 70  | Klei, matig zandig, matig humeus, zwak wortelhoudend, zwak roesthoudend, donkerbruin |
| 90  | Klei, sterk zandig, zwak humeus, matig roesthoudend, donkergrijs                     |
| 110 | Zand, zeer fijn, matig siltig, grijs                                                 |
| 150 | Klei, sterk zandig, sporen roest, bruingrijs                                         |
| 160 | Zand, matig fijn, sterk siltig, grijs                                                |
| 210 | Zand, matig fijn, matig siltig, grijs                                                |
| 250 |                                                                                      |

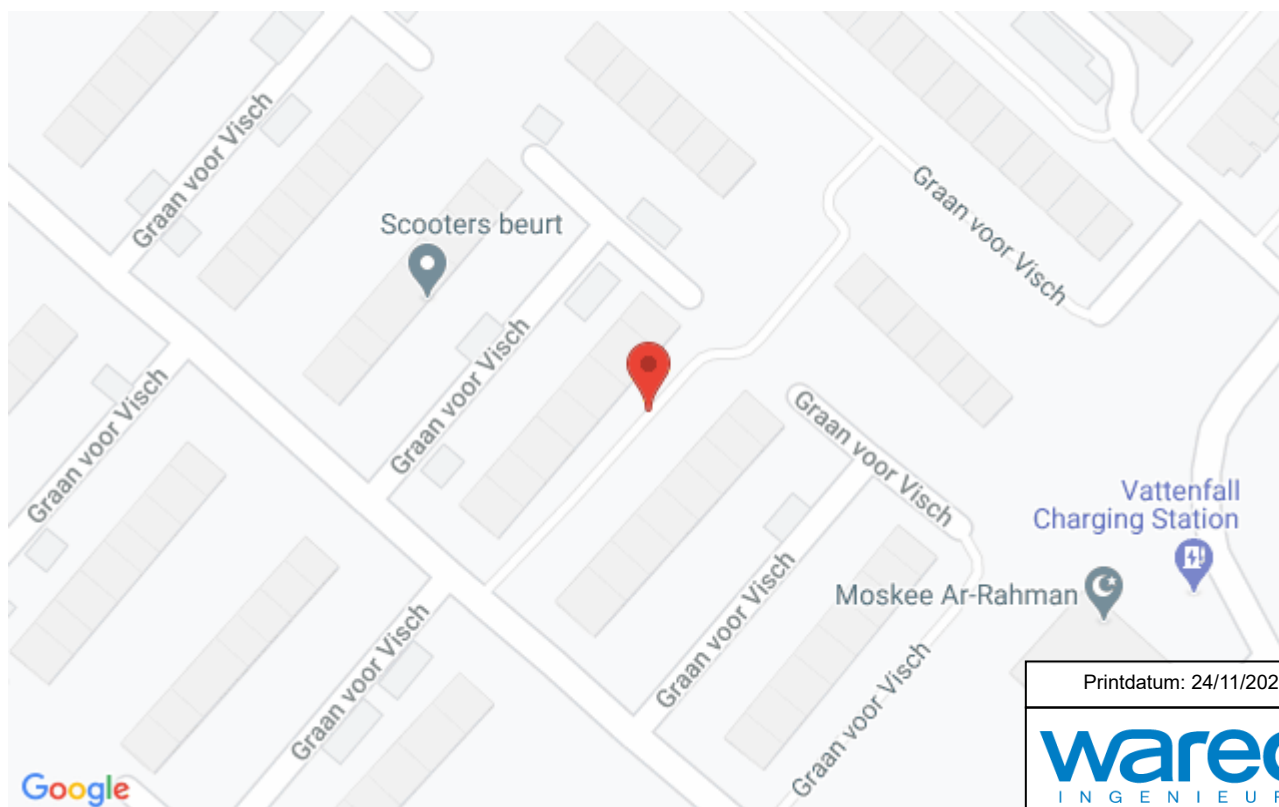

Printdatum: 24/11/2020 07:53

## PEILBUISKENMERKEN

| Peilbuis: PB34 |              |                         | Locatie: Graan voor Visch 18521, 2132 GW Hoofddorp |               |                 |                     |                            |                 |
|----------------|--------------|-------------------------|----------------------------------------------------|---------------|-----------------|---------------------|----------------------------|-----------------|
| X-coördinaat   | Y-coördinaat | Kop peilbuis bij aanleg | Maaiveldhoogte peilbuis bij aanleg                 | Lengte filter | Diameter filter | Watervoerend pakket | Diepte peilbuis bij aanleg | Datum plaatsing |
| 107374.3       | 478978.5     | -4.66 m NAP             | -4.56 m NAP                                        | 1.00 m        | 63 mm           | -                   | 2.64 m                     | 15/10/2013      |


## LOGGERGEGEVENS

| Serienummer | Lengte draad en logger |
|-------------|------------------------|
| BG444       | -2.34 m                |

## FOTO



## BOORBESCHRIJVING

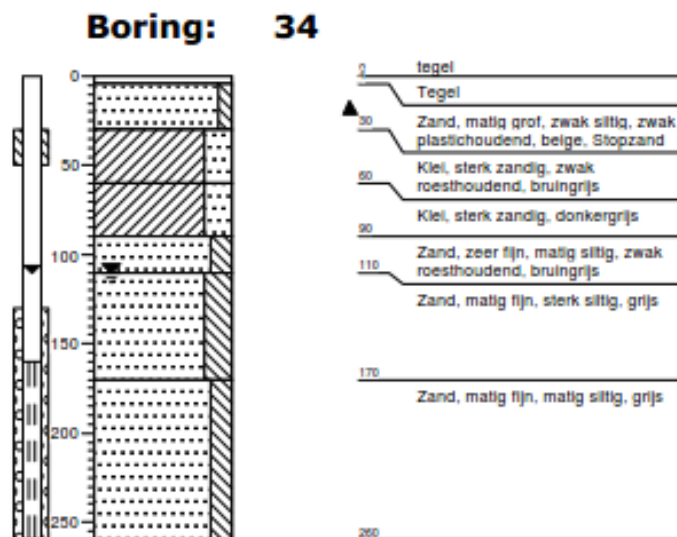

Printdatum: 24/11/2020 07:53

**wareco**  
INGENIEURS



## PEILBUISKENMERKEN

| Peilbuis: PB35 |              |                         | Locatie: Graan voor Visch 18617, 2132 GL Hoofddorp |               |                 |                     |                            |                 |
|----------------|--------------|-------------------------|----------------------------------------------------|---------------|-----------------|---------------------|----------------------------|-----------------|
| X-coördinaat   | Y-coördinaat | Kop peilbuis bij aanleg | Maaiveldhoogte peilbuis bij aanleg                 | Lengte filter | Diameter filter | Watervoerend pakket | Diepte peilbuis bij aanleg | Datum plaatsing |
| 107209.1       | 479099.3     | -4.60 m NAP             | -4.51 m NAP                                        | 1.00 m        | 63 mm           | -                   | 2.53 m                     | 15/10/2013      |


## LOGGEREGEVEENS

| Serienummer | Lengte draad en logger |
|-------------|------------------------|
| M3856       | -2.41 m                |

## FOTO



## BOORBESCHRIJVING

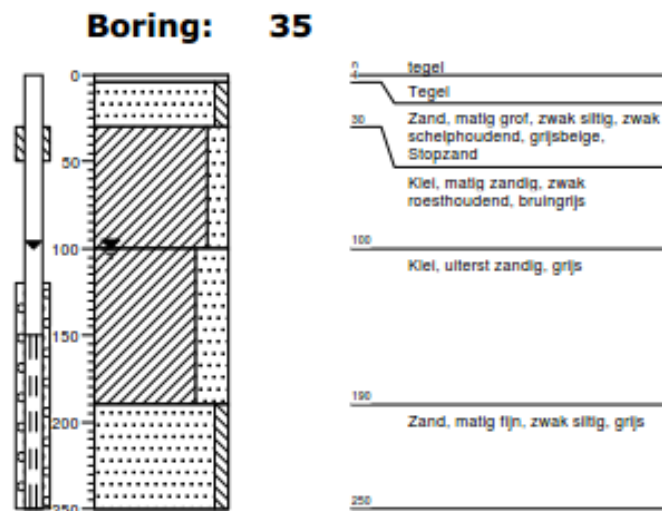

Printdatum: 24/11/2020 07:53

**wareco**  
INGENIEURS

## PEILBUISKENMERKEN

| Peilbuis: PB36 |              |                         | Locatie: Graan voor Visch 18618-18619, 2132 GL Hoofddorp |               |                 |                     |                            |                 |
|----------------|--------------|-------------------------|----------------------------------------------------------|---------------|-----------------|---------------------|----------------------------|-----------------|
| X-coördinaat   | Y-coördinaat | Kop peilbuis bij aanleg | Maaiveldhoogte peilbuis bij aanleg                       | Lengte filter | Diameter filter | Watervoerend pakket | Diepte peilbuis bij aanleg | Datum plaatsing |
| 107225.6       | 479112.6     | -4.45 m NAP             | -4.34 m NAP                                              | 1.00 m        | 63 mm           | -                   | 2.52 m                     | 15/10/2013      |

## LOGGERGEGEVENS



| Serienummer | Lengte draad en logger |
|-------------|------------------------|
| U0314       | -2.42 m                |

## FOTO



## BOORBESCHRIJVING

### Boring: 36

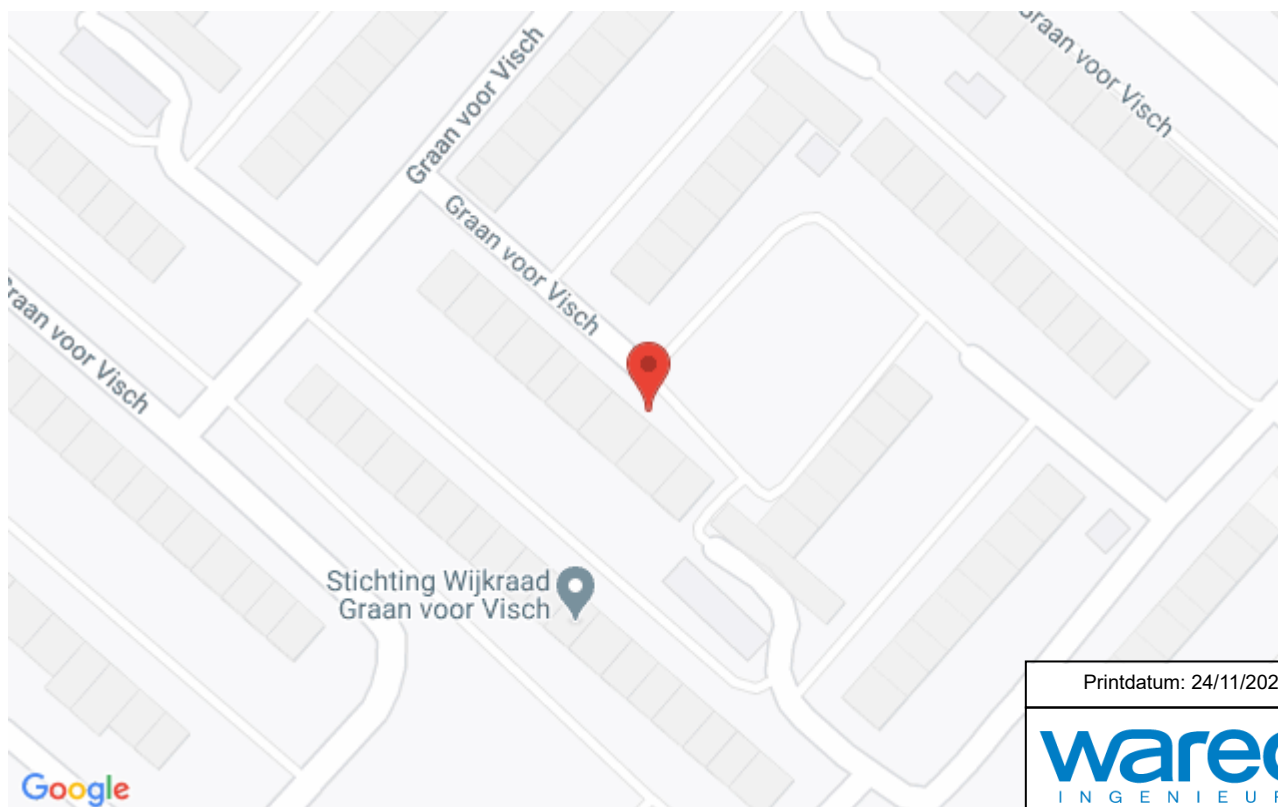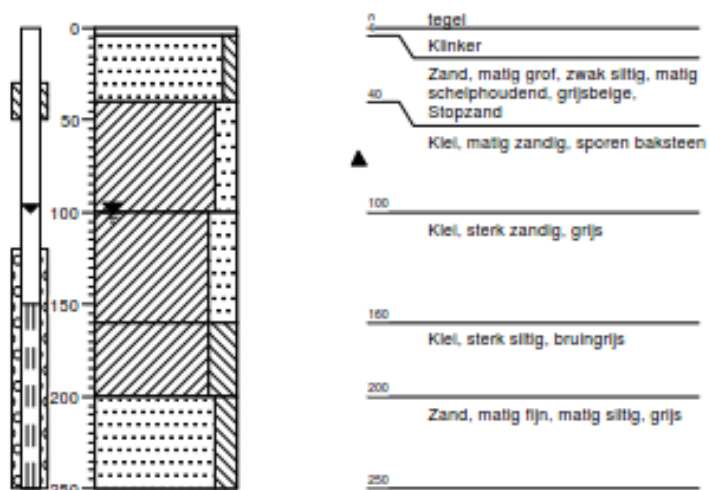

Printdatum: 24/11/2020 07:53

**wareco**  
INGENIEURS

## PEILBUISKENMERKEN

| Peilbuis: PB37 (drainput) |              |                         | Locatie: Graan voor Visch 18618-18619, 2132 GL Hoofddorp |               |                 |                     |                            |                 |
|---------------------------|--------------|-------------------------|----------------------------------------------------------|---------------|-----------------|---------------------|----------------------------|-----------------|
| X-coördinaat              | Y-coördinaat | Kop peilbuis bij aanleg | Maaiveldhoogte peilbuis bij aanleg                       | Lengte filter | Diameter filter | Watervoerend pakket | Diepte peilbuis bij aanleg | Datum plaatsing |
| 107226.2                  | 479117       | -4.79 m NAP             | -4.39 m NAP                                              | -             | 63 mm           | -                   | 1.61 m                     | 22/10/2013      |

## LOGGERGEGEVENS



| Serienummer | Lengte draad en logger |
|-------------|------------------------|
| BE513       | -1.51 m                |

## FOTO



## BOORBESCHRIJVING

**Boring: 37**

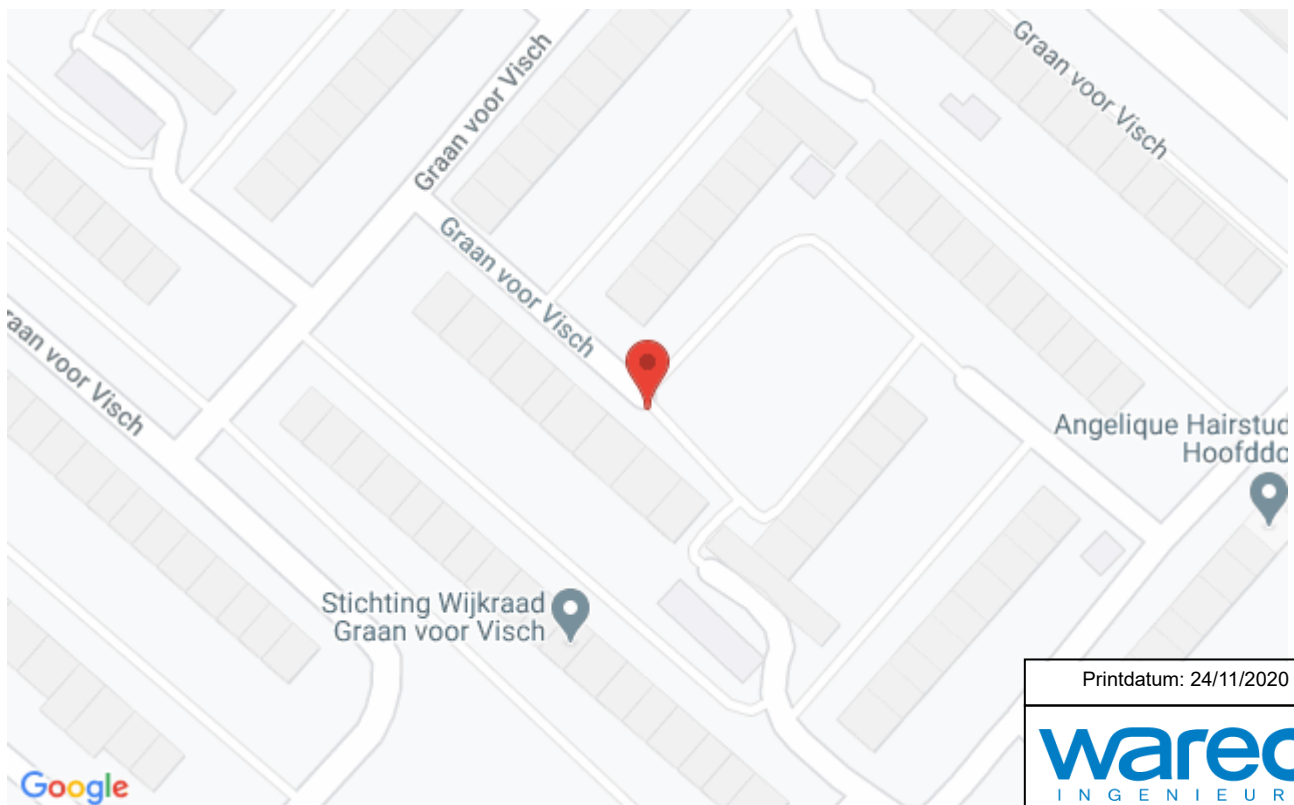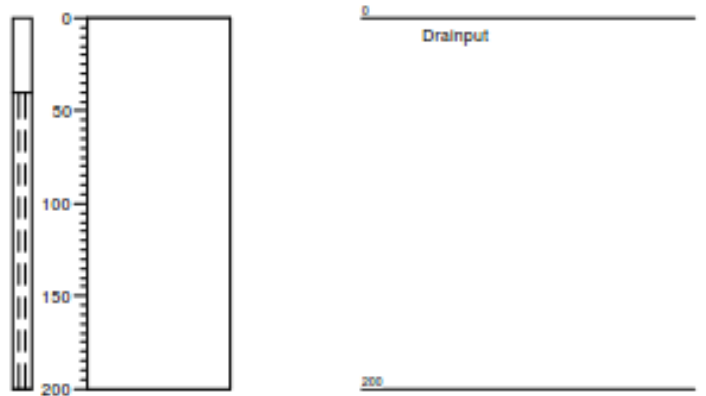

Printdatum: 24/11/2020 07:53

**wareco**  
INGENIEURS



## PEILBUISKENMERKEN

| Peilbuis: PB38 |              |                         | Locatie: Graan voor Visch 19602, 2132 WL Hoofddorp |               |                 |                     |                            |                 |
|----------------|--------------|-------------------------|----------------------------------------------------|---------------|-----------------|---------------------|----------------------------|-----------------|
| X-coördinaat   | Y-coördinaat | Kop peilbuis bij aanleg | Maaiveldhoogte peilbuis bij aanleg                 | Lengte filter | Diameter filter | Watervoerend pakket | Diepte peilbuis bij aanleg | Datum plaatsing |
| 107296.1       | 479226.3     | -4.52 m NAP             | -4.43 m NAP                                        | 1.00 m        | 63 mm           | -                   | 2.53 m                     | 15/10/2013      |


## LOGGEREGEVEENS

| Serienummer | Lengte draad en logger |
|-------------|------------------------|
| N7916       | -2.44 m                |

## FOTO



## BOORBESCHRIJVING

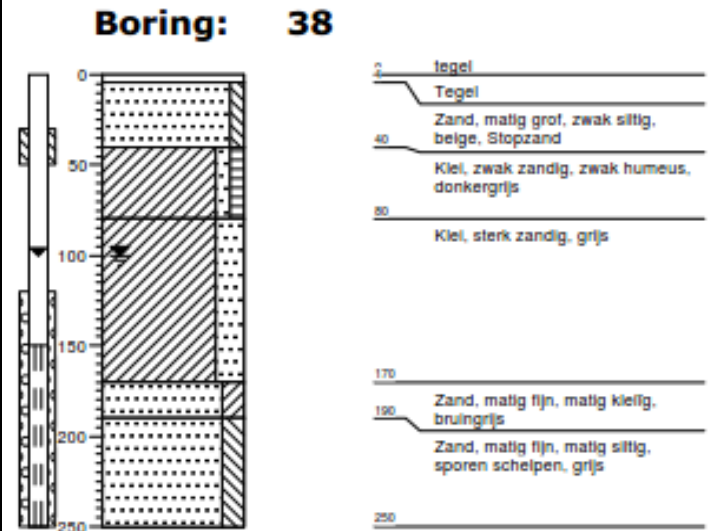

Printdatum: 24/11/2020 07:53

**wareco**  
INGENIEURS

## PEILBUISKENMERKEN

| Peilbuis: PB39 (opp water) |              |                         | Locatie: Hoofdweg 741, 2131 BD Hoofddorp |               |                 |                     |                            |                 |
|----------------------------|--------------|-------------------------|------------------------------------------|---------------|-----------------|---------------------|----------------------------|-----------------|
| X-coördinaat               | Y-coördinaat | Kop peilbuis bij aanleg | Maaiveldhoogte peilbuis bij aanleg       | Lengte filter | Diameter filter | Watervoerend pakket | Diepte peilbuis bij aanleg | Datum plaatsing |
| 107226.9                   | 479440.6     | -4.72 m NAP             | -                                        | -             | 63 mm           | -                   | 1.71 m                     | 23/10/2013      |



## LOGGERGEGEVENS

| Serienummer | Lengte draad en logger |
|-------------|------------------------|
| N7962       | -1.62 m                |

## FOTO



## BOORBESCHRIJVING

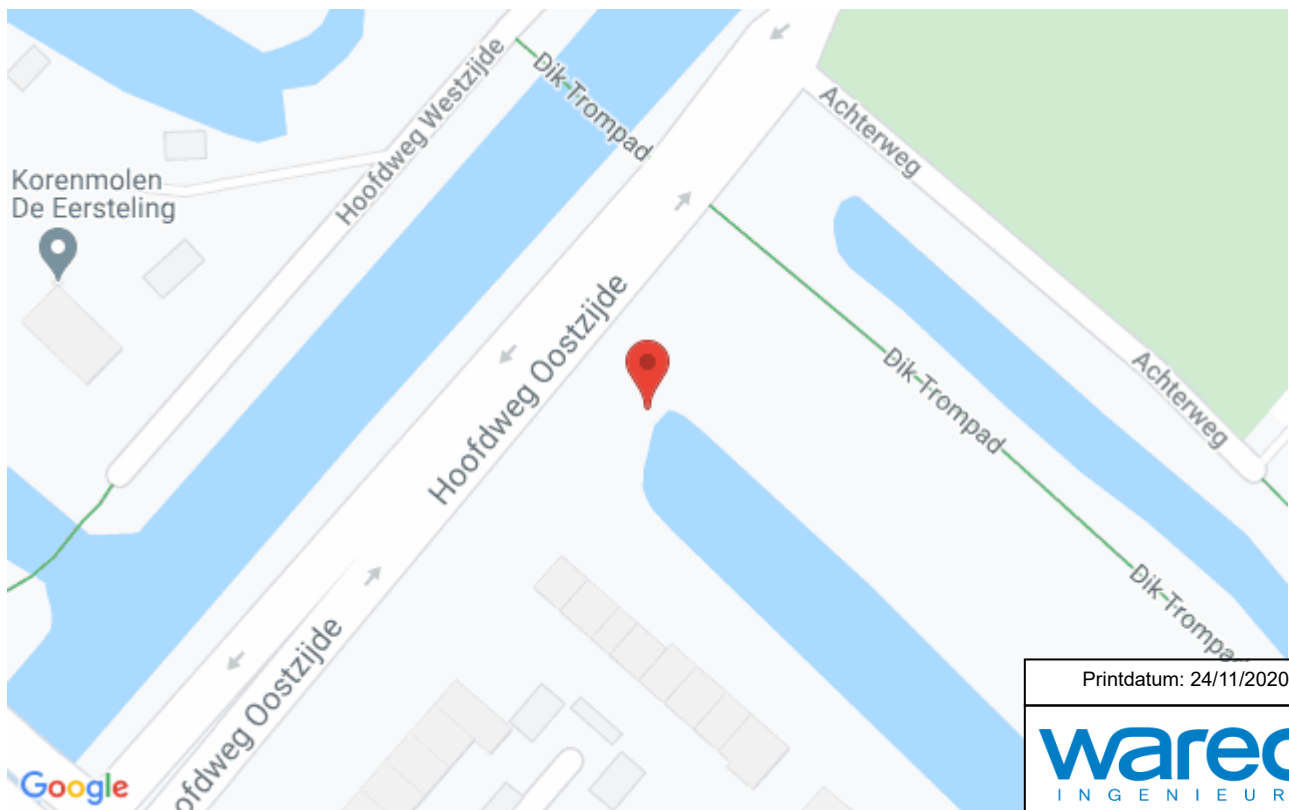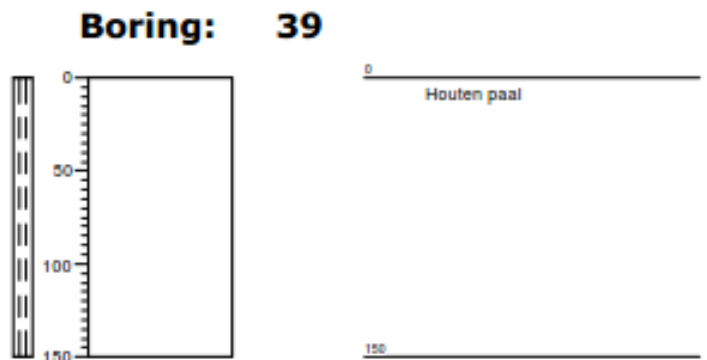

Printdatum: 24/11/2020 07:53

**wareco**  
INGENIEURS

## PEILBUISKENMERKEN

| Peilbuis: PB40 |              |                         | Locatie: Wallenbergstraat 10, 2131 TV Hoofddorp |               |                 |                     |                            |                 |
|----------------|--------------|-------------------------|-------------------------------------------------|---------------|-----------------|---------------------|----------------------------|-----------------|
| X-coördinaat   | Y-coördinaat | Kop peilbuis bij aanleg | Maaiveldhoogte peilbuis bij aanleg              | Lengte filter | Diameter filter | Watervoerend pakket | Diepte peilbuis bij aanleg | Datum plaatsing |
| 107003.9       | 479408.3     | -4.45 m NAP             | -4.36 m NAP                                     | 1.00 m        | 63 mm           | -                   | 2.64 m                     | 15/10/2013      |


## LOGGERGEGEVENS

| Serienummer | Lengte draad en logger |
|-------------|------------------------|
| N8046       | -2.54 m                |

## FOTO



## BOORBESCHRIJVING

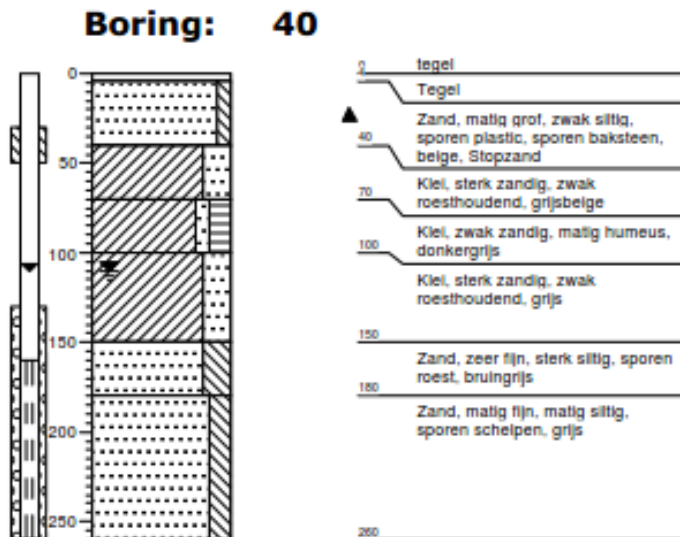

Printdatum: 24/11/2020 07:53

**wareco**  
INGENIEURS



## PEILBUISKENMERKEN

| Peilbuis: PB41 |              |                         | Locatie: Martin Luther Kingstraat 12, 2131 TL Hoofddorp |               |                 |                     |                            |                 |
|----------------|--------------|-------------------------|---------------------------------------------------------|---------------|-----------------|---------------------|----------------------------|-----------------|
| X-coördinaat   | Y-coördinaat | Kop peilbuis bij aanleg | Maaiveldhoogte peilbuis bij aanleg                      | Lengte filter | Diameter filter | Watervoerend pakket | Diepte peilbuis bij aanleg | Datum plaatsing |
| 106828.6       | 479564.8     | -4.55 m NAP             | -4.43 m NAP                                             | 1.00 m        | 63 mm           | -                   | 2.65 m                     | 16/10/2013      |

## LOGGERGEGEVENS



| Serienummer | Lengte draad en logger |
|-------------|------------------------|
| BE520       | -2.55 m                |

## FOTO



## BOORBESCHRIJVING

### Boring: 41

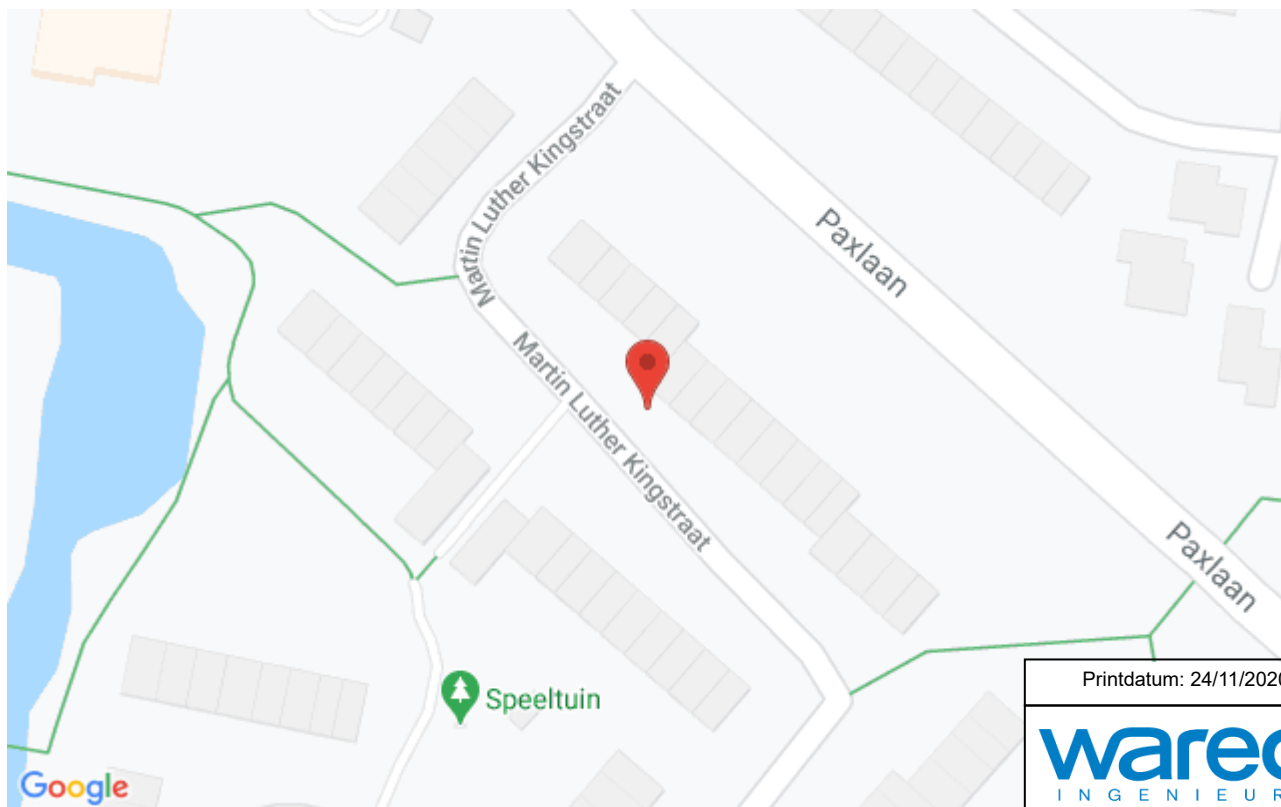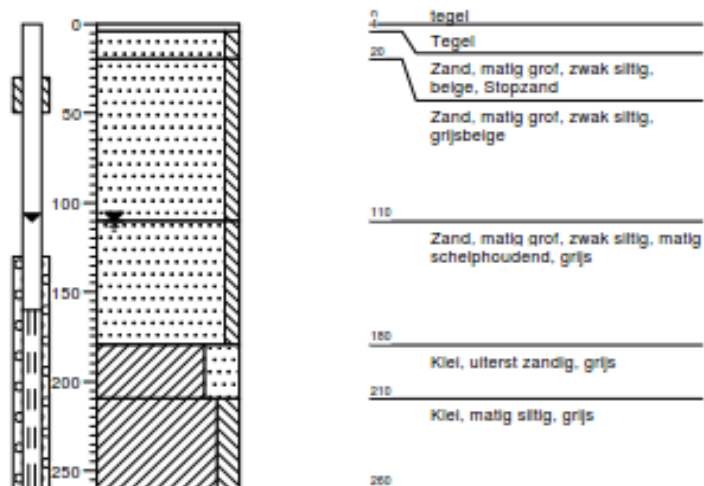

Printdatum: 24/11/2020 07:53

**wareco**  
INGENIEURS

## PEILBUISKENMERKEN

| Peilbuis: PB42 |              |                         | Locatie: Pater Damiaanstraat 27, 2131 EG Hoofddorp |               |                 |                     |                            |                 |
|----------------|--------------|-------------------------|----------------------------------------------------|---------------|-----------------|---------------------|----------------------------|-----------------|
| X-coördinaat   | Y-coördinaat | Kop peilbuis bij aanleg | Maaiveldhoogte peilbuis bij aanleg                 | Lengte filter | Diameter filter | Watervoerend pakket | Diepte peilbuis bij aanleg | Datum plaatsing |
| 106721.9       | 479244       | -4.38 m NAP             | -4.33 m NAP                                        | 1.00 m        | 63 mm           | -                   | 2.65 m                     | 16/10/2013      |

## LOGGERGEGEVENS


| Serienummer | Lengte draad en logger |
|-------------|------------------------|
| G0945       | -2.54 m                |

## FOTO



## BOORBESCHRIJVING

### Boring: 42

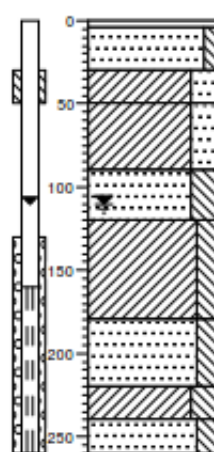

|     |                                                            |
|-----|------------------------------------------------------------|
| 0   | Tegel                                                      |
| 20  | Tegel                                                      |
| 30  | Zand, matig grof, zwak siltig, grijsbeige. Stopzand        |
| 50  | Klei, sterk zandig, matig roesthoudend, bruin-grijs        |
| 90  | Klei, sterk zandig, donker-grijs                           |
| 120 | Zand, zeer fijn, sterk siltig, zwak schelphoudend, grijs   |
| 150 | Klei, matig siltig, grijs                                  |
| 180 | Zand, matig fijn, matig siltig, matig schelphoudend, grijs |
| 220 | Klei, sterk siltig, grijs                                  |
| 240 | Zand, matig fijn, matig siltig, zwak schelphoudend, grijs  |
| 260 |                                                            |



Printdatum: 24/11/2020 07:53

**wareco**  
INGENIEURS

## PEILBUISKENMERKEN

| Peilbuis: PB44 |              |                         | Locatie: Gandhistraat 48, 2131 PG Hoofddorp |               |                 |                     |                            |                 |
|----------------|--------------|-------------------------|---------------------------------------------|---------------|-----------------|---------------------|----------------------------|-----------------|
| X-coördinaat   | Y-coördinaat | Kop peilbuis bij aanleg | Maaiveldhoogte peilbuis bij aanleg          | Lengte filter | Diameter filter | Watervoerend pakket | Diepte peilbuis bij aanleg | Datum plaatsing |
| 106932.1       | 479770.9     | -4.79 m NAP             | -4.68 m NAP                                 | 1.00 m        | 63 mm           | -                   | 2.77 m                     | 16/10/2013      |

## LOGGERGEGEVENS



| Serienummer | Lengte draad en logger |
|-------------|------------------------|
| G0938       | -2.68 m                |

## FOTO



## BOORBESCHRIJVING

### Boring: 44

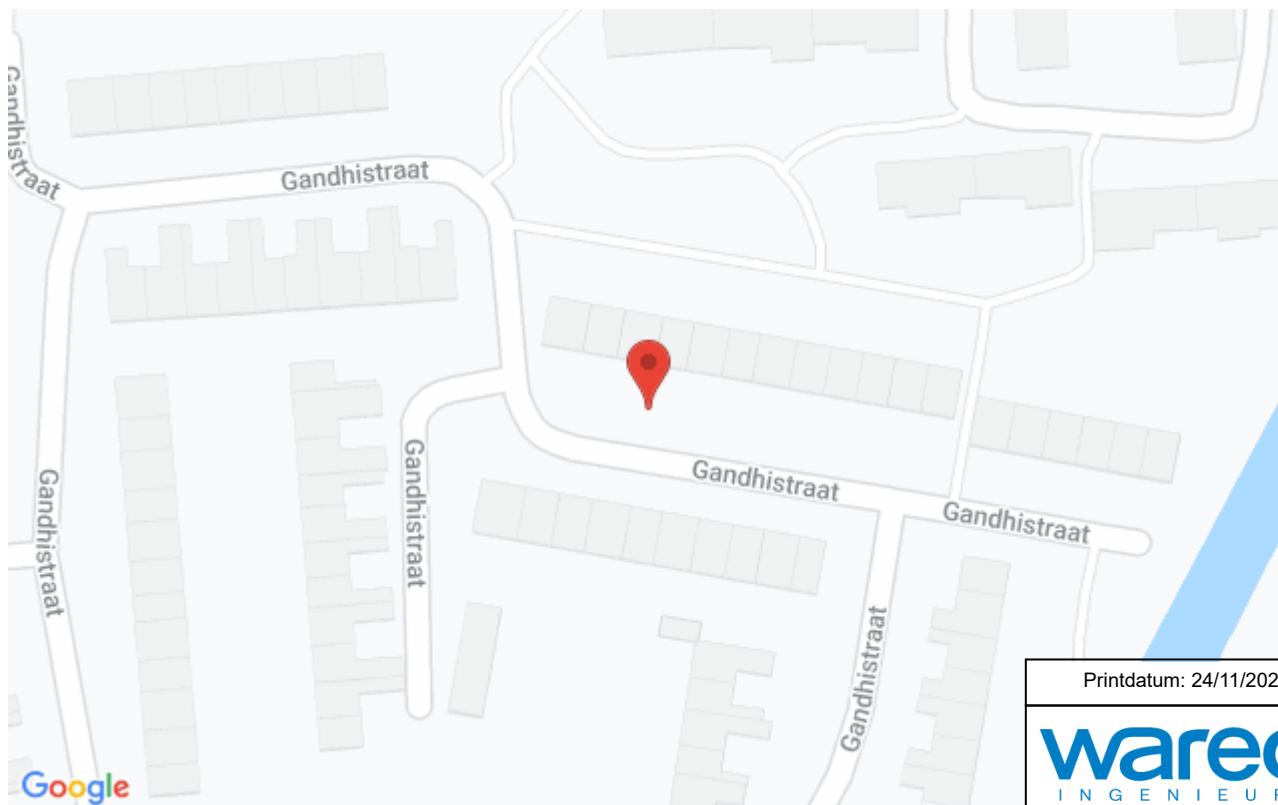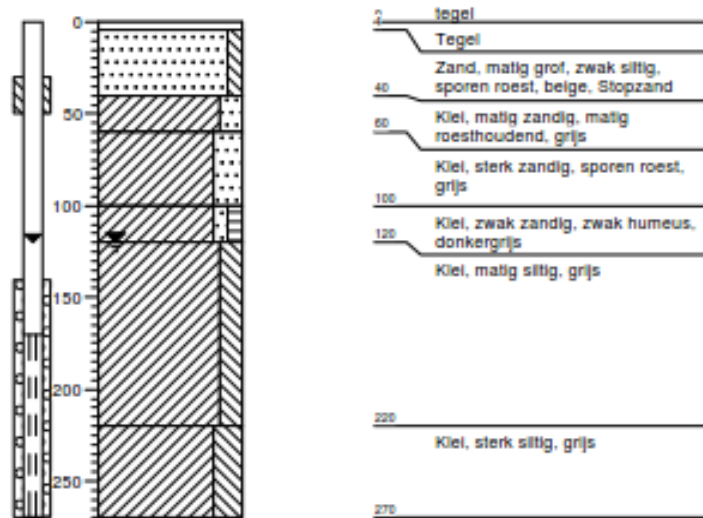

Printdatum: 24/11/2020 07:53

**wareco**  
INGENIEURS



## PEILBUISKENMERKEN

| Peilbuis: PB45 |              |                         | Locatie: Gandhistraat 48-50, 2131 PG Hoofddorp |               |                 |                     |                            |                 |
|----------------|--------------|-------------------------|------------------------------------------------|---------------|-----------------|---------------------|----------------------------|-----------------|
| X-coördinaat   | Y-coördinaat | Kop peilbuis bij aanleg | Maaiveldhoogte peilbuis bij aanleg             | Lengte filter | Diameter filter | Watervoerend pakket | Diepte peilbuis bij aanleg | Datum plaatsing |
| 106930.5       | 479759.9     | -4.97 m NAP             | -4.84 m NAP                                    | 1.00 m        | 63 mm           | -                   | 2.67 m                     | 16/10/2013      |

## LOGGERGEGEVENS


| Serienummer | Lengte draad en logger |
|-------------|------------------------|
| U0340       | -2.57 m                |

## FOTO




## BOORBESCHRIJVING

### Boring: 45

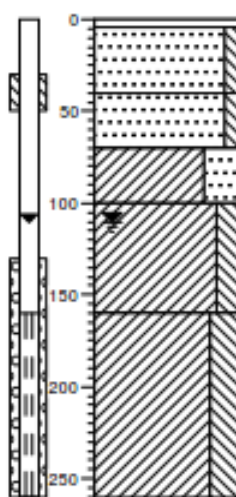

|     |                                                |
|-----|------------------------------------------------|
| 0   | Tegel                                          |
| 2   | Tegel                                          |
| 40  | Zand, matig grof, zwak siltig, beige, Stopzand |
| 70  | Zand, matig grof, zwak siltig, grijs           |
| 100 | Klei, uiterst zandig, grijs                    |
| 160 | Klei, matig siltig, grijs                      |
| 260 | Klei, sterk siltig, grijs                      |

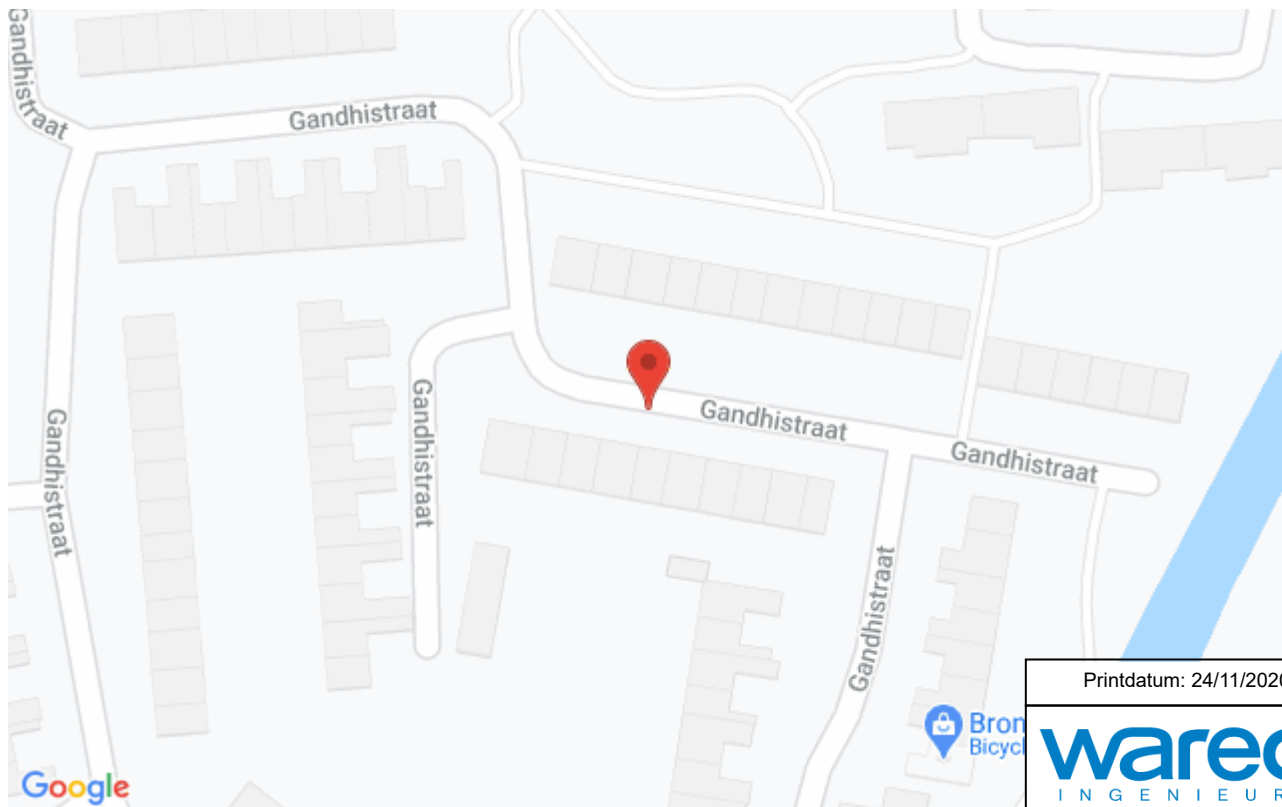

Printdatum: 24/11/2020 07:53

**wareco**  
INGENIEURS

## PEILBUISKENMERKEN

| Peilbuis: PB46 |              |                         | Locatie: Dunantstraat 122, 2131 RT Hoofddorp |               |                 |                     |                            |                 |
|----------------|--------------|-------------------------|----------------------------------------------|---------------|-----------------|---------------------|----------------------------|-----------------|
| X-coördinaat   | Y-coördinaat | Kop peilbuis bij aanleg | Maaiveldhoogte peilbuis bij aanleg           | Lengte filter | Diameter filter | Watervoerend pakket | Diepte peilbuis bij aanleg | Datum plaatsing |
| 106662.8       | 479850.4     | -4.69 m NAP             | -4.51 m NAP                                  | 1.00 m        | 63 mm           | -                   | 2.66 m                     | 16/10/2013      |

## LOGGERGEGEVENS


| Serienummer | Lengte draad en logger |
|-------------|------------------------|
| U0326       | -2.55 m                |

## FOTO




## BOORBESCHRIJVING

### Boring: 46

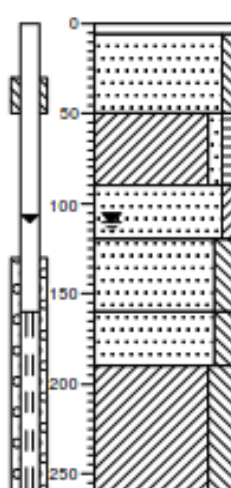

|     |                                                                                       |
|-----|---------------------------------------------------------------------------------------|
| 0   | tegel                                                                                 |
| 0   | Klinker                                                                               |
|     | Zand, matig grof, zwak siltig, sporen roest, zwak wortelhoudend, bruinbeige, Stopzand |
| 50  | Klei, zwak zandig, zwak humeus, donkergrijs                                           |
| 90  | Zand, matig fijn, zwak kleilig, grijs                                                 |
| 120 | Zand, matig fijn, matig siltig, sporen roest, grijs                                   |
| 160 | Zand, matig fijn, matig siltig, zwak schelphoudend, grijs                             |
| 190 | Klei, sterk siltig, grijs                                                             |
| 260 |                                                                                       |

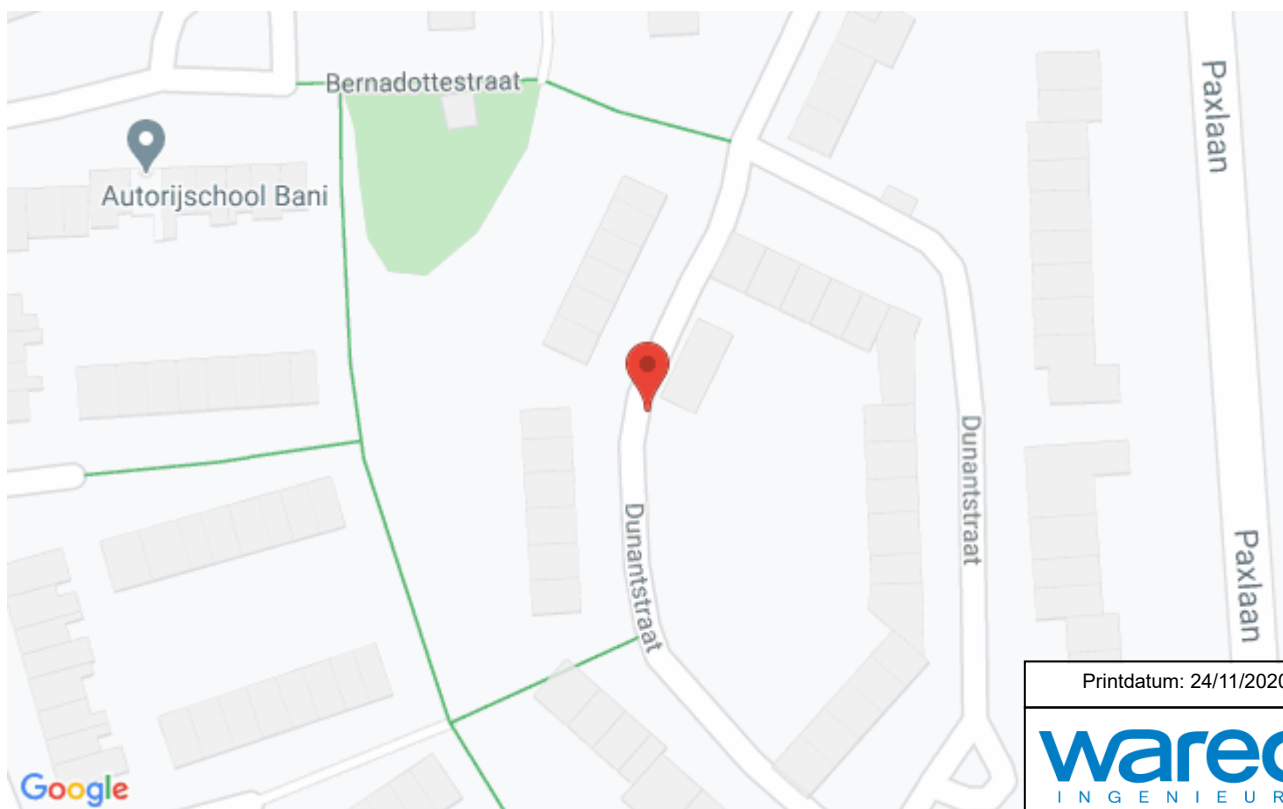

Printdatum: 24/11/2020 07:53

**wareco**  
INGENIEURS

## PEILBUISKENMERKEN

| Peilbuis: PB47 |              |                         | Locatie: Jane Addamsstraat 14, 2131 Hoofddorp |               |                 |                     |                            |                 |
|----------------|--------------|-------------------------|-----------------------------------------------|---------------|-----------------|---------------------|----------------------------|-----------------|
| X-coördinaat   | Y-coördinaat | Kop peilbuis bij aanleg | Maaiveldhoogte peilbuis bij aanleg            | Lengte filter | Diameter filter | Watervoerend pakket | Diepte peilbuis bij aanleg | Datum plaatsing |
| 106389.7       | 479490.5     | -4.55 m NAP             | -4.44 m NAP                                   | 1.00 m        | 63 mm           | -                   | 2.08 m                     | 22/10/2013      |



## LOGGERGEGEVENS

| Serienummer | Lengte draad en logger |
|-------------|------------------------|
| U0269       | -1.97 m                |

## FOTO



## BOORBESCHRIJVING

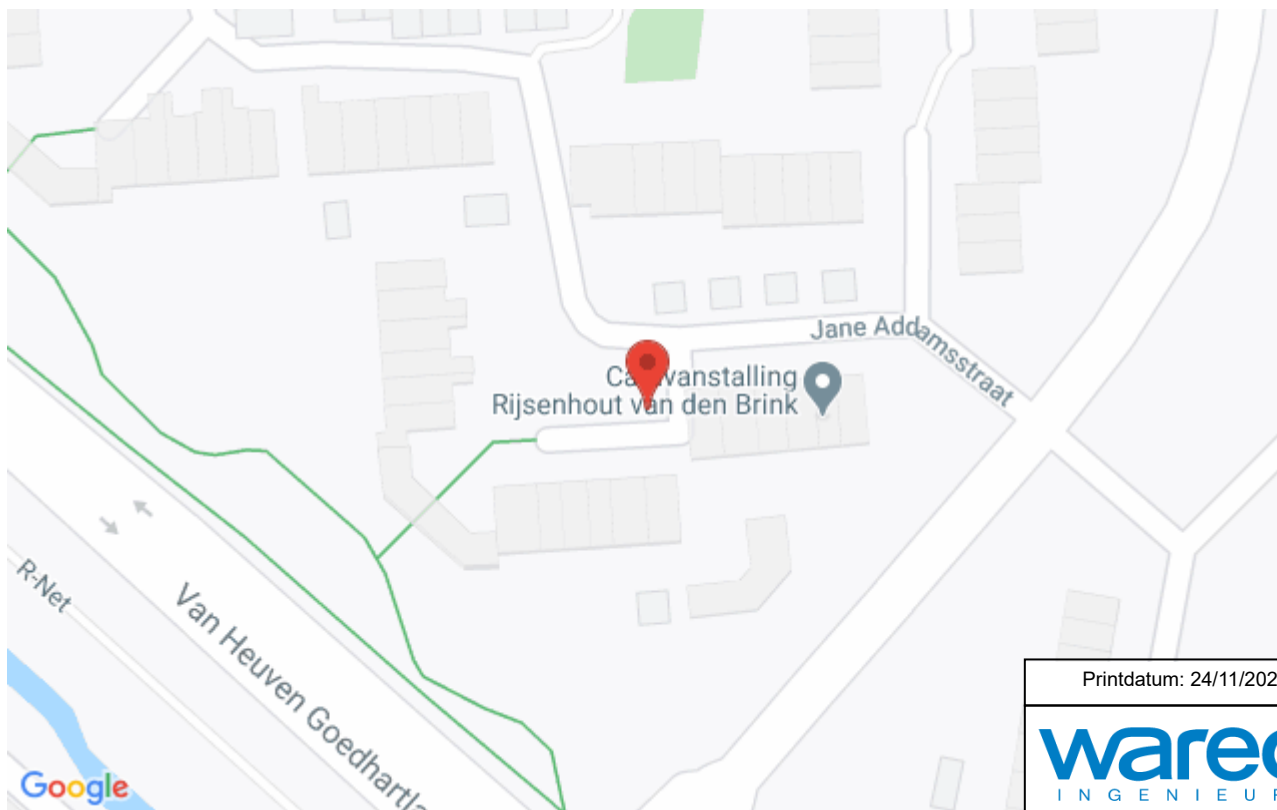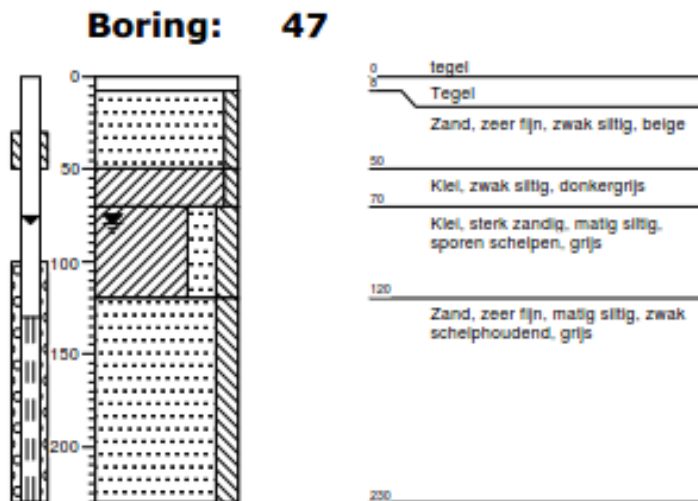

Printdatum: 24/11/2020 07:53

**wareco**  
INGENIEURS



## PEILBUISKENMERKEN

| Peilbuis: PB48 |              |                         | Locatie: Söderblomstraat 65, 2131 GC Hoofddorp |               |                 |                     |                            |                 |
|----------------|--------------|-------------------------|------------------------------------------------|---------------|-----------------|---------------------|----------------------------|-----------------|
| X-coördinaat   | Y-coördinaat | Kop peilbuis bij aanleg | Maaiveldhoogte peilbuis bij aanleg             | Lengte filter | Diameter filter | Watervoerend pakket | Diepte peilbuis bij aanleg | Datum plaatsing |
| 106320         | 479845.1     | -4.42 m NAP             | -4.26 m NAP                                    | 1.00 m        | 63 mm           | -                   | 2.32 m                     | 22/10/2013      |

## LOGGERGEGEVENS


| Serienummer | Lengte draad en logger |
|-------------|------------------------|
| R1791       | -2.22 m                |

## FOTO



## BOORBESCHRIJVING

### Boring: 48

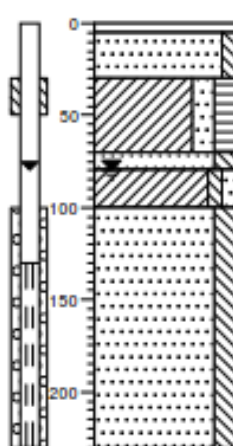

|     |                                                                                    |
|-----|------------------------------------------------------------------------------------|
| 0   | Tegel                                                                              |
| 30  | Tegel                                                                              |
| 50  | Zand, zeer fijn, zwak siltig, beige                                                |
| 70  | Klei, matig zandig, matig humeus, sporen baksteen, matig roesthoudend, donkerbruin |
| 80  | Zand, zeer fijn, matig siltig, zwak roesthoudend, beige                            |
| 100 | Klei, zwak siltig, zwak zandig, donkergrijs                                        |
| 200 | Zand, zeer fijn, matig siltig, sporen schelpen, grijs                              |
| 230 |                                                                                    |



Printdatum: 24/11/2020 07:53

Schoonheidssalon Pu  
Yv & pedicure prakti

**wareco**  
INGENIEURS


## PEILBUISKENMERKEN

| Peilbuis: PB49 |              |                         | Locatie: Schweitzerstraat 125, 2131 RD Hoofddorp |               |                 |                     |                            |                 |
|----------------|--------------|-------------------------|--------------------------------------------------|---------------|-----------------|---------------------|----------------------------|-----------------|
| X-coördinaat   | Y-coördinaat | Kop peilbuis bij aanleg | Maaiveldhoogte peilbuis bij aanleg               | Lengte filter | Diameter filter | Watervoerend pakket | Diepte peilbuis bij aanleg | Datum plaatsing |
| 106613         | 480264.4     | -4.82 m NAP             | -4.66 m NAP                                      | 1.00 m        | 63 mm           | -                   | 2.04 m                     | 22/10/2013      |

## LOGGERGEGEVENS



| Serienummer | Lengte draad en logger |
|-------------|------------------------|
| U0271       | -1.94 m                |

## FOTO

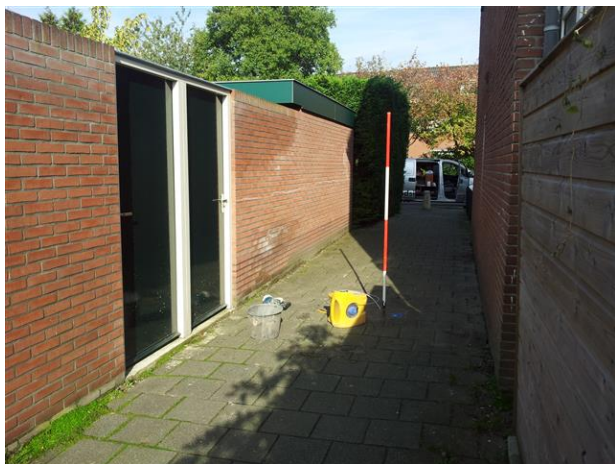

## BOORBESCHRIJVING

### Boring: 49

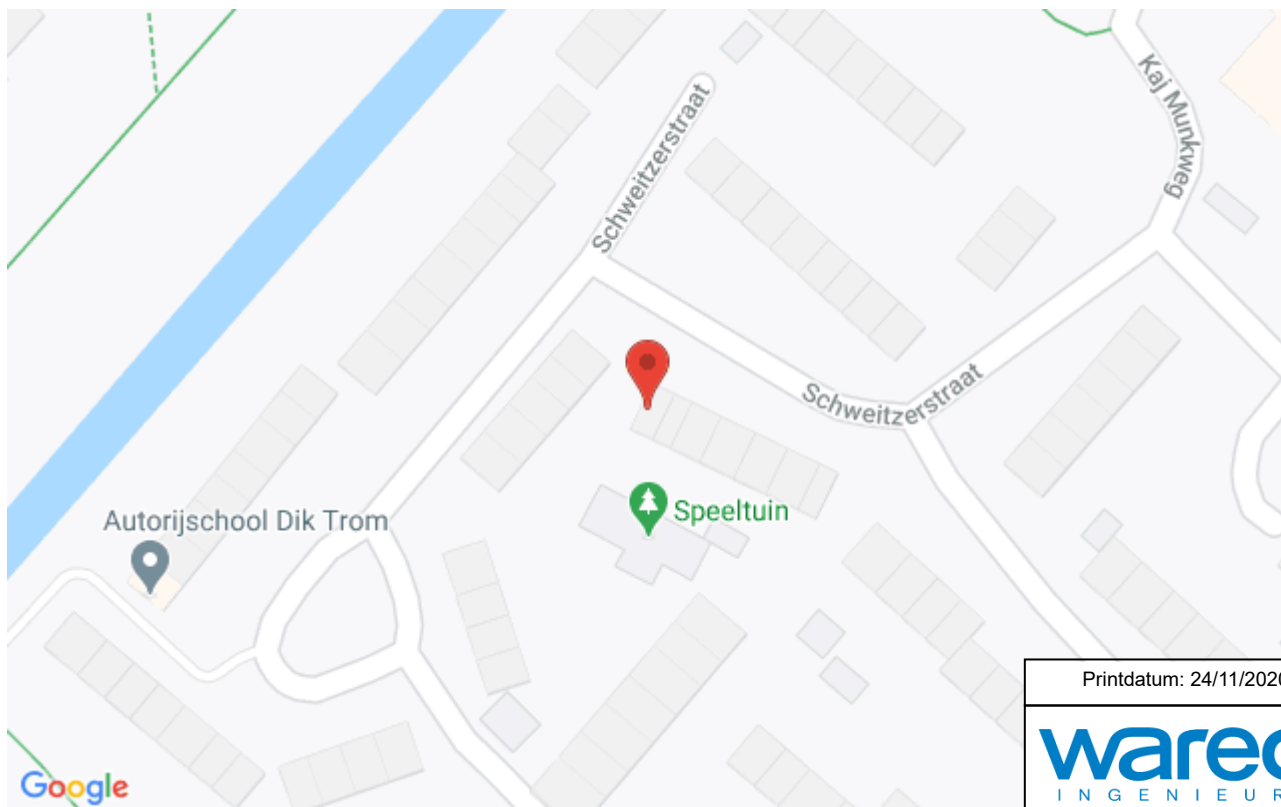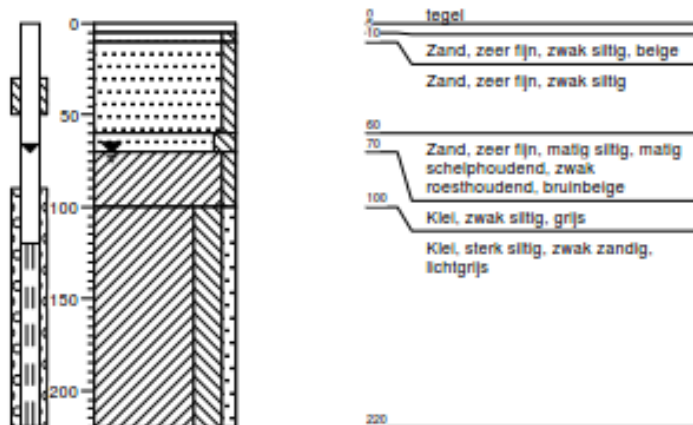

Printdatum: 24/11/2020 07:53

**wareco**  
INGENIEURS

## PEILBUISKENMERKEN

| Peilbuis: PB50 |              |                         | Locatie: Kaj Munkweg 35, 2131 RV Hoofddorp |               |                 |                     |                            |                 |
|----------------|--------------|-------------------------|--------------------------------------------|---------------|-----------------|---------------------|----------------------------|-----------------|
| X-coördinaat   | Y-coördinaat | Kop peilbuis bij aanleg | Maaiveldhoogte peilbuis bij aanleg         | Lengte filter | Diameter filter | Watervoerend pakket | Diepte peilbuis bij aanleg | Datum plaatsing |
| 106781.7       | 480449.4     | -4.36 m NAP             | -4.24 m NAP                                | 1.00 m        | 63 mm           | -                   | 2.14 m                     | 22/10/2013      |

## LOGGERGEGEVENS


| Serienummer | Lengte draad en logger |
|-------------|------------------------|
| S2255       | -2.05 m                |

## FOTO



## BOORBESCHRIJVING

### Boring: 50

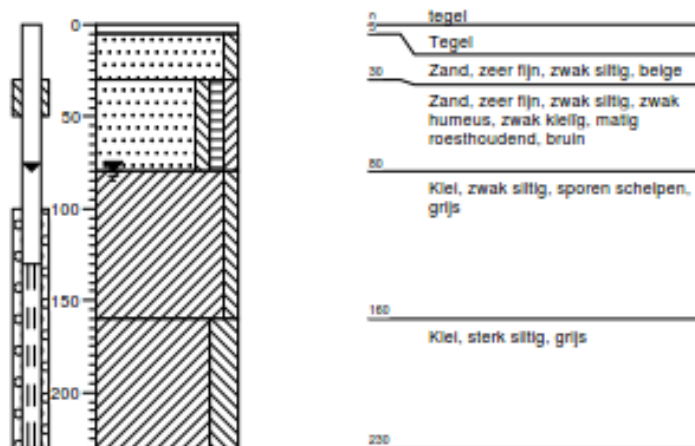

Printdatum: 24/11/2020 07:53

**wareco**  
INGENIEURS



## PEILBUISKENMERKEN

| Peilbuis: PB51 (opp water) |              |                         | Locatie: Henninkstraat 9, 1435 HA Rijsenhout |               |                 |                     |                            |                 |
|----------------------------|--------------|-------------------------|----------------------------------------------|---------------|-----------------|---------------------|----------------------------|-----------------|
| X-coördinaat               | Y-coördinaat | Kop peilbuis bij aanleg | Maaiveldhoogte peilbuis bij aanleg           | Lengte filter | Diameter filter | Watervoerend pakket | Diepte peilbuis bij aanleg | Datum plaatsing |
| 108530.1                   | 474872.5     | -5.59 m NAP             | -                                            | -             | 63 mm           | -                   | 1.70 m                     | 23/10/2013      |

## LOGGERGEGEVENS



| Serienummer | Lengte draad en logger |
|-------------|------------------------|
| U0394       | -1.27 m                |

## FOTO



## BOORBESCHRIJVING

**Boring: 51**

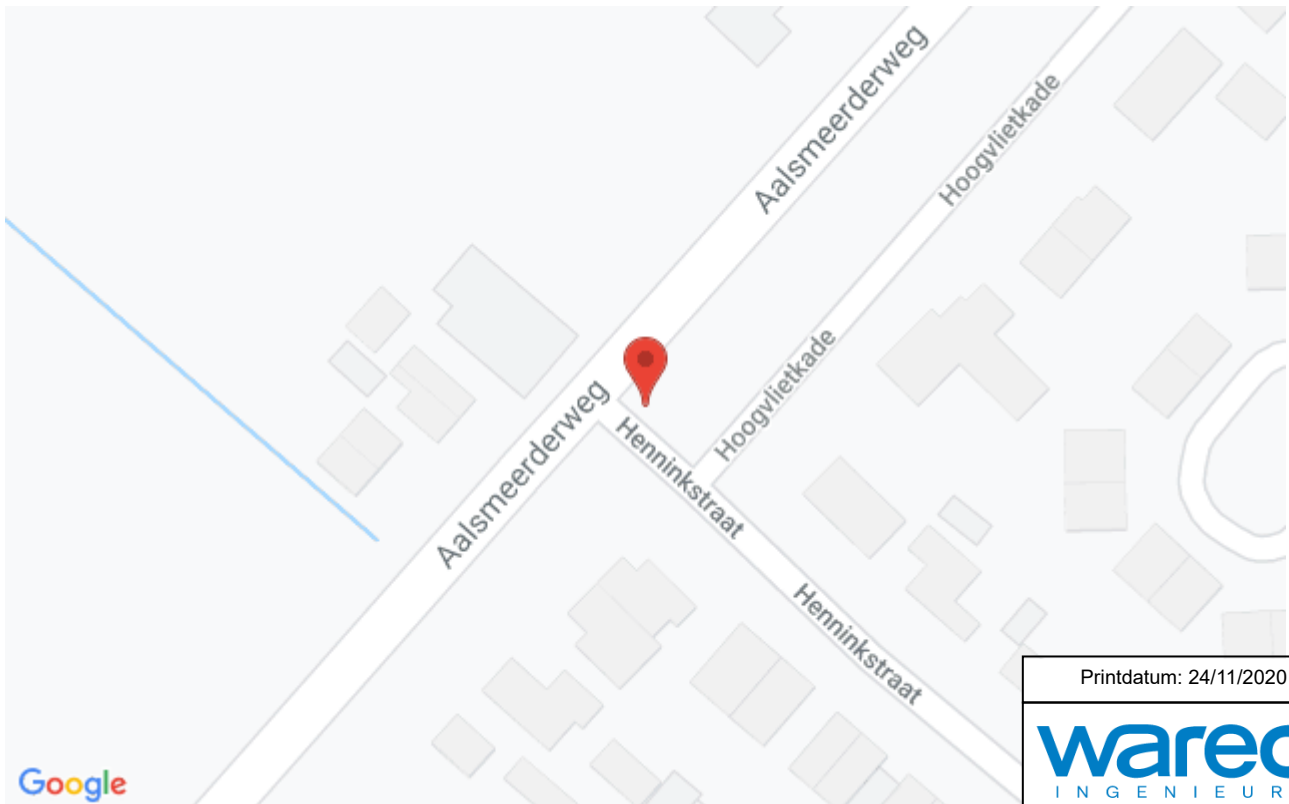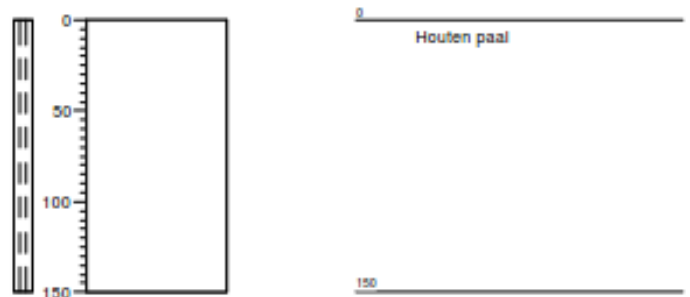

Printdatum: 24/11/2020 07:53

**wareco**  
INGENIEURS

## PEILBUISKENMERKEN

| Peilbuis: PB52 (opp water) |              |                         | Locatie: Lutulistraat 142, 2131 Hoofddorp |               |                 |                     |                            |                 |
|----------------------------|--------------|-------------------------|-------------------------------------------|---------------|-----------------|---------------------|----------------------------|-----------------|
| X-coördinaat               | Y-coördinaat | Kop peilbuis bij aanleg | Maaiveldhoogte peilbuis bij aanleg        | Lengte filter | Diameter filter | Watervoerend pakket | Diepte peilbuis bij aanleg | Datum plaatsing |
| 106624                     | 479624.7     | -4.95 m NAP             | -                                         | -             | 63 mm           | -                   | 1.84 m                     | 23/10/2013      |

## LOGGERGEGEVENS


| Serienummer | Lengte draad en logger |
|-------------|------------------------|
| S0190       | -1.55 m                |

## FOTO



## BOORBESCHRIJVING

**Boring: 52**

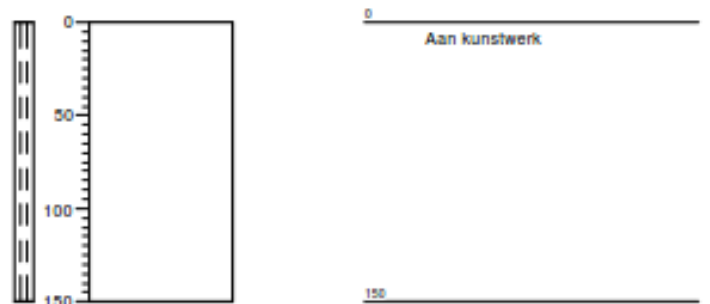

Printdatum: 24/11/2020 07:53

**wareco**  
INGENIEURS

## PEILBUISKENMERKEN

| Peilbuis: PB13H |              |                         | Locatie: Blechtekum 16, 2151 Nieuw-Vennep |               |                 |                     |                            |                 |
|-----------------|--------------|-------------------------|-------------------------------------------|---------------|-----------------|---------------------|----------------------------|-----------------|
| X-coördinaat    | Y-coördinaat | Kop peilbuis bij aanleg | Maaiveldhoogte peilbuis bij aanleg        | Lengte filter | Diameter filter | Watervoerend pakket | Diepte peilbuis bij aanleg | Datum plaatsing |
| 102517          | 474972       | -3.83 m NAP             | -4.24 m NAP                               | 1.00 m        | 40 mm           | frea                | 2.91 m                     | 03/11/2016      |

## LOGGERGEGEVENS

| Serienummer | Lengte draad en logger |
|-------------|------------------------|
| N8045       | -2.78 m                |

## FOTO




## BOORBESCHRIJVING

### Boring: 13H

datum: 03-11-2016

X/Y-coördinaat: 102531,00 / 474970,00

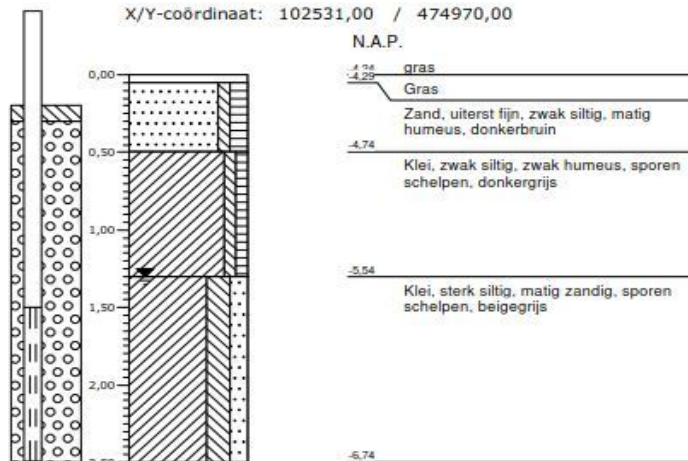

Printdatum: 24/11/2020 07:53

**wareco**  
INGENIEURS



## PEILBUISKENMERKEN

| Peilbuis: PB12H |              |                         | Locatie: Blechtekum 13, 2151 SJ Nieuw-Vennep |               |                 |                     |                            |                 |
|-----------------|--------------|-------------------------|----------------------------------------------|---------------|-----------------|---------------------|----------------------------|-----------------|
| X-coördinaat    | Y-coördinaat | Kop peilbuis bij aanleg | Maaiveldhoogte peilbuis bij aanleg           | Lengte filter | Diameter filter | Watervoerend pakket | Diepte peilbuis bij aanleg | Datum plaatsing |
| 102527.9        | 474965.3     | -4.36 m NAP             | -4.24 m NAP                                  | 1.00 m        | 40 mm           | frea                | 2.15 m                     | 08/02/2017      |

## LOGGERGEGEVENS

| Serienummer | Lengte draad en logger |
|-------------|------------------------|
| K3514       | -2.05 m                |

## FOTO




## BOORBESCHRIJVING

**Boring: 12H**

datum: 08-02-2017

X/Y-coördinaat: 102529,00 / 474966,00

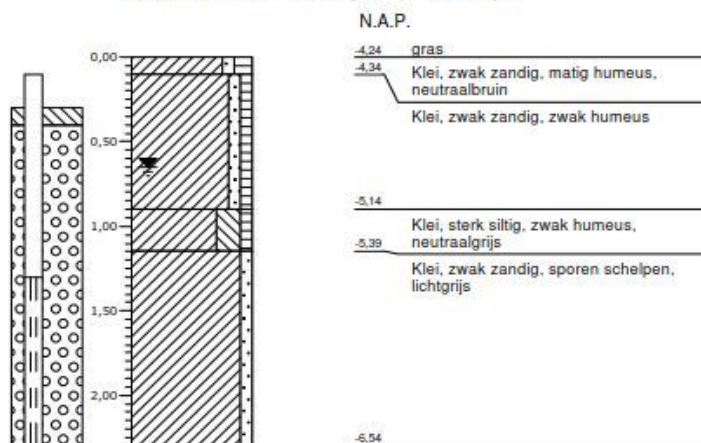

Printdatum: 24/11/2020 07:53

**wareco**  
INGENIEURS

## PEILBUISKENMERKEN

| Peilbuis: PB1.01 |              |                         | Locatie: Dunantstraat 15, 2131 RL Hoofddorp |               |                 |                     |                            |                 |
|------------------|--------------|-------------------------|---------------------------------------------|---------------|-----------------|---------------------|----------------------------|-----------------|
| X-coördinaat     | Y-coördinaat | Kop peilbuis bij aanleg | Maaiveldhoogte peilbuis bij aanleg          | Lengte filter | Diameter filter | Watervoerend pakket | Diepte peilbuis bij aanleg | Datum plaatsing |
| 106703           | 480013       | -4.74 m NAP             | -4.63 m NAP                                 | 1.00 m        | 40 mm           | FREA                | 2.80 m                     | 14/09/2020      |



## LOGGEREGEVEENS

| Serienummer | Lengte draad en logger |
|-------------|------------------------|
| mslv4e40228 | -2.71 m                |

## FOTO



## BOORBESCHRIJVING

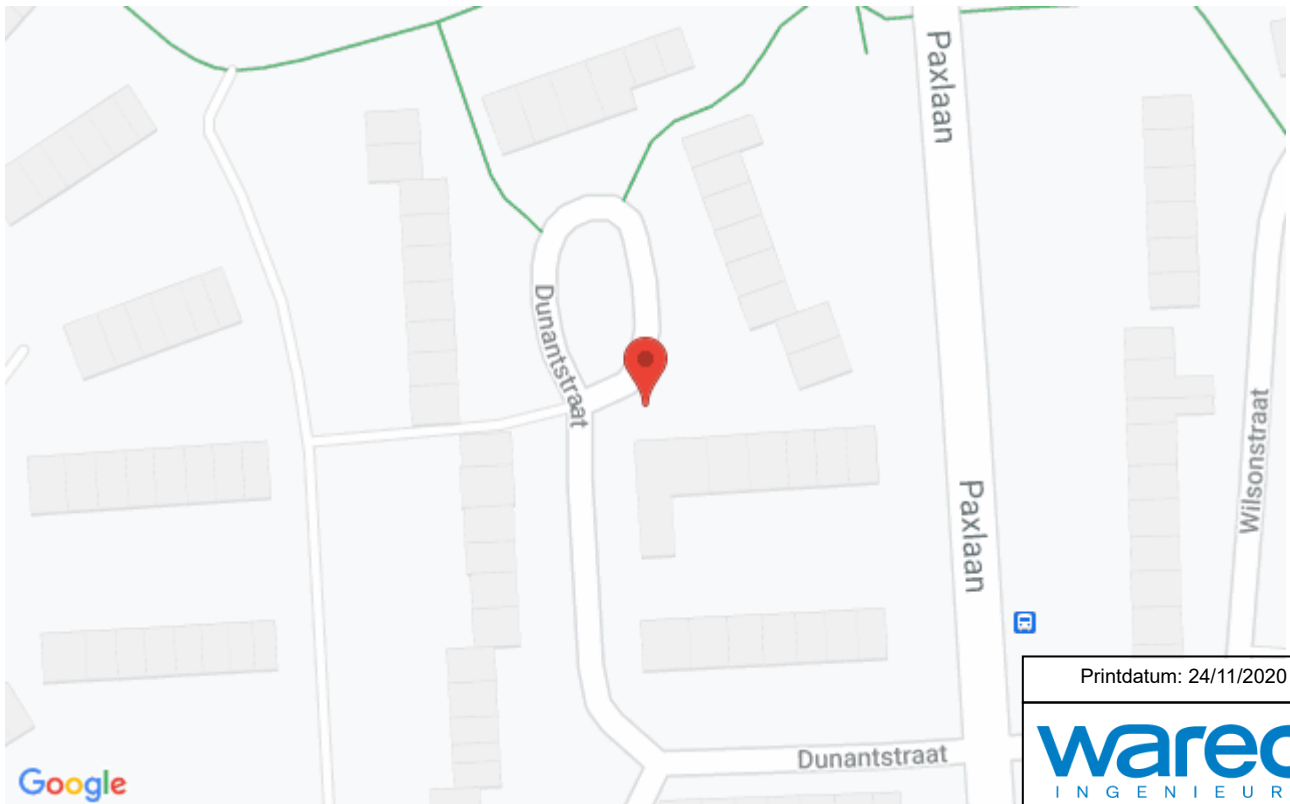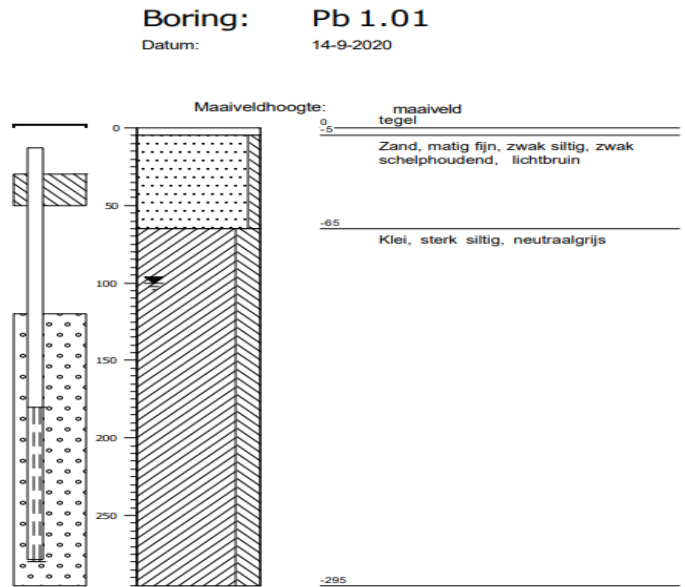

Printdatum: 24/11/2020 07:53

**wareco**  
INGENIEURS

## PEILBUISKENMERKEN

| Peilbuis: PB1.02 |              |                         | Locatie: Kelloggstraat 197, 2131 SH Hoofddorp |               |                 |                      |                            |                 |
|------------------|--------------|-------------------------|-----------------------------------------------|---------------|-----------------|----------------------|----------------------------|-----------------|
| X-coördinaat     | Y-coördinaat | Kop peilbuis bij aanleg | Maaiveldhoogte peilbuis bij aanleg            | Lengte filter | Diameter filter | Watervoorrend pakket | Diepte peilbuis bij aanleg | Datum plaatsing |
| 106457           | 480021       | -4.68 m NAP             | -4.54 m NAP                                   | 1.00 m        | 40 mm           | FREA                 | 2.70 m                     | 14/09/2020      |



## LOGGERGEGEVENS

| Serienummer | Lengte draad en logger |
|-------------|------------------------|
| mslv4f10735 | -2.55 m                |

## FOTO



## BOORBESCHRIJVING

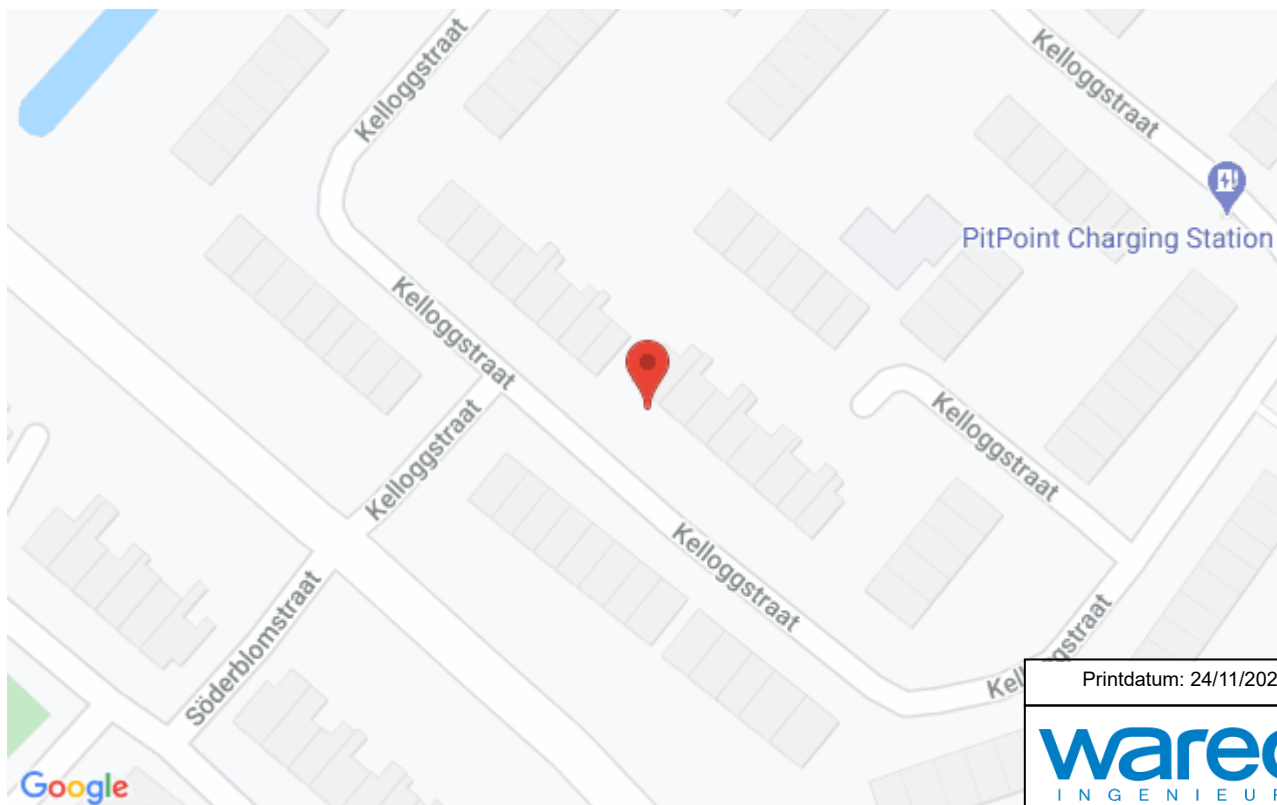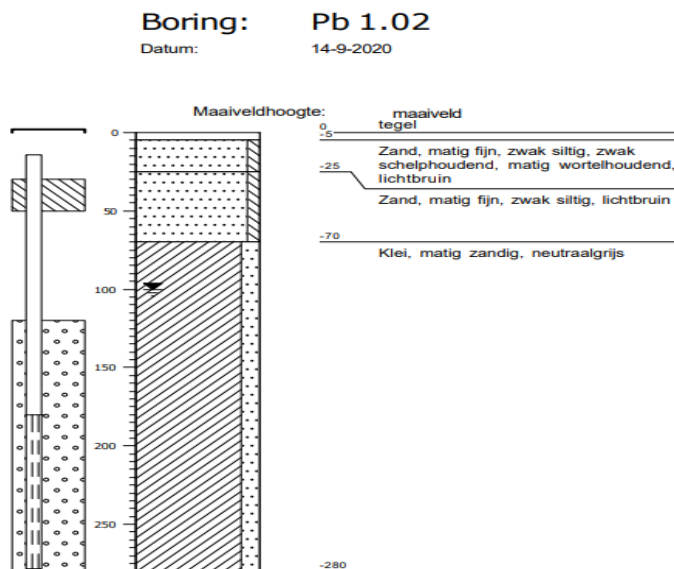

Printdatum: 24/11/2020 07:53

**wareco**  
INGENIEURS



## PEILBUISKENMERKEN

| Peilbuis: PB1.03 |              |                         | Locatie: Söderblomstraat 171, 2131 GE Hoofddorp |               |                 |                     |                            |                 |
|------------------|--------------|-------------------------|-------------------------------------------------|---------------|-----------------|---------------------|----------------------------|-----------------|
| X-coördinaat     | Y-coördinaat | Kop peilbuis bij aanleg | Maaiveldhoogte peilbuis bij aanleg              | Lengte filter | Diameter filter | Watervoerend pakket | Diepte peilbuis bij aanleg | Datum plaatsing |
| 106183           | 479694       | -4.59 m NAP             | -4.49 m NAP                                     | 1.00 m        | 40 mm           | FREA                | 2.60 m                     | 14/09/2020      |



## LOGGERGEGEVENS

| Serienummer | Lengte draad en logger |
|-------------|------------------------|
| mslv5j12030 | -2.55 m                |

## FOTO



## BOORBESCHRIJVING

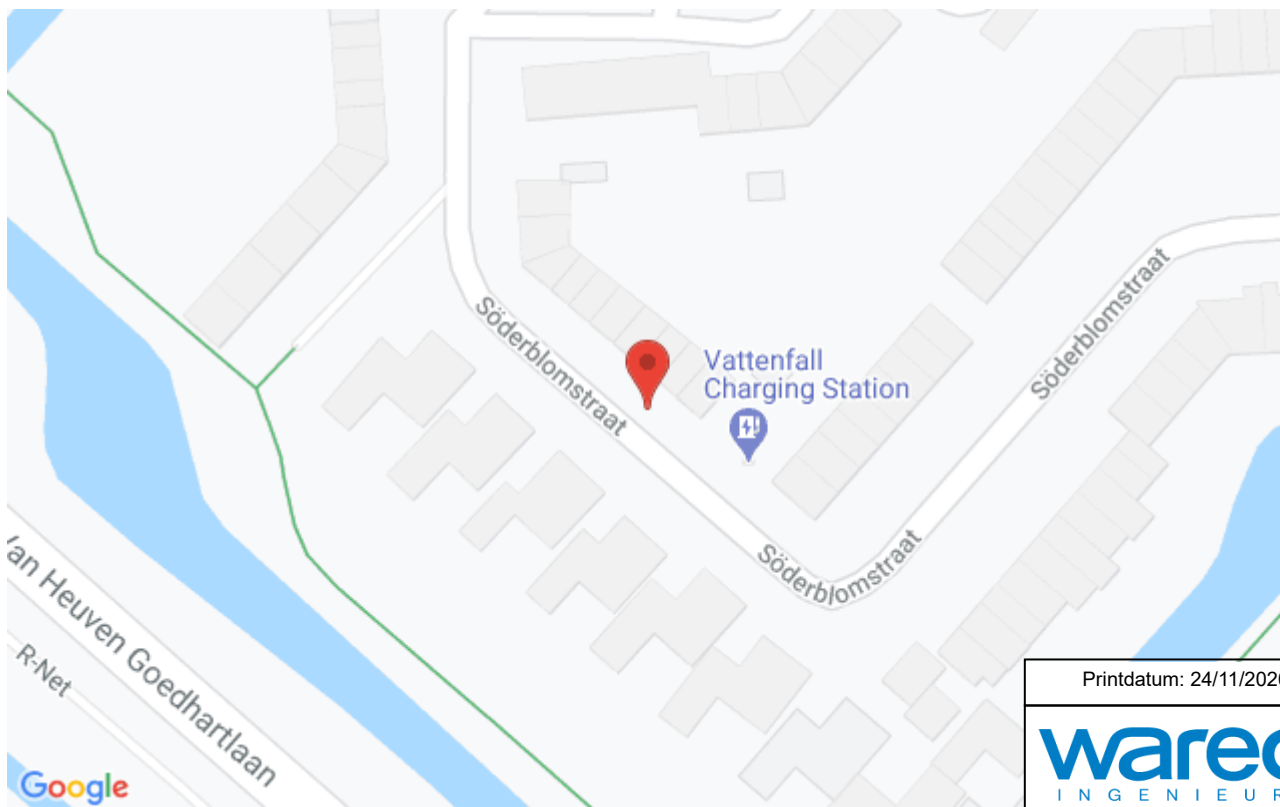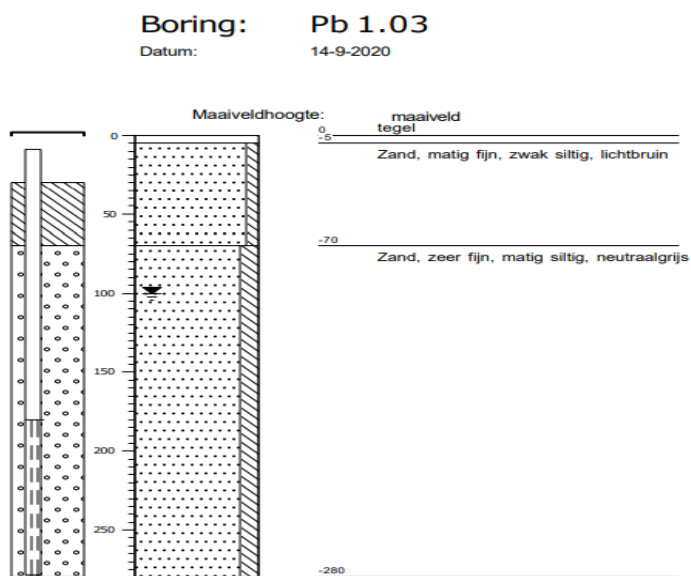

Printdatum: 24/11/2020 07:53

**wareco**  
INGENIEURS

## PEILBUISKENMERKEN

| Peilbuis: PB1.04 |              |                         | Locatie: Hammarskjöldstraat 45, 2131 VB Hoofddorp |               |                 |                     |                            |                 |
|------------------|--------------|-------------------------|---------------------------------------------------|---------------|-----------------|---------------------|----------------------------|-----------------|
| X-coördinaat     | Y-coördinaat | Kop peilbuis bij aanleg | Maaiveldhoogte peilbuis bij aanleg                | Lengte filter | Diameter filter | Watervoerend pakket | Diepte peilbuis bij aanleg | Datum plaatsing |
| 106524           | 479346       | -4.51 m NAP             | -4.40 m NAP                                       | 1.00 m        | 40 mm           | FREA                | 2.83 m                     | 15/09/2020      |

## LOGGERGEGEVENS


| Serienummer | Lengte draad en logger |
|-------------|------------------------|
| mslv4f41022 | -2.70 m                |

## FOTO



## BOORBESCHRIJVING

**Boring: Pb 1.04**  
Datum: 15-9-2020

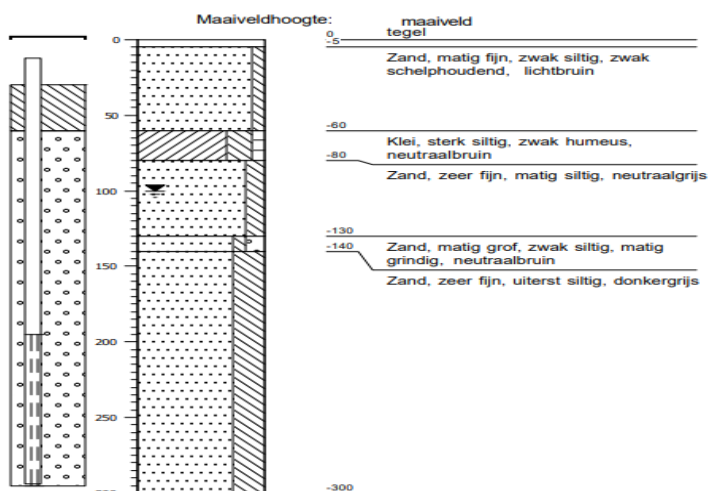

Printdatum: 24/11/2020 07:53

**wareco**  
INGENIEURS

## PEILBUISKENMERKEN

| Peilbuis: PB1.05 |              |                         | Locatie: Martin Luther Kingstraat 93, 2131 TK Hoofddorp |               |                 |                     |                            |                 |
|------------------|--------------|-------------------------|---------------------------------------------------------|---------------|-----------------|---------------------|----------------------------|-----------------|
| X-coördinaat     | Y-coördinaat | Kop peilbuis bij aanleg | Maaiveldhoogte peilbuis bij aanleg                      | Lengte filter | Diameter filter | Watervoerend pakket | Diepte peilbuis bij aanleg | Datum plaatsing |
| 106741           | 479463       | -4.62 m NAP             | -4.49 m NAP                                             | 1.00 m        | 40 mm           | FREA                | 2.62 m                     | 15/09/2020      |

## LOGGERGEGEVENS

| Serienummer | Lengte draad en logger |
|-------------|------------------------|
| mslv4f10731 | -2.50 m                |


## FOTO



## BOORBESCHRIJVING

### Boring: Pb 1.05

Datum: 15-9-2020

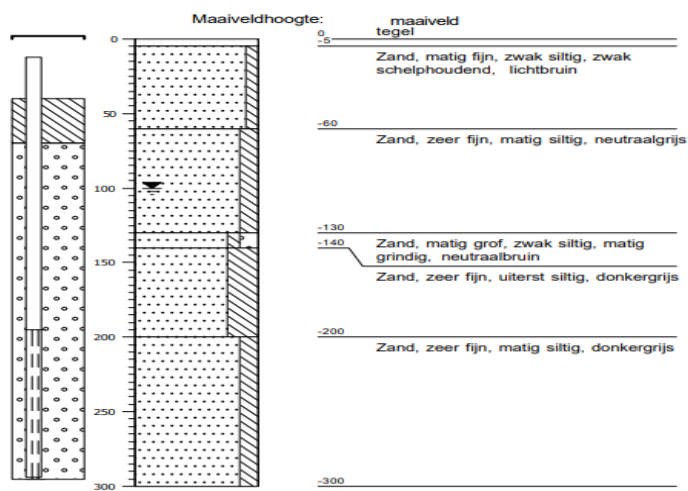

Printdatum: 24/11/2020 07:53

**wareco**  
INGENIEURS



## PEILBUISKENMERKEN

| Peilbuis: PB1.06 |              |                         | Locatie: Florence Nightingalestraat 1, 2131 EA Hoofddorp |               |                 |                      |                            |                 |
|------------------|--------------|-------------------------|----------------------------------------------------------|---------------|-----------------|----------------------|----------------------------|-----------------|
| X-coördinaat     | Y-coördinaat | Kop peilbuis bij aanleg | Maaiveldhoogte peilbuis bij aanleg                       | Lengte filter | Diameter filter | Watervoorrend pakket | Diepte peilbuis bij aanleg | Datum plaatsing |
| 106873           | 479278       | -4.48 m NAP             | -4.39 m NAP                                              | 1.00 m        | 40 mm           | FREA                 | 2.70 m                     | 15/09/2020      |



## LOGGERGEGEVENS

| Serienummer | Lengte draad en logger |
|-------------|------------------------|
| mslv5i30896 | -2.65 m                |

## FOTO



## BOORBESCHRIJVING

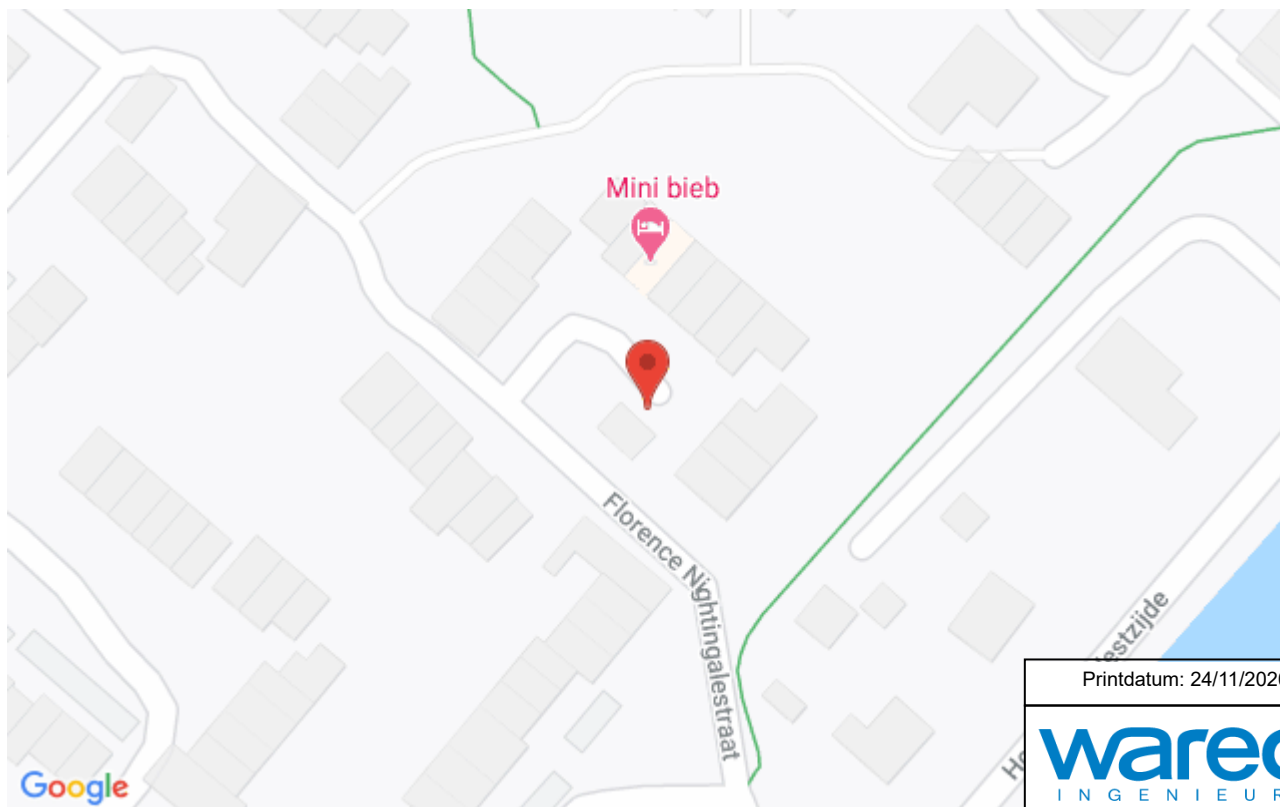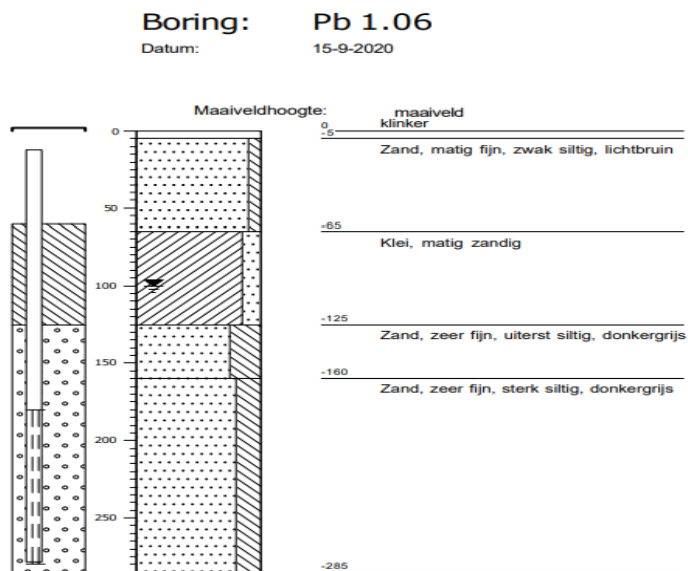

Printdatum: 24/11/2020 07:53

**wareco**  
INGENIEURS