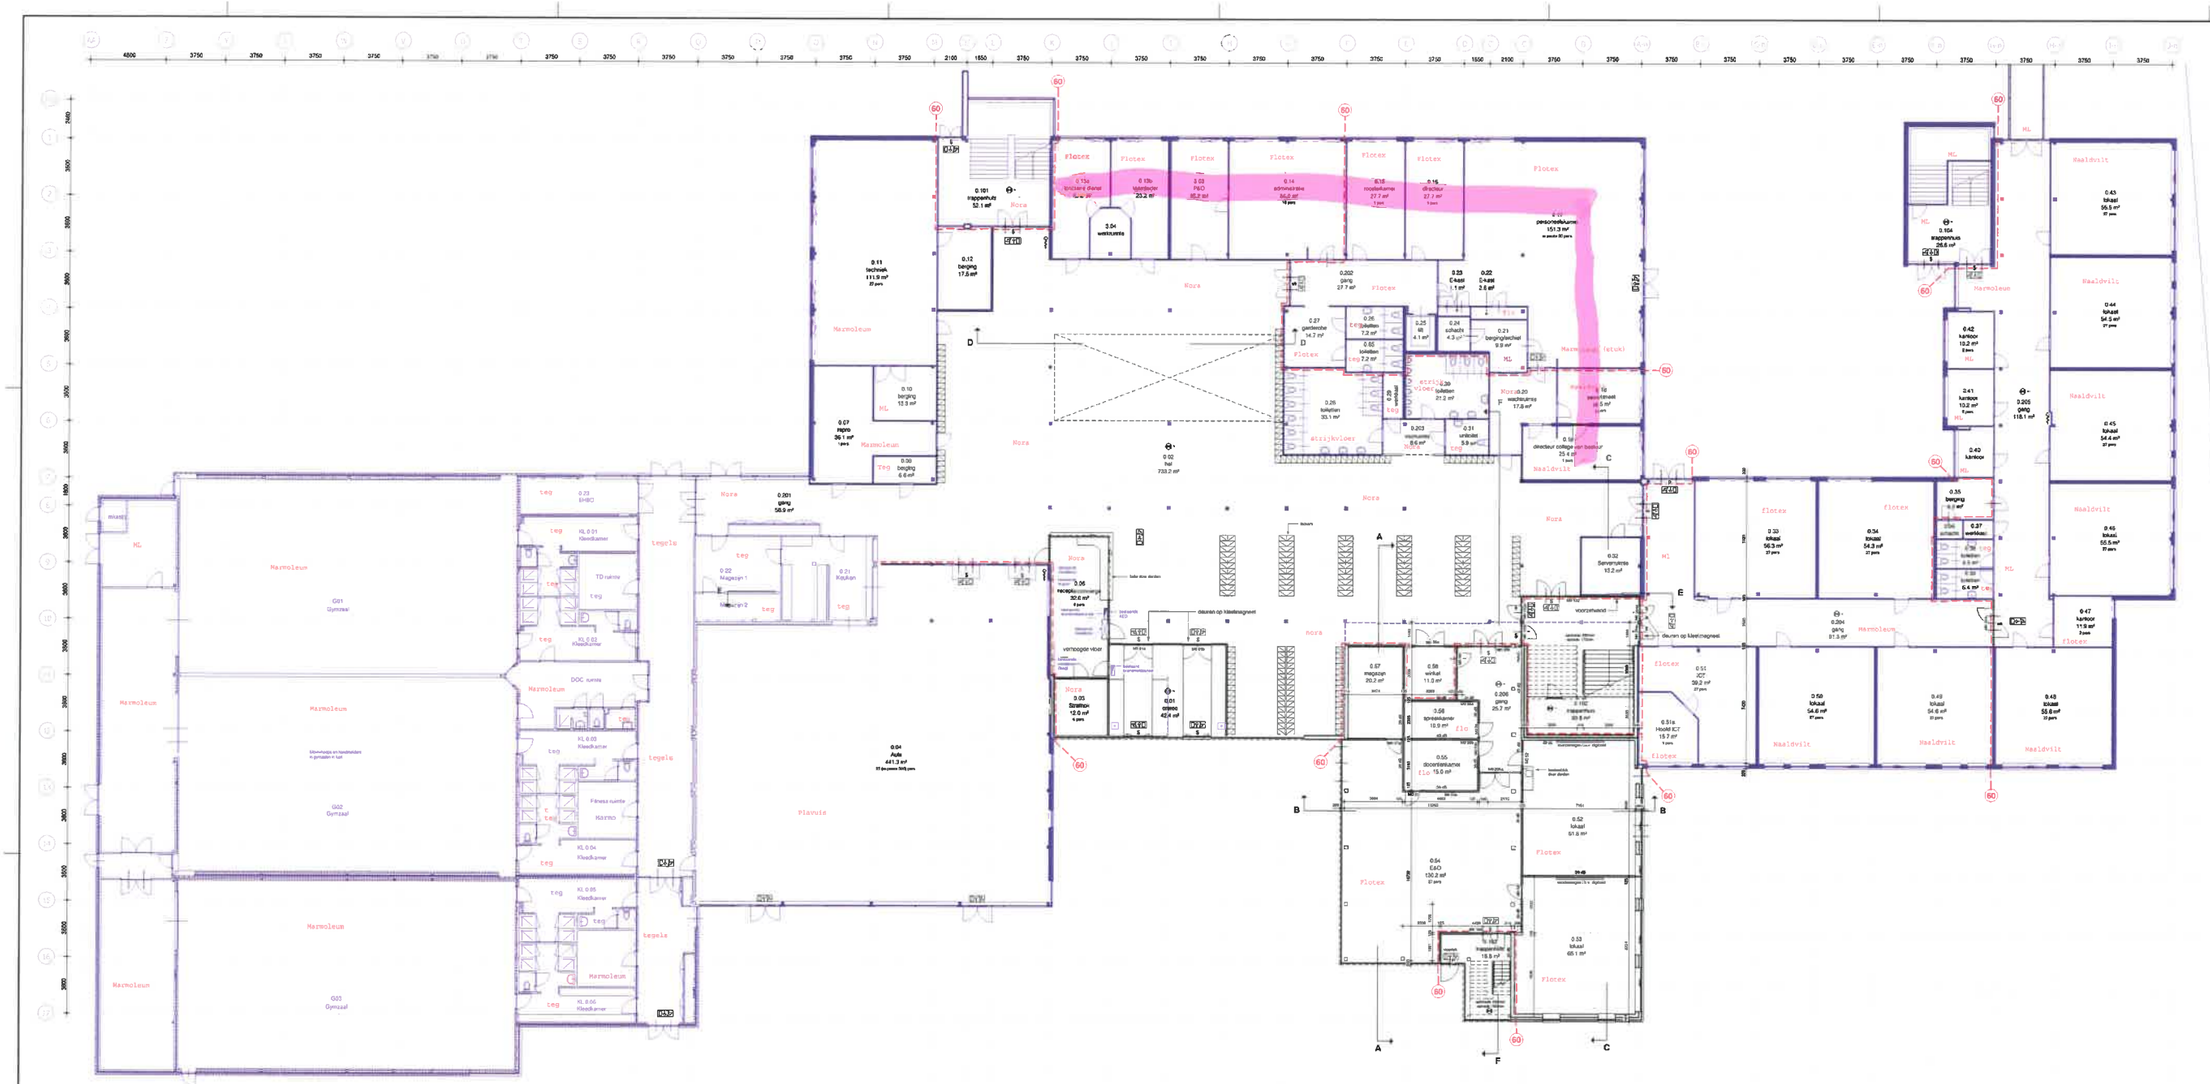

RENVOOI

[illegible]

BRANDCOMPARTIMENTERING

[illegible]

A 06-05-2020 rbg dh opmerkingen
01-04-2020 rbg voorgesteld ter detail
datum tekenaar omschrijving

project
Gomarus Hoefslag

onderdeel
Begane grond
niveau

tekeningnummer | fase | status
RV-100 | Revisie | definitief

opdrachtgever
Gomarus SG
4203 HR Gorinchem

dossiernummer | schaal | formaat | projectleider
3768.013AA17 | 1:100 | EAO | WDZ

alle maten zijn in [illegible] de uitvoering controleren voor aanvang is aanvang van de uitvoering gehouden. [illegible] van de tekening is alleen toegestaan na [illegible] van de architect. [illegible]



