RENVOOI

- metselwerk 100mm
- kalkzandsteen 150/214mm
- isolatie
- metalstud binnenwanden 125mm
- bestaande bebouwing
- scheidingslijn bestaand-nieuw

entree

- De toegang tot een verblijfsgebied, verblijfsruimte, toilet, badruimte en berging temminste 0.85x2.3m

- Sanitaire ruimtes zijn voorzien van tegelvloer + wandtegels tot aan het plafond.
- Gebruiksfunctie is onderwijs-, kantoor-, bijeenkomst-, en lichte industriefunctie
- Het hele gebouw is integraal toegankelijk. (geen hoogteverschillen hoger dan 2cm) muv de installatieruimte
- De wering van muizen en ratten tpv de uitwendige scheidingsconstructie openingen niet groter dan 10mm, conform artikel 3.10.1 van het bouwbesluit.
- Binnen- en buitenriolering vlgs. voorschriften NEN 3215 aansluiten op gemeenteriool

- Hang en sluitwerk volgens politiekeurmerk SKG2
- Constructietekeningen en -berekeningen vlgs. opgave constructeur
- Installatietekeningen en -berekeningen vlgs. opgave installateur
- Beglazing vlgs. voorschriften NEN 3567, 3569 en NEN 3576 beglazing onder 850+ uitvoeren als veiligheidsglas
- RC waarden vlgs EPG

HWA
- aantal en plaats volgens opgave installateur

GELUIDWERING
- luchtgeluidisolatie van scheidingswanden en puien volgens opgave installateur

BRANDCOMPARTIMENTERING

brandwerendheid hoofddraagconstructie (zie tek constructeur)
- verblijfsgebied <5m - 60 min WBDBO
- verblijfsgebied >5m - <13m - 90 min WBDBO
- alle schachten en standleidingen uitvoeren als 60 min WBDBO
- alle doorvoeren tpv brandwerende scheidingsconstructies dienen ook aan dezelfde brandwerendheid als de constructie te voldoen
- de gebruikte materialen dienen t.a.v. brandvoortplanting en rookontwikkeling te voldoen aan art. 2.67, 2.68 en 2.69 van het Bouwbesluit
- alle hoofddraagconstructie brandwerend bekleden vlgs. opgave leverancier
- Deuren in de vluchtroute kunnen onmiddelijk geopend worden zonder gebruik te maken van losse sleutels o.i.d. conform artikel 2.102 van het bouwbesluit.

- 60 — 60 min WBDBO
- 30 — 30 min WBDBO
- zelfsluitende deur i.c.m. kozijn + glas uitvoeren als 60 min WBDBO
- kozijn + glas uitvoeren als 60 min WBDBO
- zelfsluitende deur i.c.m. kozijn + glas uitvoeren als 30 min WBDBO
- kozijn + glas uitvoeren als 30 min WBDBO

Deuren voorzien van vasthoudinrichting (kleefmagneet) te voorzien van object bewaking conform de NEN 2535

P — deur voorzien van paniekbeslag (aan de buitenlucht grenzende zijde is het opschrift <nooddeur vrijhouden> aangebracht. Dit opschrift voldoet aan de eisen voor aanvullende tekens in NEN 3011)

$ — deur te openen zonder los voorwerp

- draagbaar blustoestel
- ruimte voorzien van noodverlichting
- rookmelder
- brandslanghaspel
- vluchtwegaanduiding
- vluchtwegaanduiding

ontruimingsinstallatie conform bestaand programma van eisen BMI/OAI

brandmeldcentrale conform bestaand programma van eisen BMI/OAI

brandslanghaspels conform NEN 3211
- (in inbouwkast) plaats en aantal volgens opgave installateur

niet-ioniserende rookmelders conform NEN 2555
- plaats en aantal volgens opgave installateur

noodverlichting conform NEN 1838
- volgens opgave installateur

vluchtwegaanduiding conform NEN-EN-ISO 7001
- aantal en plaats volgens opgave installateur

dakbeveiliging conform rapport dakbeveiliging

25 dB	wand en wandopeningen DnTA >= 25 dB
39 dB	wand en wandopeningen DnTA >= 39 dB
43 dB	wand en wandopeningen DnTA >= 43 dB

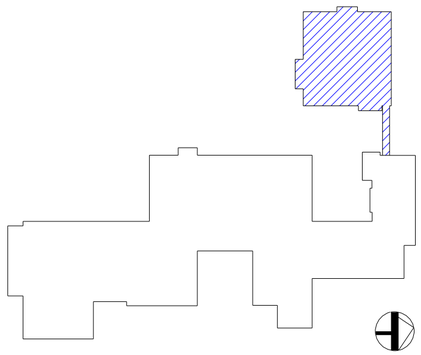

datum	modelleur	omschrijving
~~A 06-05-2020~~	~~rbg~~	~~div.opmerkingen~~
01-04-2020	rbg	oorspronkelijke datum

project
Gomarus Hoefslag

onderdeel
Prakijkgebouw 2e verdieping

tekeningnummer	fase	status
RV-112	Revisie	

opdrachtgever
Gomarus SG
4205 NK Gorinchem

	schaal	formaat	projectleider
3AA17	1:100	A1	WDZ

VAN DEN BERG ARCHITECTEN

alle maten voor en tijdens de uitvoering controleren deze tekening is eigendom van de van den berg groep, en mag zonder schriftelijke toestemming niet gereproduceerd of anderszins gebruikt worden

Dorpsweg 103
6271 BL IJsselmuiden
Het Spoor 100
3994 AL Houten

Telefoon (030) 233 31 09
Telefoon (038) 331 52 51 info@vandenberggroep.nl www.vandenberggroep.nl