

	metselwerk 100mm
	kalkzandsteen 150/214mm
	isolatie
	metalstud binnenwanden 125mm
	bestaande bebouwing
	scheidingsslijn bestaand-nieuw

- De toegang tot een verfscheidings, verblifruimte, toilet, badruimte en berging tenminste 0.85x2m
- Sanitaire ruimtes zijn vrij toegankelijk = wandelgaten tot aan het plafond.
- Gebruiksruimte is onderwijs-, kantoor-, bijeenkomst-, en kleine industrie
- Het hele gebouw is integraal toegankelijk (geen hoogtevreeschillen hoger dan 20cm) moet de toegankelijkheid van de gebouwen
- De werking van luiken en ratten bij de uwendige scheidingsconstructie openingen niet groter dan 100mm, conform artikel 3.0.1 van het bouwbesluit.
- Binnen- en buitenruimtes, vgs. voorschriften NEN 3215 aansluiten op gemeentelijk
- Hang en sluitwerk volgens politiekecomité SKG2
- Constructieelementen en -berekeningen vgs. opgave constructeur
- Installatieelementen en -berekeningen vgs. opgave installateur
- Beglazing vgs. voorschriften NEN 3687, 3569 en NEN 3576 beglazing onder 850-uitvoeren als veiligheidsglas
- RC waarden vgs. EPG

HWA

- aanst en plaats volgens opgave installateur

GEIJUUDERING

- luchtkudisatieplan van scheidingswanden en puien volgens opgave installateur

- brandwerendheid hoofd draagconstructie (zie tek constructeur)
- vertijfsgebied <5m - 60 min WBDBo
- vertijfsgebied >5m - <13m - 90 min WBDBo
- alle schachten en standeleningen uitvoeren als 60 min WBDBo
- alle doorgangen t/w brandwerende scheidingconstructies dienen ook aan dezelfde brandwerendheid als de constructie te voldoen
- de gebruikte materialen dienen i.a.v. brandvoortplanting en rookontwikkeling te voldoen aan art. 2:67, 2:68 en 2:69 van het Bouwbesluit
- alle hoofd draagconstructie brandwerend bekleden vlg. opgave leverancier
- Deuren in de vluchtroute kunnen onmiddellijk geopend worden zonder gebruik te maken van sleutel of o.i.d. conform artikel 2:102 van het Bouwbesluit

	60 min WBDBo
	30 min WBDBo
	zelfsluitende deur i.c.m. kozijn + glas uitvoeren als 60 min WBDBo
	kozijn + glas uitvoeren als 60 min WBDBo
	zelfsluitende deur i.c.m. kozijn + glas uitvoeren als 30 min WBDBo
	kozijn + glas uitvoeren als 30 min WBDBo

Deuren voorzien van vasthoudinrichting (kleefmagneet) te
voorzien van object bewaking conform de NEN 2535

P deur voorzien van paniekbestag
(aan de buitenlucht grenzende zijde is het opschrift <nooddeur vrijhouden> aangebracht.
Dit opschrift voldoet aan de eisen voor aanvullende tekens in NEN 3011)

\$ deur te openen zonder los voorwerp

$P \wedge$ draagbaar blustoestel

 NV ruimte voorzien van noodverlichting



 brandisaanghaspei

 vluchtwegaanduiding

 vluchtwegaanduiding

ontruimingsinstallatie conform bestaand programma van eisen BMI/OAI

brandmeldcentrale conform bestaand programma van eisen BMI/OAI

brandslanghaspels conform NEN 3211
(in afzondering) plaats op een veilige plaats, weg van installateurs

niet-ioniserende rookmelders conform NEN 2555

- plaats en aantal volgens opgave installateur
noodverlichting conform NEN 1838

- volgens opgave installateur
- luchtleidingconduitie conform NEN-EN ISO 7001


- aantal en plaats volgens opgave installateur

dakbeveiliging conform rapport dakbeveiliging

25 dB wand en wandopeningen DnT,A >= 25 dB

39 dB	wand en wandopeningen DnT,A >= 39 dB
18 dB	vloer en vloeropeningen DnT,A >= 18 dB

43 dB wand en wandopening(en) L_{WA} >= 43 dB

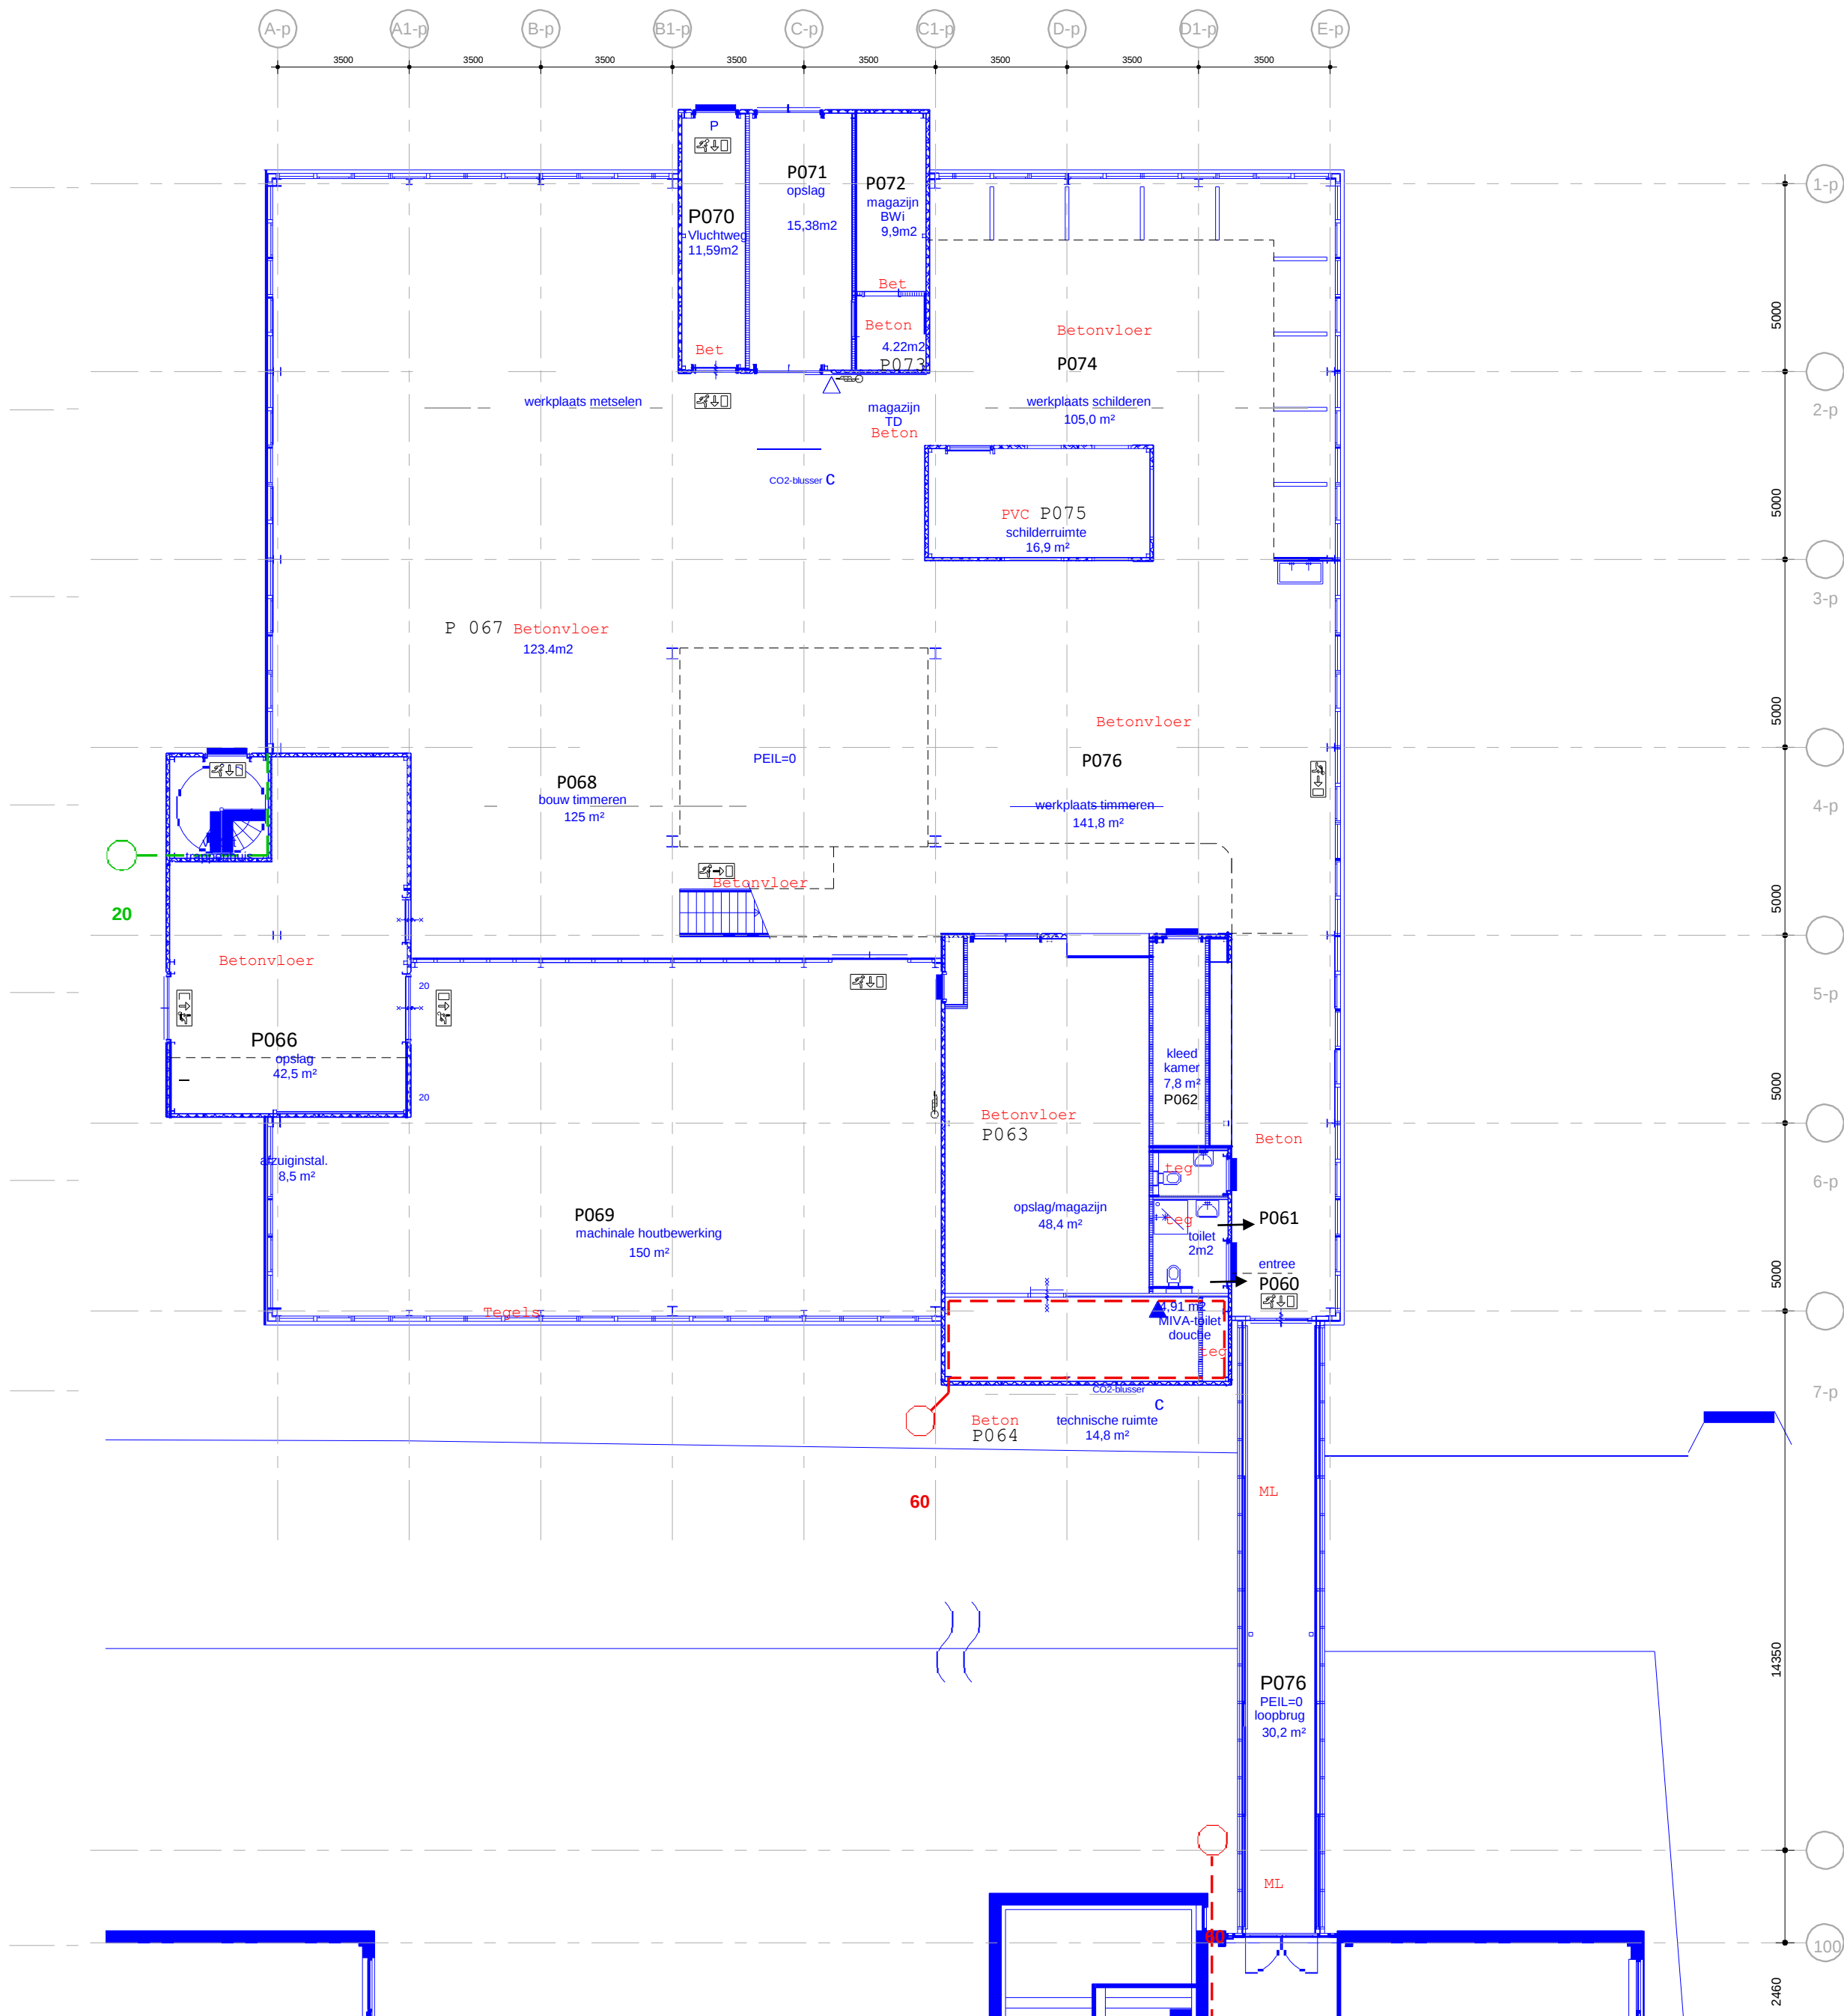

1

A	06-05-2020	rbg	div.opmerkingen
	01-04-2020	rbg	oorspronkelijke datum
	datum	modelleur	omschrijving

project
Gomarus Hoefslag

onderdeel
Praktijkgebouw begane grond

tekeningnummer	fase	statu
RV-110	Revisie	

opdrachtgever

Gomarus SG

K Gorinchem


██████████ 3A017

projectleide

alle maten voor en tijdens de uitvoering controleren
deze tekening is eigendom van de van den berg groep,
en mag zonder schriftelijke toestemming niet
gereproduceerd of anderszins gebruikt worden



3994 AL Houten
Dorpsweg 103
6271 BL Osselmaiden
info@vanderberggroep.nl

Telefoon (030) 233 31 09
Telefoon (030) 331 52 51
info@vanderberggroep.nl
www.vanderberggroep.nl