
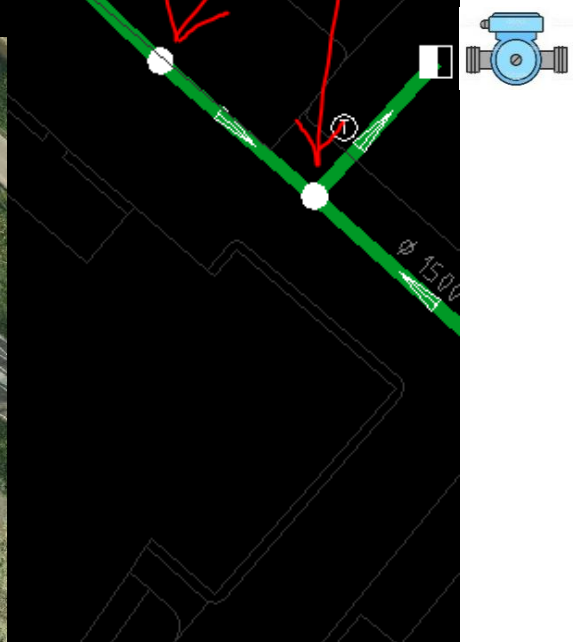


Aflaatpunten t.b.v. kolkenreiniging gemeente Bodegraven-Reeuwijk



Bodegraven

- Willem de Zwijgerstraat t.h.v. pad voor nr. 28

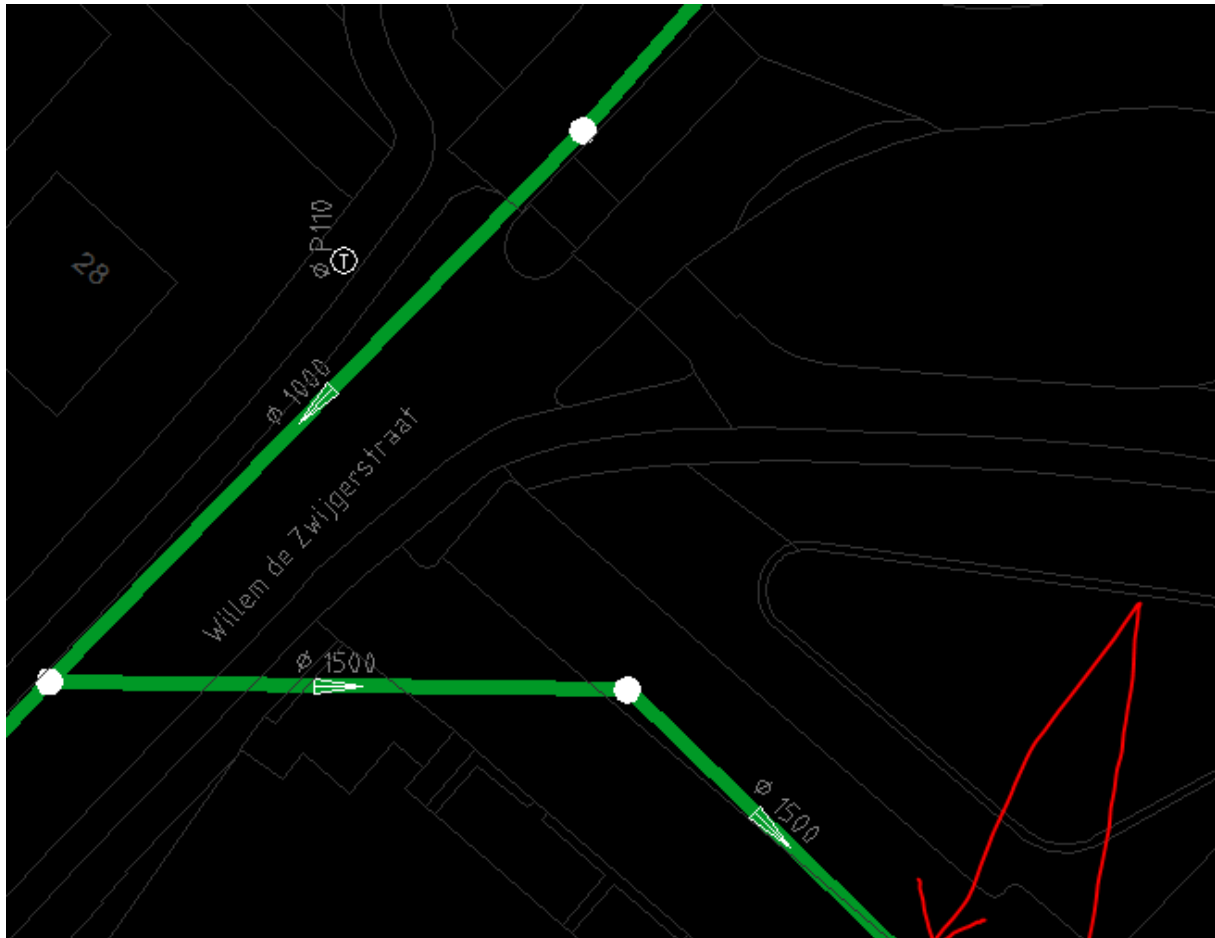


Bodegraven

- Doortocht naast nr. 3

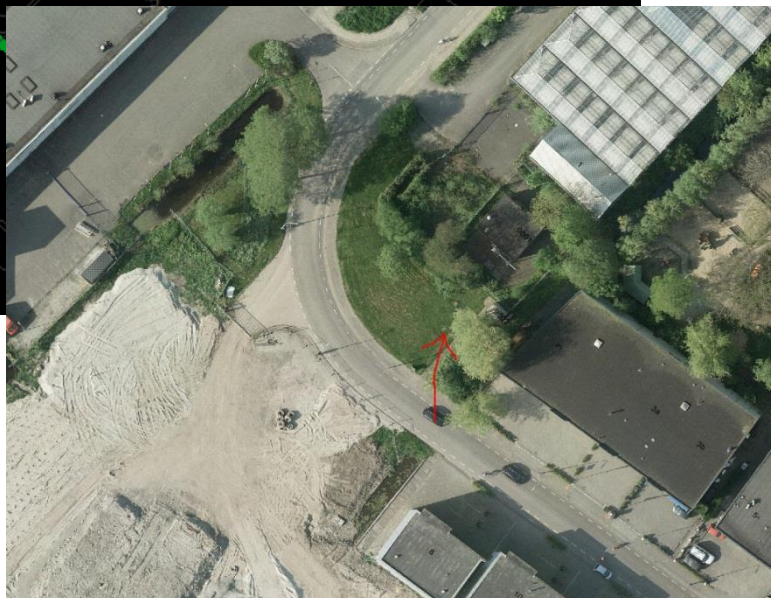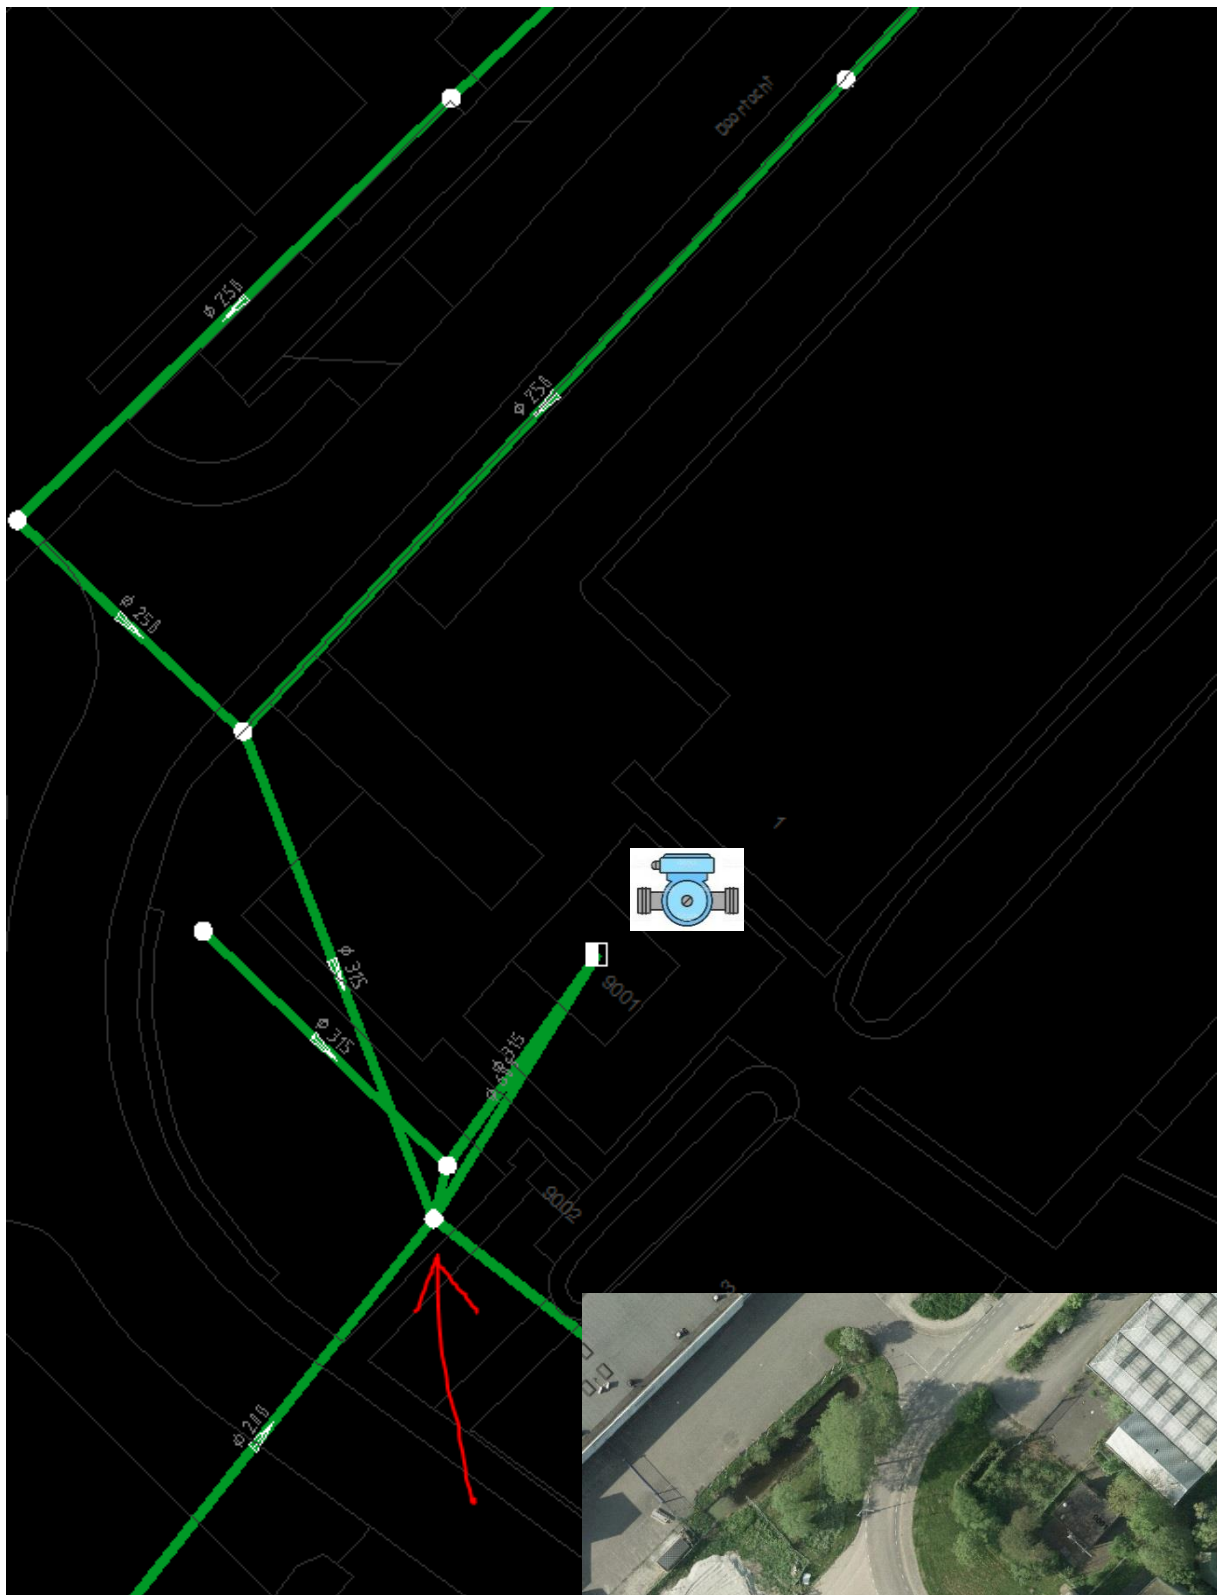


Reeuwijk-Brug

- Van Heuven Goedhartstraat nabij kruising Van Staverenstraat

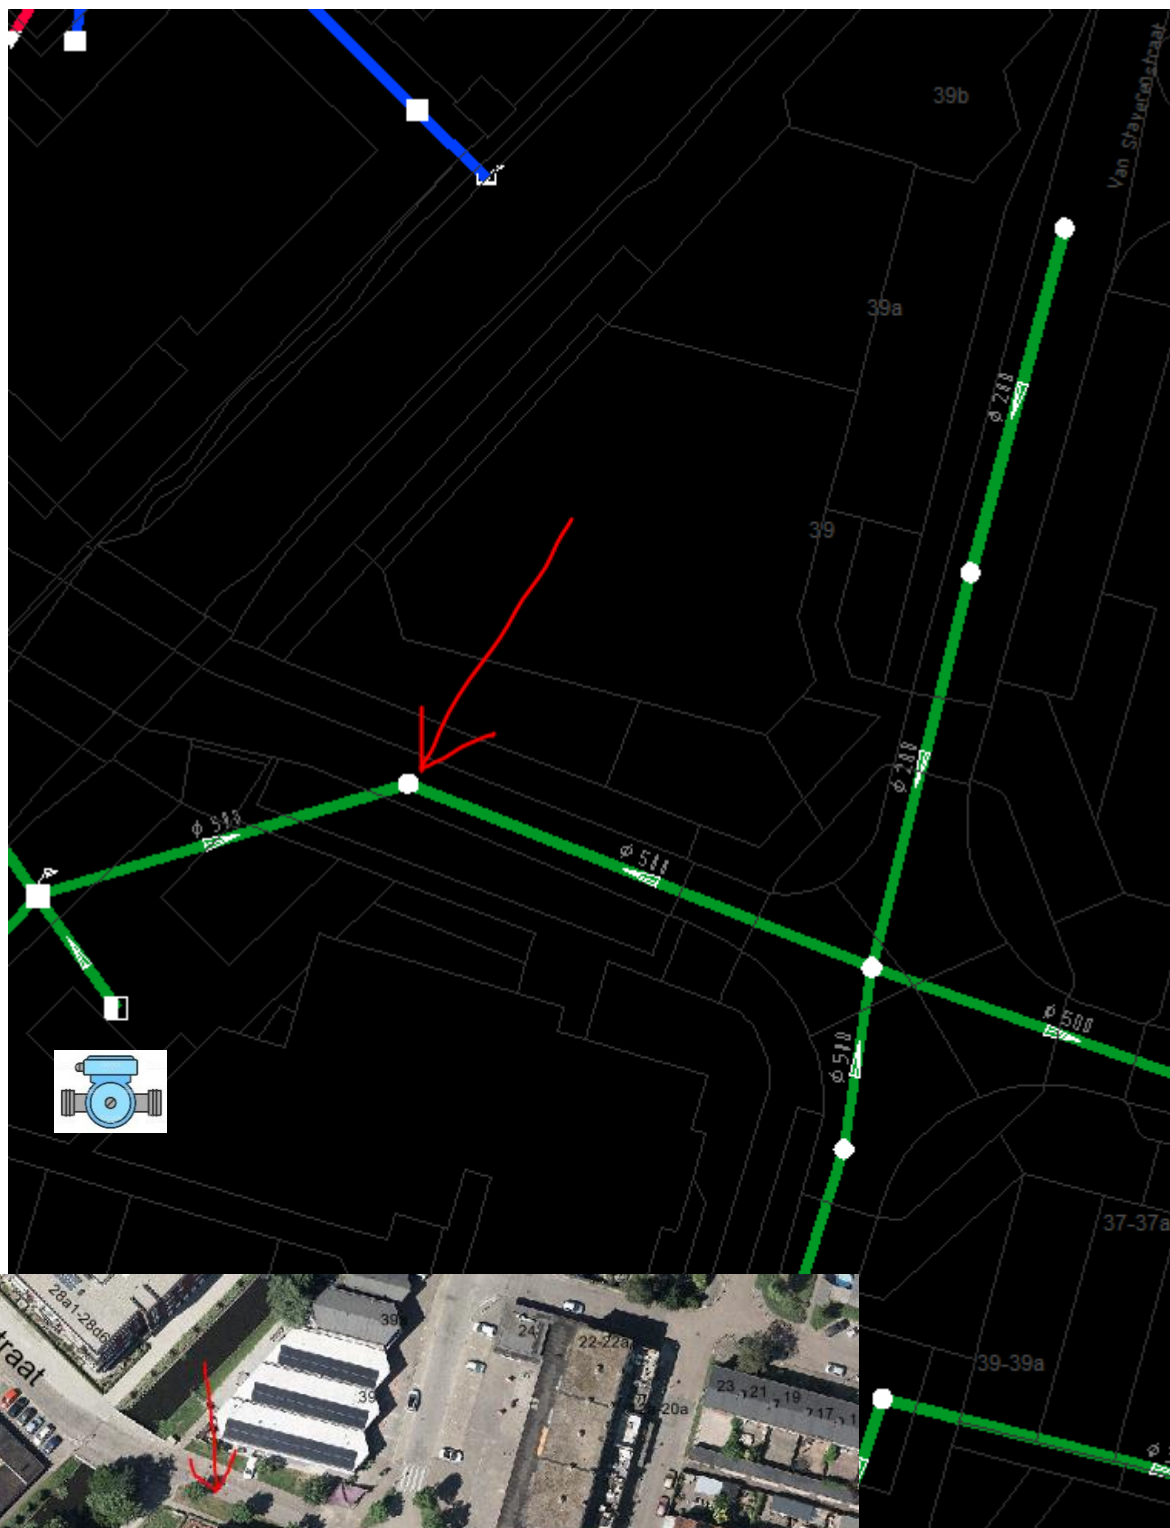


Reeuwijk-Brug

- Treebord nabij Dr. A. Scheygrondlaan

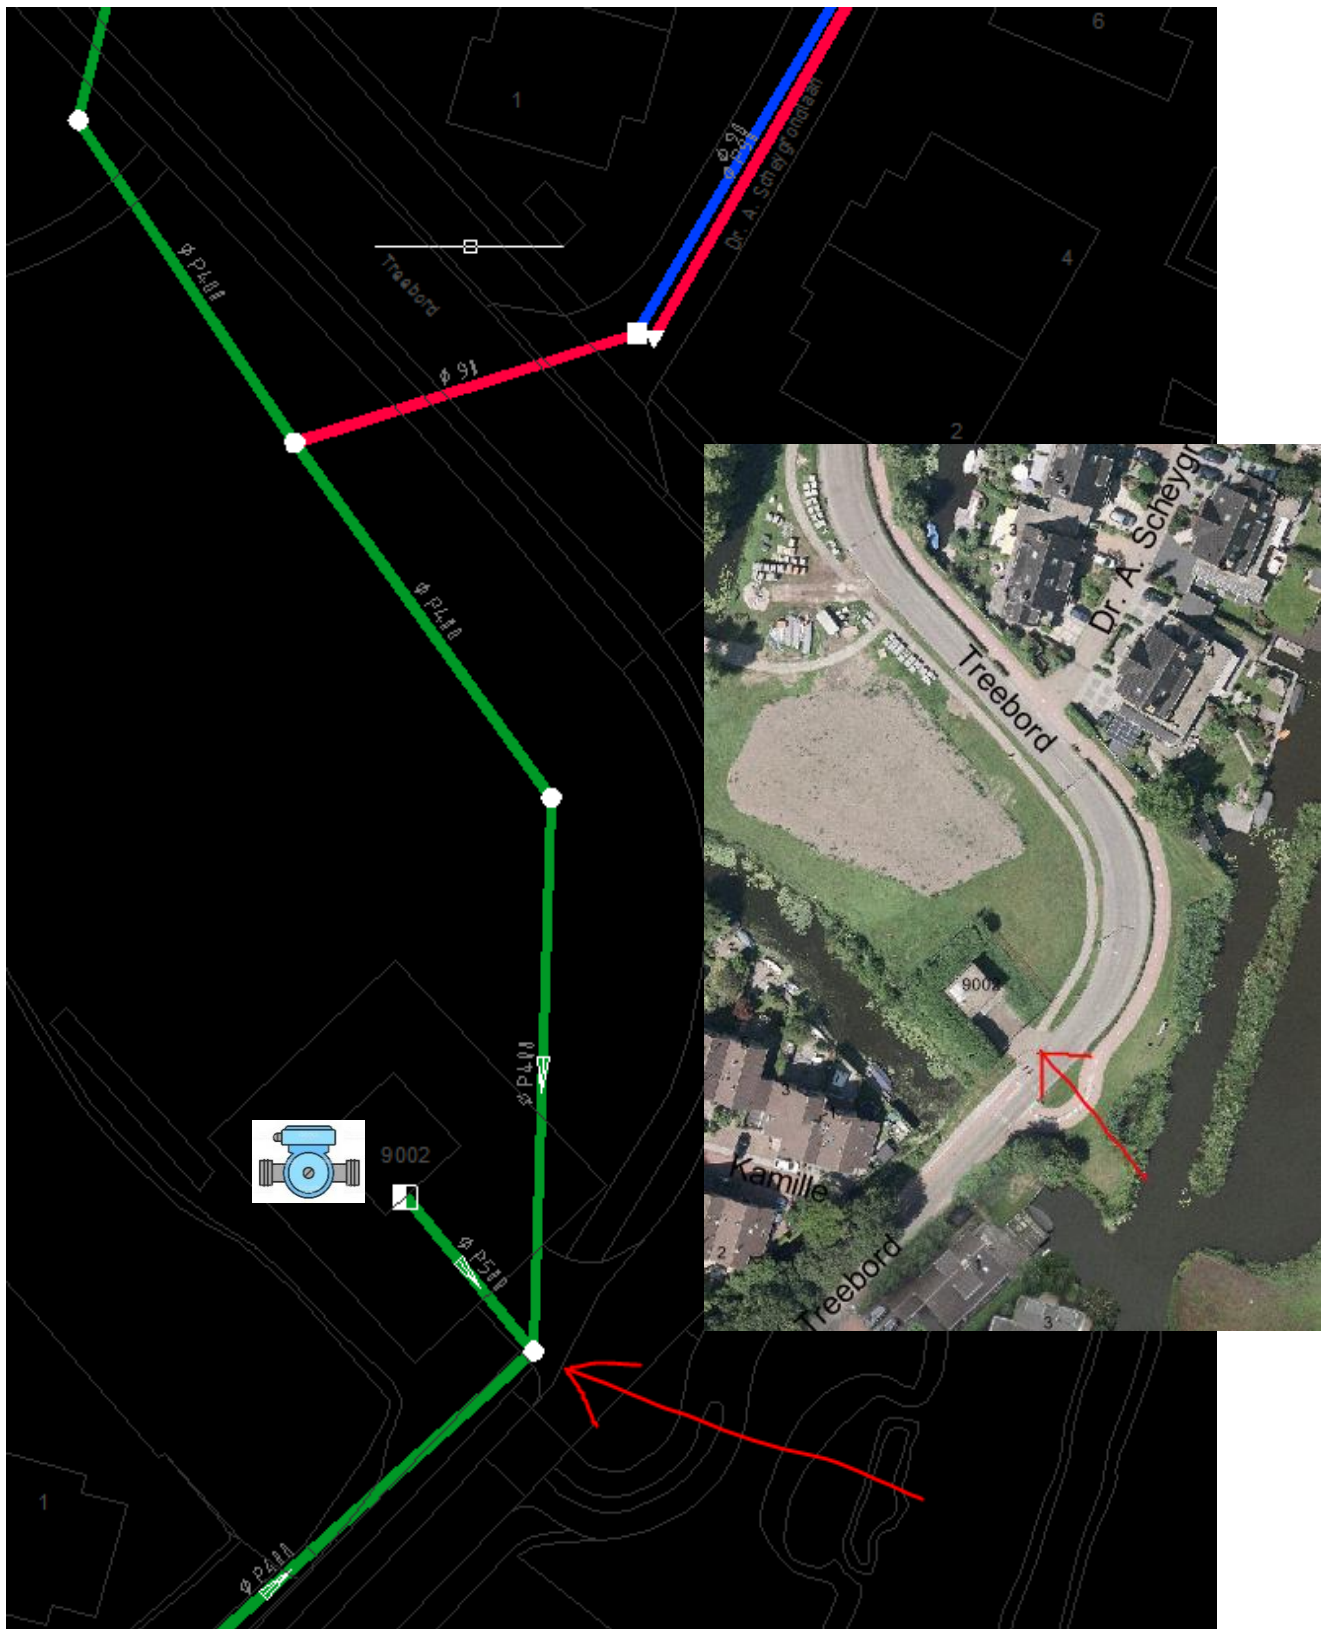

Waarder

- Pr. Bernhardstraat t.h.v. nr 85

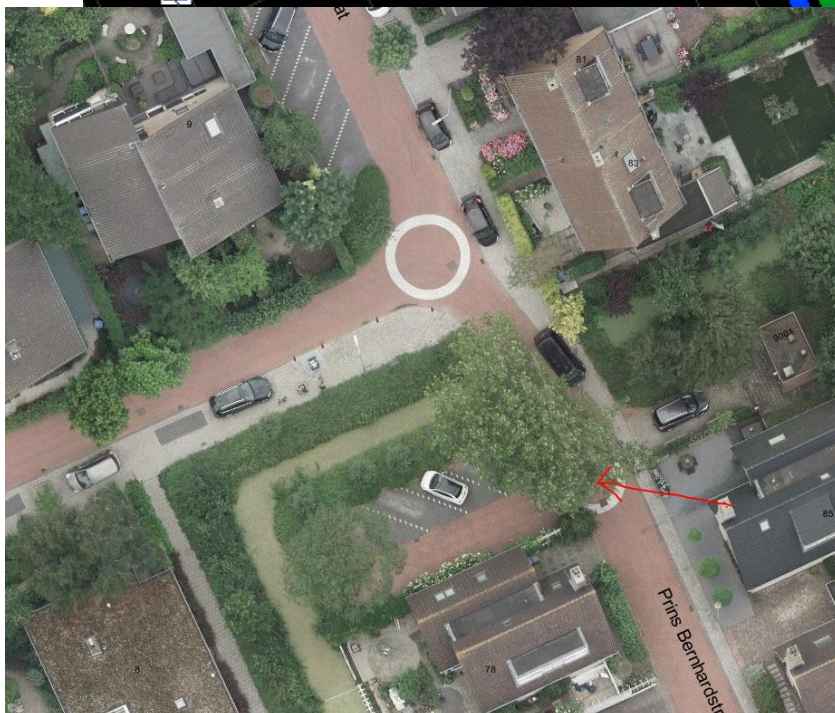

Reeuwijk-Dorp

- Geen mogelijkheid tot aflaten van water



Driebruggen

- Geen mogelijkheid tot aflaten van water



Nieuwerbrug

- Geen mogelijkheid tot aflaten van water

