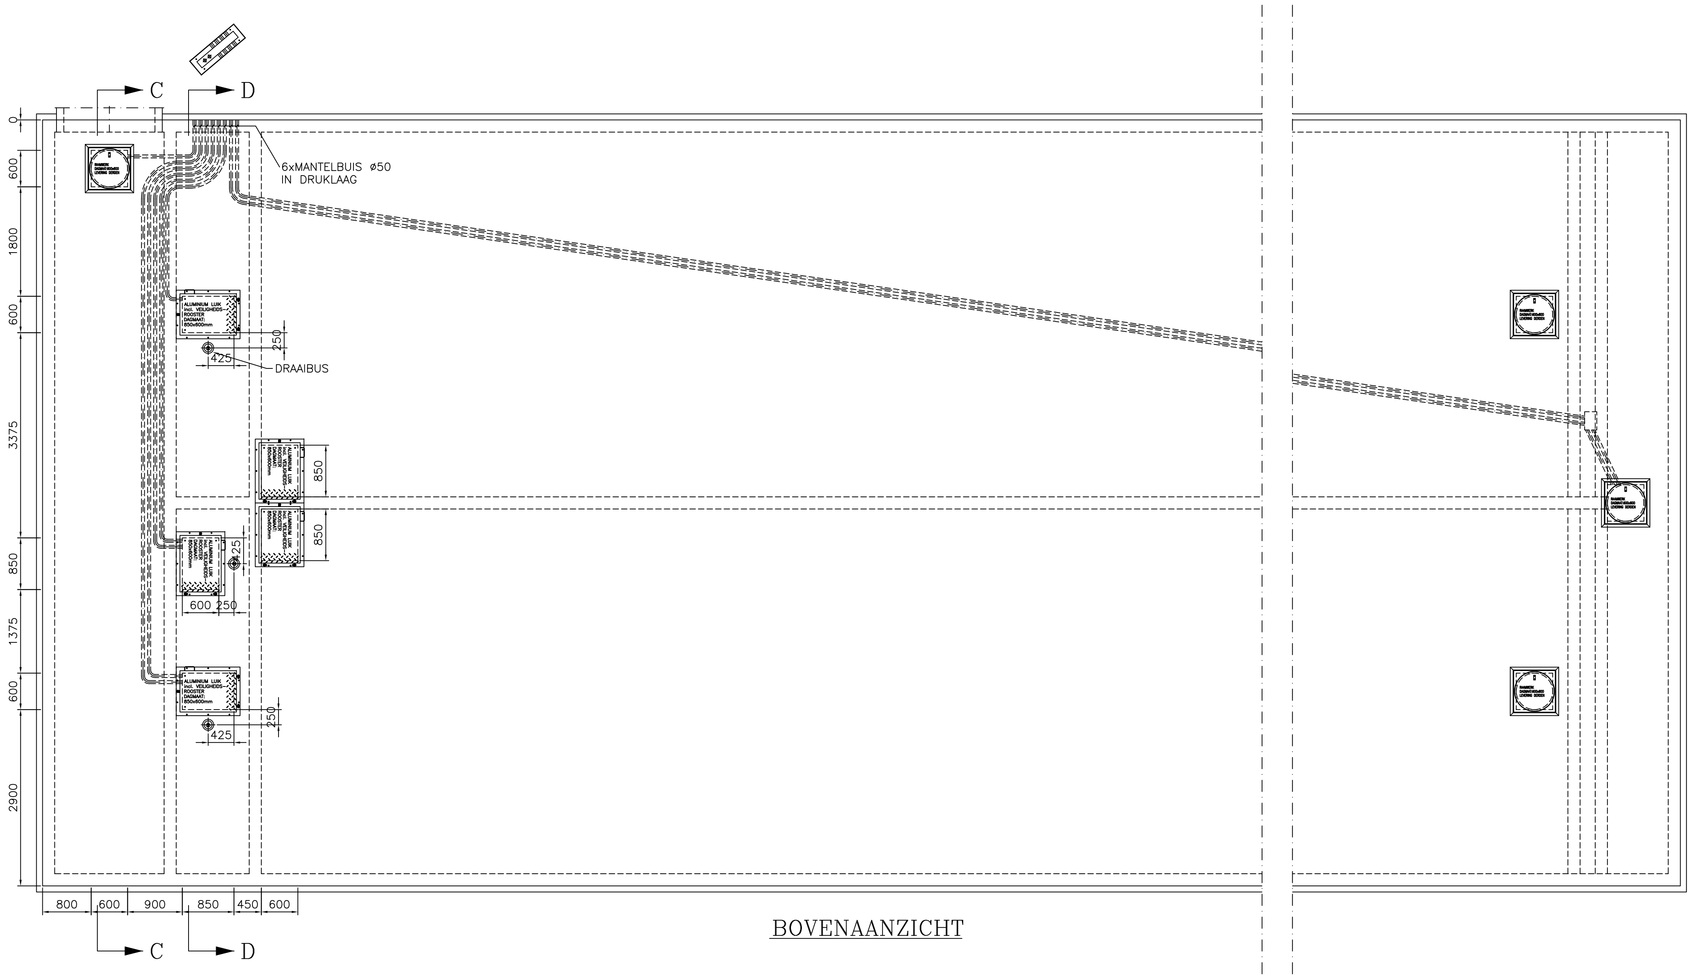

BOVENAANZICHT

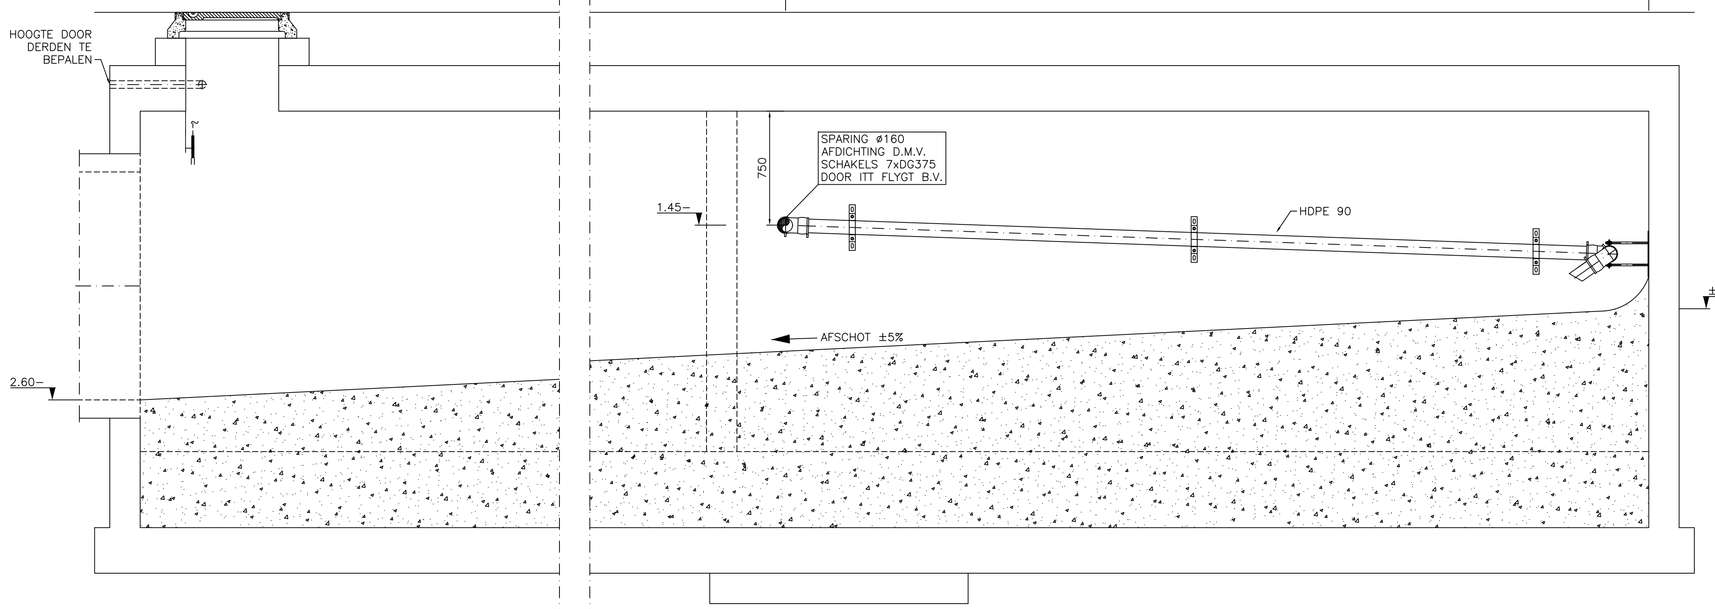

DOORSNEDE C–C

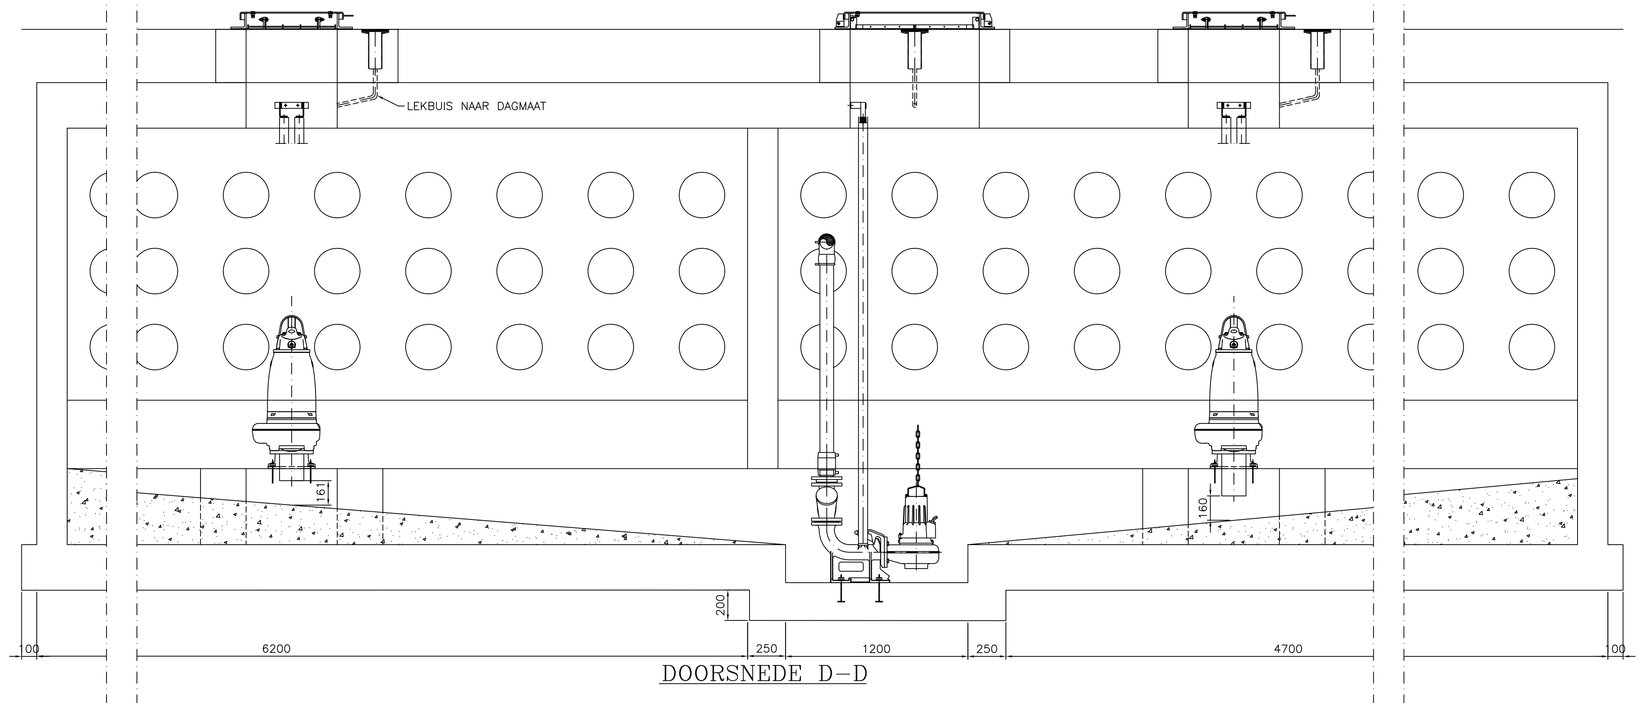

DOORSNEDE D–D

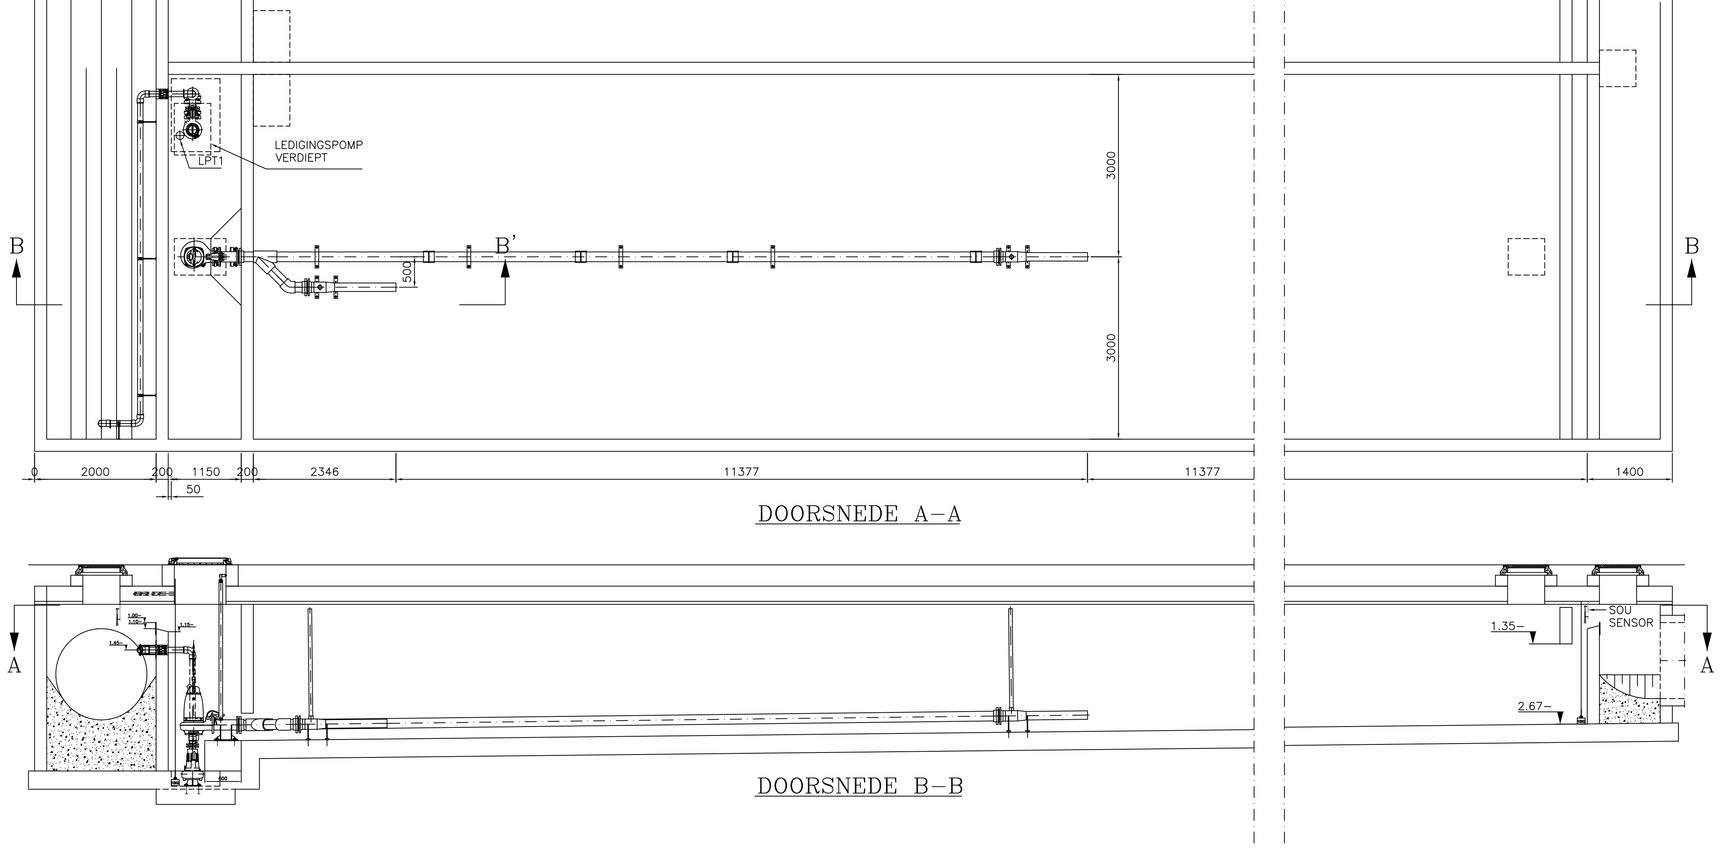

DOORSNEDE A–A

DOORSNEDE B–B

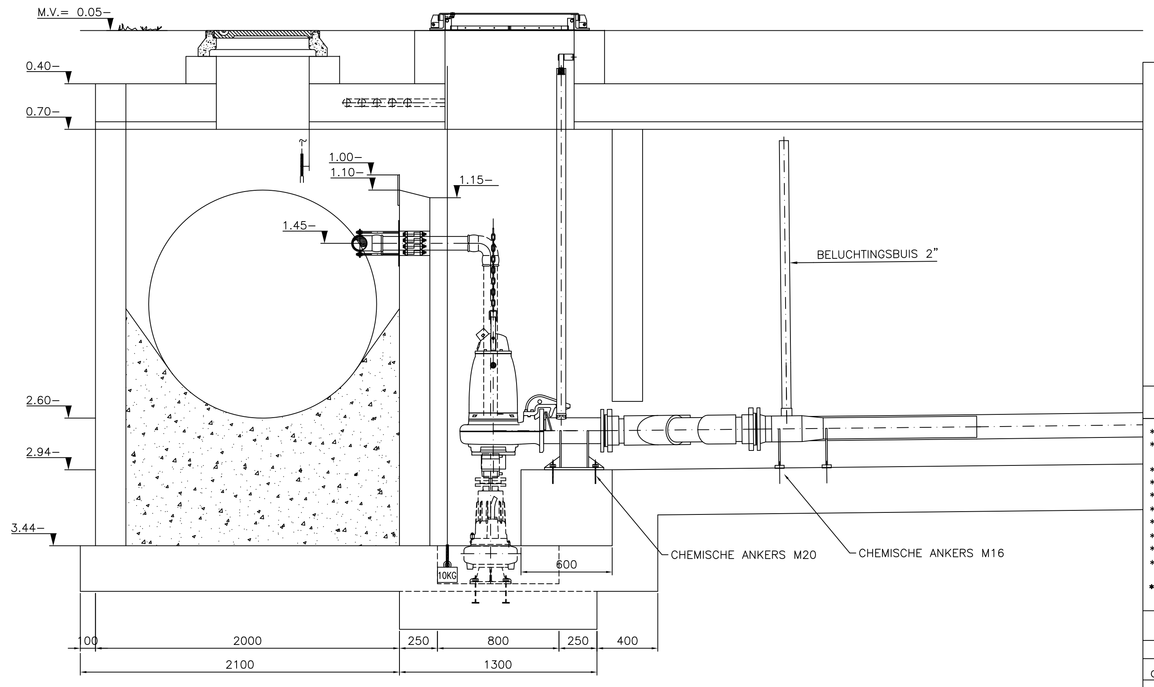

DOORSNEDE B–B'

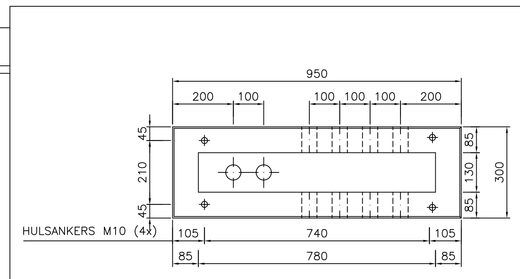

DETAIL BETONVOET

* HDPE PERSLEIDING(EN) UITVOEREN IN ELEKTROLASFITTINGEN.
* SPARINGEN T.B.V. HDPE PERSLEIDINGEN AFDICHTEN D.M.V. AFSLUITSCHAKELS DOOR ITT FLYGT B.V.
* CHEMISCHE ANKERS TOEPASSEN BIJ VOETBOCHTEN EN EJECTOREN.
* SPOELLEIDING WORDT UITGEVOERD IN DRUKKLASSE 0,75 MPa.
* MANTELBUIZEN T.B.V. KABELDOORVOER LEVERING ITT FLYGT DOOR DERDEN TE LEGGEN.
* GRONDKABEL T.B.V. SENSOR(EN) LEVERING ITT FLYGT B.V. DOOR DERDEN TE LEGGEN.
* BETONVOET LEVERING ITT FLYGT B.V. DOOR DERDEN TE PLAATSEN.
* DRAAIBUS(SEN) LEVERING ITT FLYGT B.V. DOOR DERDEN IN TE STORTEN.
* DIFFUSIEWAND; VORM EN DOORLATENDHEID DOOR DERDEN TE BEPALEN.
* DUIKSCHOT/OVERSTORTMES EN STANKSLAB DOOR DERDEN

* **LET OP "AANSTORT" T.B.V. SPOELPOMP(EN) VOOR MONTAGE AANBRENGEN DOOR DERDEN**

OPMERKING

C			
B	04–07–2005	GI	WIJZIGINGEN CONFORM OPMERKINGEN KLANT
A	16–06–2005	GI	AS BUILT
Wijz.	Datum	Gek.	Omschrijving

Opdrachtgever: GEBR. SCHOULS B.V.
KANAALWEG 171
2321 JZ LEIDEN

Werk:

BODEGRAVEN

BBB WILLEM DE ZWIJGERSTRAAT

Onderdeel: NP 3153.180 MT, WAAIER 431
690/400V, 11kW, STER–DRIEHOEK–START
PERSLEIDING PVC 160
DP 3068.180 MT, WAAIER 470
400V, 2kW, DIRECTE START
PERSLEIDING HDPE 90

Schaal:	1:20
Datum:	24–01–2005
Getekend:	JDeterm
Projectleider:	R. van NOORD
Gecontroleerd:	
Werknr.:	05M0060/00
File: 05M0060–00–01	Wijz.: B
Blad: 01 van 01	

ITT Flygt B.V.
Postbus 1126
3300 BC Dordrecht
Tel. (078) 654 84 00
Fax. (078) 651 09 36
E–mail: flygtnl@flygt.com
ITT Industries

Deze tekening is eigendom van ITT FLYGT B.V.
Zonder hier toestemming mag niets van deze tekening worden gekopieerd, gebruikt of aan derden ter inzage worden gegeven