


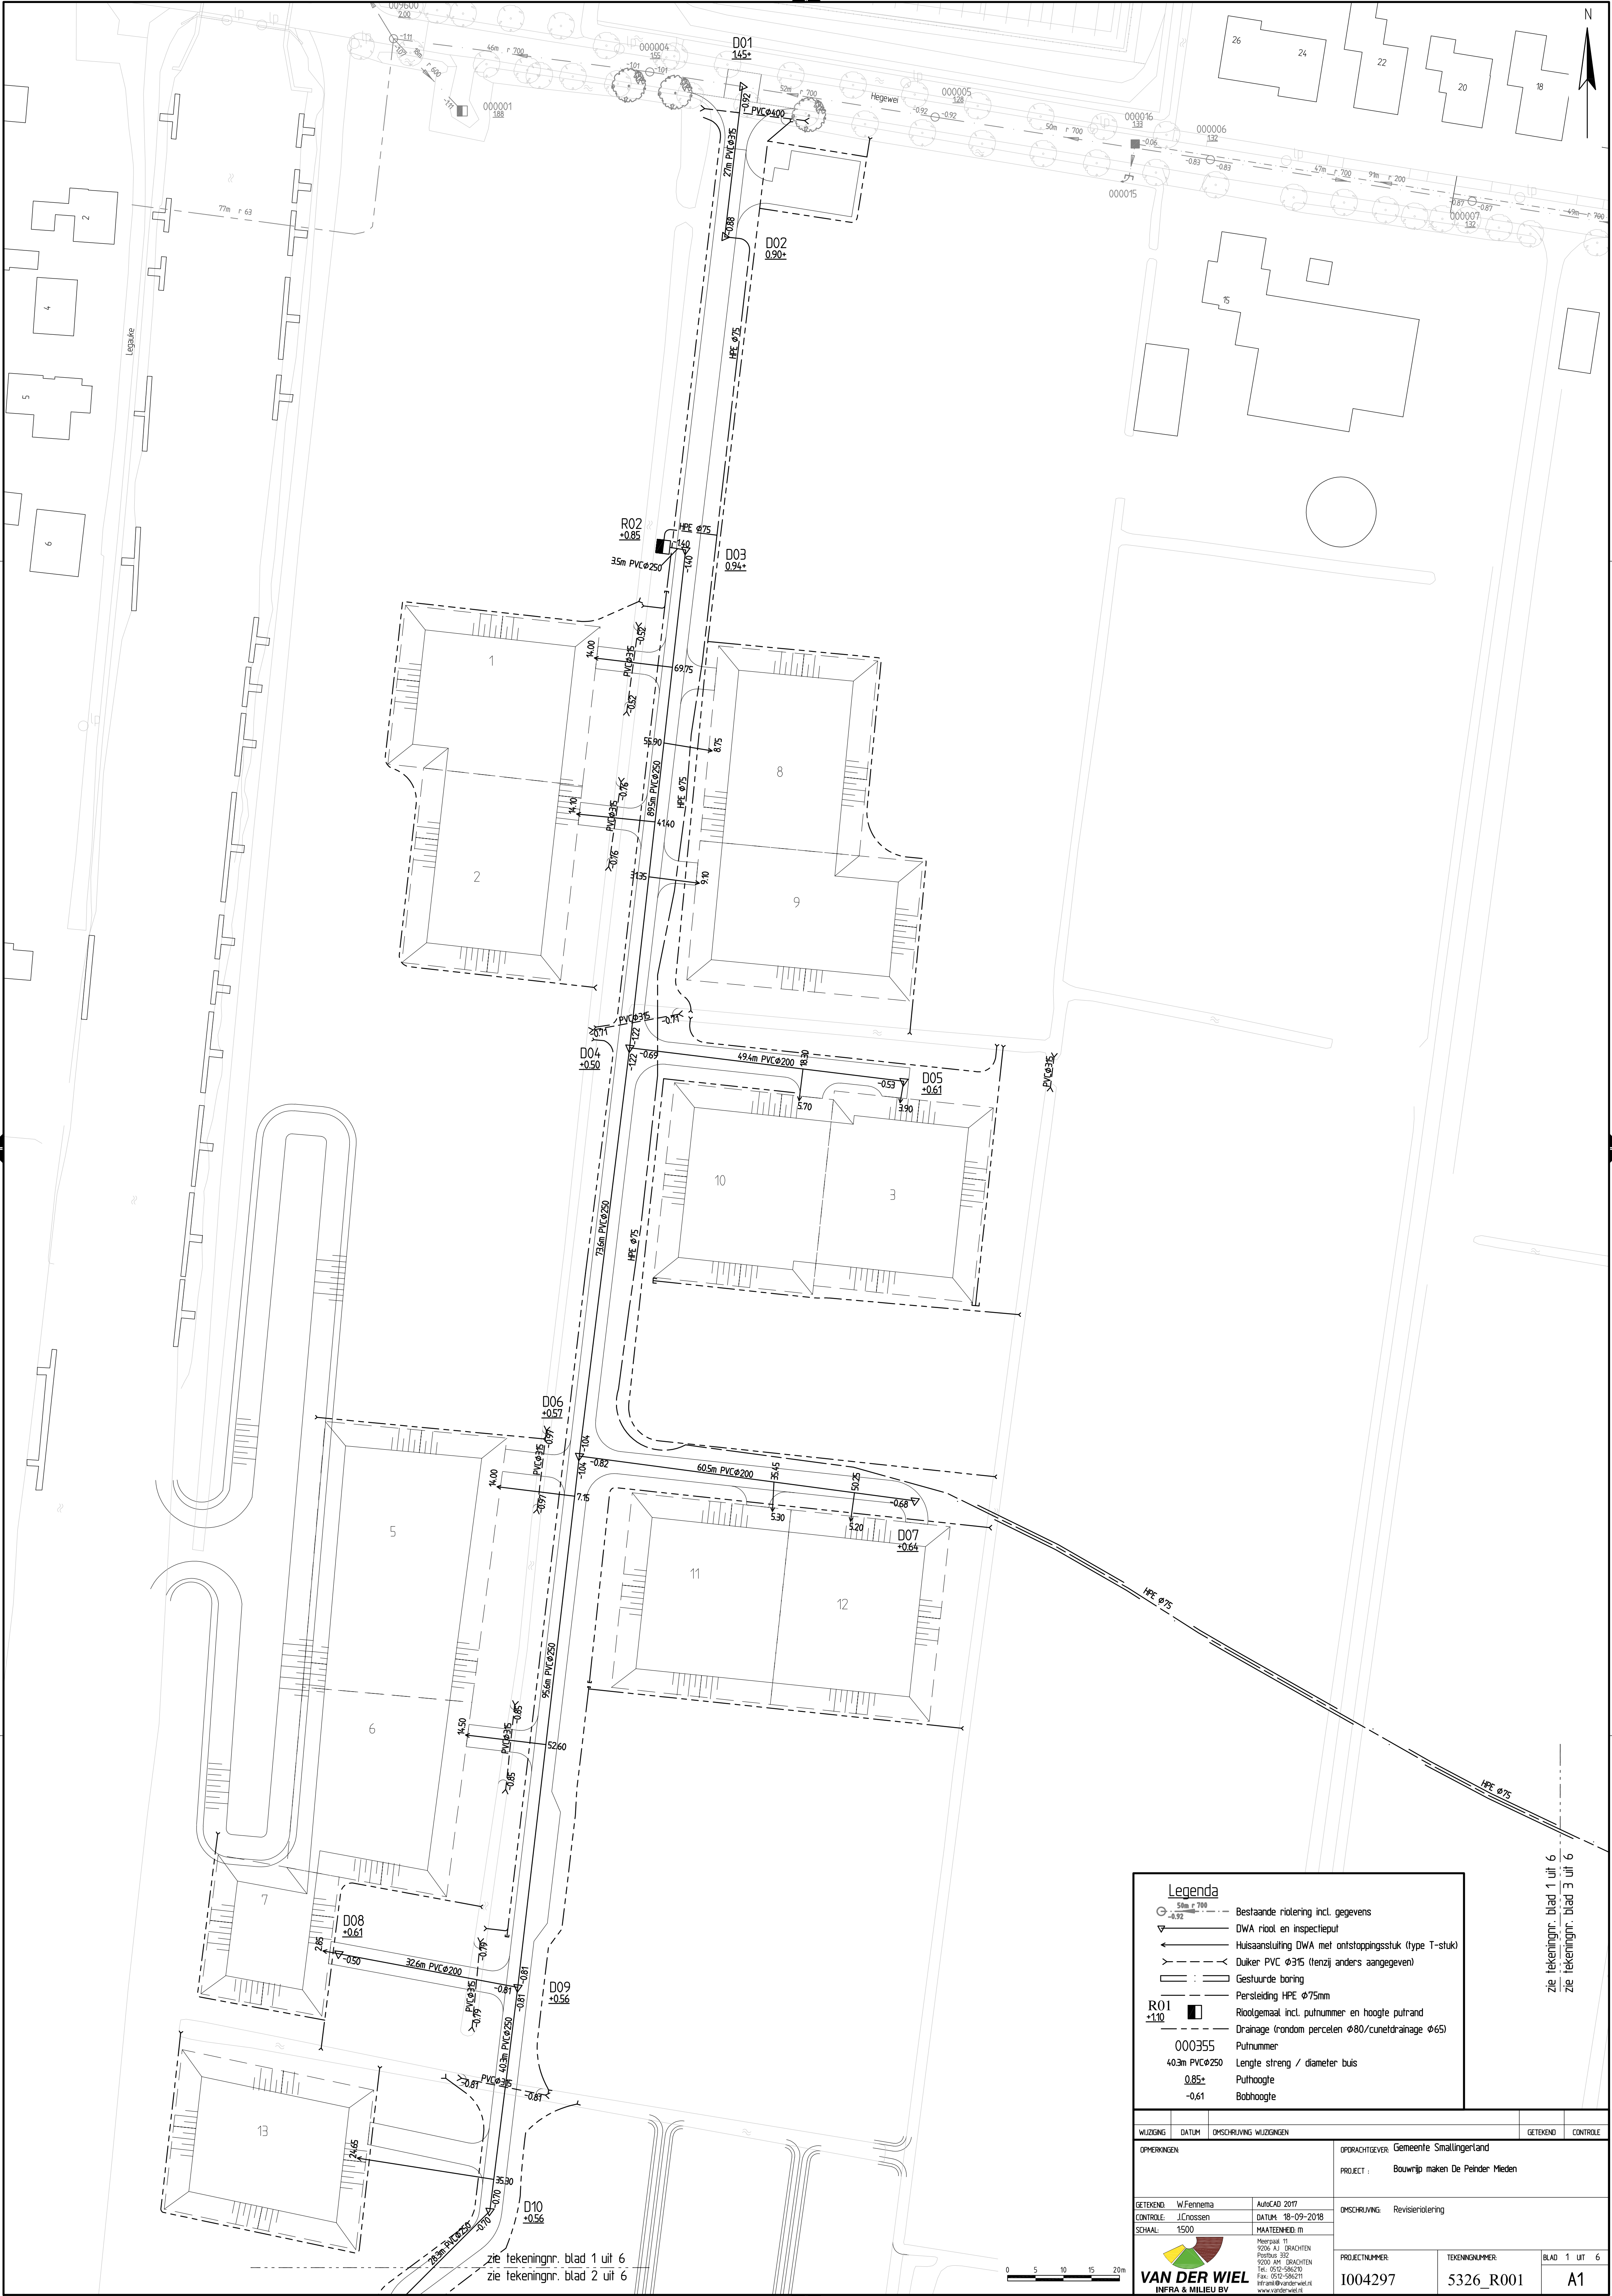


zie tekeningnr. blad 1 uit 6
zie tekeningnr. blad 3 uit 6


Legenda


- Bestaande riolering incl. gegevens
- DWA riool en inspectieput
- Huisaansluiting DWA met ontpoppingsstuk (type T-stuk)
- Duiker PVC ϕ 315 (tenzij anders aangegeven)
- Gestuurde boring
- Persteiding HPE ϕ 75mm
- Roodgemaakt incl. putnummer en hoogte putrand
- Drainage (randon percelen ϕ 80/cumetdrainage ϕ 65)

R01
+110

000355 Putnummer
40.3m PVC ϕ 250 Lengte streng / diameter buis
0.85+ Puthoogte
-0.61 Bobhoogte

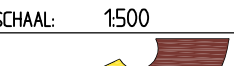WUZING		DATUM	OMSCHRIJVING WUZINGEN		GETEKEND	CONTROLE	
OPMERKINGEN:				OPDRACHTGEVER: Gemeente Smallingerland			
				PROJECT : Bouwrijp maken De Peinder Mieden			
				OMSCHRIJVING: Revisieriolering			
				PROJECTNUMMER: 1004297			
GETEKEND: W.Fennema		AutoCAD 2017		TEKENINGNUMMER: 5326_R001		BLAD 1 uit 6	
CONTROLE: J.Crossen		DATUM 18-09-2018		A1			
SCHAAL: 1500		MAATENHEID: m					
 VAN DER WIEL INFRA & MILIEU BV		Meerpaal 11 9206 AJ BRACHTEN Postbus 332 9200 AH BRACHTEN Tel: 0512-586210 Fax: 0512-586211 info@vanderwiel.nl www.vanderwiel.nl					

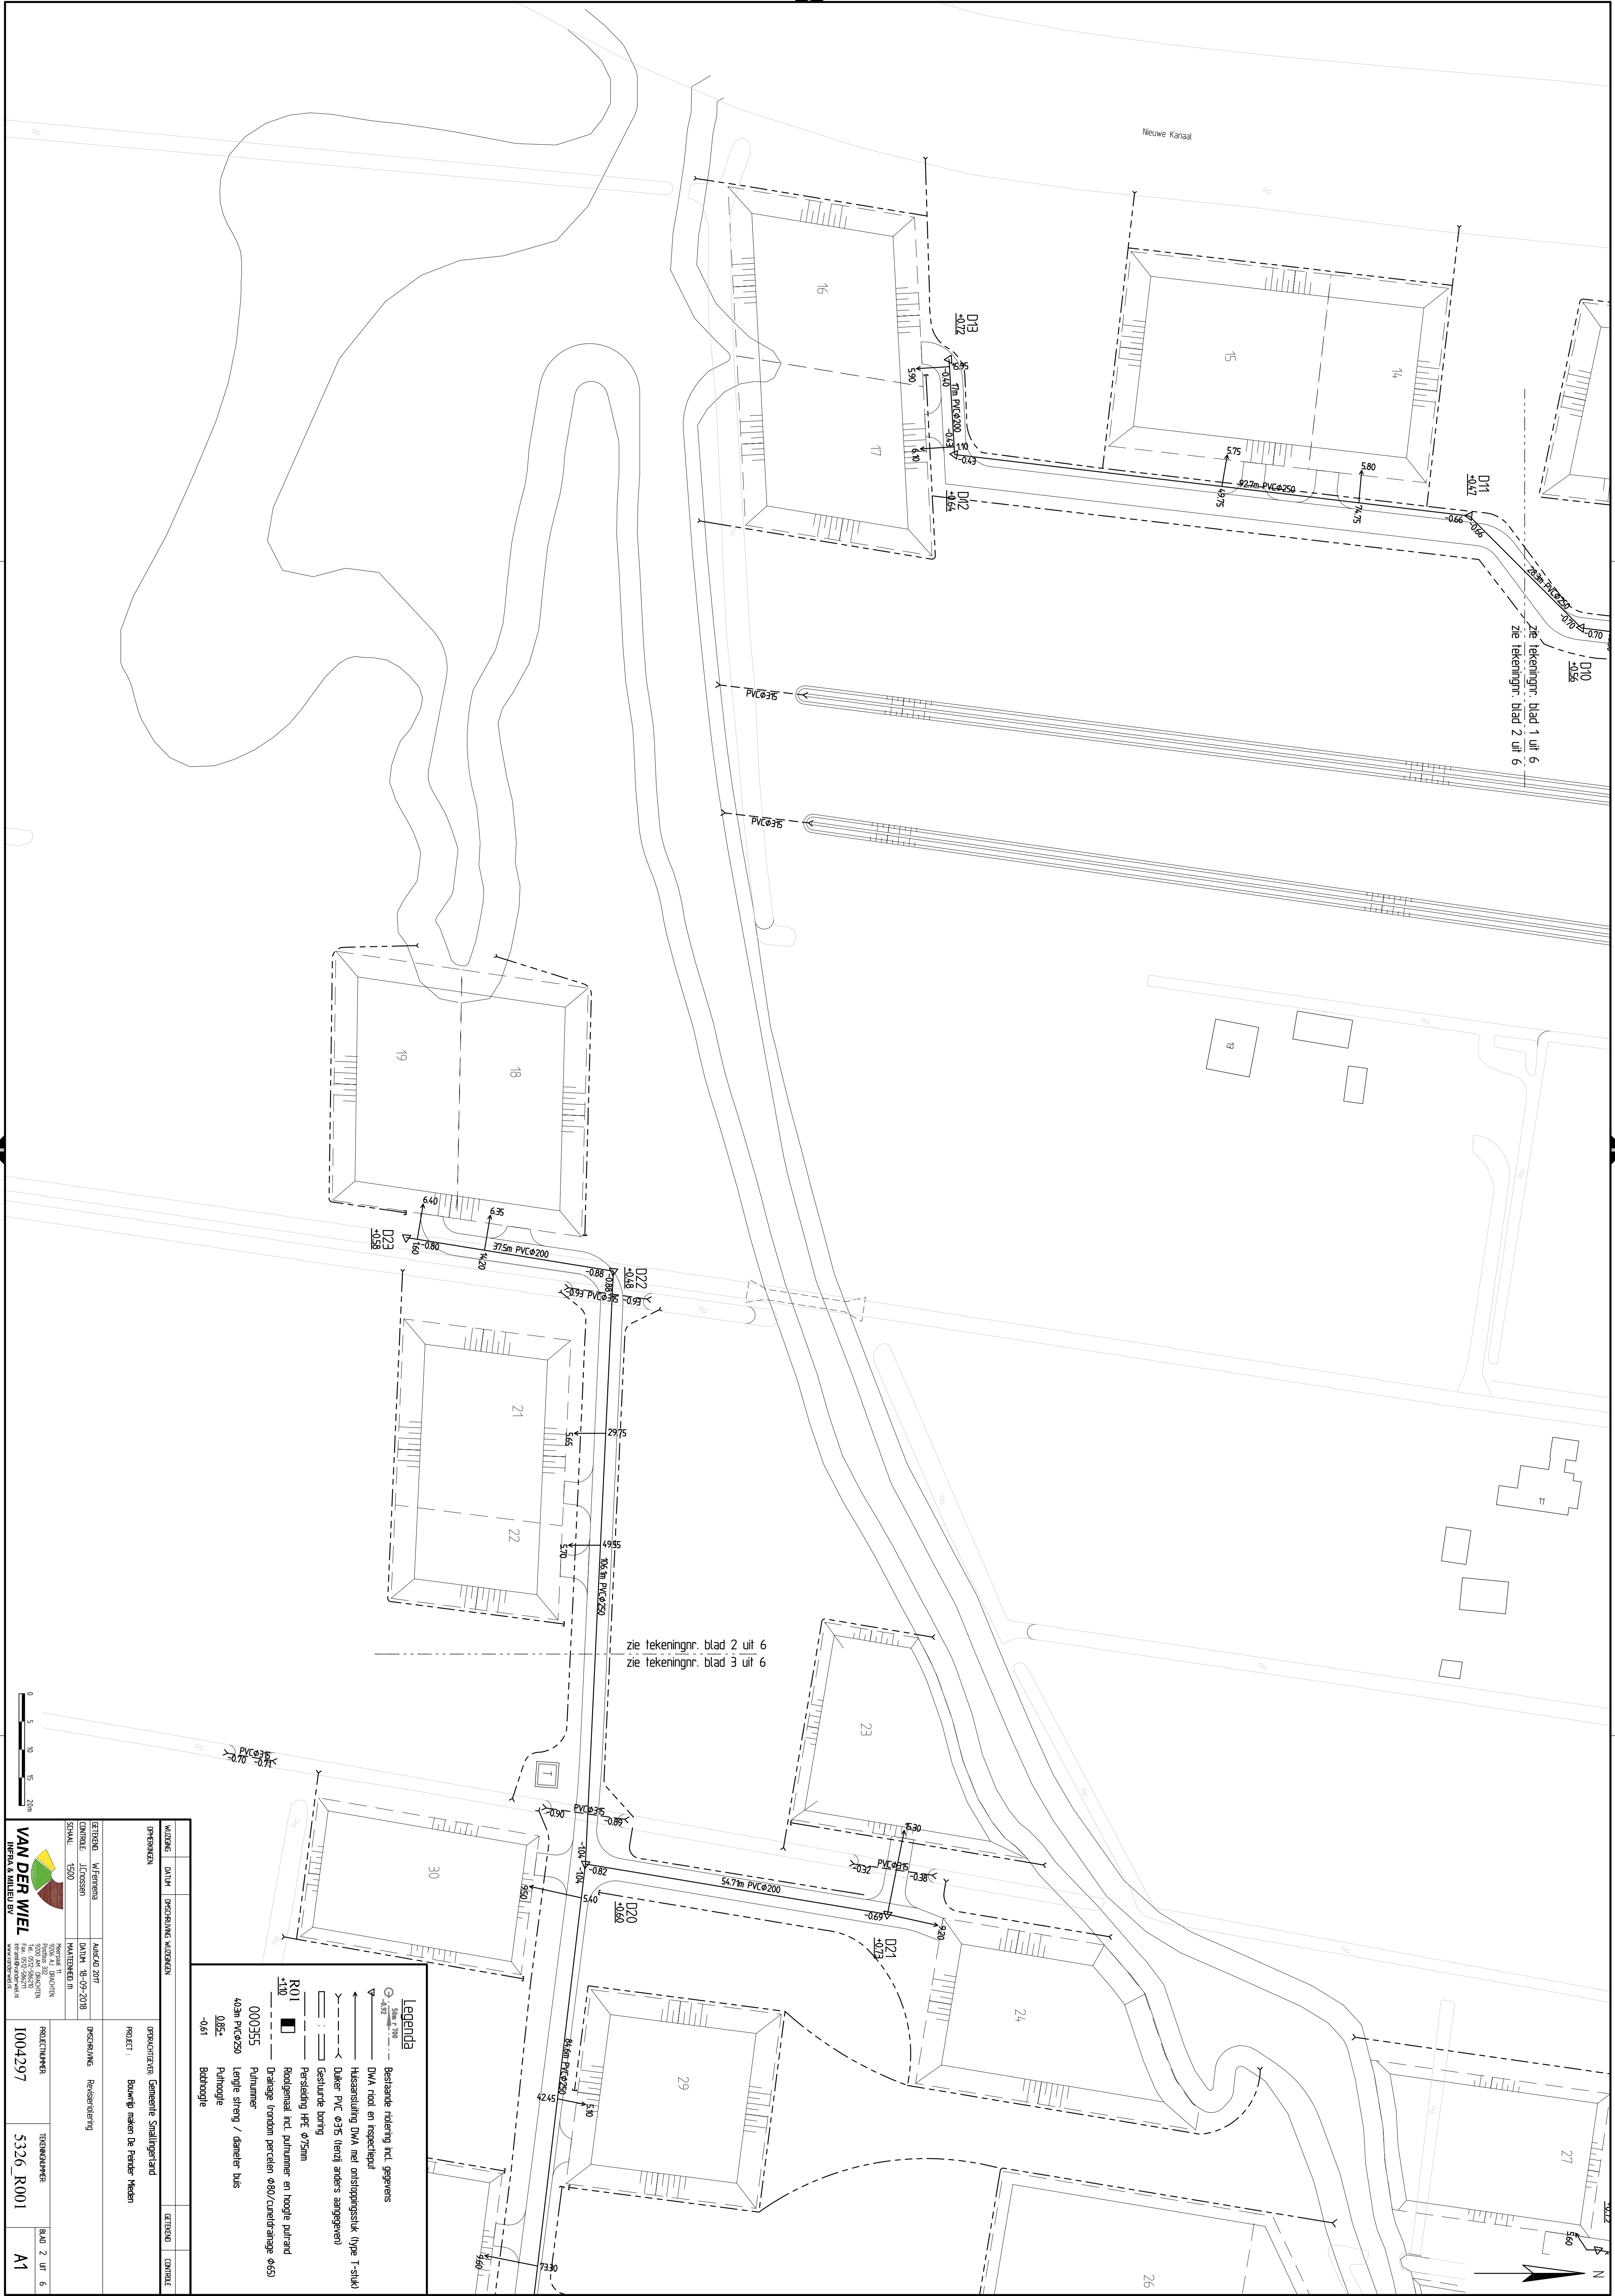

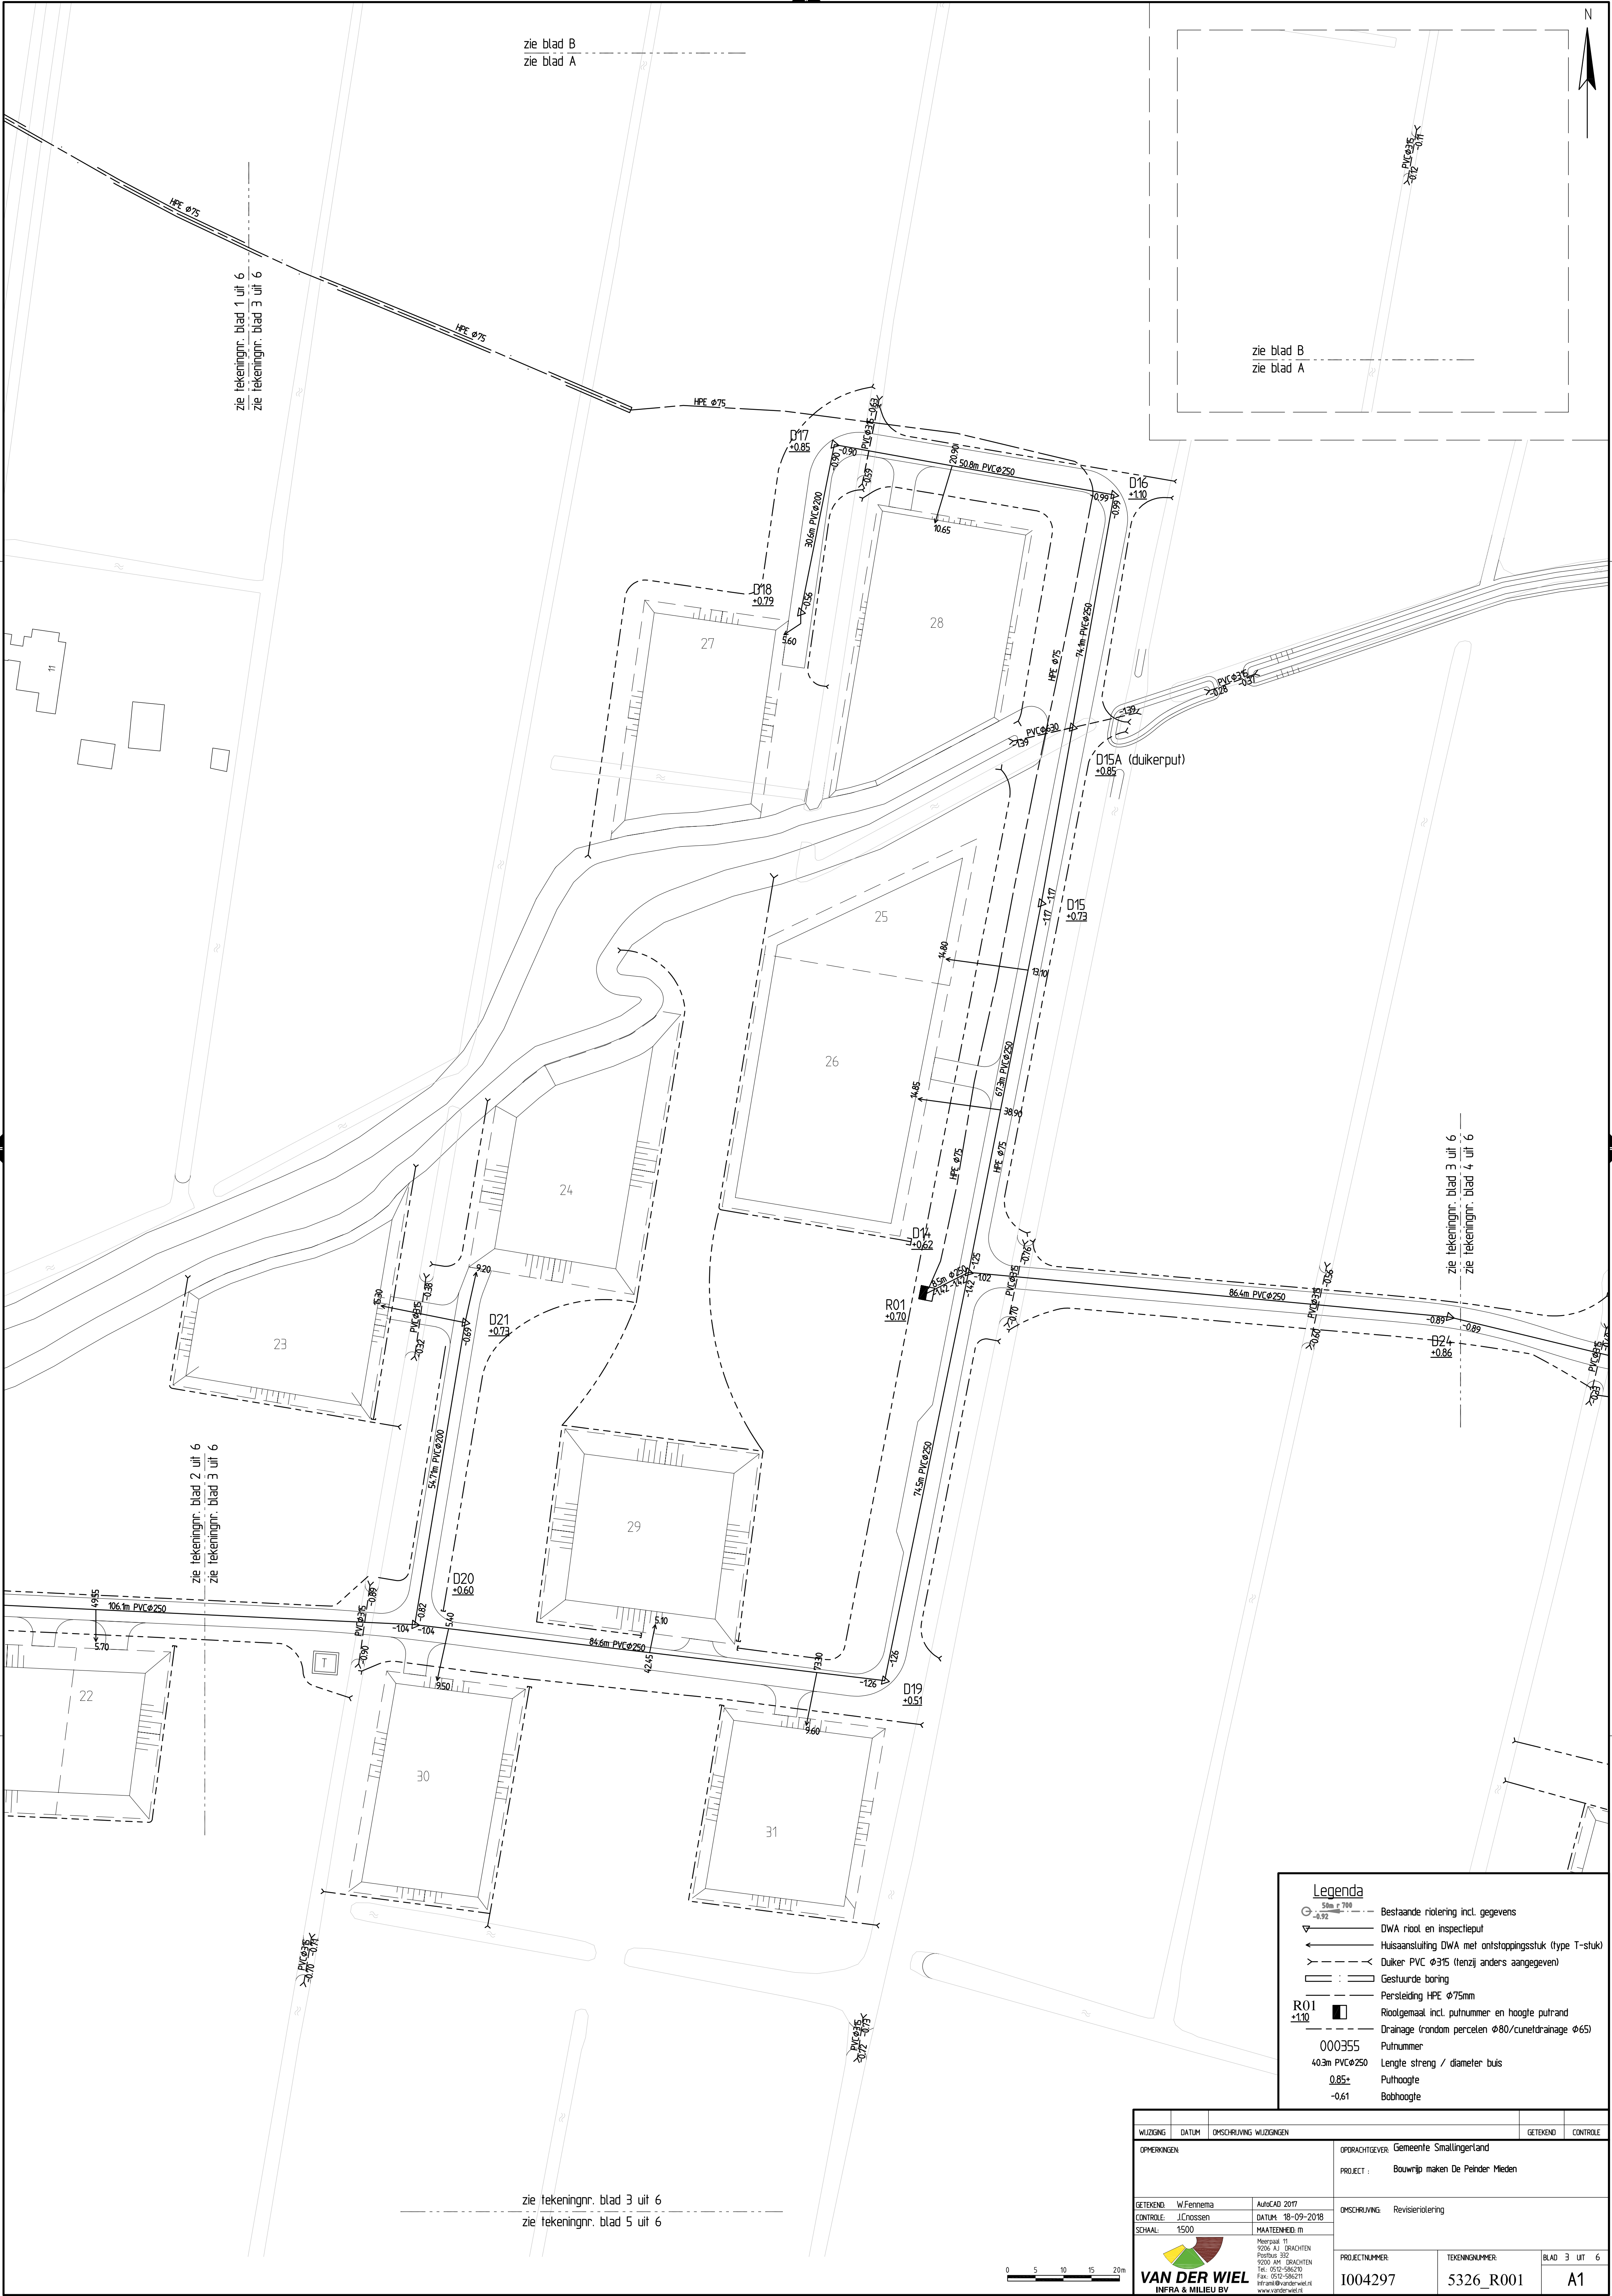

zie blad B
zie blad A

zie blad B
zie blad A

zie tekeningnr. blad 1 uit 6
zie tekeningnr. blad 3 uit 6

zie tekeningnr. blad 2 uit 6
zie tekeningnr. blad 3 uit 6


zie tekeningnr. blad 3 uit 6
zie tekeningnr. blad 4 uit 6

zie tekeningnr. blad 3 uit 6
zie tekeningnr. blad 5 uit 6

Legenda

- Bestaande riolering incl. gegevens
- DWA riool en inspectieput
- Huisaansluiting DWA met ontsappingsstuk (type T-stuk)
- Duiker PVC Ø315 (tenzij anders aangegeven)
- Gestuurde boring
- Persteiding HPE Ø75mm
- Rioldgemaal incl. putnummer en hoogte putrand
- Drainage (rondom percelen Ø80/cunetdrainage Ø65)
- Putnummer
- Lengte streng / diameter buis
- Puthoogte
- Bobhoogte

WIJZIGING		DATUM		OMSCHRIJVING WIJZIGINGEN		GETEKEND		CONTROLE					
OPMERKINGEN:						OPDRACHTGEVER: Gemeente Smallingerland							
						PROJECT : Bouwrijp maken De Peinder Mieden							
GETEKEND: W.Fennema		AutoCAD 2017		OMSCHRIJVING: Revisieriolering									
CONTROLE: J.Crossen		DATUM: 18-09-2018											
SCHAAL: 1500		MAATSTAF: m											
						Meerpaal 11 9206 AJ BRACHTEN Postbus 332 9200 AH BRACHTEN Tel: 0512-586210 Fax: 0512-586211 www.vanderwiel.nl www.vanderwiel.nl		PROJECTNUMMER: 1004297		TEKENINGNUMMER: 5326_R001		BLAD 3 UIT 6 A1	
VAN DER WIEL INFRA & MILIEU BV													

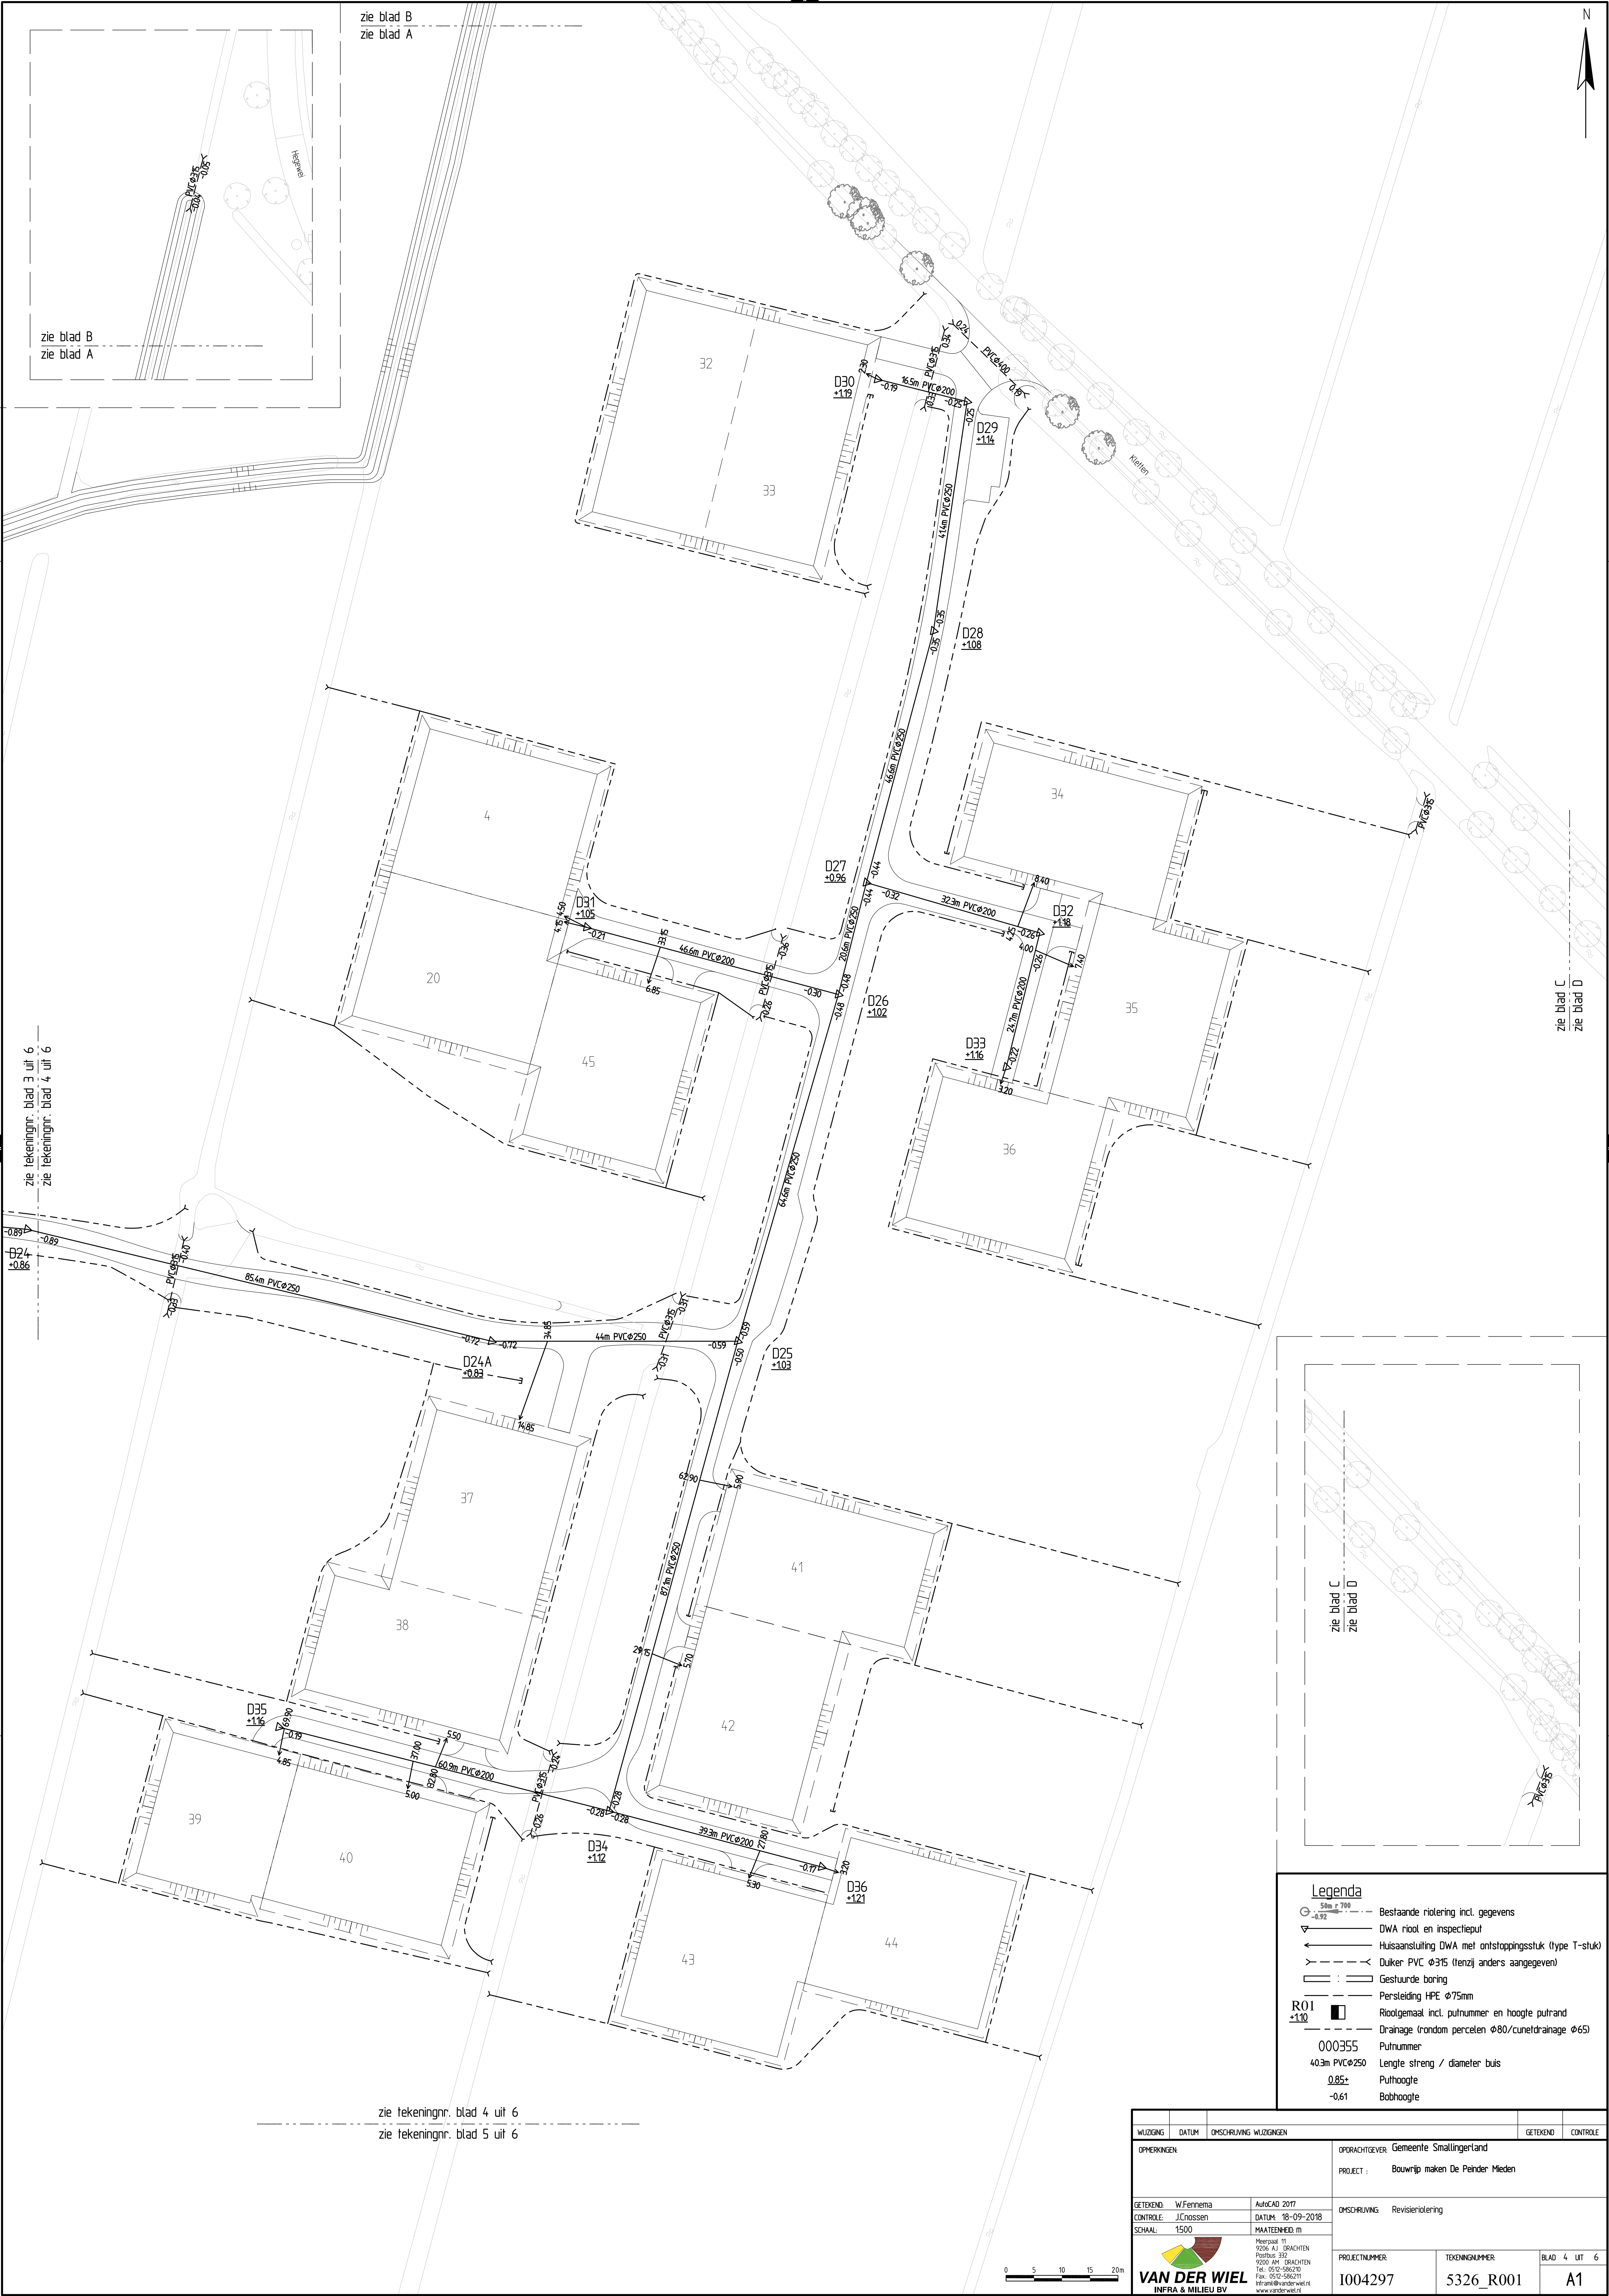

zie blad B
zie blad A

zie blad B
zie blad A


zie tekeningnr. blad 3 uit 6
zie tekeningnr. blad 4 uit 6


zie blad C
zie blad D

zie tekeningnr. blad 4 uit 6
zie tekeningnr. blad 5 uit 6

Legenda

- Bestaande riolering incl. gegevens
- DWA riol. en inspectieput
- Huisaansluiting DWA met ontstoppingsstuk (type T-stuk)
- Duiker PVC Ø315 (tenzij anders aangegeven)
- Gestuurde boring
- Persleiding HPE Ø75mm
- Rioldgemaal incl. putnummer en hoogte putrand
- Drainage (rondom percelen Ø80/cunetdrainage Ø65)
- Putnummer
- Lengte streng / diameter buis
- Putthoogte
- Bobhoogte

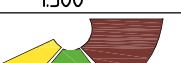WUZIGING		DATUM				OMSCHRIJVING WUZIGINGEN				GETEXEND		CONTROLE	
OPMERKINGEN:						OPDRACHTGEVER: Gemeente Smallingerland							
						PROJECT : Bouwrijp maken De Peinder Mieden							
GETEXEND: W.Fennema		AutoCAD 2017		OMSCHRIJVING: Revisieriolering									
CONTROLE: J.Cnossen		DATUM: 18-09-2018											
SCHAAL: 1500		MAATTEENHEID: m		PROJECTNUMMER:				TEKENINGNUMMER:		BLAD 4		UIT 6	
 VAN DER WIEL INFRA & MILIEU BV		Meersaal 11 9206 AJ. DRACHTEN Postbus 332 9200 AH DRACHTEN Tel. 0512-586210 Fax. 0512-586211 info@van-der-wiel.nl www.van-der-wiel.nl		I004297				5326_R001		A1			

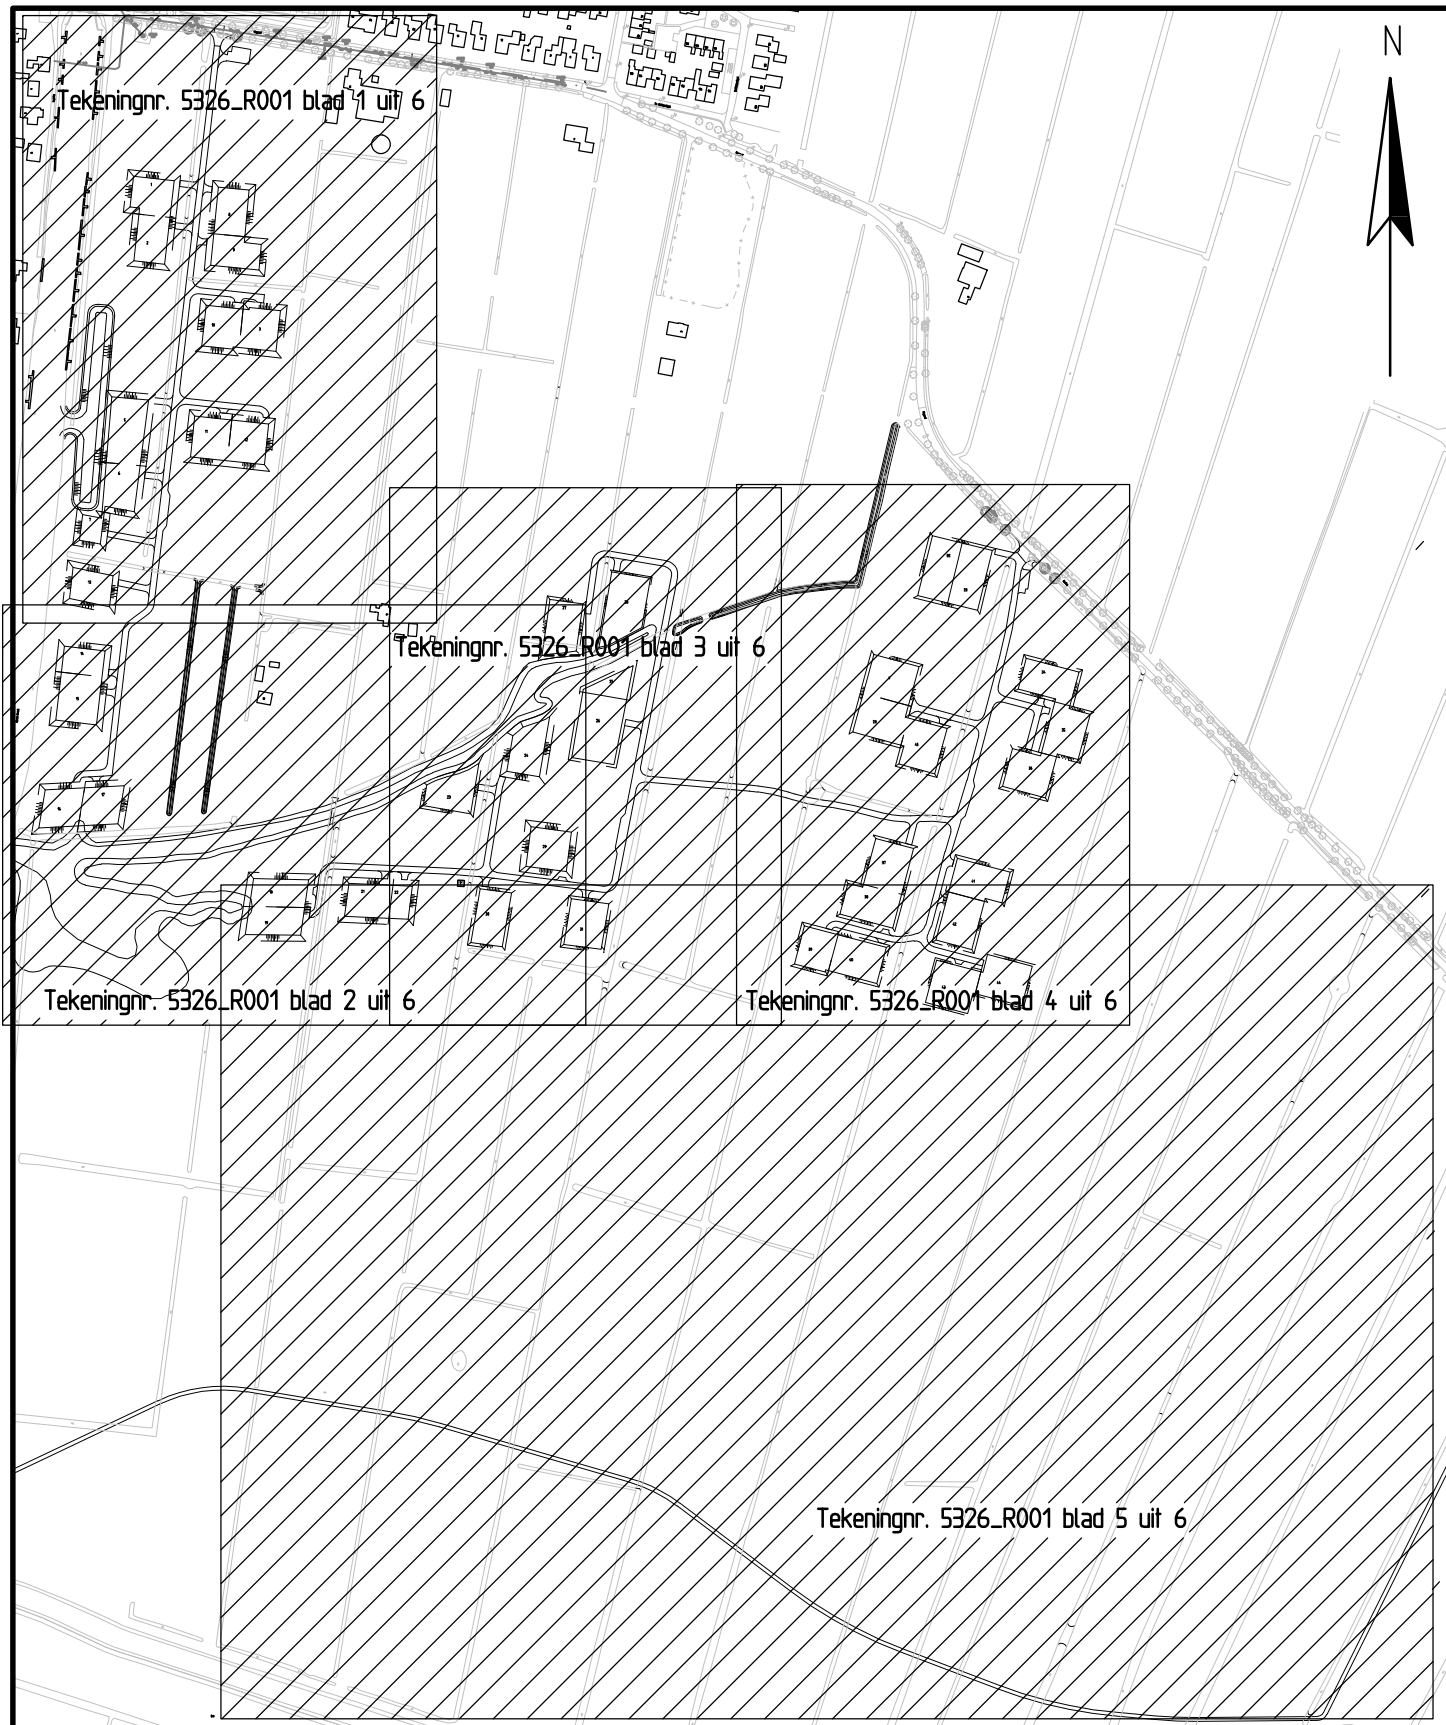

WIJZIGING	DATUM	OMSCHRIJVING WIJZIGINGEN		GETEKEND	CONTROLE
OPMERKINGEN:			OPDRACHTGEVER: Gemeente Smallingerland		
GETEKEND:	W.Fennema	AutoCAD 2017		PROJECT : Bouwrijp maken De Peinder Mieden	
CONTROLE:	J.Cnossen	DATUM: 18-09-2018		OMSCHRIJVING: Overzicht bladen revisierolering	
SCHAAL:	1:5000	MAATEENHEID: m		PROJECTNUMMER: TEKENINGNUMMER:	
 VAN DER WIEL INFRA & MILIEU BV		Postbus 332 9200 AM DRACHTEN Tel.: 0512-586210 Fax.: 0512-586211 Inframil@vanderwiel.nl www.vanderwiel.nl		BLAD 6 UIT 6	
				A4	
		I004297		5326 R001	