


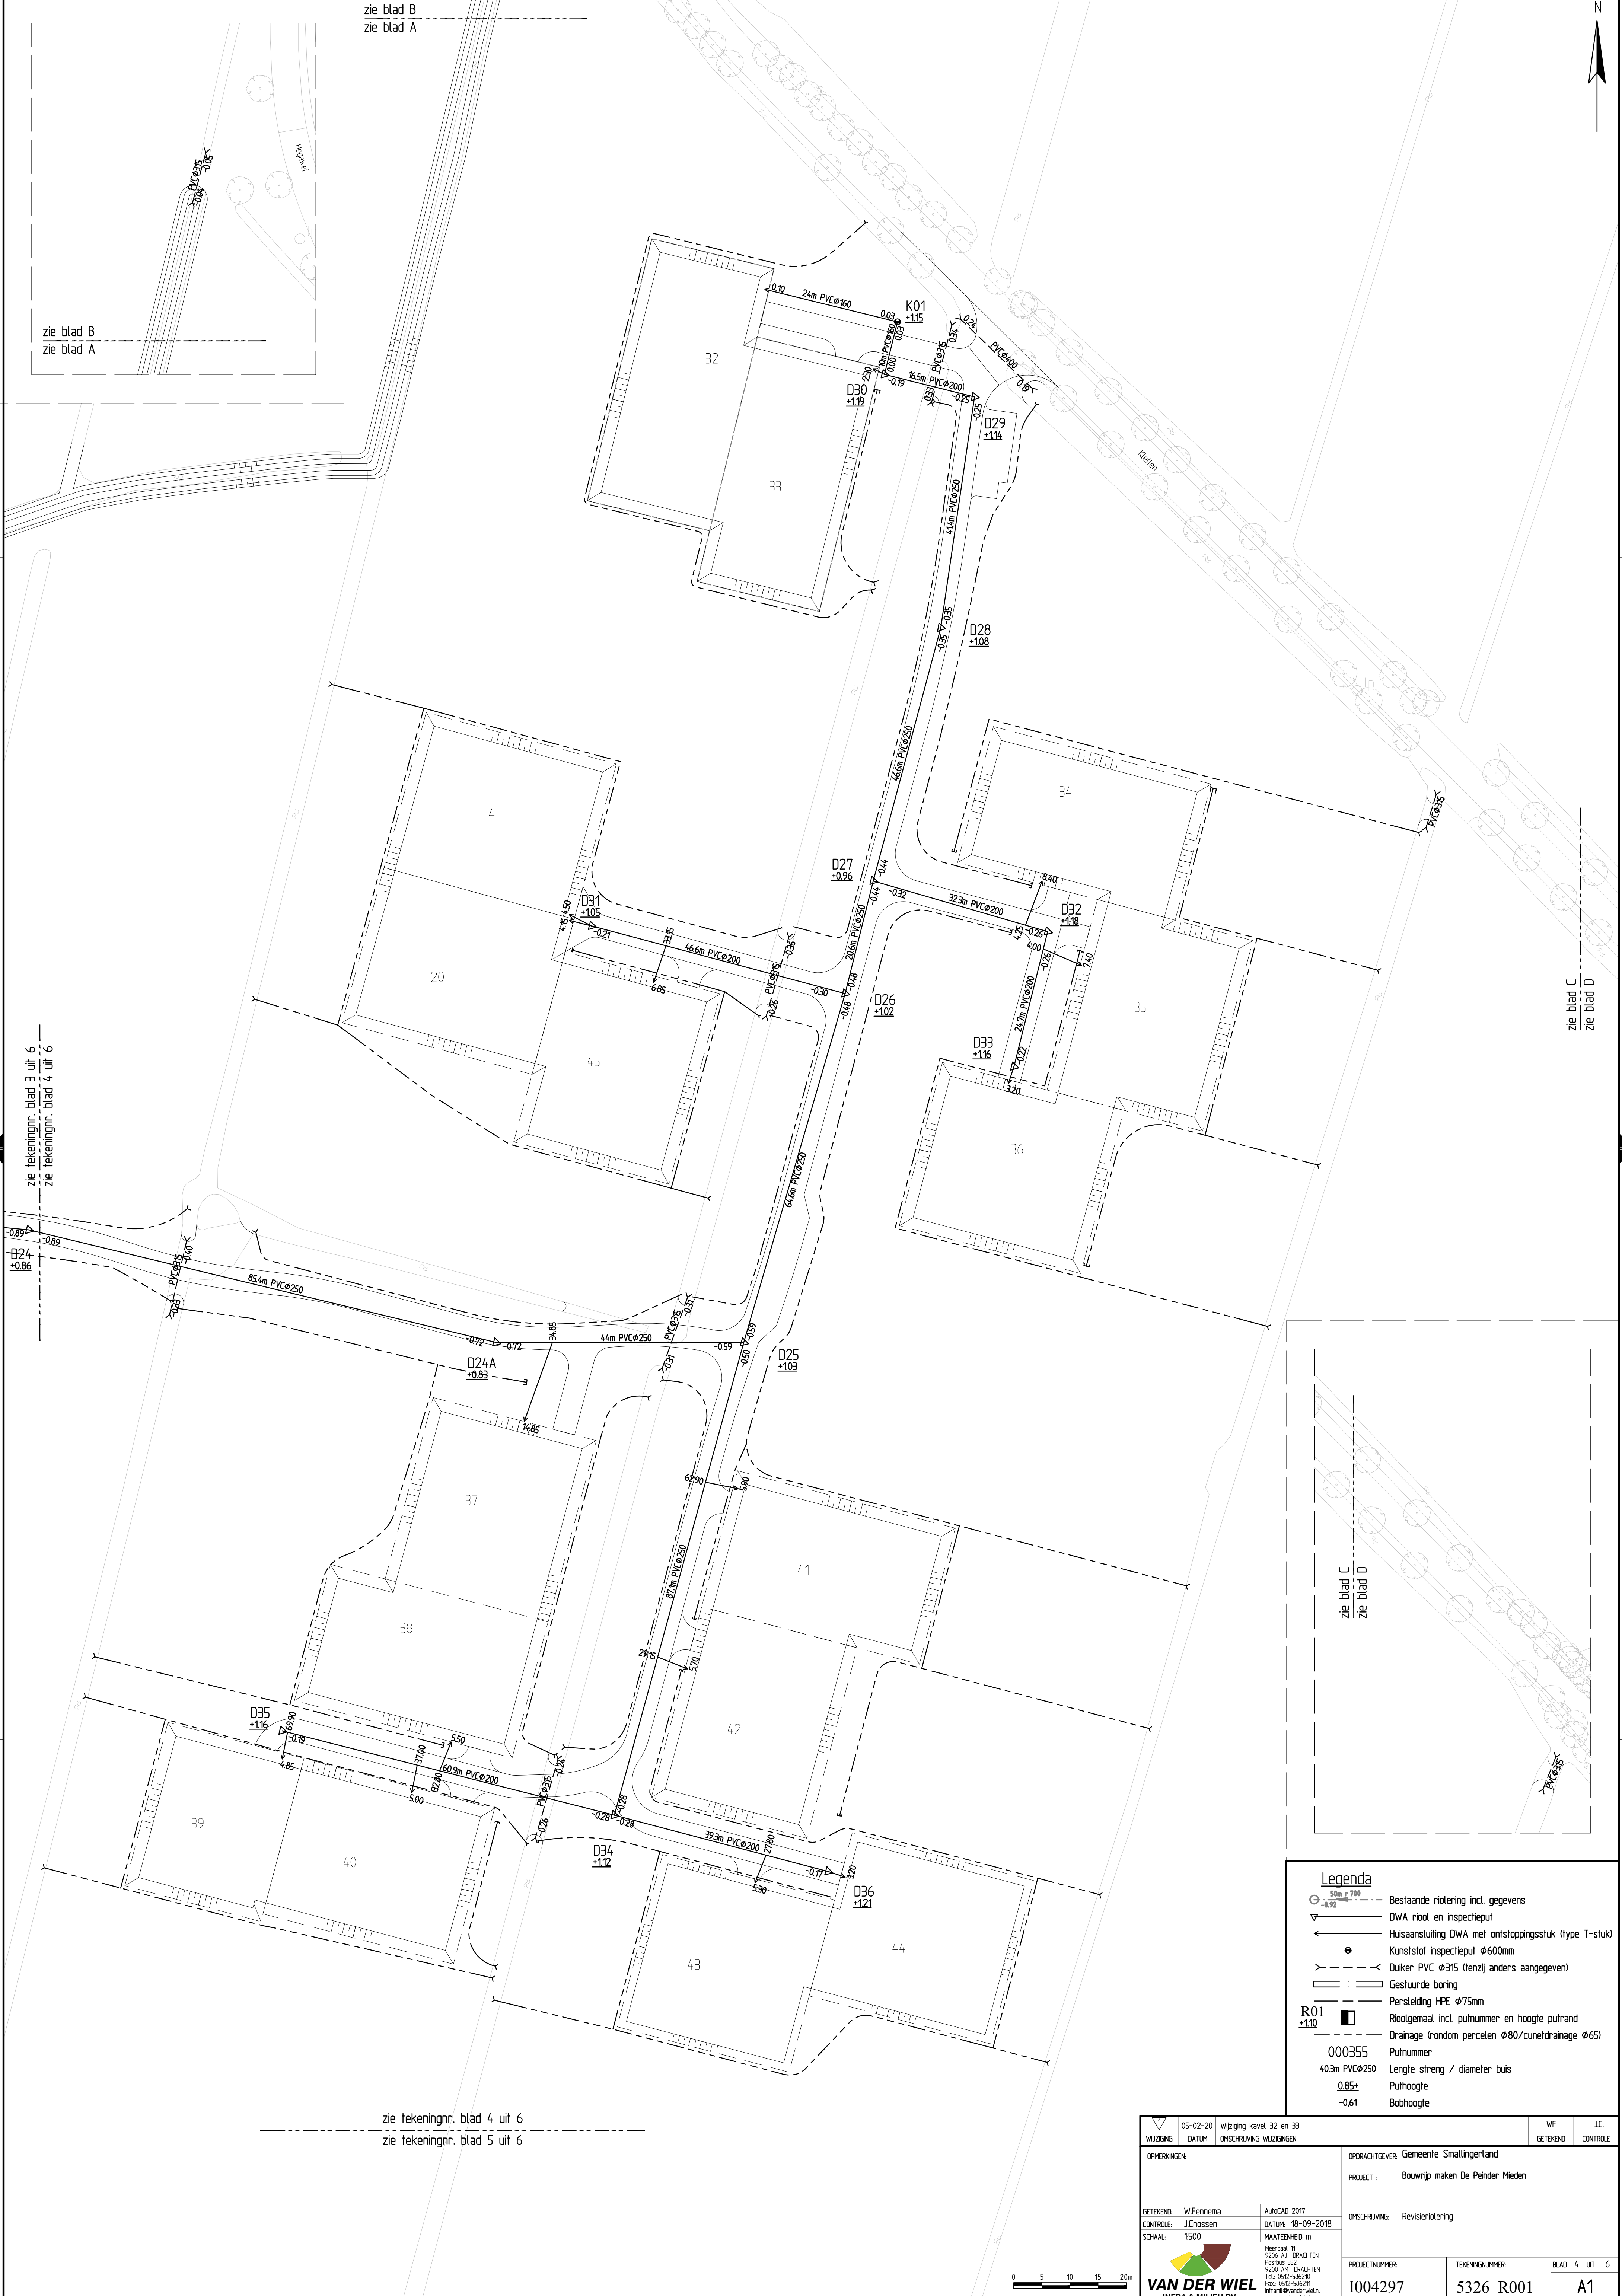

zie blad B
zie blad A

zie blad B
zie blad A

zie tekeningnr. blad 3 uit 6
zie tekeningnr. blad 4 uit 6

zie blad C
zie blad D

zie blad C
zie blad D

zie tekeningnr. blad 4 uit 6
zie tekeningnr. blad 5 uit 6

Legenda

- 50m r 700
-0.92 Bestaande riolering incl. gegevens
- DWA riool en inspectieput
- Huisaansluiting DWA met ontsoppingsstuk (type T-stuk)
- Kunststof inspectieput Ø600mm
- Duker PVC Ø315 (tenzij anders aangegeven)
- Gestuurde boring
- Persteiding HPE Ø75mm
- Rioolgemaal incl. putnummer en hoogte putrand
- Drainage (rondom percelen Ø80/cunetdrainage Ø65)
- Putnummer
- 40.3m PVC Ø250 Lengte streng / diameter buis
- 0.85+ Putthoogte
- 0.61 Bobhoogte

05-02-20 Wijziging kavel 32 en 33			WF	J.C.
WUZIGING	DATUM	OMSCHRIJVING WUZIGINGEN	GETEKEND	CONTROLE
OPMERKINGEN			OPDRACHTGEVER: Gemeente Smallingerland	
			PROJECT : Bouwrijp maken De Peinder Mieden	
GETEKEND: W.Fennema	AutoCAD 2017		OMSCHRIJVING: Revisieriolering	
CONTROLE: J.Cnossen	DATUM: 18-09-2018			
SCHAAL: 1:500	MAATTEENHEID: m			
			PROJECTNUMMER	TEKENINGNUMMER
VAN DER WIEL INFRA & MILIEU BV			I004297	5326_R001
				BLAD 4 UIT 6
				A1

