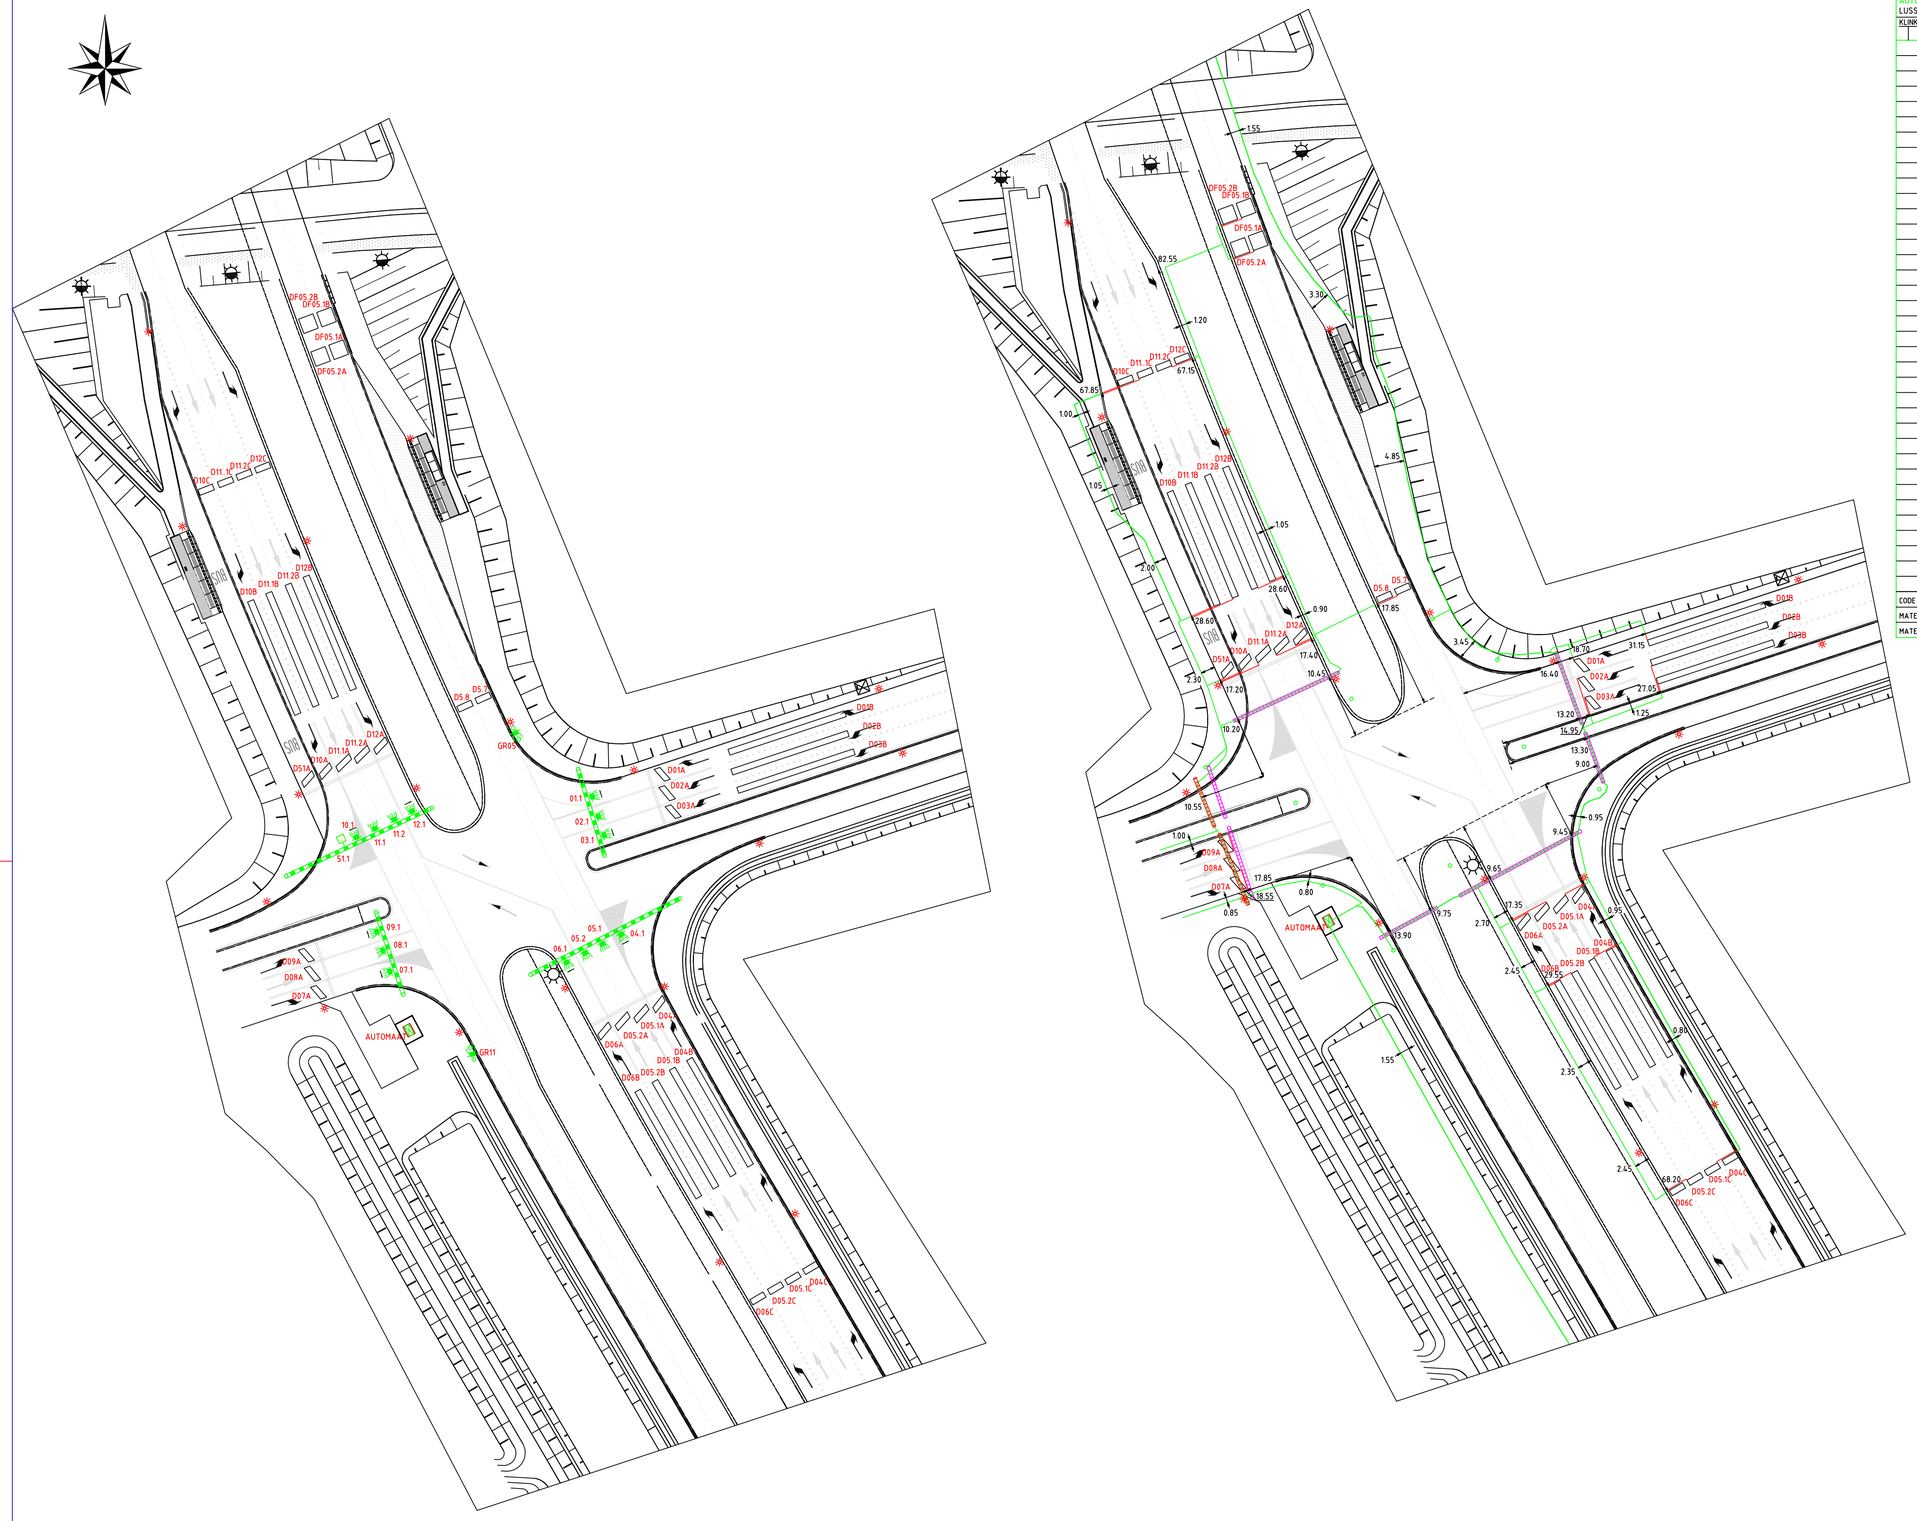

INSTALLATIE

MANTELBUIZEN + BEKABELING

DETECTIELUSSEN

AUTO-LUSSEN KLINKER	AUTO-LUSSEN ASFALT	FIETS-LUSSEN KLINKER	FIETS-LUSSEN ASFALT	AFMETING VAN LUS IN METERS	AANTAL WINDINGEN VAN LUS	WIJZE VAN SCHAKELEN PARALLEL	WIJZE VAN SCHAKELEN SERIEEL	AANDUIDING DETEKTORKAST EN AANSLNR IN AUTOMAAT	OPMERKING AFSTAND TOT STOPSTREEP (METERS)
	D01A			3×1	5				1
	D01B			20×1	2				13
	D02A			3×1	5				1
	D02B			20×1	2				13
	D03A			3×1	5				1
	D03B			20×1	2				13
	D04A			3×1	5				1
	D04B			20×1	2				13
	D04C			1×2	5				50
	D05.1A			3×1	5				1
	D05.1B			20×1	2				13
	D05.1C			1×2	5				50
	D05.2A			3×1	5				1
	D05.2B			20×1	2				13
	D05.2C			1×2	5				50
	D06A			3×1	5				1
	D06B			20×1	2				13
	D06C			1×2	5				50
	D07A			3×1	5				1
	D07B			20×1	2				13
	D08A			3×1	5				1
	D08B			20×1	2				13
	D09A			3×1	5				1
	D09B			20×1	2				13
	D10A			3×1	5				1
	D10B			20×1	2				13
	D10C			1×2	5				51
	D11.1A			3×1	5				1
	D11.1B			20×1	2				13
	D11.1C			1×2	5				51
	D11.2A			3×1	5				1
	D11.2B			20×1	2				13
	D11.2C			1×2	5				51
	D12A			3×1	5				1
	D12B			20×1	2				13
	D12C			1×2	5				51

CODE DETEKTOR :

MATERIAAL VAN LUS NAAR DETEKTOR : ZIE KABELLIJST

MATERIAAL LUSSEN : XLPE/XLPE 1,5mm+4mm

SYMBOOL	VERKLARING
	AUTOMAAT (AUT)
	SEKTIEKAST (SK)
	OV-KAST
	VOORWAARSCHUWINGSSEIN (VWS)
	2 LICHTS LANTAARN 20CM TYPE "MAASTRICHT"
	2 LICHTS LANTAARN 20CM
	1 LICHTS LANTAARN 20CM (EVT KNIPPER)
	3 LICHTS LANTAARN 20CM VOORZIEN VAN ACHTERGRONDSCHILD
	1 LICHTS LANTAARN 30CM (EVT KNIPPER)
	2 LICHTS LANTAARN 30CM (EVT KNIPPER)
	3 LICHTS LANTAARN 30CM VOORZIEN VAN ACHTERGRONDSCHILD
	3 LICHTS LANTAARN 8CM (SEC)
	BUSLANTAARN (9-00G)
	KAR-ANTENNE
	SCHEMERSCHAKELAAR
	DRUKKNOP (DRK)
	DRUKKNOP (DRK) + WAIT-SIGNAAL
	BEL
	WACHTTIJDVOORSPELLER
	RODDLICHTCAMERA (RLC)
	UITLEGGER
	PORTAAL
	MANTELBUIS
	DETECTIELUS
	DETECTIELUS HANDHAVEN

Van	Naar	Doorsnede
Automaat VT45-1042	Lus D051A+D10A	UXL 4x1,5
Automaat VT45-1042	Lus D11.1A	UXL 2x1,5
Automaat VT45-1042	Lus D10B+D11.1B	UXL 4x1,5
Automaat VT45-1042	Lus D10C+D11.1C	UXL 4x1,5
Automaat VT45-1042	Lus D12C	UXL 2x1,5
Automaat VT45-1042	Groenegolf ri05	UXL 2x1,5
Automaat VT45-1042	Groenegolf ri11	UXL 2x1,5
Automaat VT45-1042	Lus D06C	UXL 2x1,5
Automaat VT45-1042	Lus DF05.1A+DF05.2A	UXL 4x1,5
Automaat VT45-1042	Lus DF05.1B+DF05.2B	UXL 4x1,5

Uitg.	Gewijzigd	Datum	Gecontroleerd	Datum	Omschrijving

LEEUWARDEN
TECHUM
K022
REVISIETEKENING VT45-0917

	Naam	Datum	Versie	Formaat
Getekend:	M.Schluter	22-12-2014	0	A1
Gecontr.:			Uitgave	Schaal
Aantal bladen:				1:500

Vialis Infratechniek
Molenstraat 14
4033 AV Lienden
Postbus 6241
4000 HE Tiel
tel.:(0344) 60 97 50
fax:(0344) 60 97 51

AS-BUILT
A1-2014-320035

T:\VIALIS\320035 LEEUWARDEN\A0-2014-320035.DWG