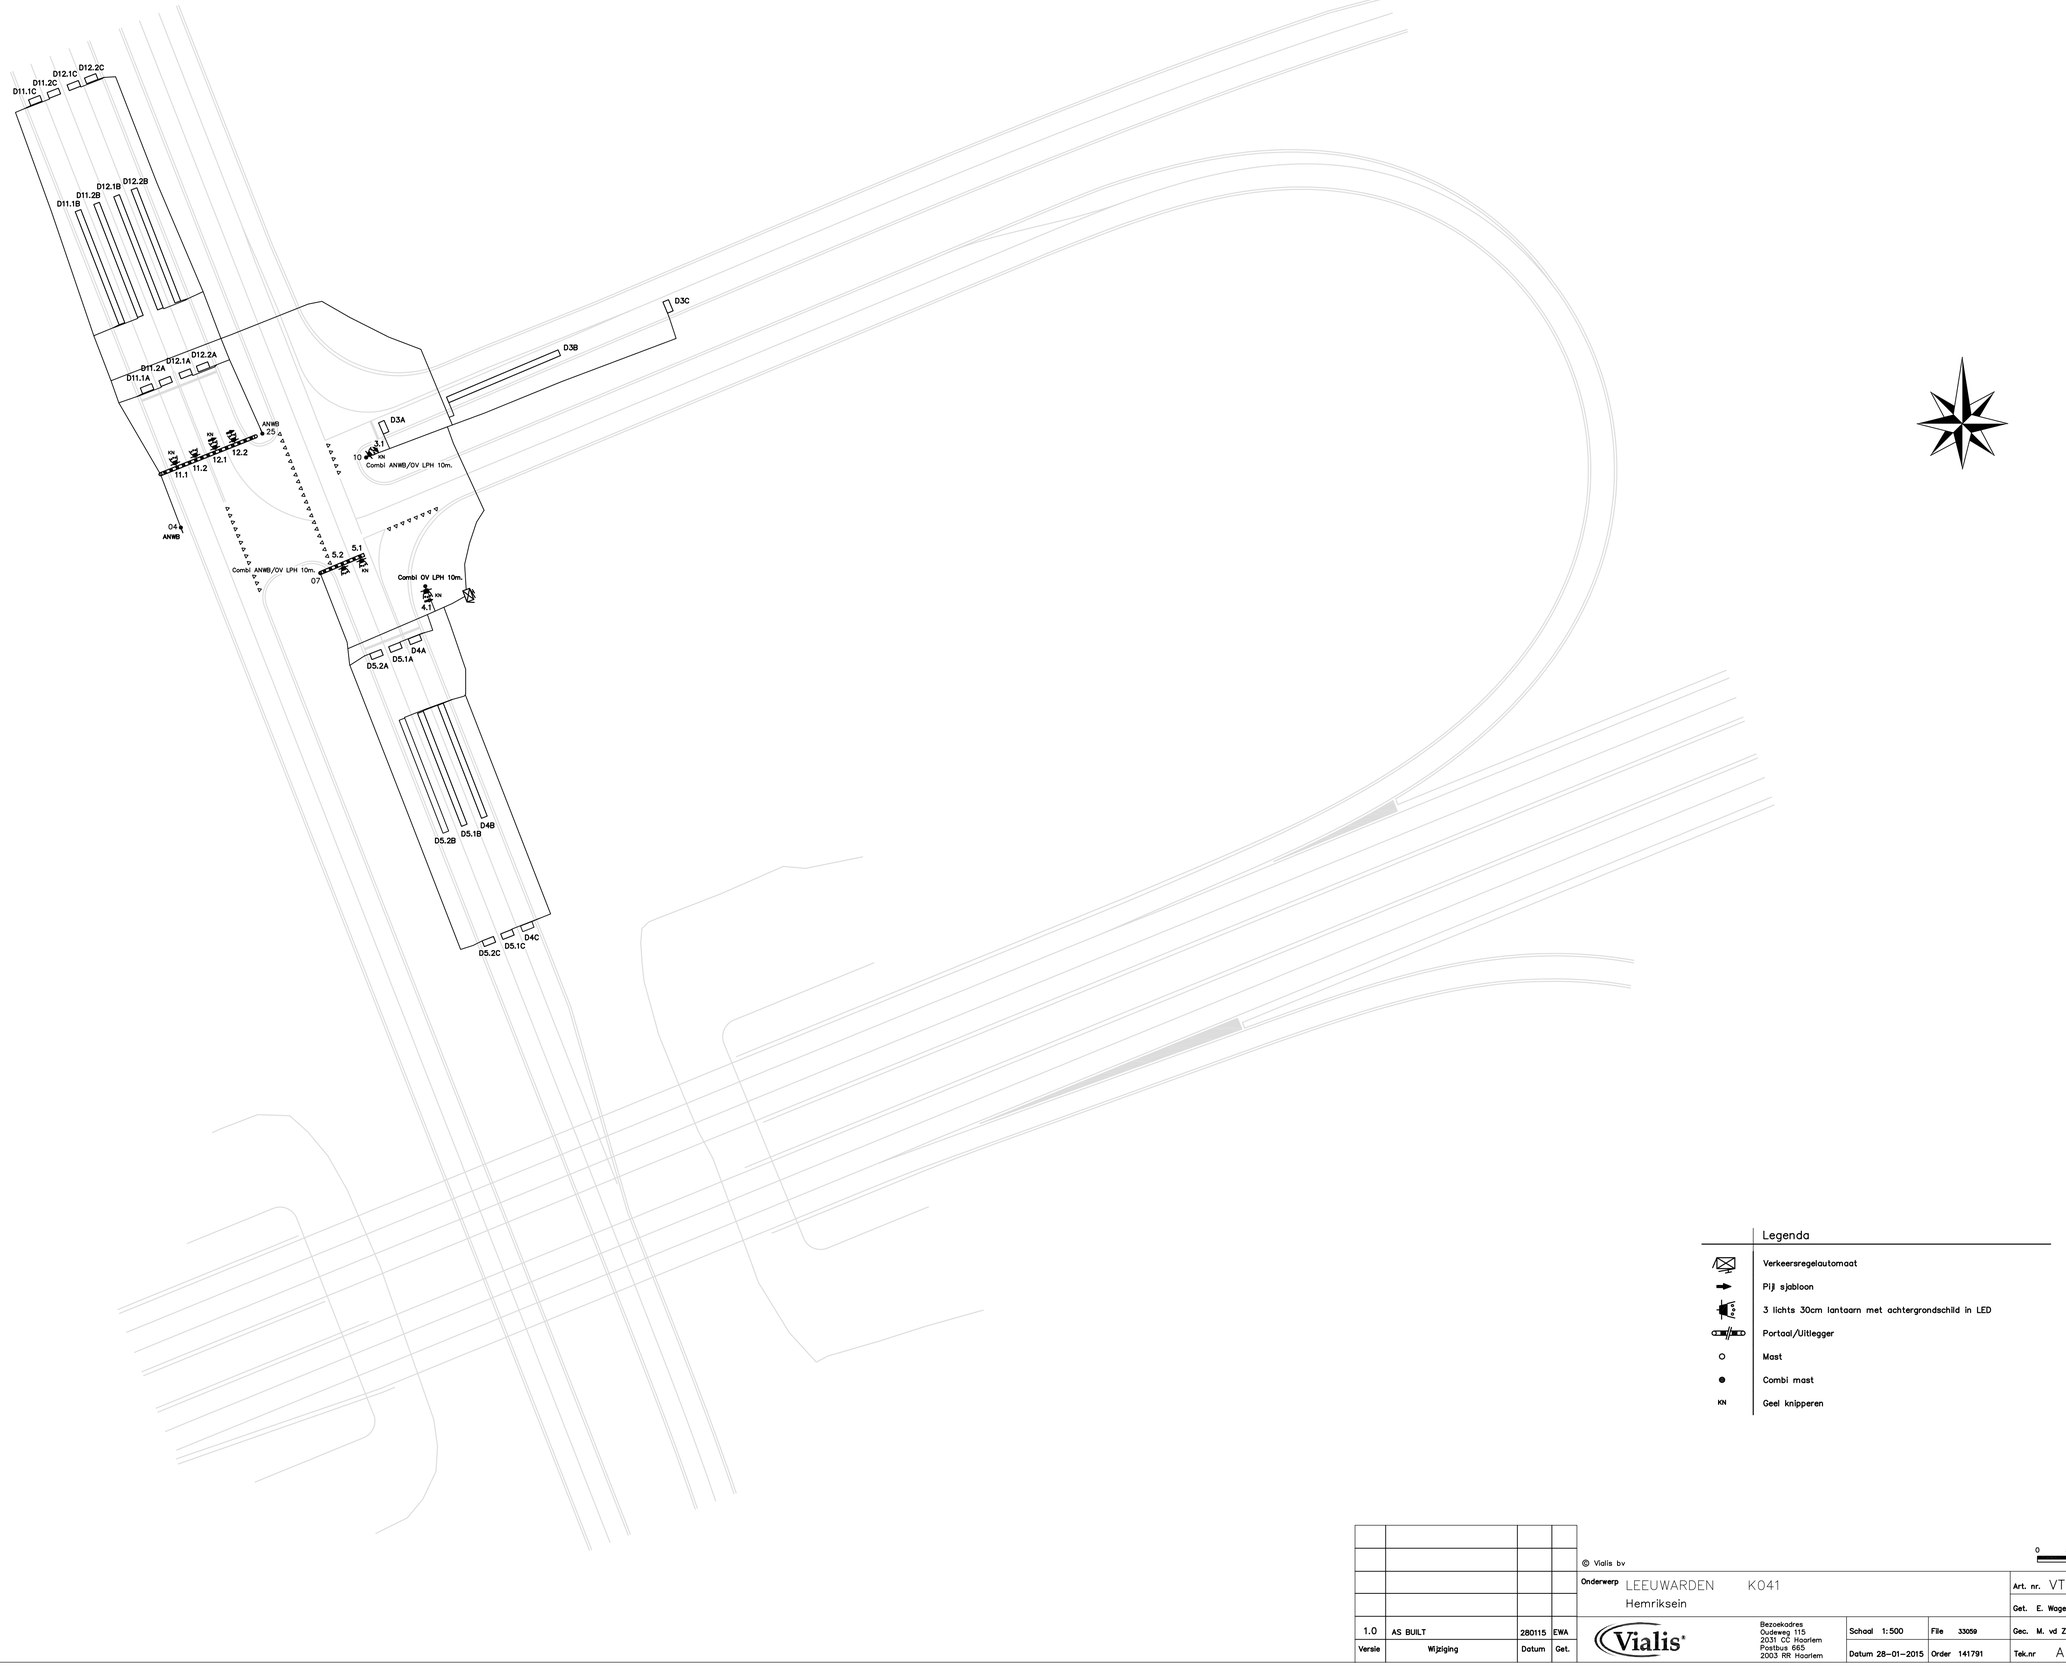


Legenda

- Verkeersregelautomaat
- Pijl sjabloon
- 3 lichts 30cm lantaarn met achtergrondschild in LED
- Portaal/Uitlegger
- Mast
- Combi mast
- KN — Geel knipperen

Versie	Wijziging	Datum	Get.
1.0	AS BUILT	280115	EWA

© Vialis bv

0 5 10 15 20m

Onderwerp: LEEUWARDEN K041
Hemriksein

Art. nr. VT 450683

Get. E. Wogenvoort | Versie 28-01-2015 1.0

Vialis
Bezoekadres
Oudeweg 115
2031 CC Haarlem
Postbus 665
2003 RR Haarlem

School 1:500 | File 33059 | Gec. M. vd Zon | Status AS BUILT

Datum 28-01-2015 | Order 141791 | Tek.nr A 1-*33059

Geplot op: 29-1-2015 door: Erwin Wogenvoort