


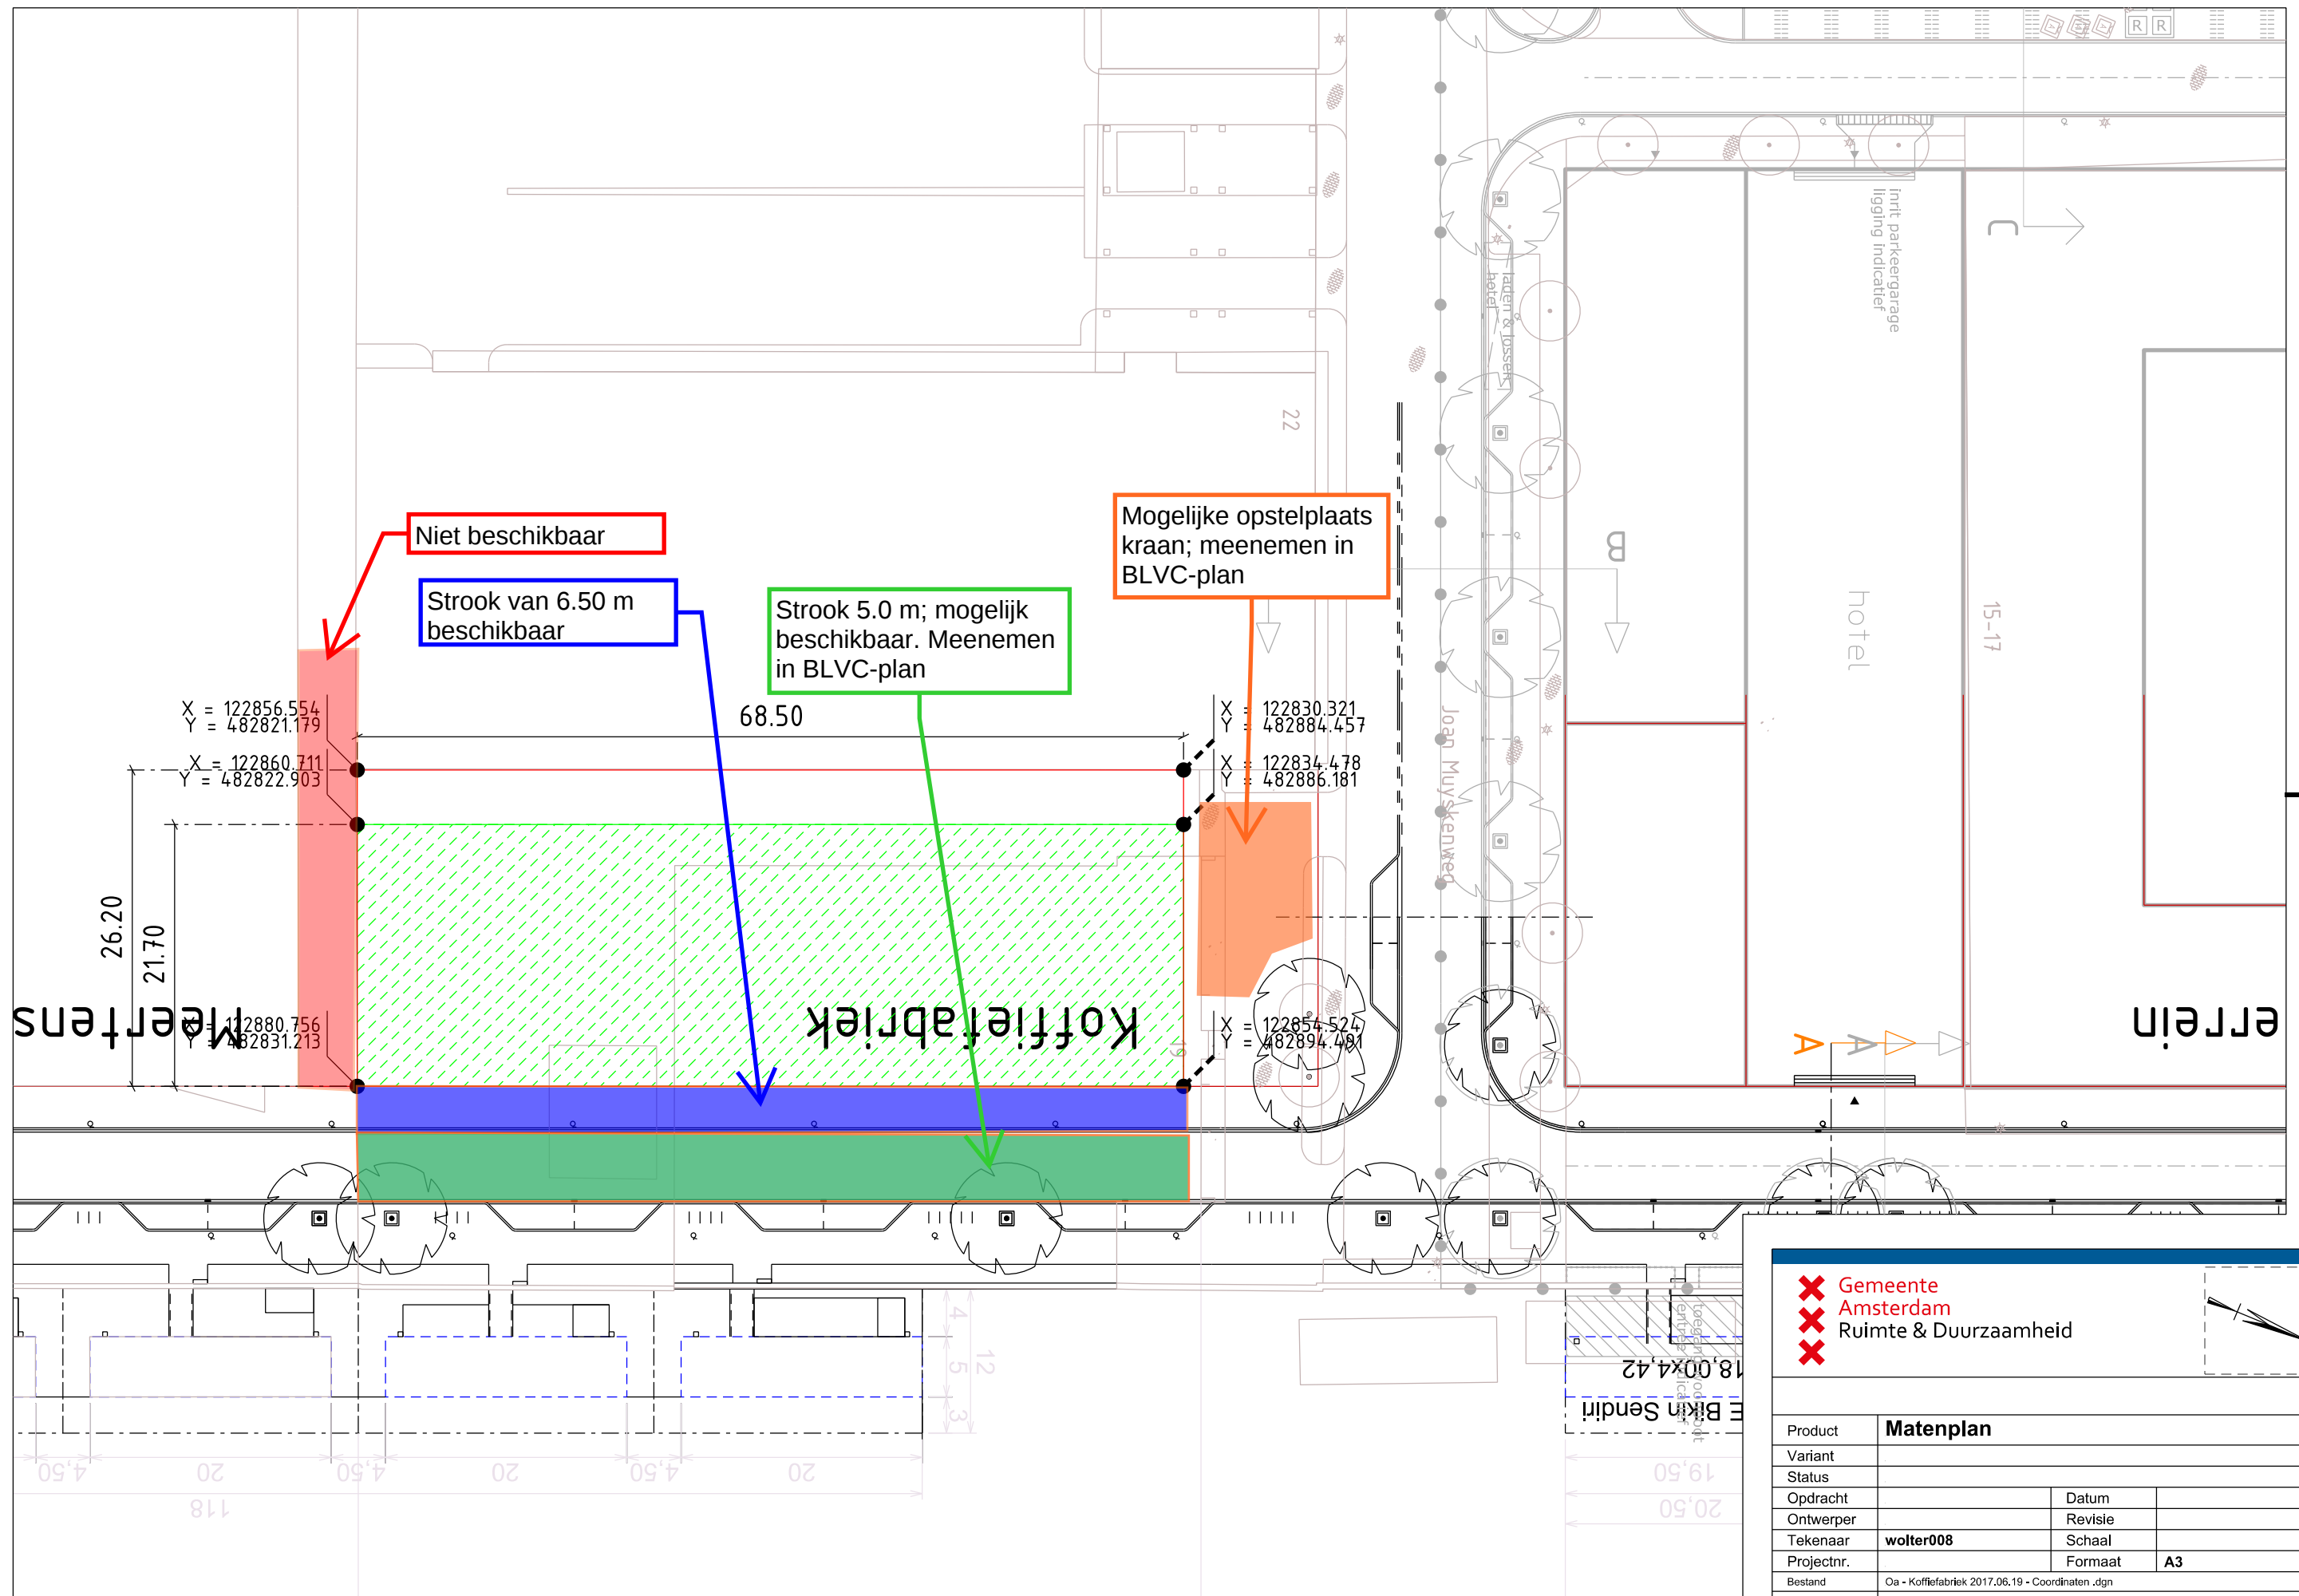

Gemeente

Amsterdam

Ruimte & Duurzaamheid

Product				Matenplan	
Variant					
Status					
Opdracht				Datum	
Ontwerper				Revisie	
Tekenaar		wolter008		Schaal	
Projectnr.				Formaat	
				A3	
Bestand		Oa - Koffiefabriek 2017.06.19 - Coördinaten .dgn			
Model		Oa-04 Matenplan Blad 1			

Auteursrechten voorbehouden