


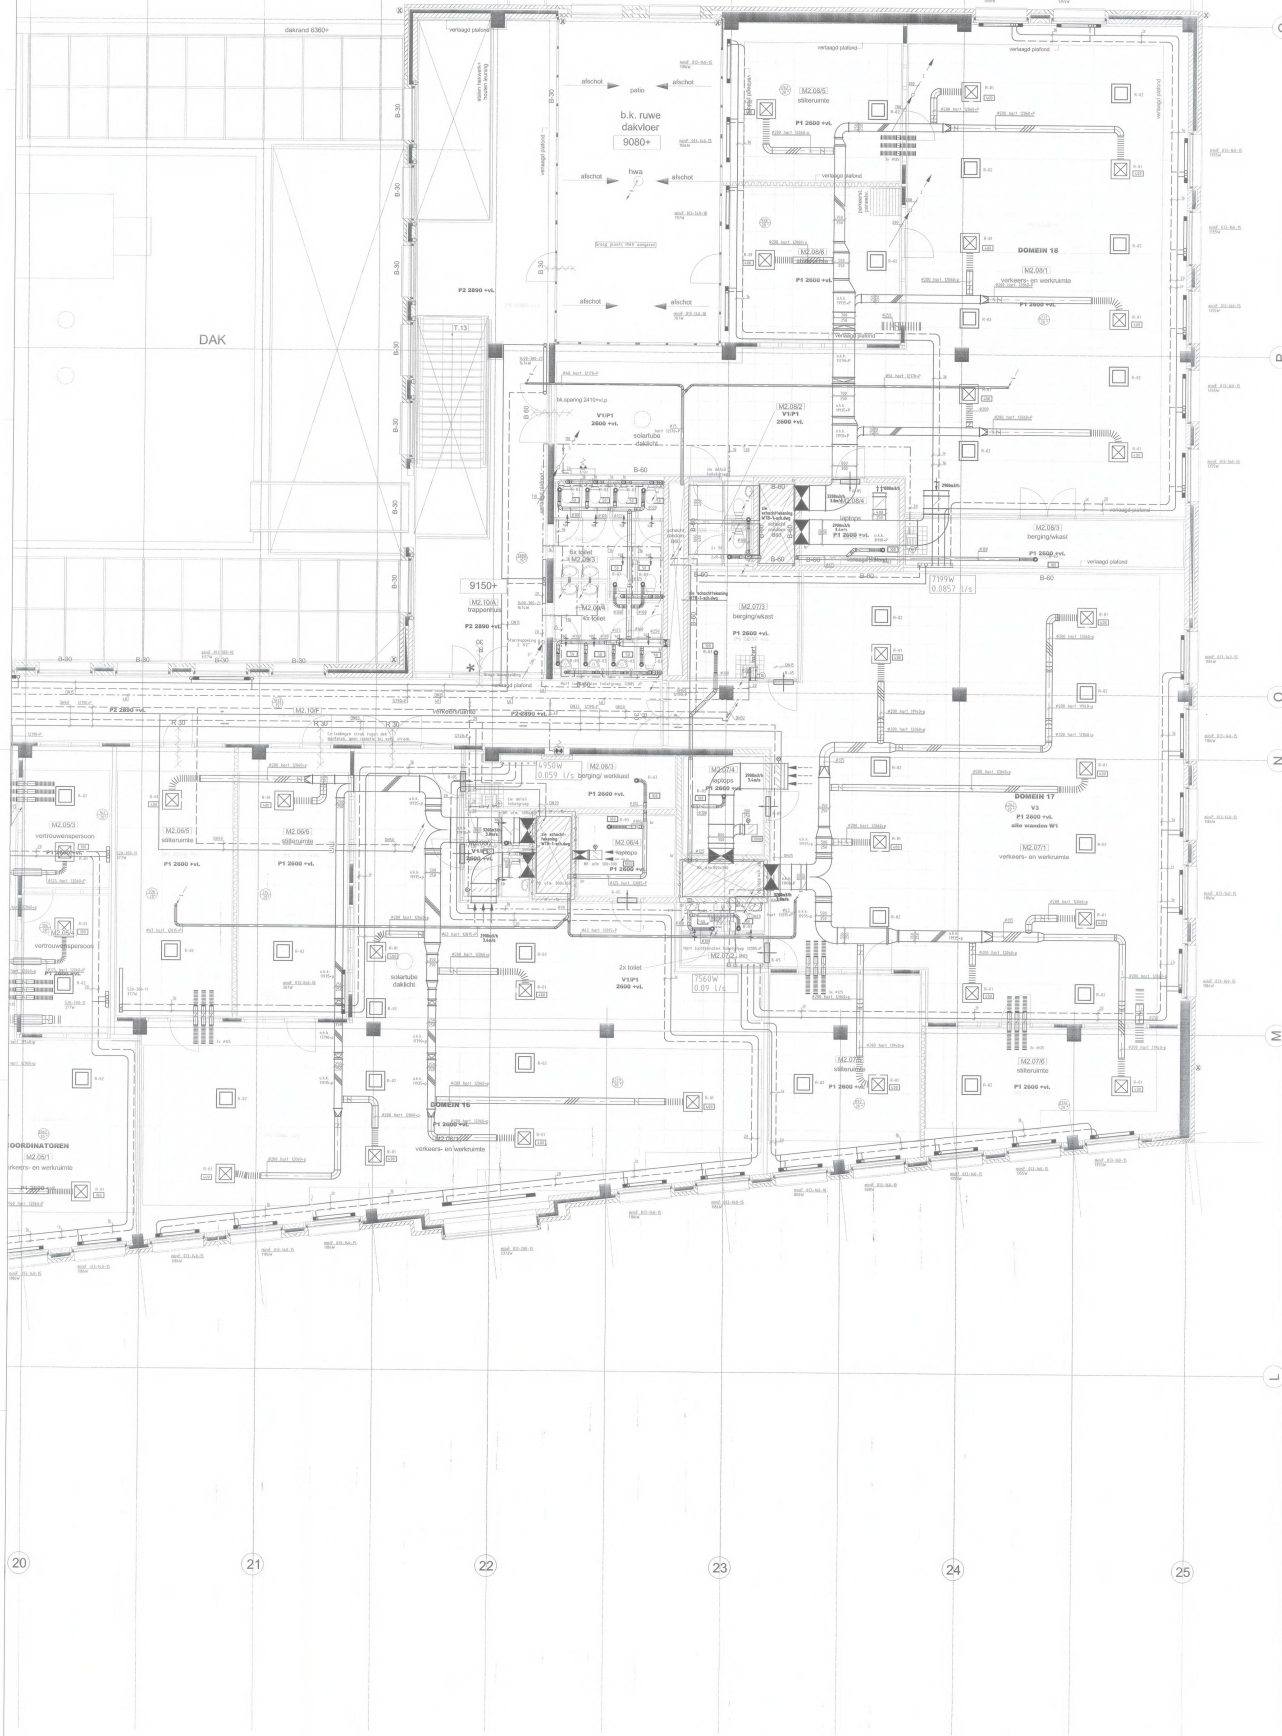

Renoel







REVISIE
 05-12-2008

WTB-Installaties
 School 2e Verdieping deel 1

Breijer Installatietechniek

TEKENING NO.
 WTB-1-02A