


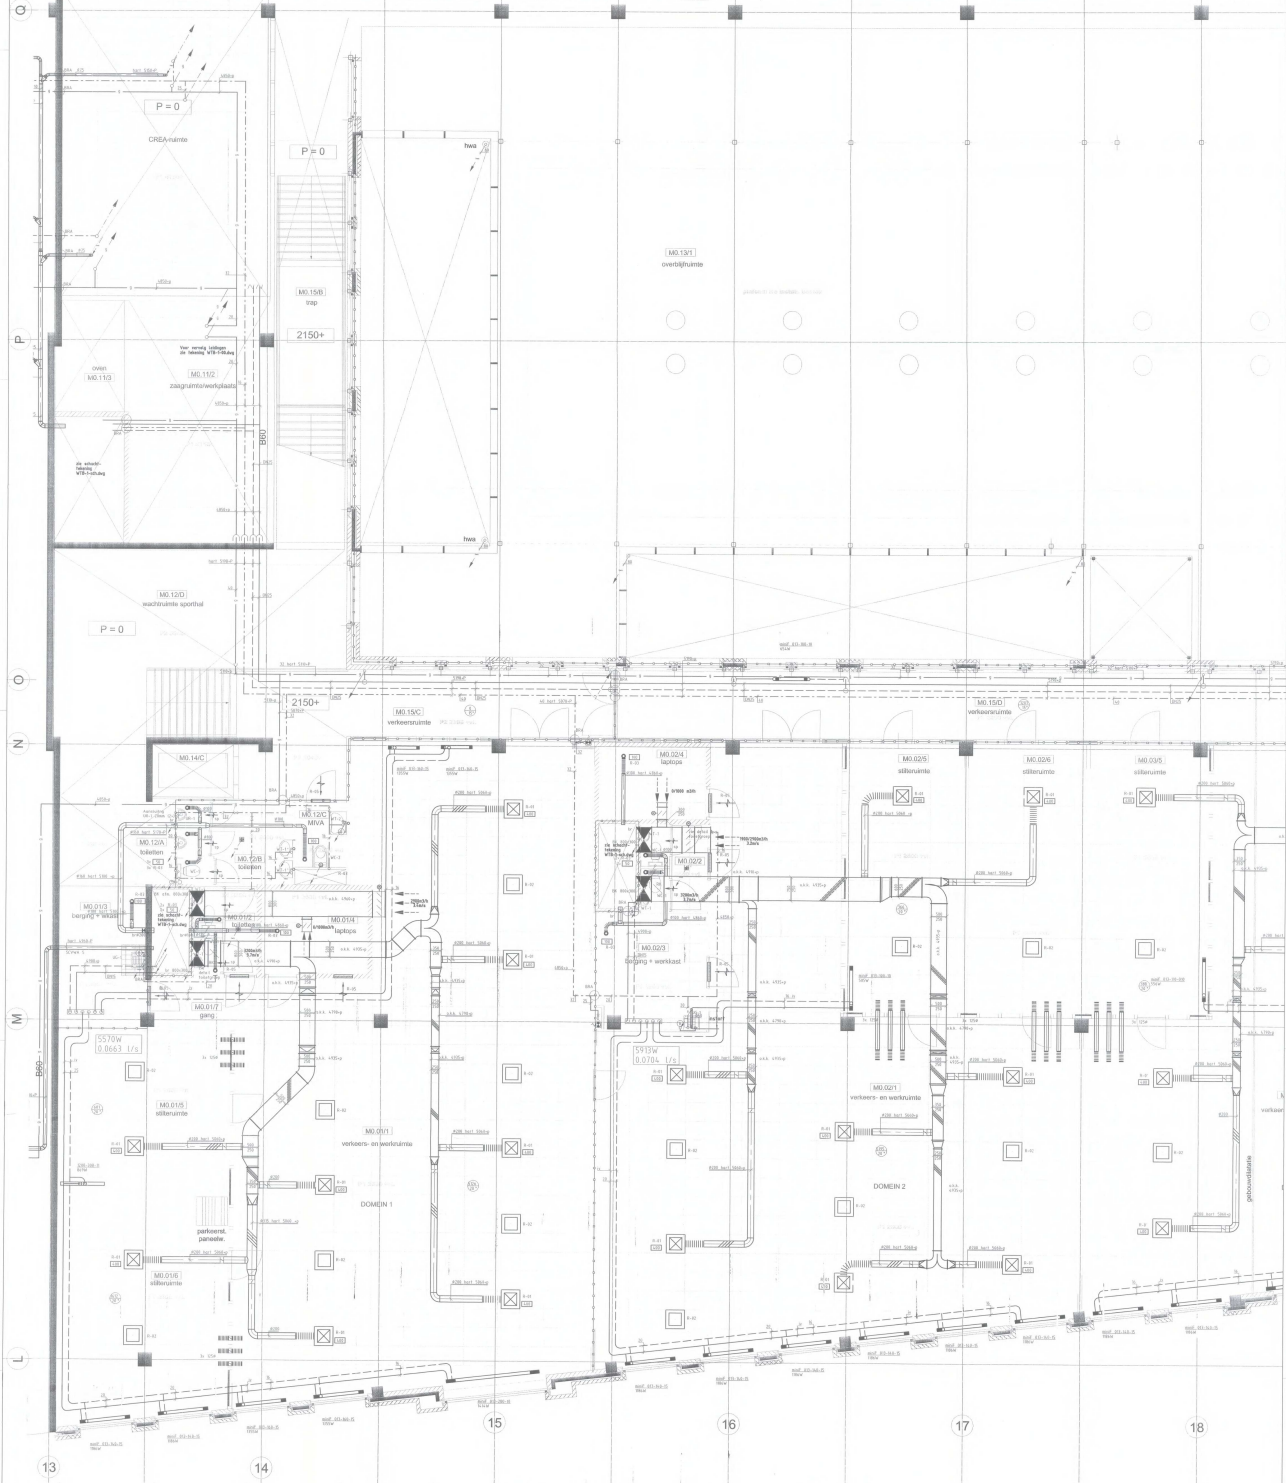








REVISIE
05-12-2008

WTB-Installaties
 Cultuurcampus
 Vleuterweide
 te Utrecht
 Schaal 1:500
 Project 200802

WTB-1-EIC
 Tekening no.
 WTB-1-EIC

Breijer Installatietechniek