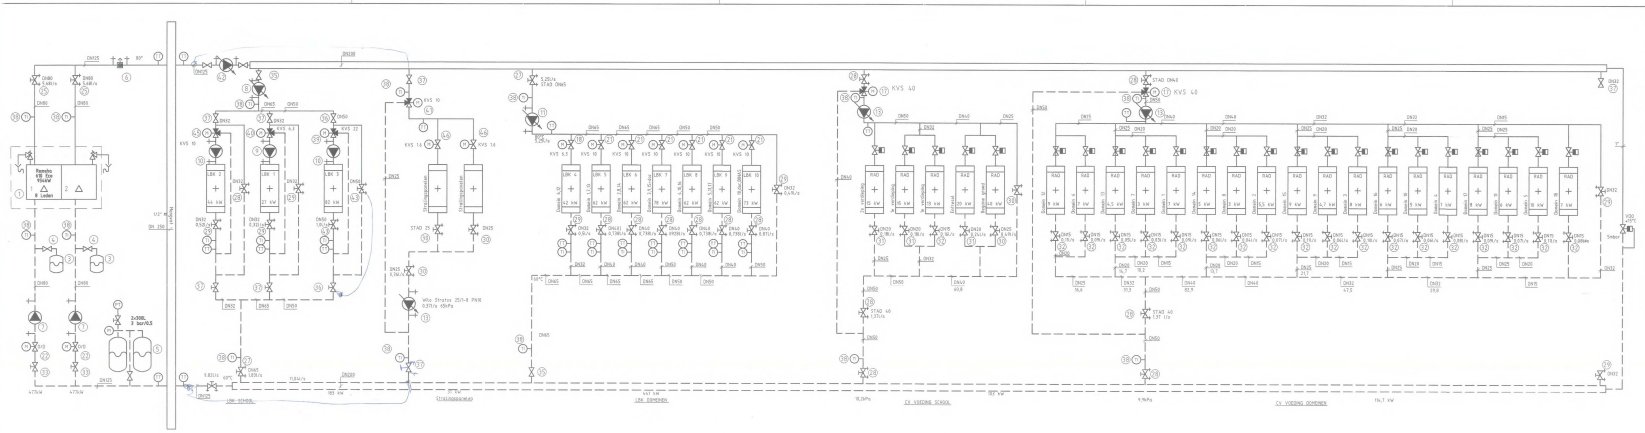

ARTIKELLIJST						
POS.	AANT.	BENAMING	MERK	TYPE		
1	1	CV-KETEL	BERDON	GAS KW 600 N LEGEND 96kW		
2						
3	1	EXPANSIEVAT	FLAMCO	REFERENS 18		
4	1	KANALEN OP EXPANSIEVAT	FLAMCO			
5	1	VULVERSCHERMER	FLAMCO	Flamco 3/8Ø/mr Remotes		
6	1	KONDENSOMAAT	GUDDEVILLE	Condensaat ONDERDEEL		
7	1	POMP	WILO	TOP-Z40/10 DM PN6/10	180	1,5	-	0,75
8	1	POMP	WILO	TOP-Z30/7 DM PN6/10				
9	1	POMP 180%	WILO	TOP-Z50/8 DM PN6/10	180	3,2	-	1,5
10	1	POMP 180% 1=3	WILO	TOP-Z25/4 DM PN6/10	180	0,92	-	0,46
11	1	POMP	WILO	TP50/150 DM 1/2	125	2,7	-	1,1
12								
13	1	POMP	WILO	TP32/125 2E/1-B DM PN6/10	110	1,2	-	0,37
14								
15								
16	1							
17	1	KOPPEL BEREKAPLUSTER	GAUTIER	RAD 50W FIXW				
18	1	KOPPEL BEREKAPLUSTER	GAUTIER	VIRBOR FIXW kvs 6,3				
19								
20								
21	1	KOPPEL BEREKAPLUSTER	GAUTIER	VIRBOR FIXW kvs 16				
22	1	MANOMETER	GAUTIER	0-6 BAR FIXW				
23								
24								
25	1	THERMOSTAATKRAN	TEKA	TKV-7 DN20				
26	1	THERMOSTAATKRAN	TEKA	TKV-7 DN20				
27	1	THERMOSTAATKRAN	TEKA	TKV-7 DN20				
28	1	THERMOSTAATKRAN	TEKA	TKV-7 DN20				
29	1	THERMOSTAATKRAN	TEKA	TKV-7 DN20				
30	1	THERMOSTAATKRAN	TEKA	TKV-7 DN20				
31	1	THERMOSTAATKRAN	TEKA	TKV-7 DN20				
32	1	THERMOSTAATKRAN	TEKA	TKV-7 DN20				
33	1	AFSLUITKLEP	VIESSMANN	1Ø/DN20				
34	1	AFSLUITKLEP	VIESSMANN	1Ø/DN20				
35	1	AFSLUITKLEP	VIESSMANN	1Ø/DN20				
36	1	AFSLUITKLEP	VIESSMANN	1Ø/DN20				
37	1	AFSLUITKLEP	VIESSMANN	1Ø/DN20				
38	1	AFSLUITKLEP	VIESSMANN	1Ø/DN20				
39	1	TERUGSLAGKLEP	VIESSMANN	1Ø/DN20				
40	1	4-WEG BEREKAPLUSKRAN	GAUTIER	DN40 SGV FIXW KVS 16				
41	1	4-WEG BEREKAPLUSKRAN	GAUTIER	DN40 SGV FIXW KVS 16				
42	1	4-WEG BEREKAPLUSKRAN	GAUTIER	VIRBOR FIXW kvs 6,3				
43	1	POMP	WILO	TP32/125 2E/1-B				
44	1	MANOMETER		0-6 BAR				
45	1	MANOMETER		0-6 BAR				
46	1	4-WEG BEREKAPLUSKRAN	GAUTIER	DN40 SGV FIXW kvs 16				
47	1	4-WEG BEREKAPLUSKRAN	GAUTIER	VIRBOR FIXW kvs 6,3				
48	-		-	-				
49	-		-	-				
REVISIE
05-12-2008

GET.	VD	Nieuwbouw Cultuurcampus Vleuterweide te Utrecht
GEK.	HS	
DATUM	04-12-2007	
SCHAAL	1=1	
FORM.	A3	
PROJNR.	292561	

Principeschema WTB-/S-installaties School

TEKENING NO. WTB-16-PS

Breijer Installatietechniek
Hoofdkantoor:
Ir. Lely 2 DEDDEN
Postbus 116
3640 AC WIJDEWEG
Tel. 0346 - 22 55 00
Fax. 0346 - 22 55 99

DEZE TEKENING MAG ZONDER ONZE TOESTEMMING NIET WORDEN GEKOPIEERD NOCH AAN DERDEN TER INZAGE WORDEN VERSTREKT.

Code: 0523056V A/N: WTB-16-PS