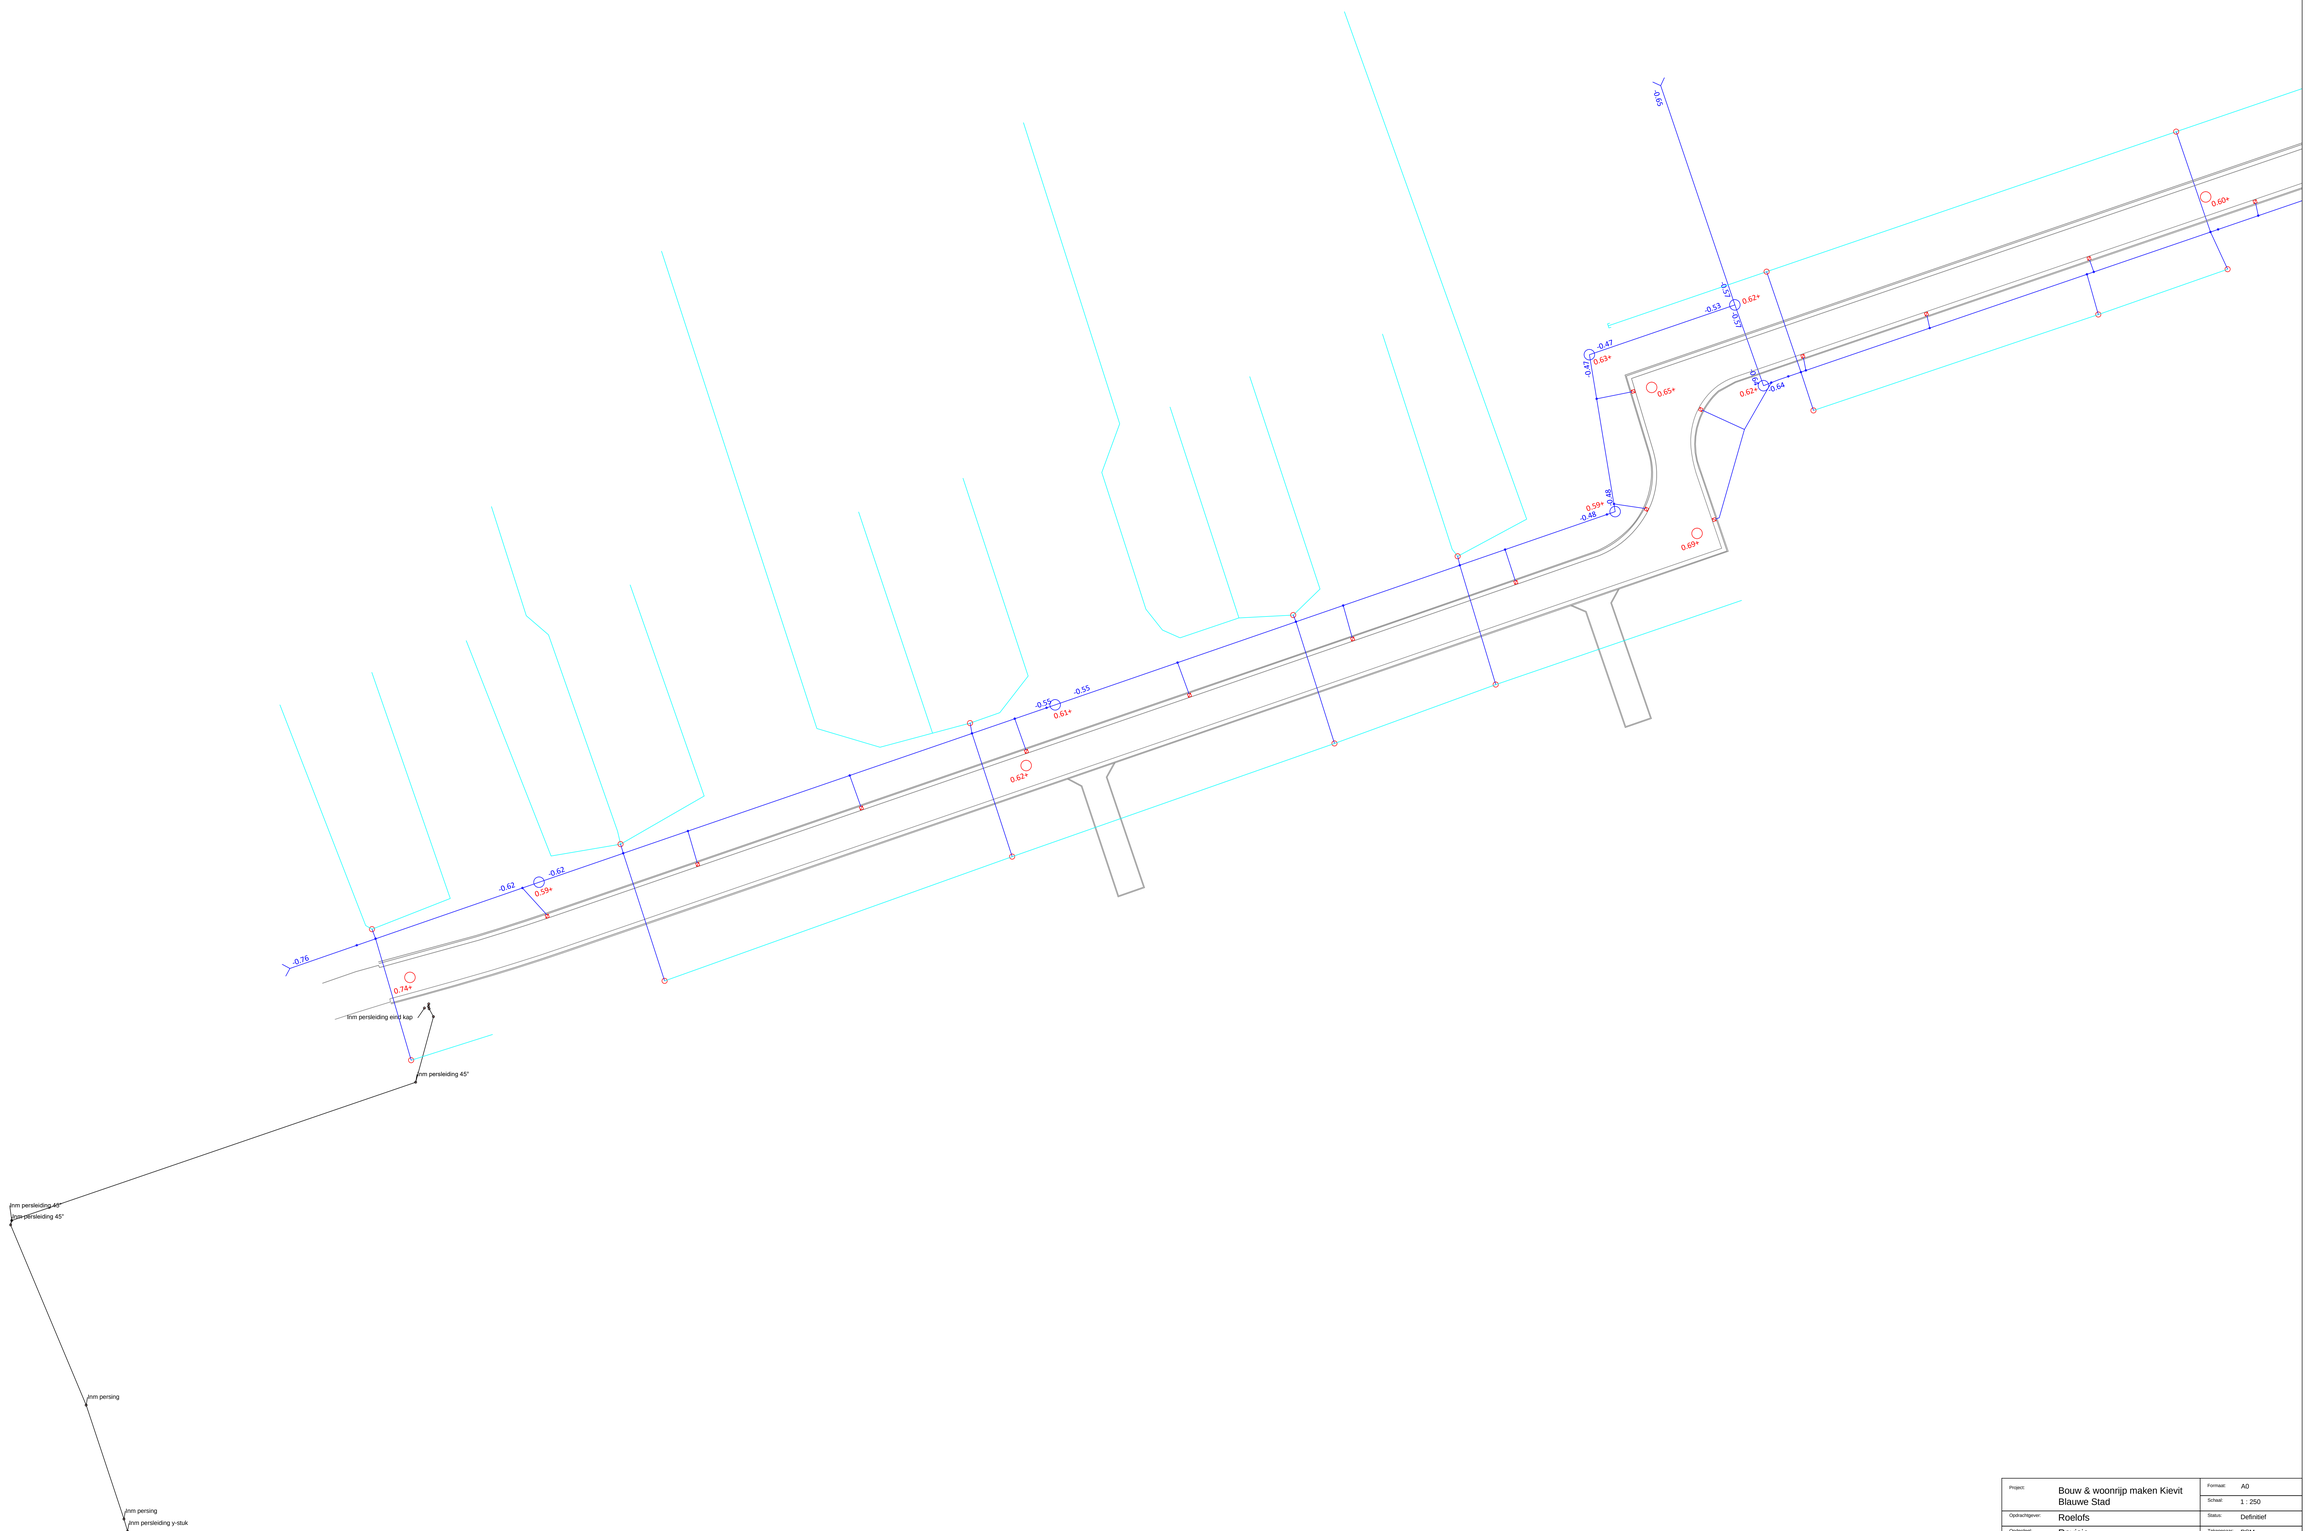


Project:	Bouw & woonrijp maken Kievit Blauwe Stad	Formaat:	A0
		Schaal:	1 : 250
Opdrachtgever:	Roelofs	Status:	Definitief
Onderdeel:	Revisie	Tekenenaar:	PSM
Tekeningnummer:	001	Datum:	11-11-2019

OOSTERHUIS BV
0522 - 491680
BOLDERTRIJNE 8
8336 HB STEENWIJK
7948 LT NIJVERDAL
LOONBEDRIJF
AANNEMERSBEDRIJF GWW
LANDSCHAPSWERK