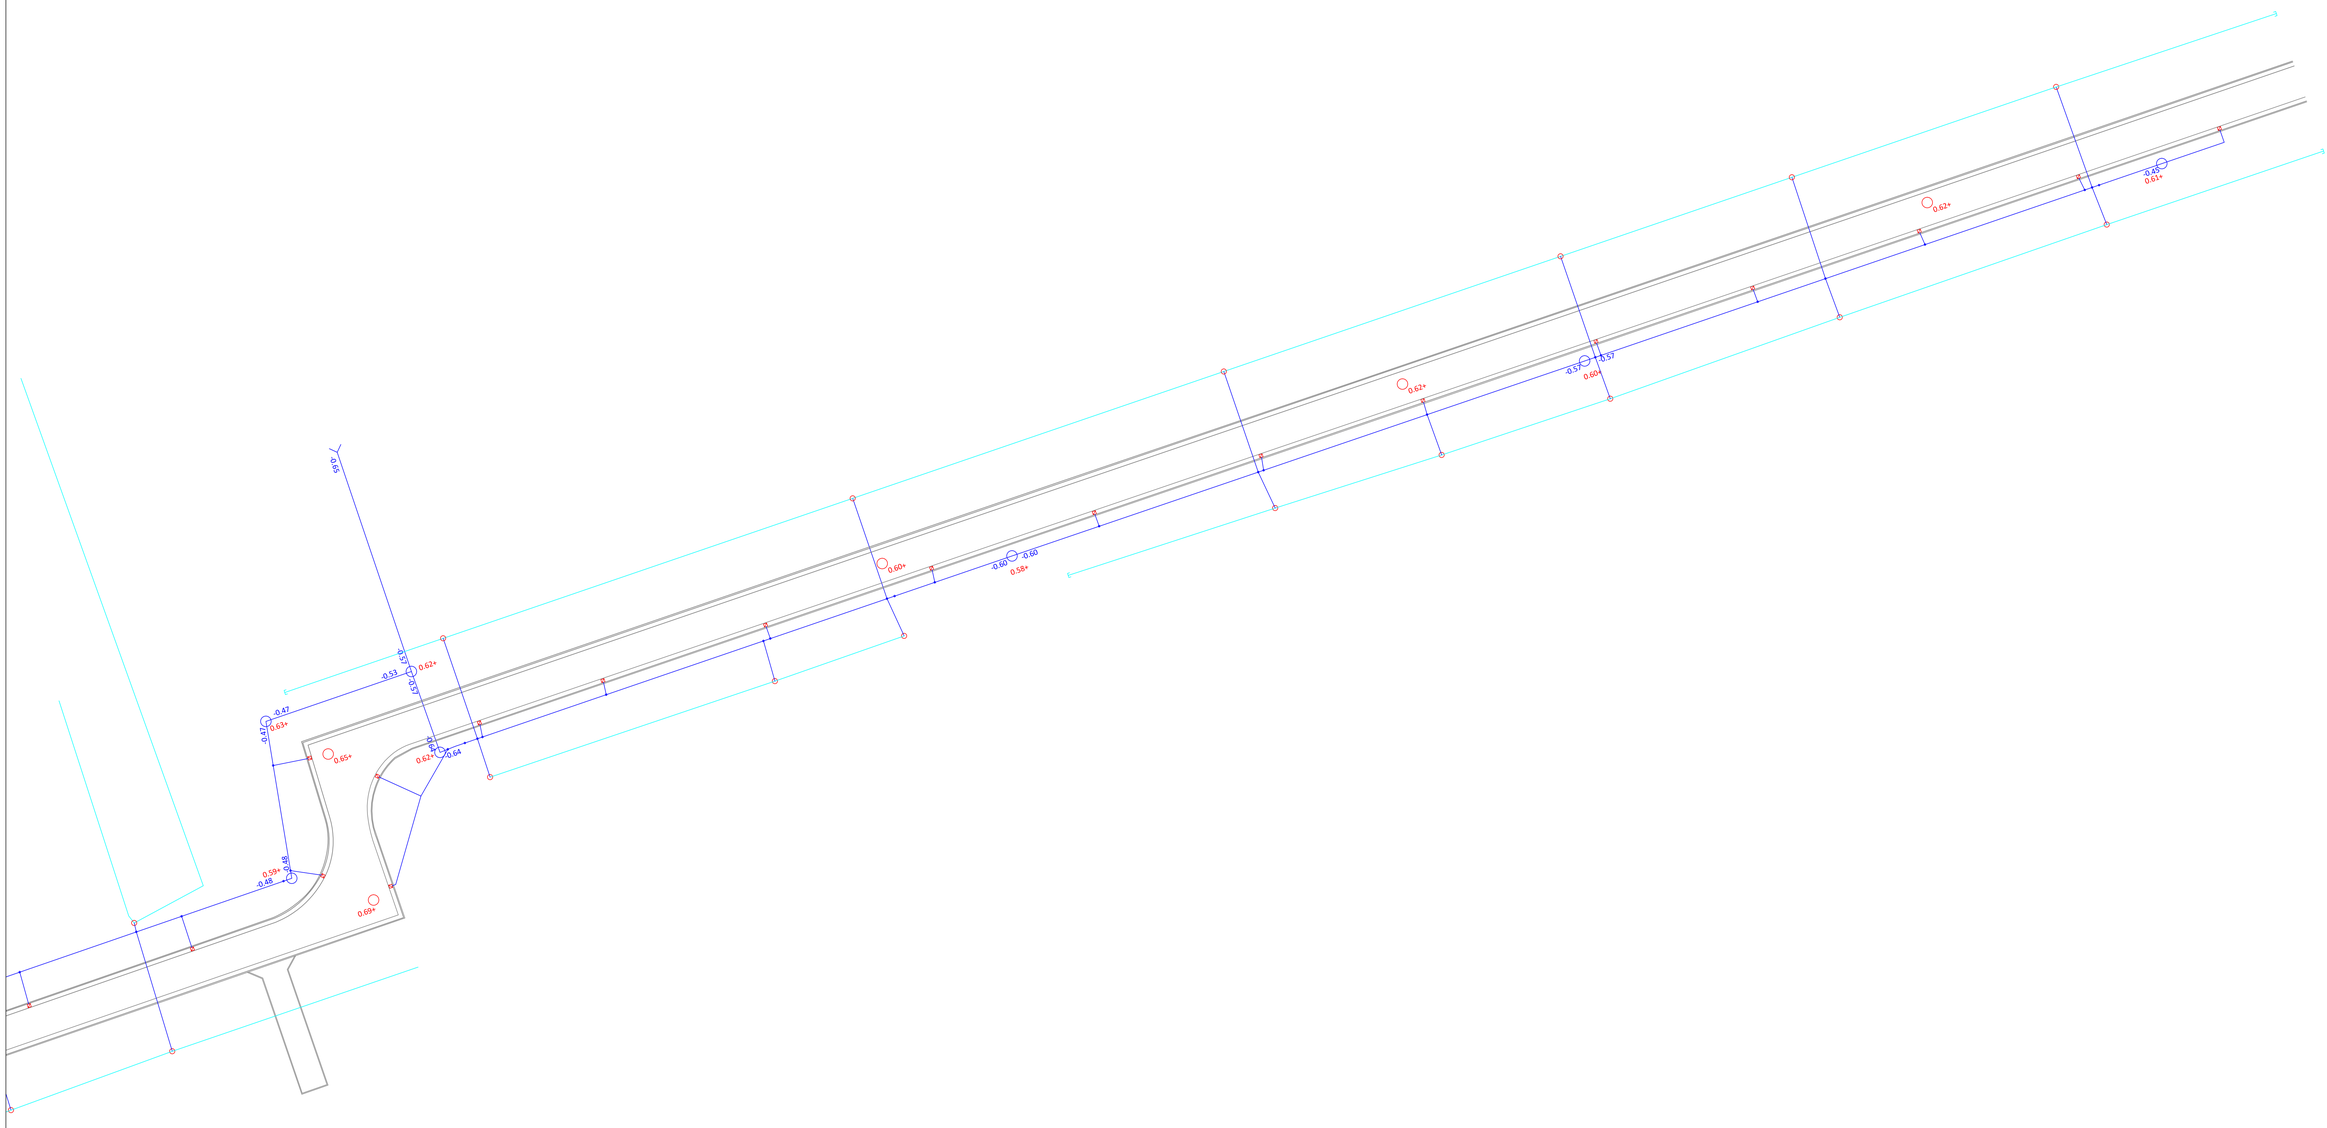


Project:	Bouw & woonrijp maken Kievit Blauwe Stad	Formaat:	A0
		Schaal:	1 : 250
Opdrachtgever:	Roelofs	Status:	Definitief
Onderdeel:	Revisie	Tekenenaar:	PSM
Tekeningnummer:	002	Datum:	11-11-2019

OOSTERHUIS BV
T 0522 - 451681
KOLKSPIEGEL 8
8017 MC ZWOLLE
Thiel 17 HUISVEEN
LOONBEDRIJF
AANNEMERSBEDRIJF GWW
LANDSCHAPSWERK