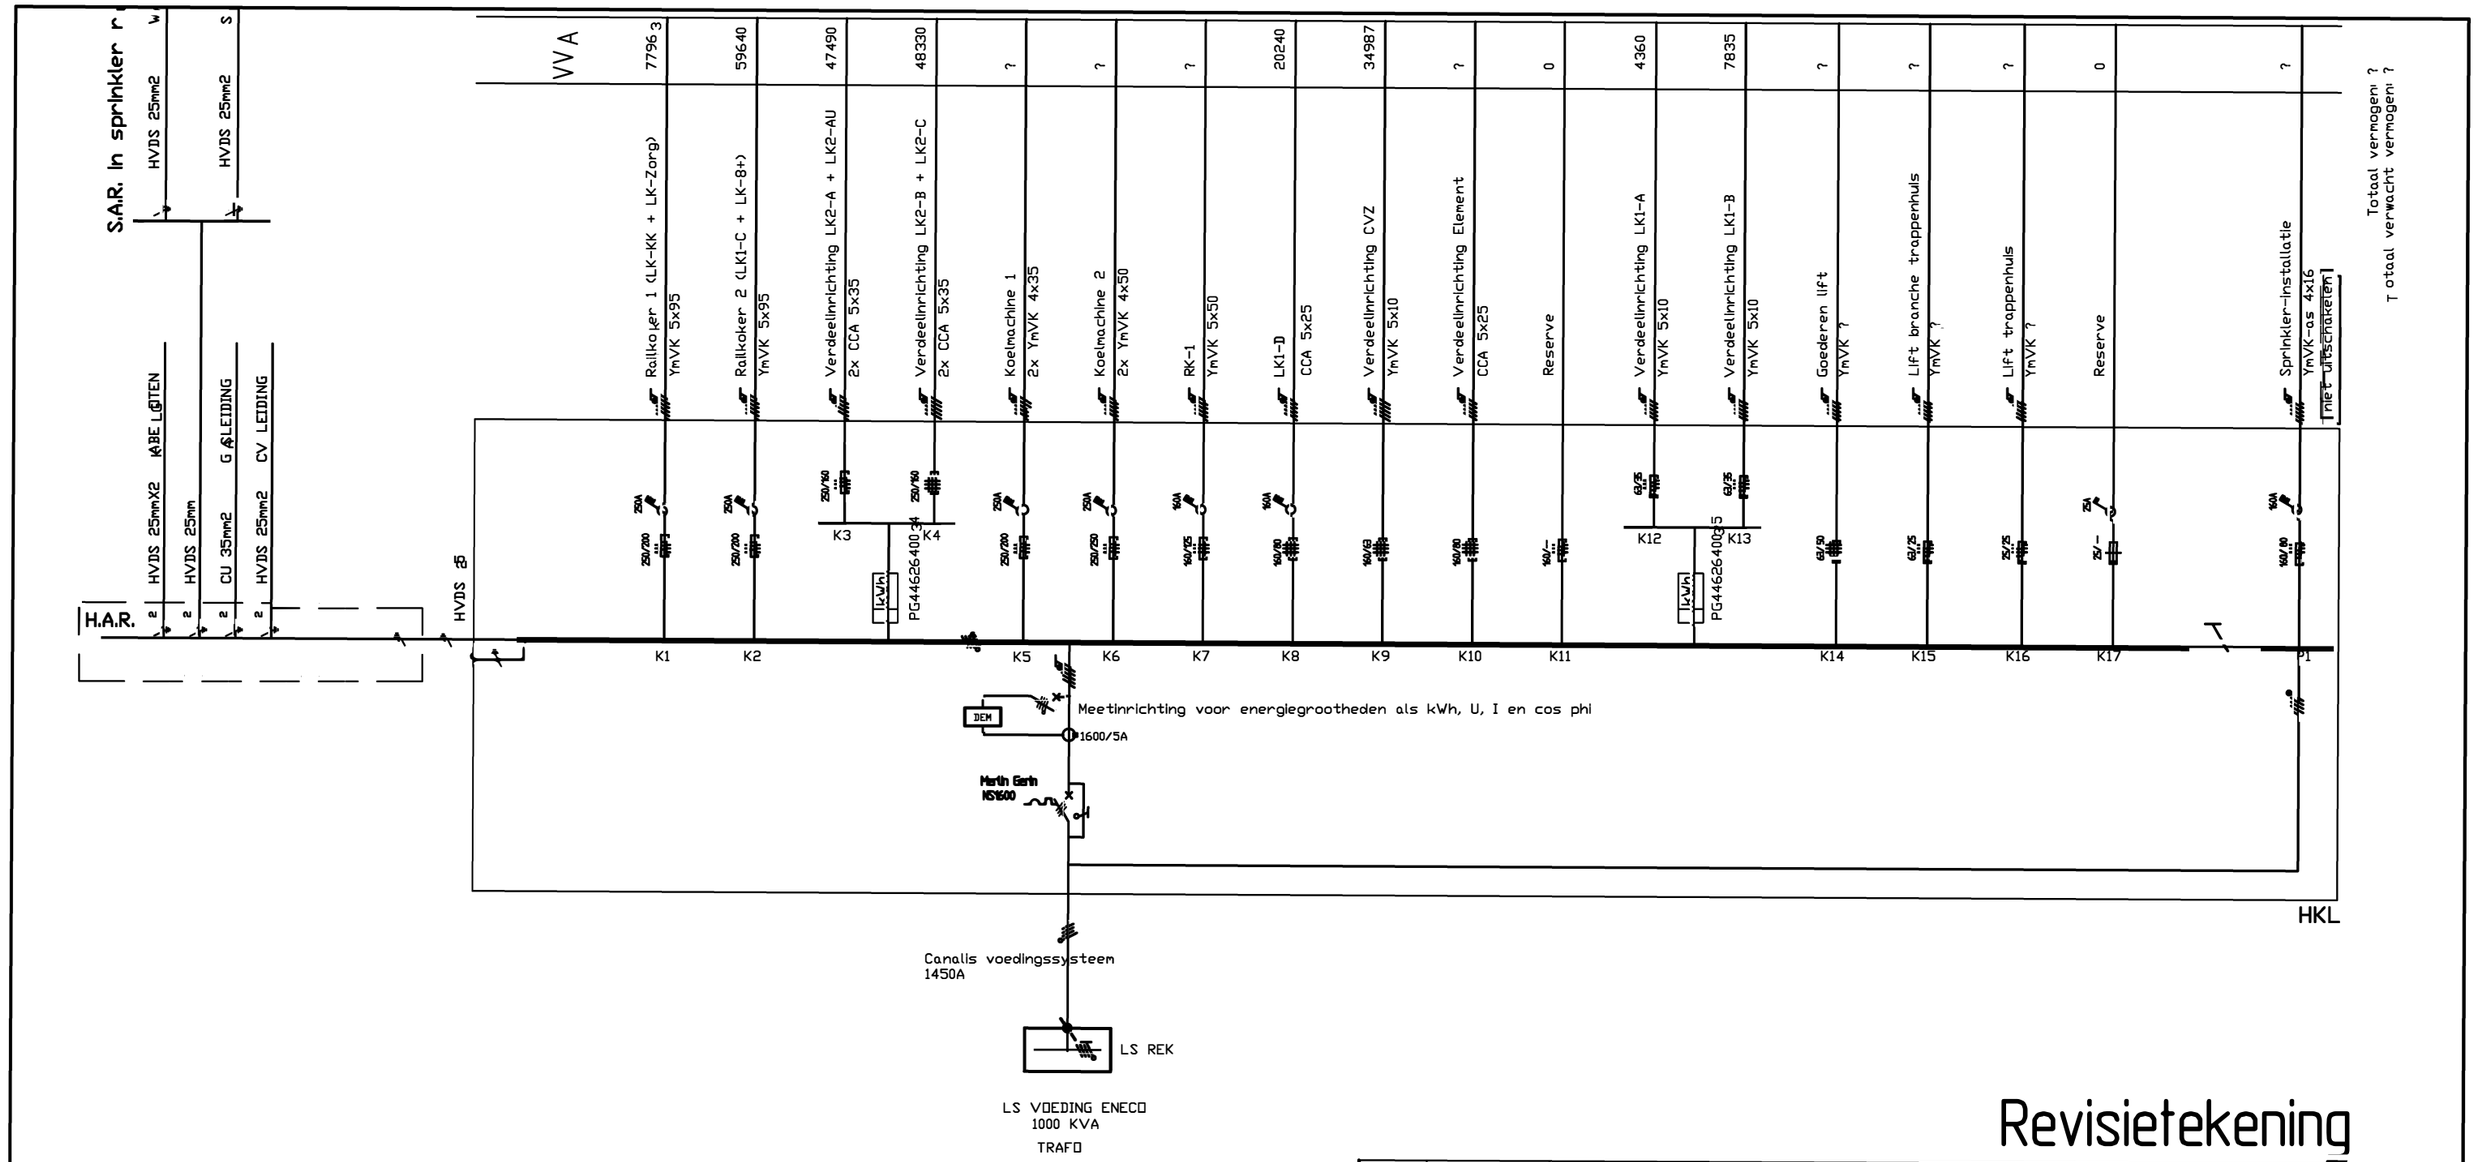

Revisietekening

WIJZ	DATUM	OMSCHRIJVING	GETEKEND	CONTROLE	GEZIEN
E					
D	22-10-2020	Toevoeging aansluiting K10	HHIE	MOOS	AKRA
C	8-1-2020	Div wijzingen	WEBB	MOOS	AKRA
B	21-05-2019	Toevoeging aarding + kWh-meter	WEBB	MOOS	MOOS
A	08-05-2019	Wijzigingen in afzekerwaarde	WEBB	MOOS	MOOS

PROJECT
MBO Amersfoort
Valutaboulevard 20
Amersfoort

ONDERWERP
Verdeelinrichting HKL
1ste verdieping
-

GETEKEND	WEBB
DATUM	18-9-2018
CONTROLE	MOOS
GEZIEN	AKRA
SCHAAL	-
FORMAAT	A3
PROJECTNUMMER	887002
TEKENING NR.	010-301
BLAD 1 VAN 1	WIJZIGING D

FILE: -

© 2015 BUILDING SERVICES AMERSFOORT B.V.