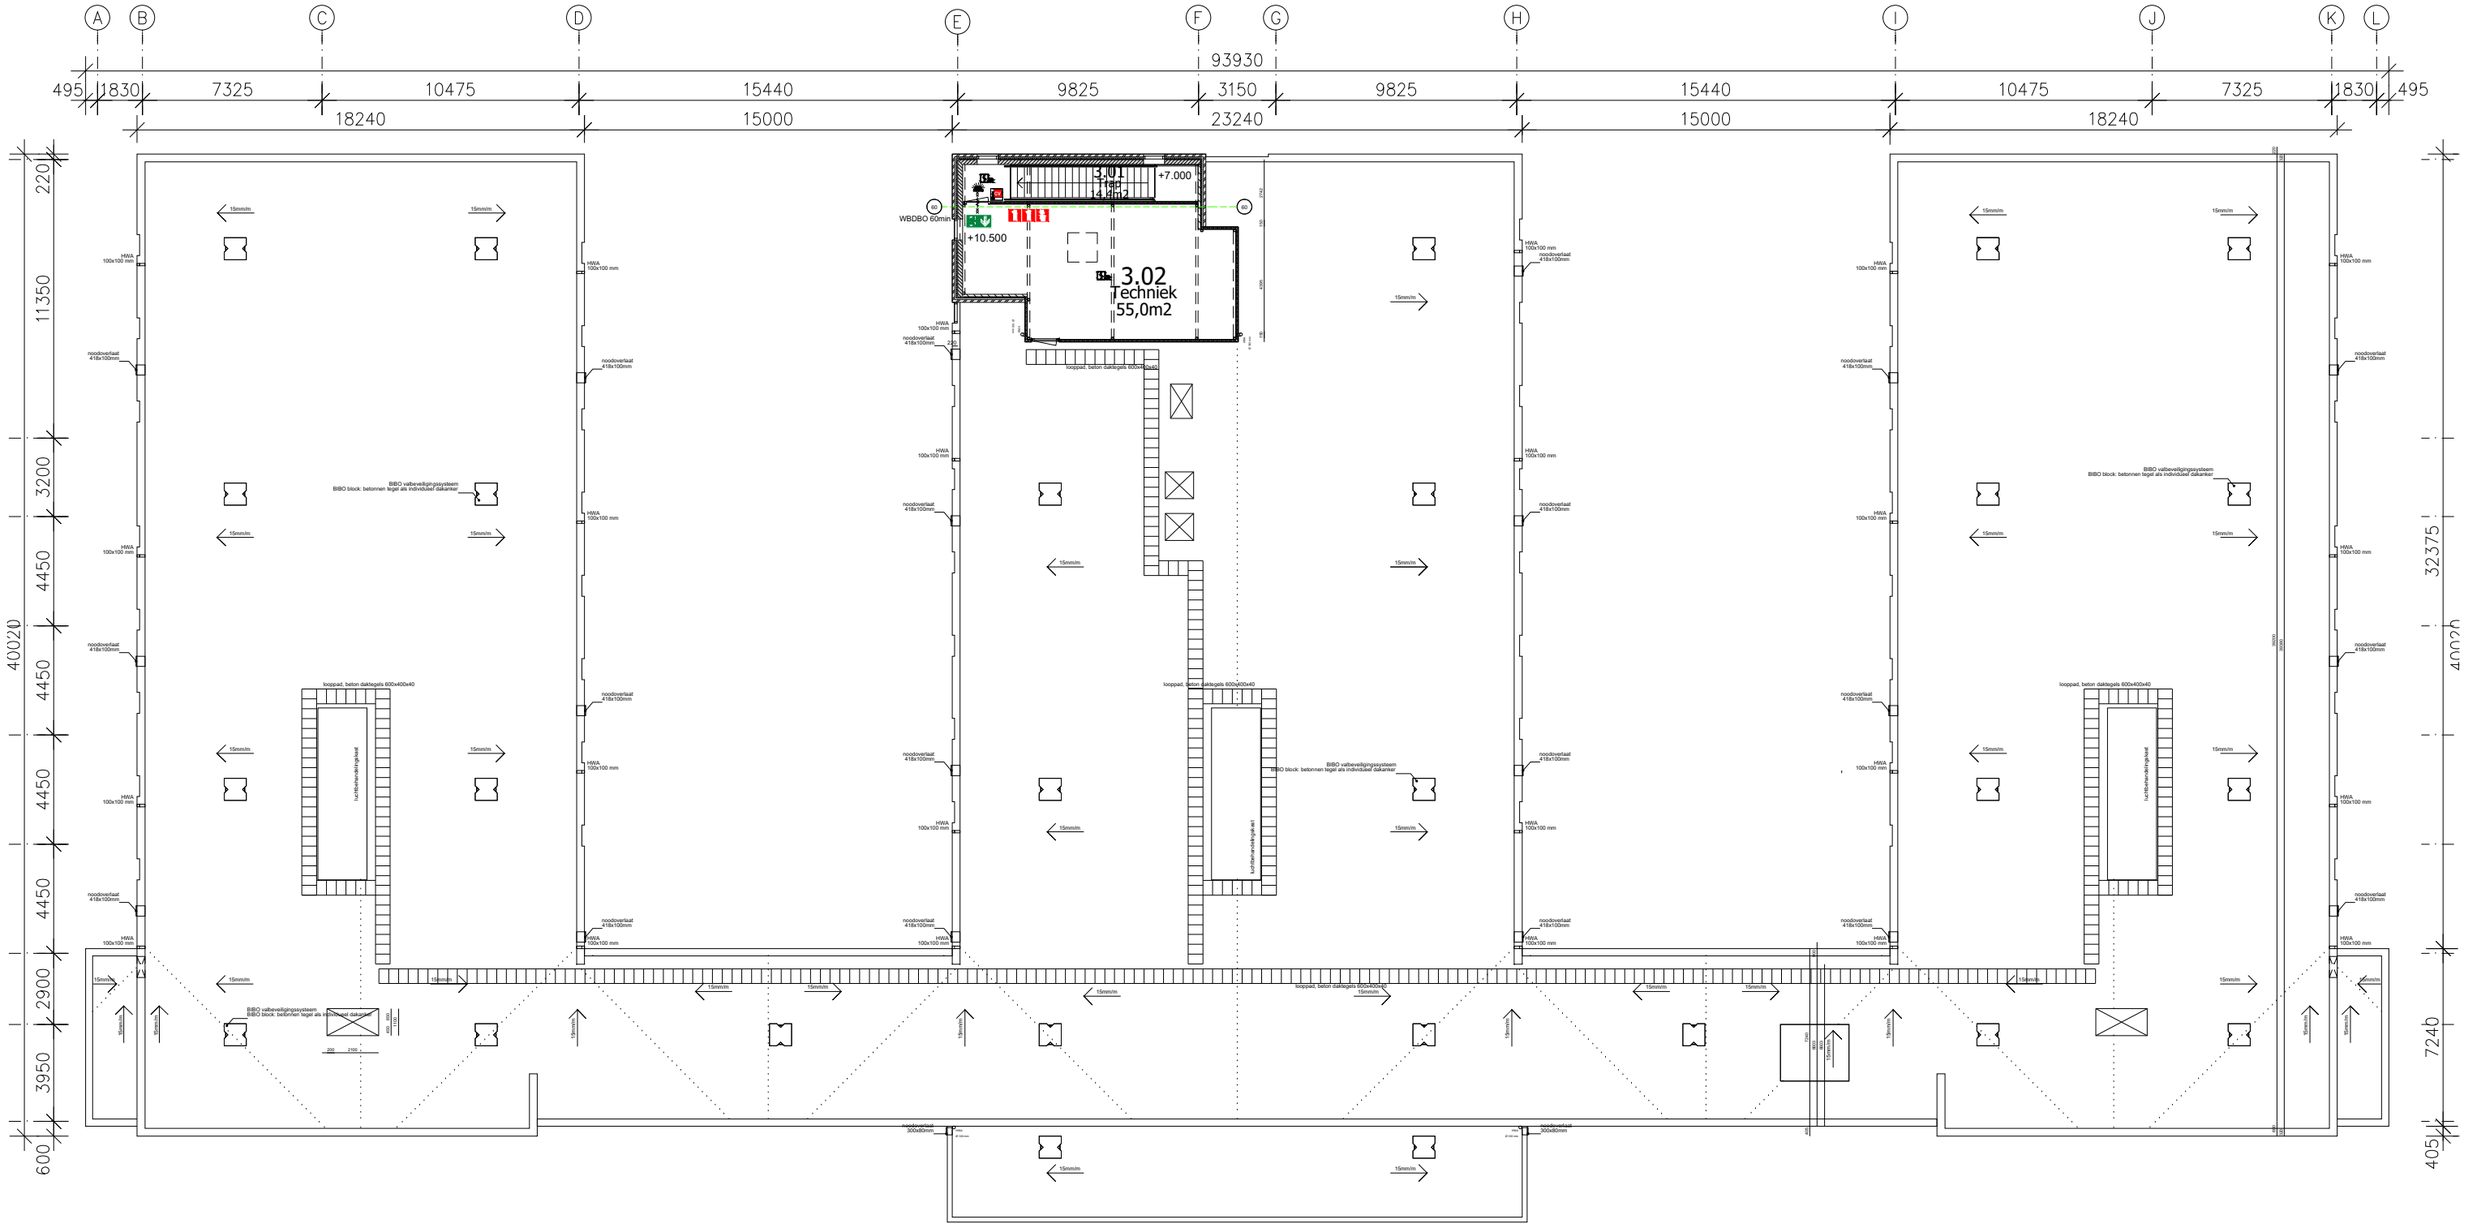


## LEGENDA

- (Nood)uitgang
- Brandslanghaspel
- Ontruimingsmelder
- Handbrandblusser
- Brandwerend en zelfsluitend
- Rookmelder
- Noodverlichting
- Brandwerende scheiding van 60 min
- Noodschakelaar CV

Lucas Onderwijs
Saffierhorst 105 2592 GK Den Haag
TEL: 070-3001144

VERSIE WIJZIGING

DIRECTIE:
LUCAS ONDERWIJS

WERK:
STANISLASCOLLEGE PIJNACKER
Sportlaan 3a 2641 AZ Pijnacker

ONDERWERP:
Revisie
3e verdieping/Dak

GET.: ASRO
PROJECTNR.: FZ-2020
OBJECTNR.: 02DZ03
DATUM: 26-10-2020
SCHAAL: no scale
FORMAAT: A3

03 R