


00085534

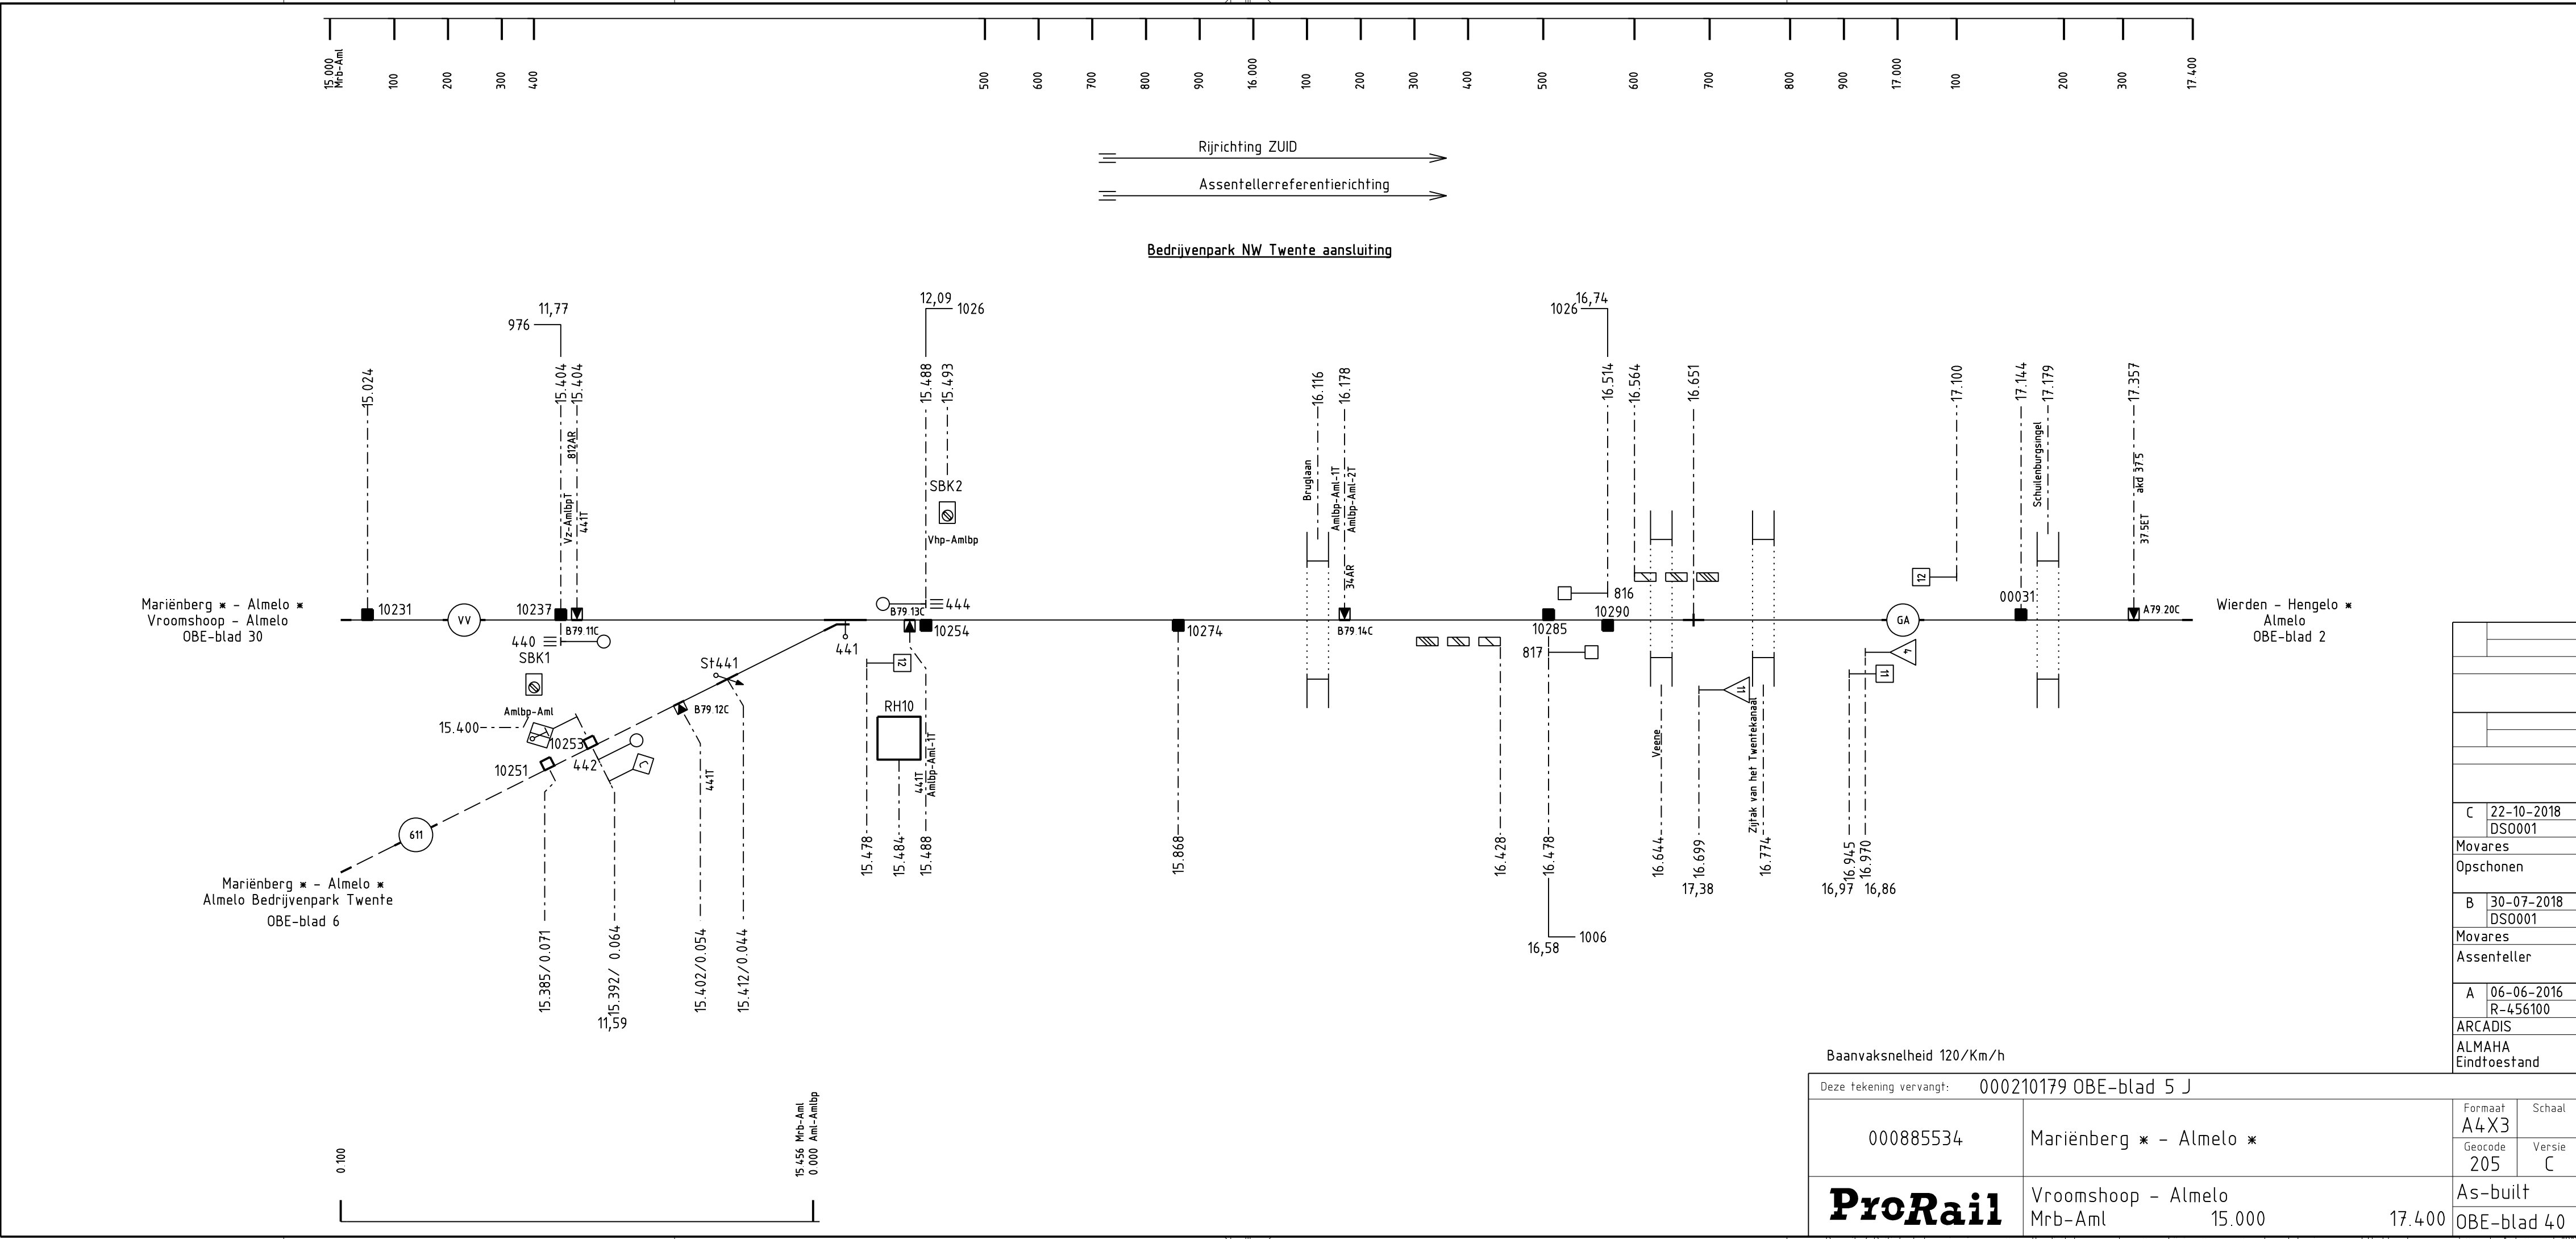

Rijrichting ZUID
Assentellerreferentierichting

Bedrijvenpark NW Twente aansluiting

Mariënberg * - Almelo *
Vroomshoop - Almelo
OBE-blad 30

Mariënberg * - Almelo *
Almelo Bedrijvenpark Twente
OBE-blad 6

Wierden - Hengelo *
Almelo
OBE-blad 2

Baanvaksnelheid 120/Km/h

Deze tekening vervangt: 000210179 OBE-blad 5 J			
000885534	Mariënberg * - Almelo *	Formaat A4X3	Schaal
		Geocode 205	Versie C
ProRail	Vroomshoop - Almelo Mrb-Aml 15.000 17.400	As-built	
		OBE-blad 40	

ProRail / Railinfrabeheer is eigenaar van alle digitale en analoge verschijningsvormen van deze tekening en rechtshbbende op grond van de Auteurswet 1912. Wijziging, vermenigvuldiging en/of openbaarmaking van deze tekening zonder voorafgaande schriftelijke toestemming van Railinfrabeheer is niet toegestaan.