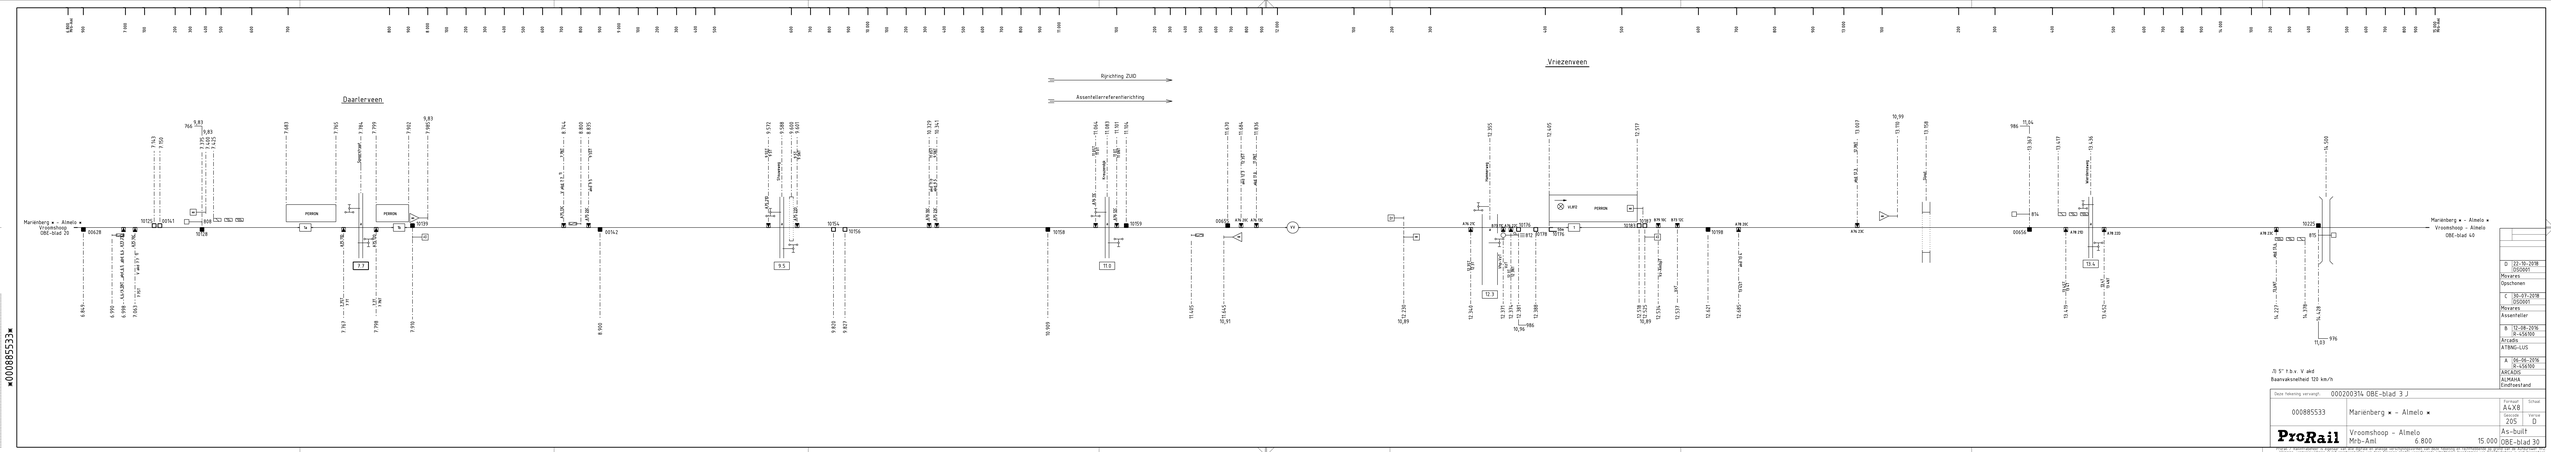
Daarlerveen
Vriezenveen
Rijrichting ZUID
Assentellerreferentierichting
Marienberg ◆ - Almelo ◆
Vroomshoop - Almelo
OBE-blad 30
Marienberg ◆ - Almelo ◆
Vroomshoop - Almelo
OBE-blad 40
PERRON
Vlonderpad
Vlonderpad
Vlonderpad