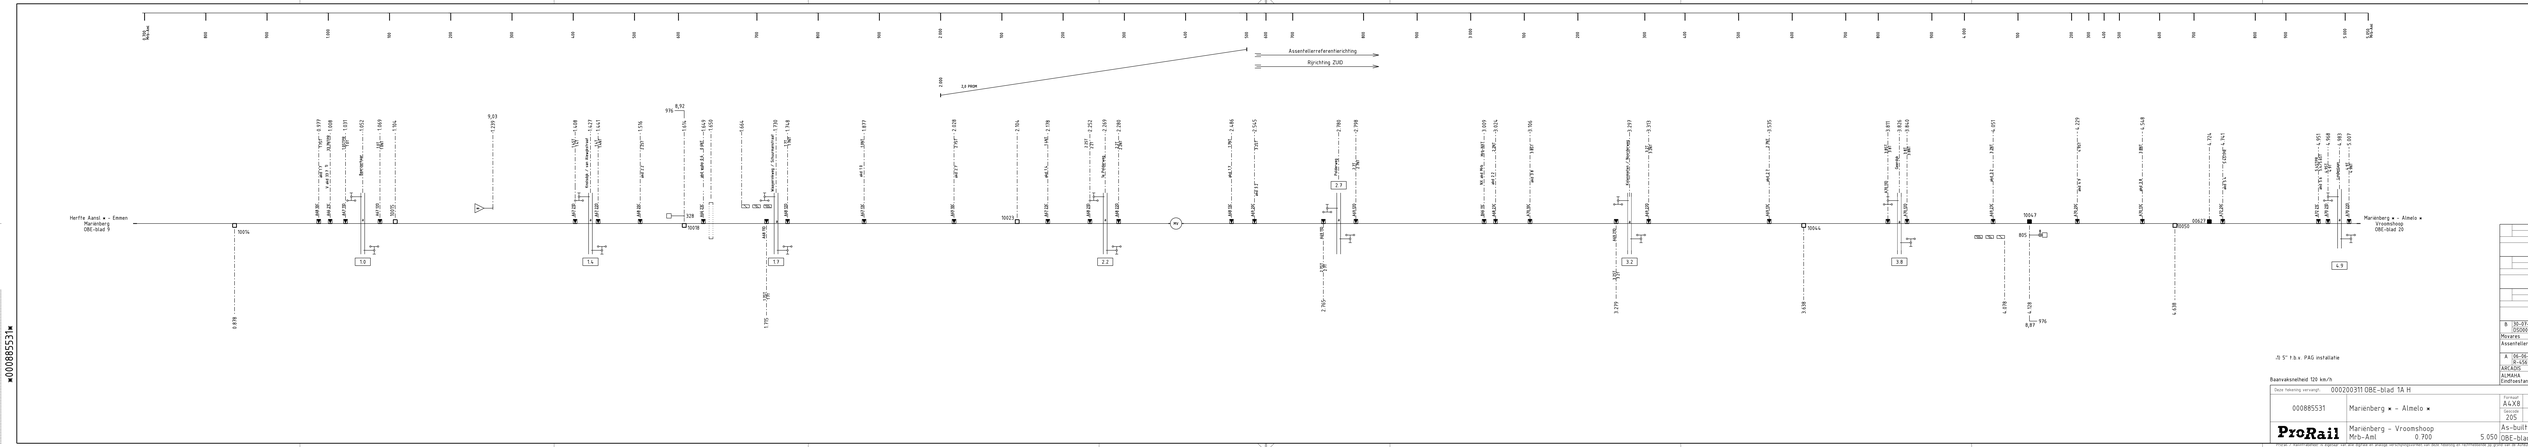
Richting ZUID
Herffe Aansl ◄ - Emmen
Marienberg
OBE-blad 9
Marienberg ► - Almelo ►
Vroomshoop
OBE-blad 20
