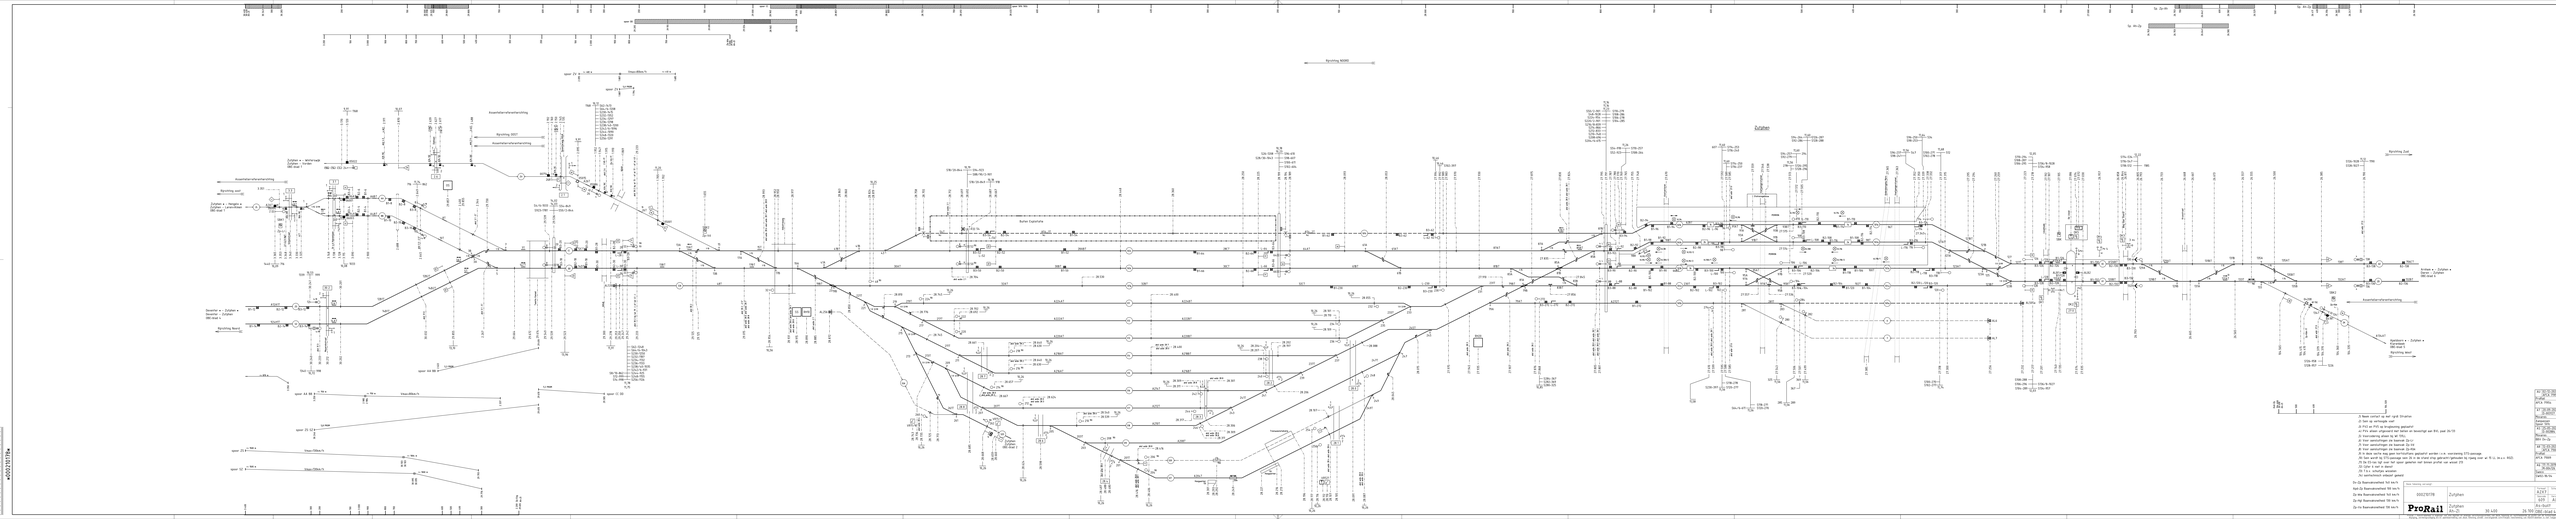
Zutphen
Rijrichting NOORD
Vmax:80km/h
Vmax:40km/h
Vmax:20km/h
spoor 1A 80
Sp. 4A-2p
Sp. 4A-3p
Sp.