


000200298

Zutphen
Zutphen
OBE-blad 4

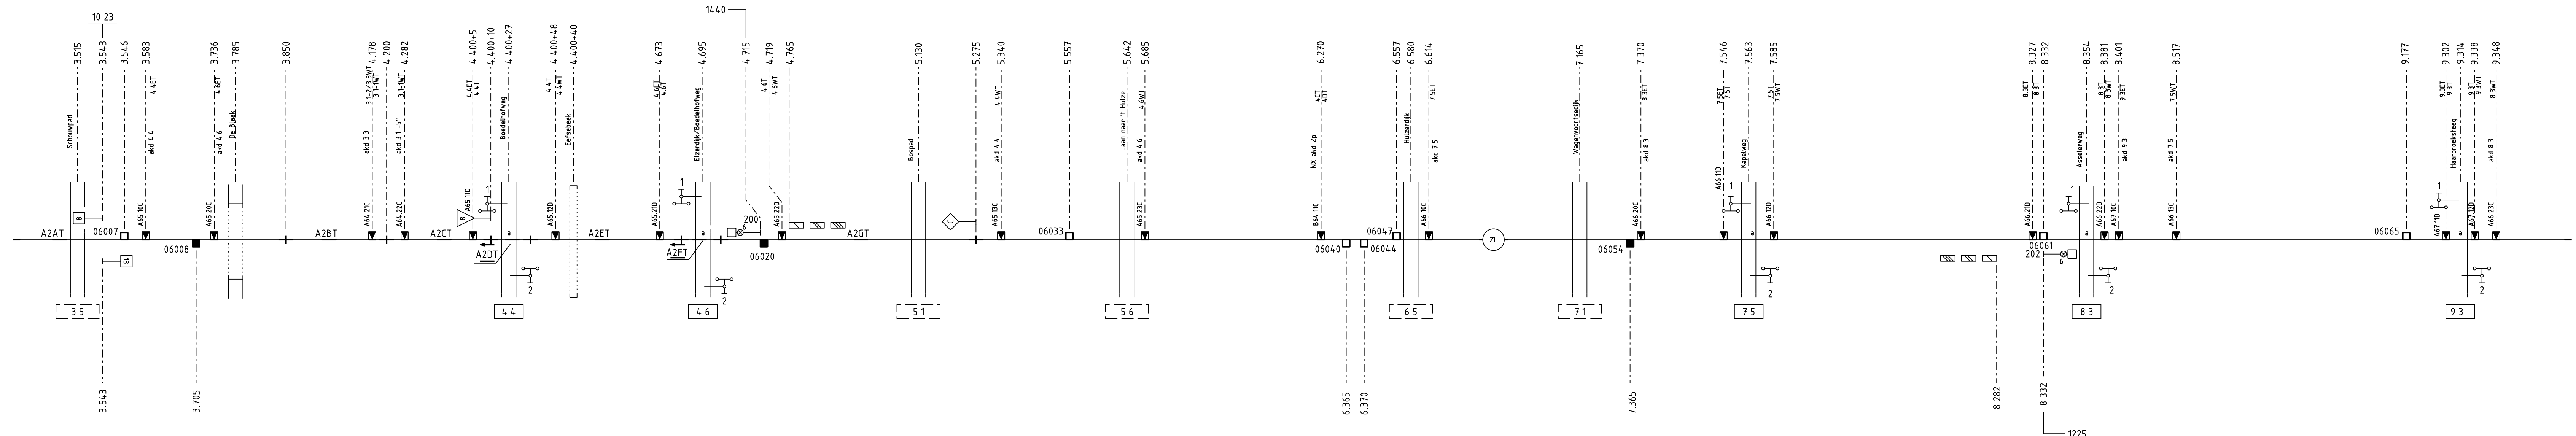

Zutphen * - Hengelo *
Laren=Almen
OBE-blad 2

Baanvaksnelheid 130 km/h

Deze tekening vervangt: OBE-blad 1 Uitg. E d.d. 03-10-1983			
000200298	Zutphen * - Hengelo *	Formaat	Schaal
		A4X5	
		Geocode	Versie
ProRail	Zutphen - Laren=Almen Zp-Esg 3.400 9.500	031	M
		As-built	
		OBE-blad 1	

ProRail / Railinfrabeheer is eigenaar van alle digitale en analoge verschijningsvormen van deze tekening en rechtshabende op grond van de Auteurswet 1912. Wijziging, vermenigvuldiging en/of openbaarmaking van deze tekening zonder voorafgaande schriftelijke toestemming van Railinfrabeheer is niet toegestaan.

M	17-11-2019
M-004126	
Sweco	
SW02-18/04	
L	15-08-2018
DS0001	
Movares	
Assentellers	
K	13-07-2017
AFCA 66161	
Prorail	
AFCA 66161	
J	13-11-2016
D-002753	
Grontmij	
GM03-15/08	
I	01-09-2015
Z-146409	
ARCADIS	
Opschonen BVS	