


000200300

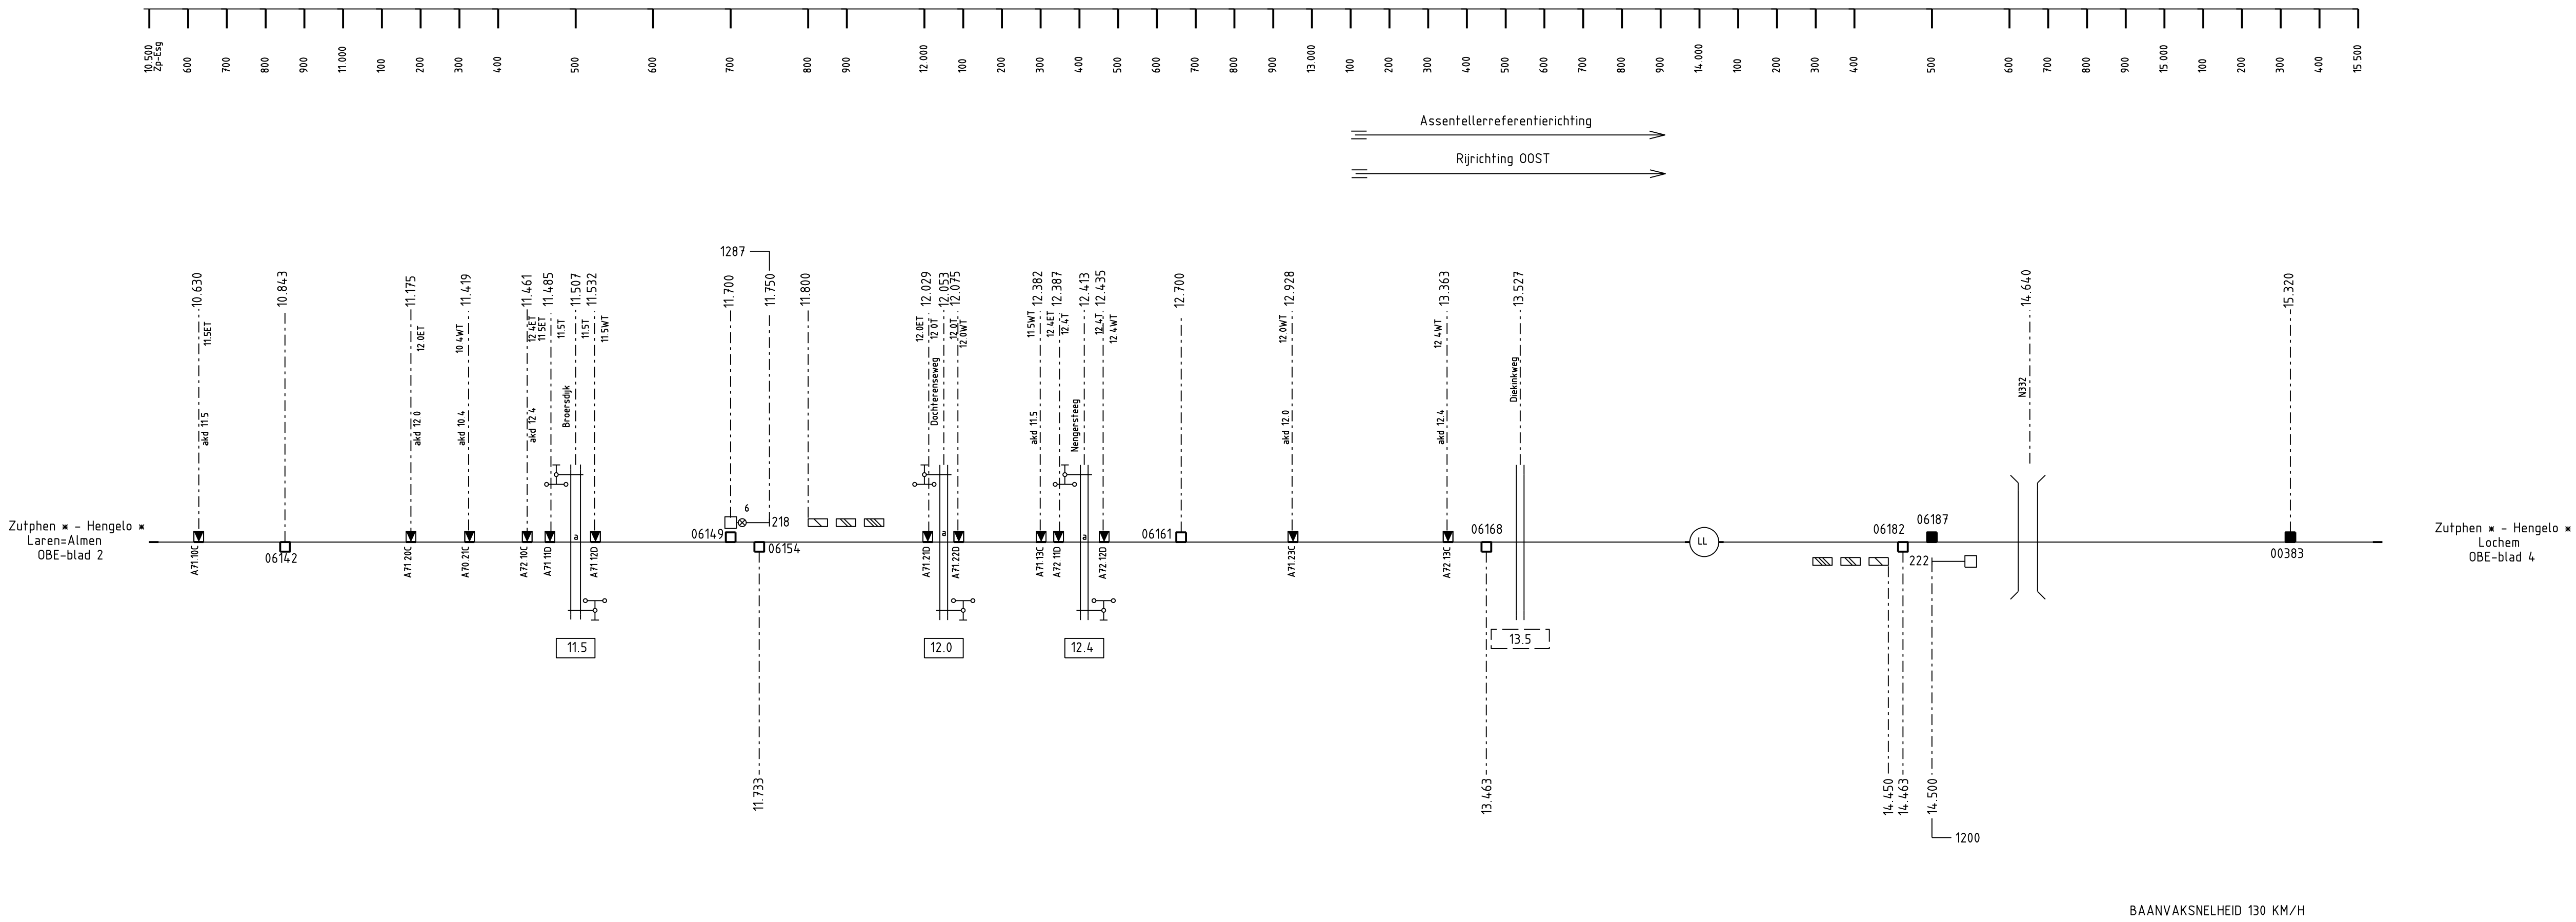

BAANVAKSNELHEID 130 KM/H

Deze tekening vervangt: OBE-blad 3 Uitg. C d.d. 03-10-1983		Formaat A4X4	
000200300	Zutphen * - Hengelo *	Geocode 031	Versie H
		As-built	
ProRail	Laren=Almen - Lochem	OBE-blad 3	
	Zp-Esg 10.500 15.500		

Prorail / Railinfrabeheer is eigenaar van alle digitale en analoge verschijningsvormen van deze tekening en rechtnebbende op grond van de Auteurswet 1912. Wijziging, vermenigvuldiging en/of openbaarmaking van deze tekening zonder voorafgaande schriftelijke toestemming van Railinfrabeheer is niet toegestaan.

H	20-07-2018
DS0001	
Movares	
Assentellers	
G	01-09-2015
Z-146409	
ARCADIS	
Opschonen BVS	
F	19-07-2013
LX EKC	
Movares	
Opschonen EKC	
E	30-03-2010
Z-096506	
Movares	
RIGD	
V7>V8	
D	10-04-2007
MOVARES	
MOVARES	
Prorail VC	
MOVARES	