


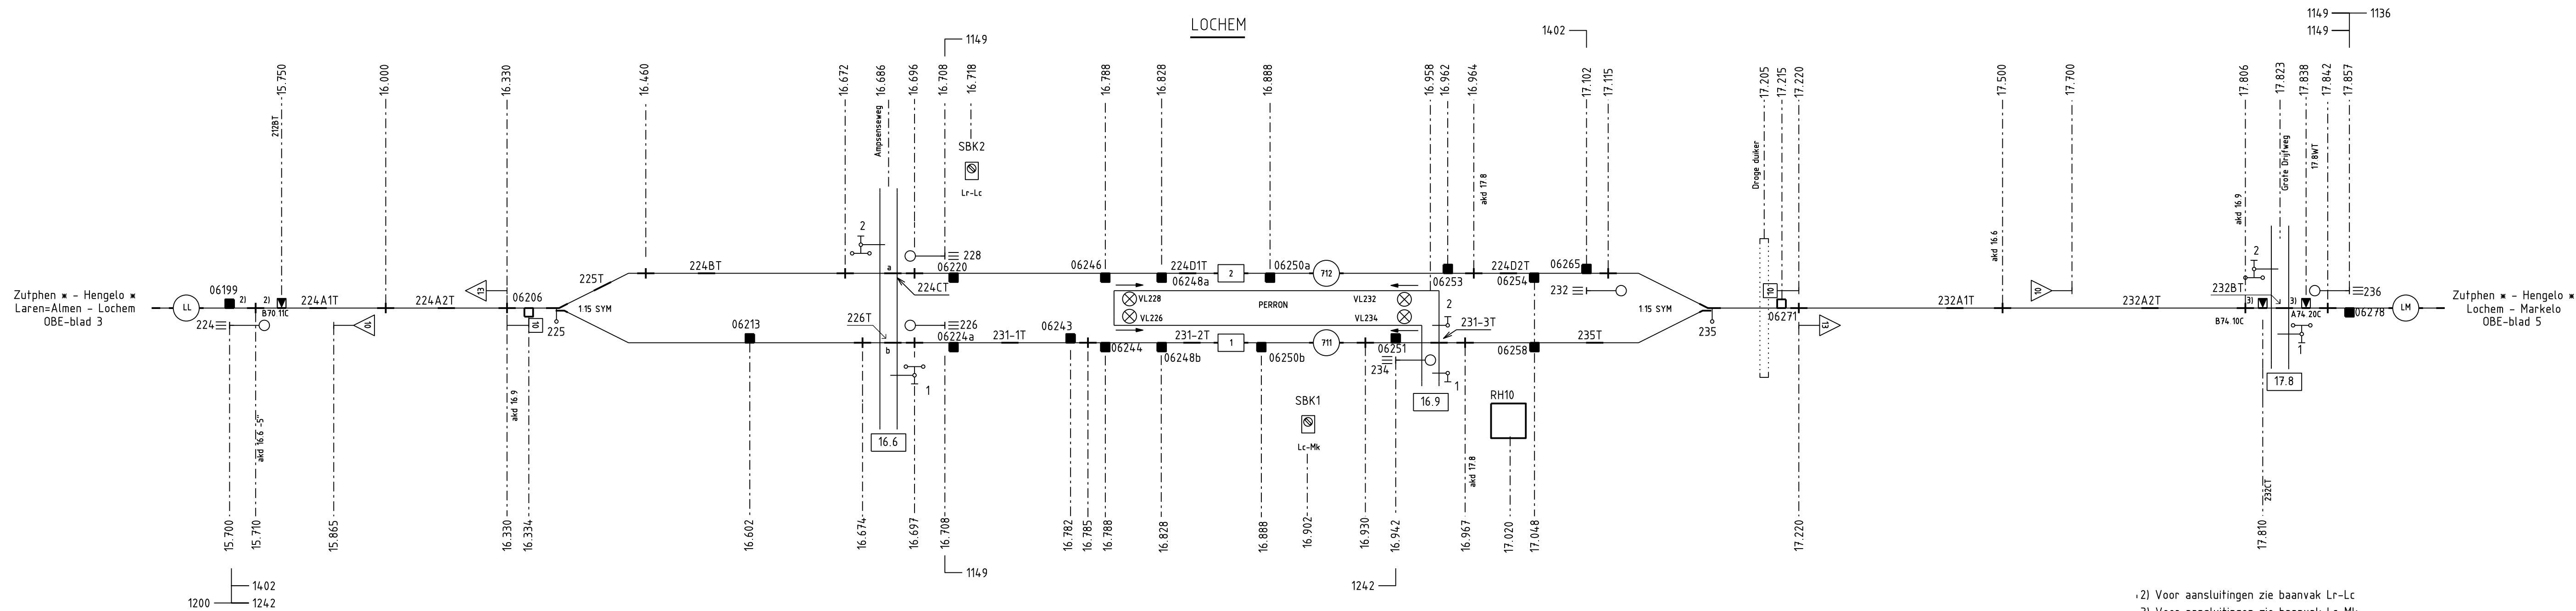

2) Voor aansluitingen zie baanvak Lr-Lc
3) Voor aansluitingen zie baanvak Lc-Mk

Baanvaksnelheid 130km/h

Deze tekening vervangt: OBE-blad 4 Uitg. C d.d. 03-10-1983			
000200301	Zutphen * - Hengelo *	Formaat	Schaal
		A4X4	
ProRail	Lochem Zp-Esg 15.500 18.000	Geocode	Versie
		031	L
		As-built	
		OBE-blad 4	

Prorail / Railinfrabeheer is eigenaar van alle digitale en analoge verschijningsvormen van deze tekening en rechthebbende op grond van de Auteurswet 1912. Wijziging, vermenigvuldiging en/of openbaarmaking van deze tekening zonder voorafgaande schriftelijke toestemming van Railinfrabeheer is niet toegestaan.