


000200302

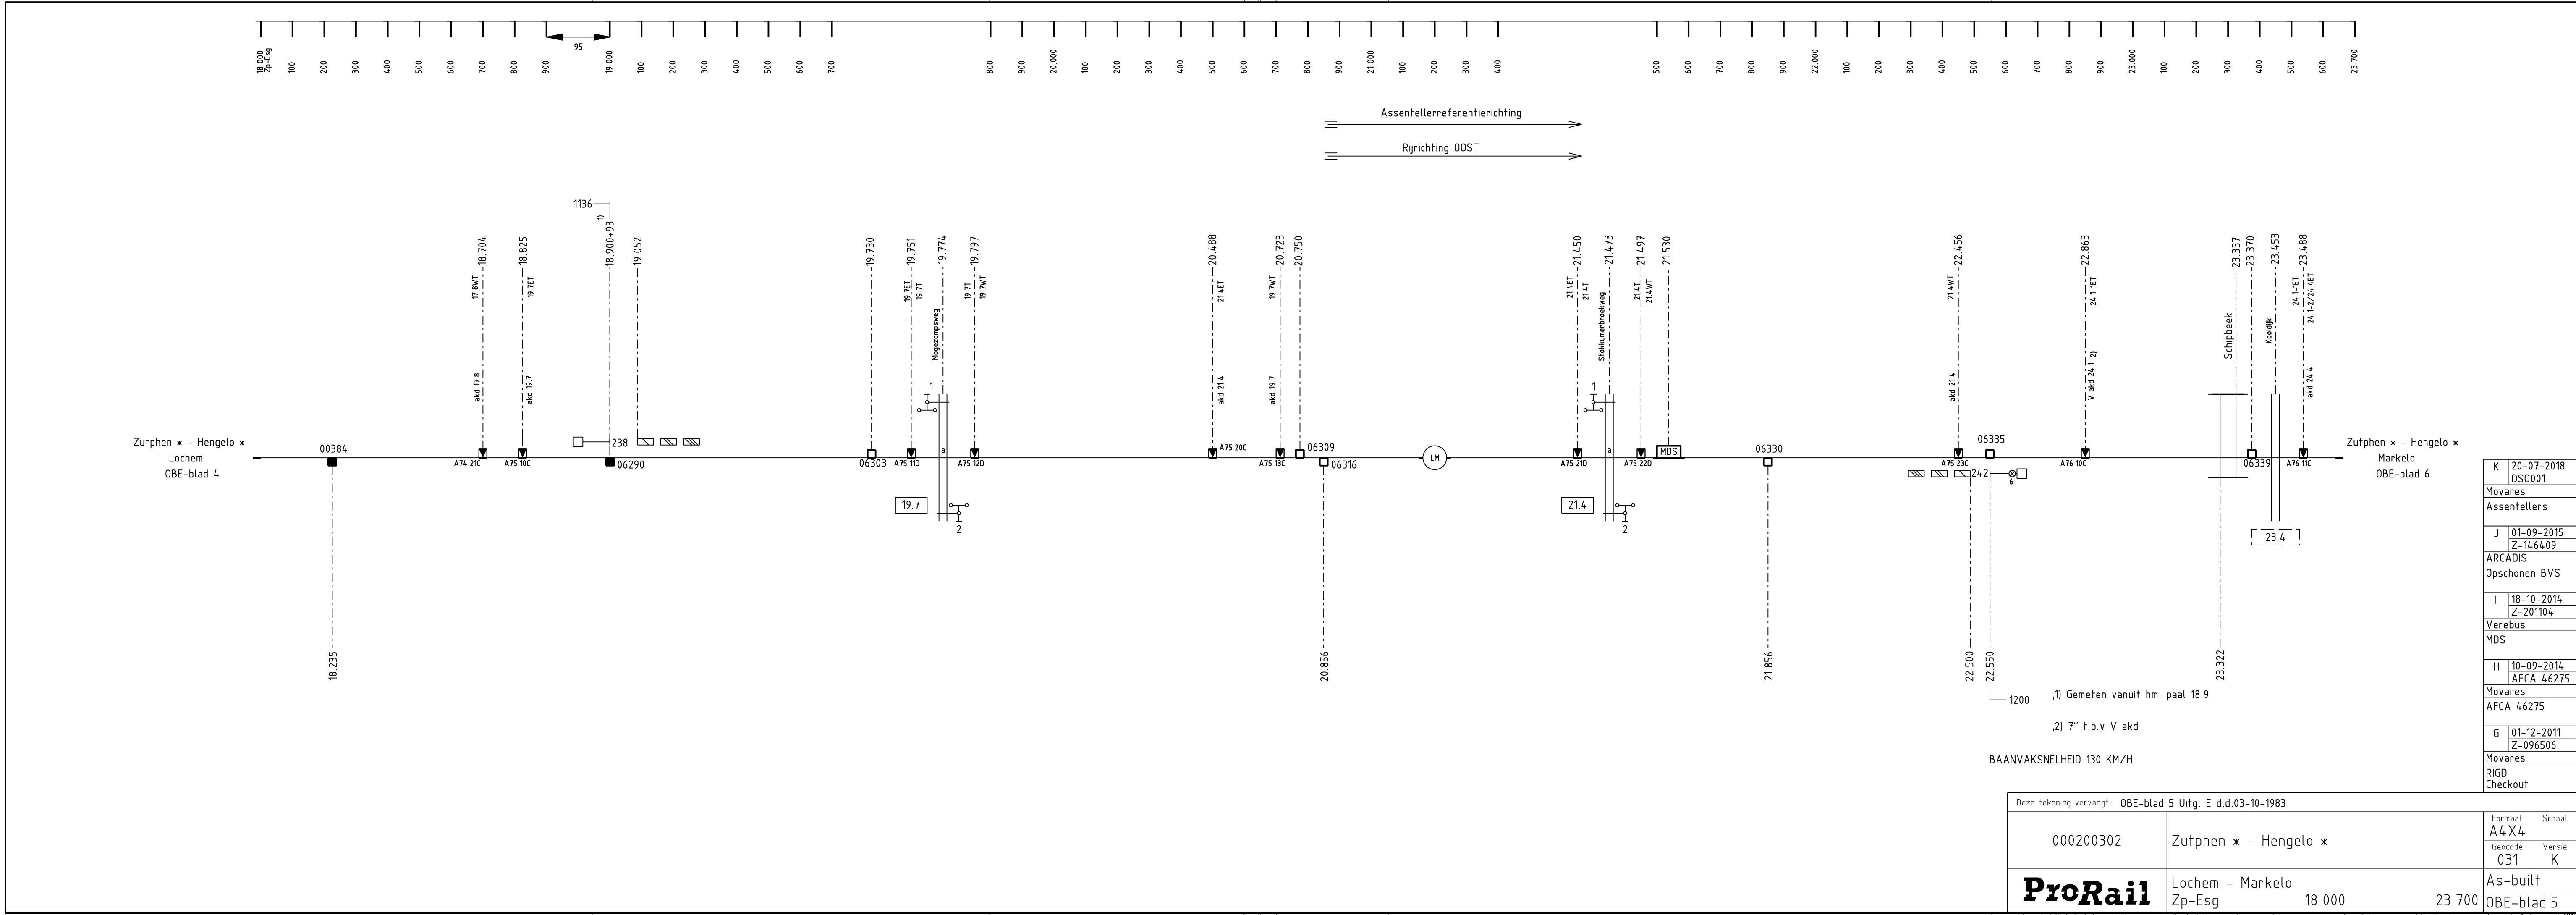

,1) Gemeten vanuit hm. paal 18.9
,2) 7" t.b.v V akd

BAANVAKSNELHEID 130 KM/H

Deze tekening vervangt: OBE-blad 5 Uitg. E d.d.03-10-1983				
000200302	Zutphen * - Hengelo *	Formaat A4X4		Schaal
		Geocode 031	Versie K	
ProRail	Lochem - Markelo	As-built		
	Zp-Esg 18.000 23.700	OBE-blad 5		

K	20-07-2018
DS0001	
Movares	
Assentellers	
J	01-09-2015
Z-146409	
ARCADIS	
Opschonen BVS	
I	18-10-2014
Z-201104	
Verebus	
MDS	
H	10-09-2014
AFCA 46275	
Movares	
AFCA 46275	
G	01-12-2011
Z-096506	
Movares	
RIGD	
Checkout	

ProRail / Railinfrabeheer is eigenaar van alle digitale en analoge verschijningsvormen van deze tekening en rechtebbende op grond van de Auteurswet 1912. Wijziging, vermenigvuldiging en/of openbaarmaking van deze tekening zonder voorafgaande schriftelijke toestemming van Railinfrabeheer is niet toegestaan.