


000200304

Zutphen * - Hengelo *
Markelo
OBE-blad 6

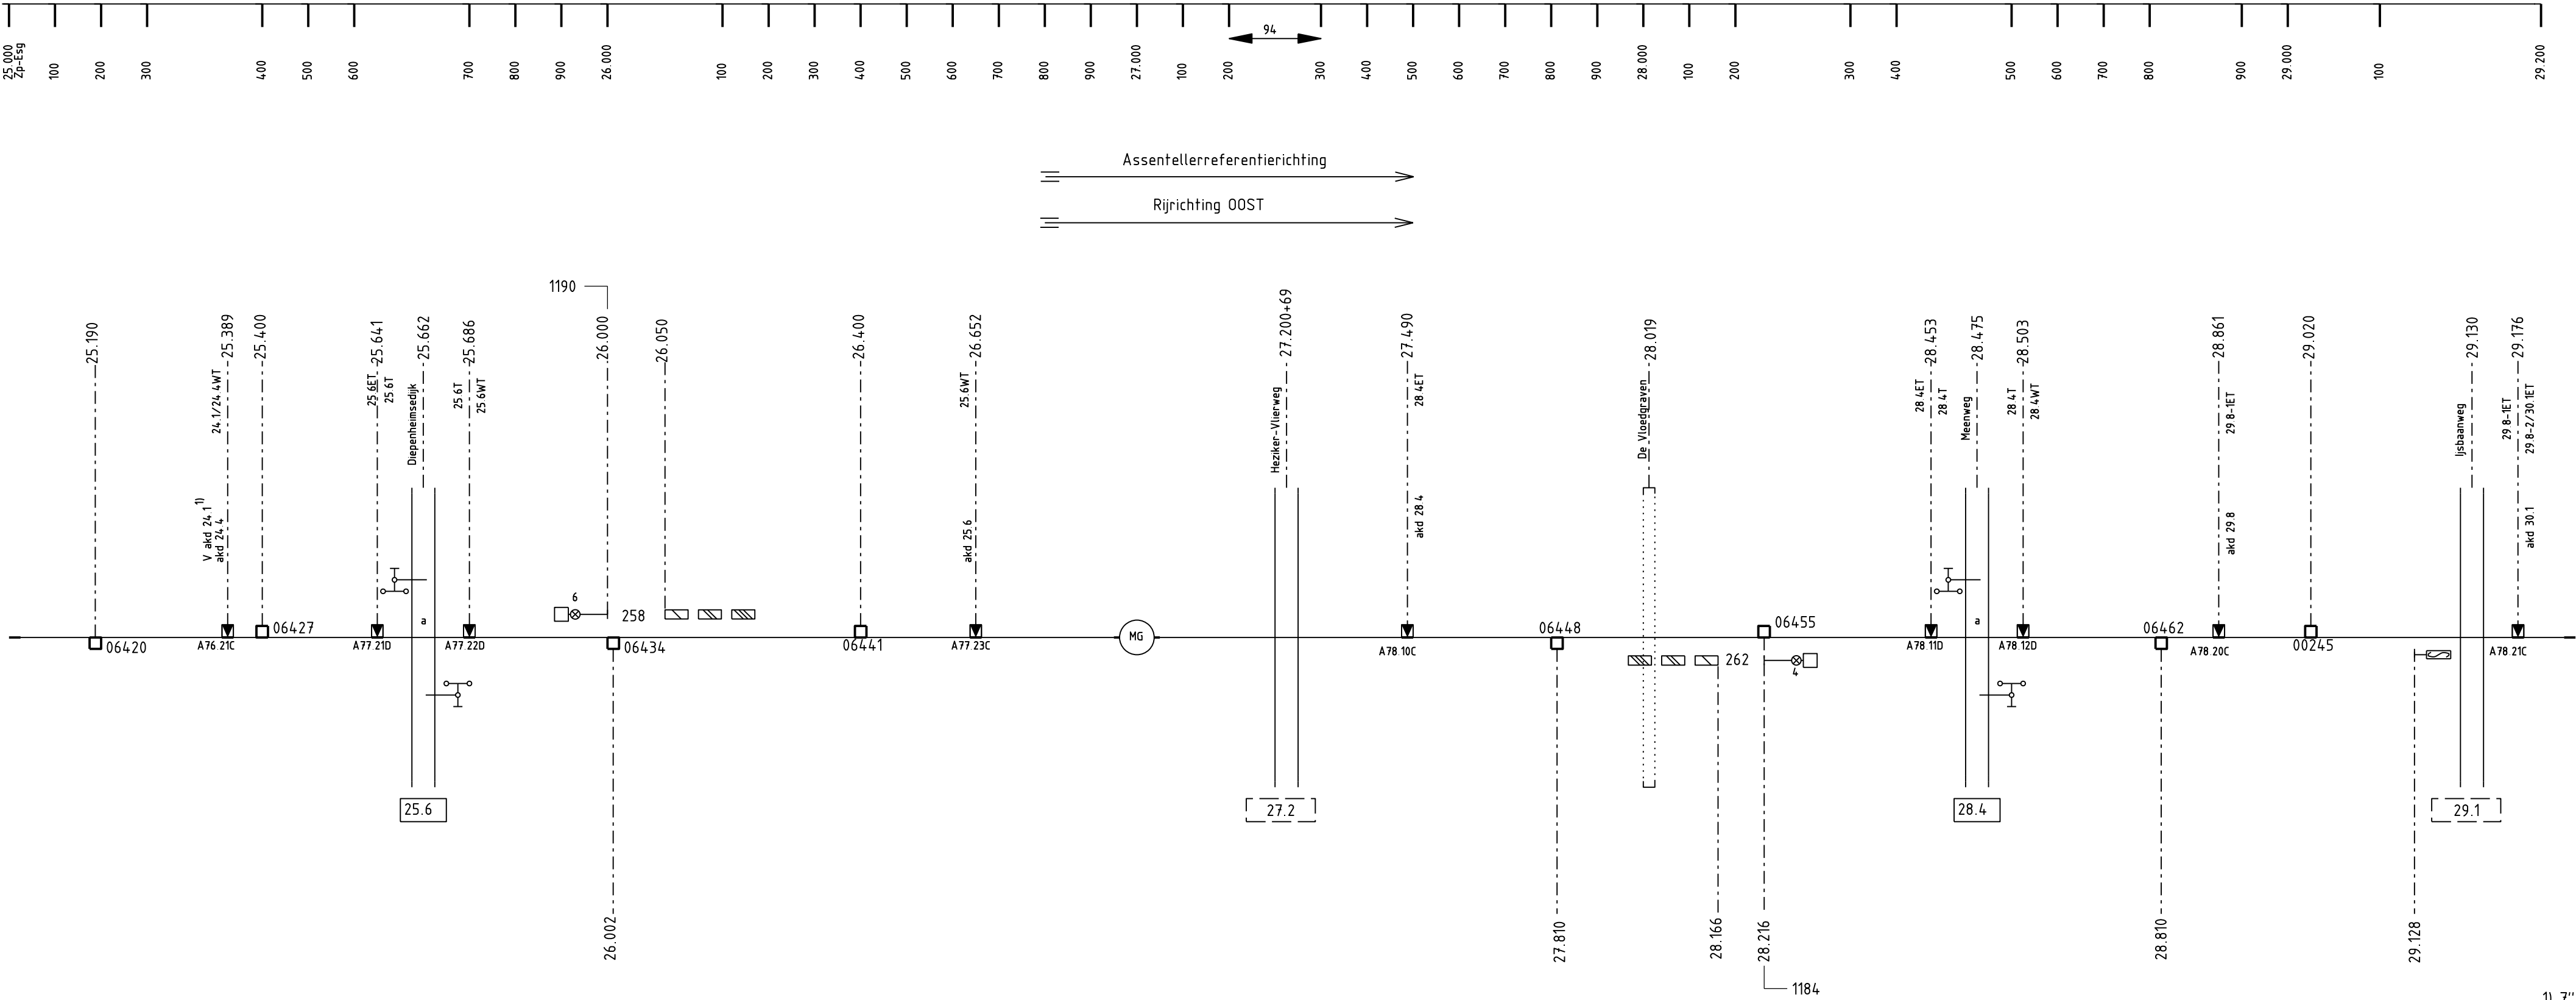

Assentellerreferentierichting
Rijrichting OOST

Zutphen * - Hengelo *
Goor
OBE-blad 8

BAANVAKSNELHEID 130KM/H

Deze tekening vervangt: OBE-blad 7 Uitg. F d.d. 03-10-1983				
000200304	Zutphen * - Hengelo *	Formaat	Schaal	
		Geocode	Versie	
ProRail	Markelo - Goor Zp-Esg 25.000 29.200	031	H	
		As-built		
		OBE-blad 7		

H	20-07-2018
DSO001	
Movares	
Assenteller	
G	01-09-2015
Z-146409	
ARCADIS	
Opschonen BVS	
F	19-07-2013
LX EKC	
Movares	
Opschonen EKC	
E	30-03-2010
Z-096506	
Movares	
RIGD	
V7>V8	
D	10-04-2007
Movares	
MOVARES	
Prorail VC	
Movares	

,1) 7" t.b.v. Vakd

Prorail / Railinfrabeheer is eigenaar van alle digitale en analoge verschijningsvormen van deze tekening en rechtebbende op grond van de Auteurswet 1912. Wijziging, vermenigvuldiging en/of openbaarmaking van deze tekening zonder voorafgaande schriftelijke toestemming van Railinfrabeheer is niet toegestaan.