


000200306

Zutphen * - Hengelo *
Goor
OBE-blad 8

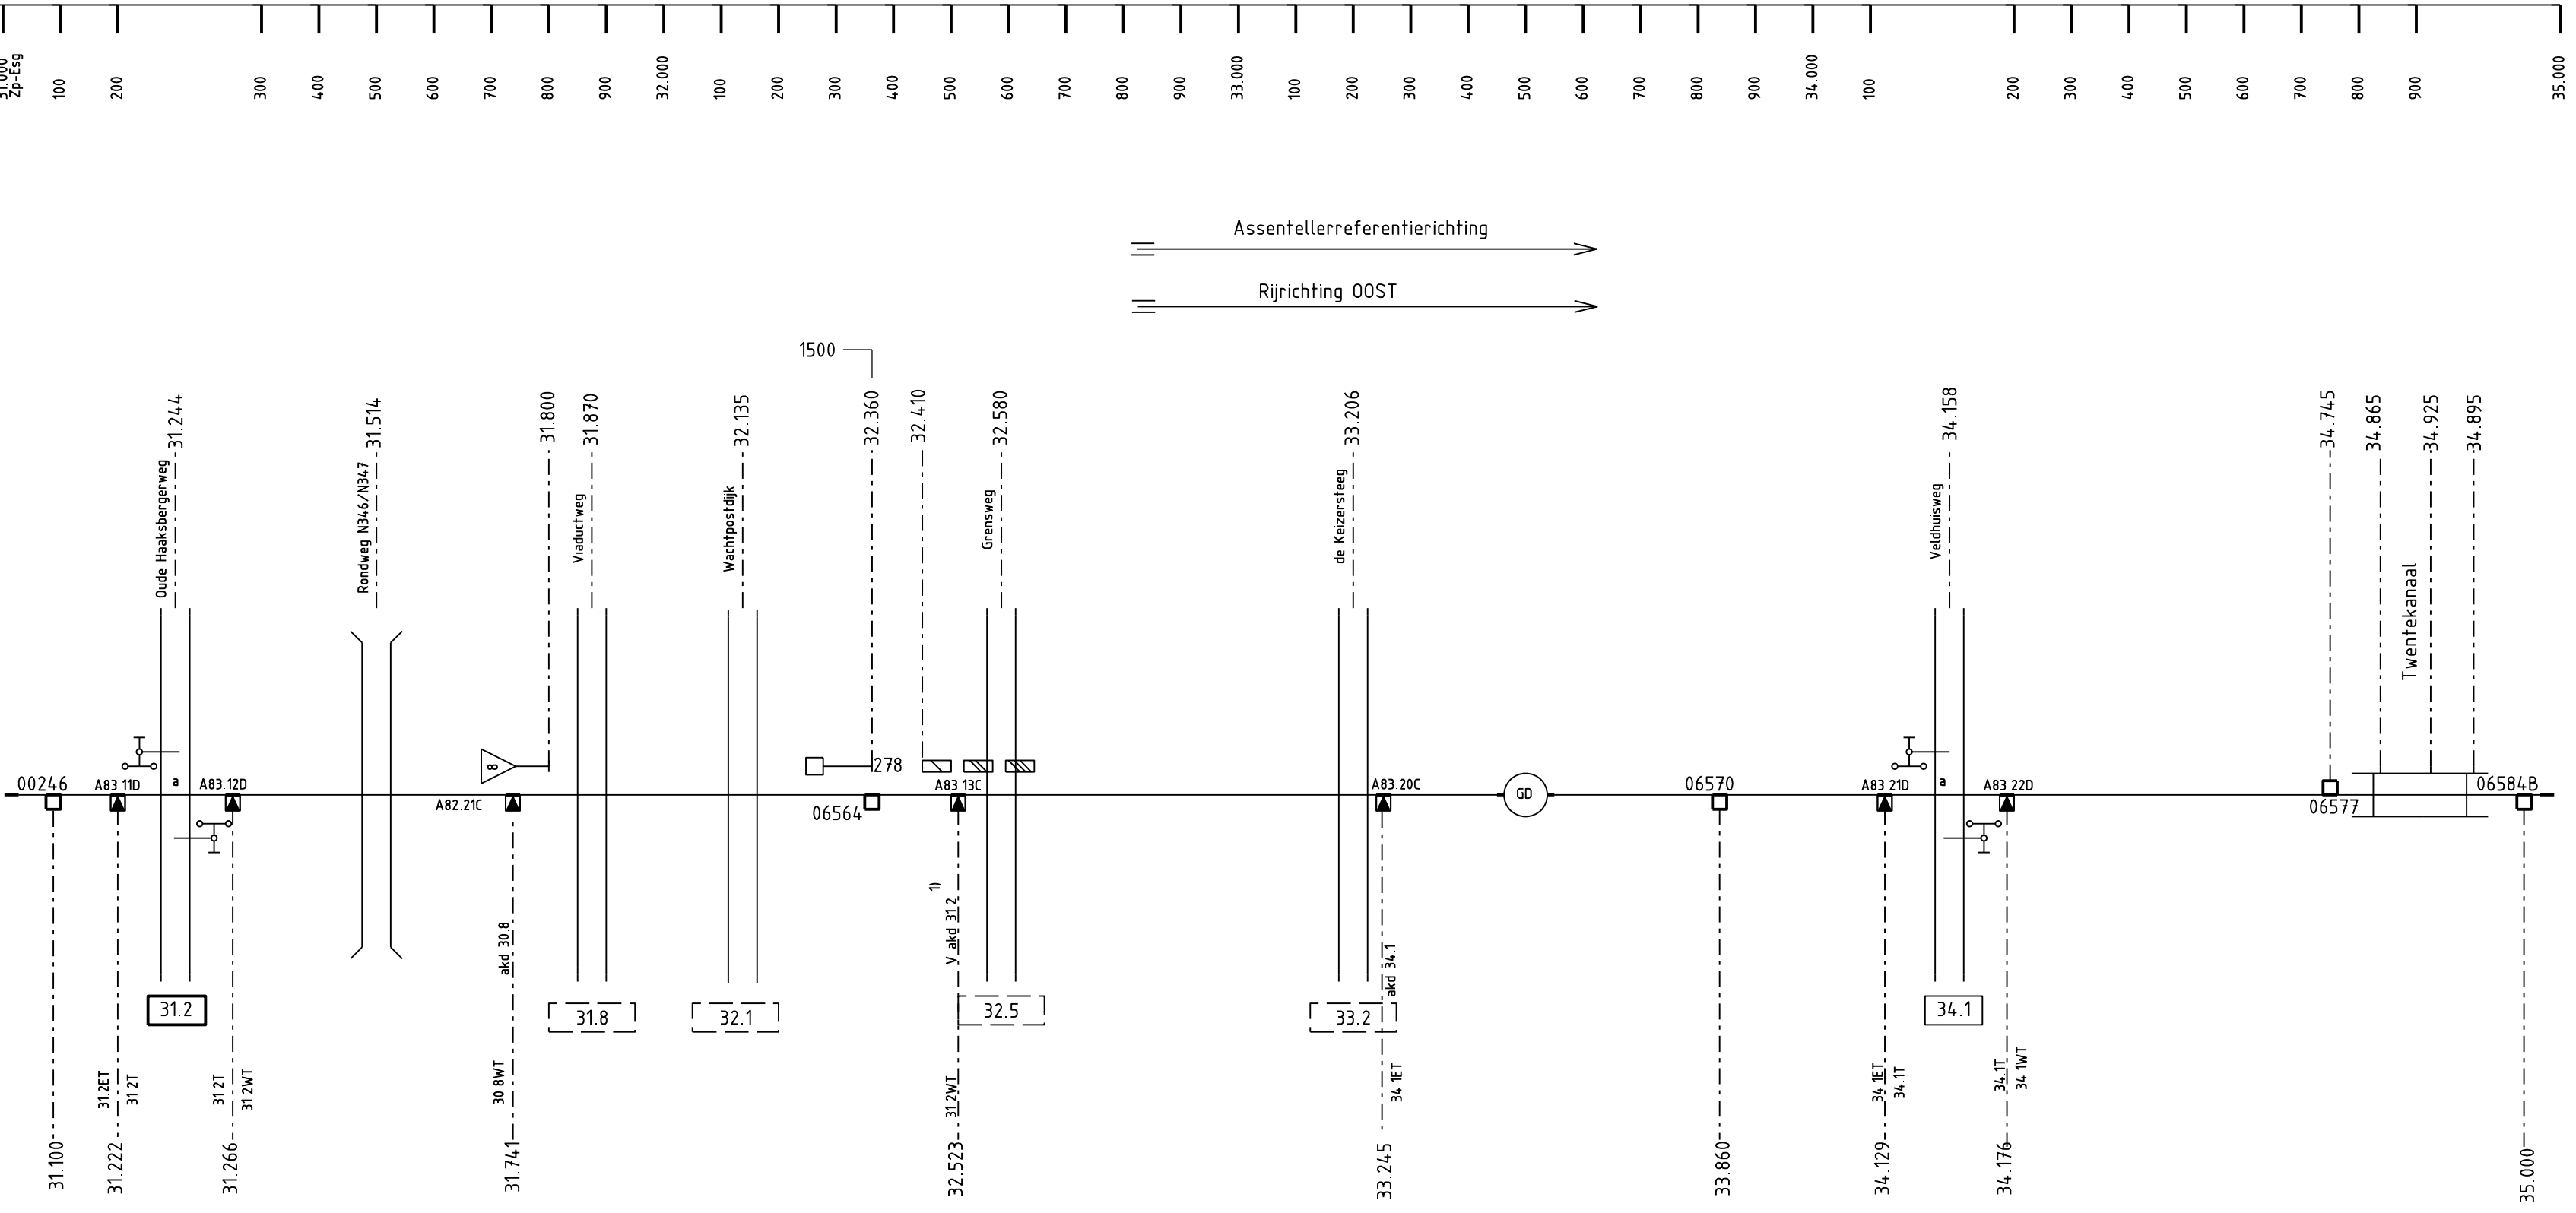

Assentellerreferentierichting
Rijrichting OOST

Zutphen * - Hengelo *
Goor - Delden
OBE-blad 10

BAANVAKSNELHEID 130KM/H

Deze tekening vervangt: OBE-blad 9 Uitg. C d.d.03-10-1983			
000200306	Zutphen * - Hengelo *	Formaat	Schaal
		A4X3	
ProRail	Goor - Delden Zp-Esg	Geocode	Versie
		031	H
		As-built	
	31.000	35.000	OBE-blad 9

Prorail / Railinfrabeheer is eigenaar van alle digitale en analoge verschijningsvormen van deze tekening en rechthebbende op grond van de Auteurswet 1912. Wijziging, vermenigvuldiging en/of openbaarmaking van deze tekening zonder voorafgaande schriftelijke toestemming van Railinfrabeheer is niet toegestaan.