
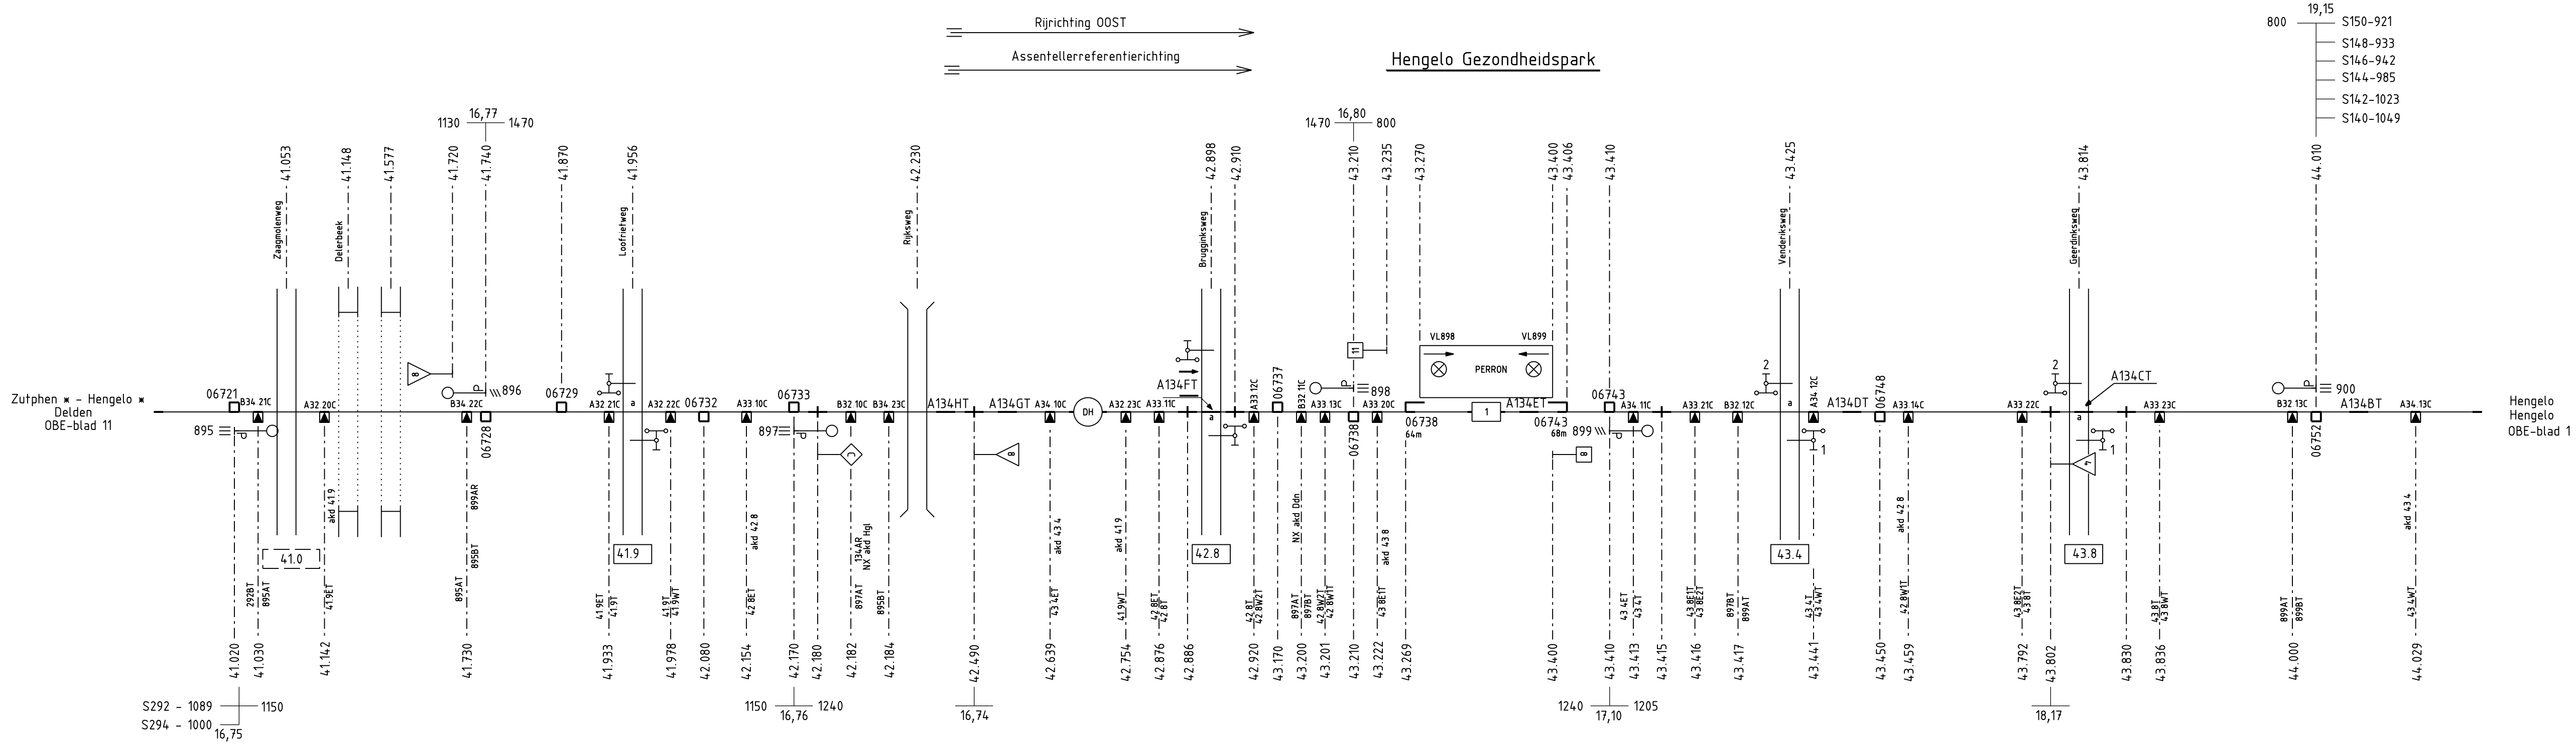


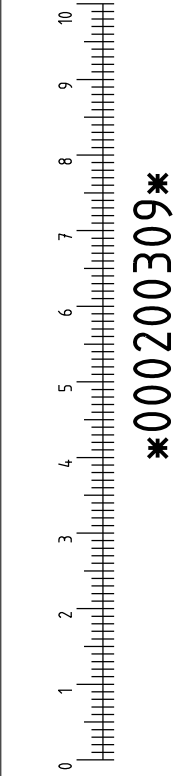

Rijrichting OOST
Assentellerreferentierichting

Hengelo Gezondheidspark

- 19,15 S150-921
- S148-933
- S146-942
- S144-985
- S142-1023
- S140-1049

Baanvaksnelheid 130km/h

Deze tekening vervangt:		Formaat A4X4	
000200309	Zutphen * - Hengelo *	Geocode 031	Versie J
		As-built	
ProRail	Delden - Hengelo Zp-Esg 40.900 44.200	OBE-blad 12	
		OBE-blad 12	

ProRail / Railinfrabeheer is eigenaar van alle digitale en analoge verschijningsvormen van deze tekening en rechtgebende op grond van de Auteurswet 1912. Wijziging, vermenigvuldiging en/of openbaarmaking van deze tekening zonder voorafgaande schriftelijke toestemming van Railinfrabeheer is niet toegestaan.