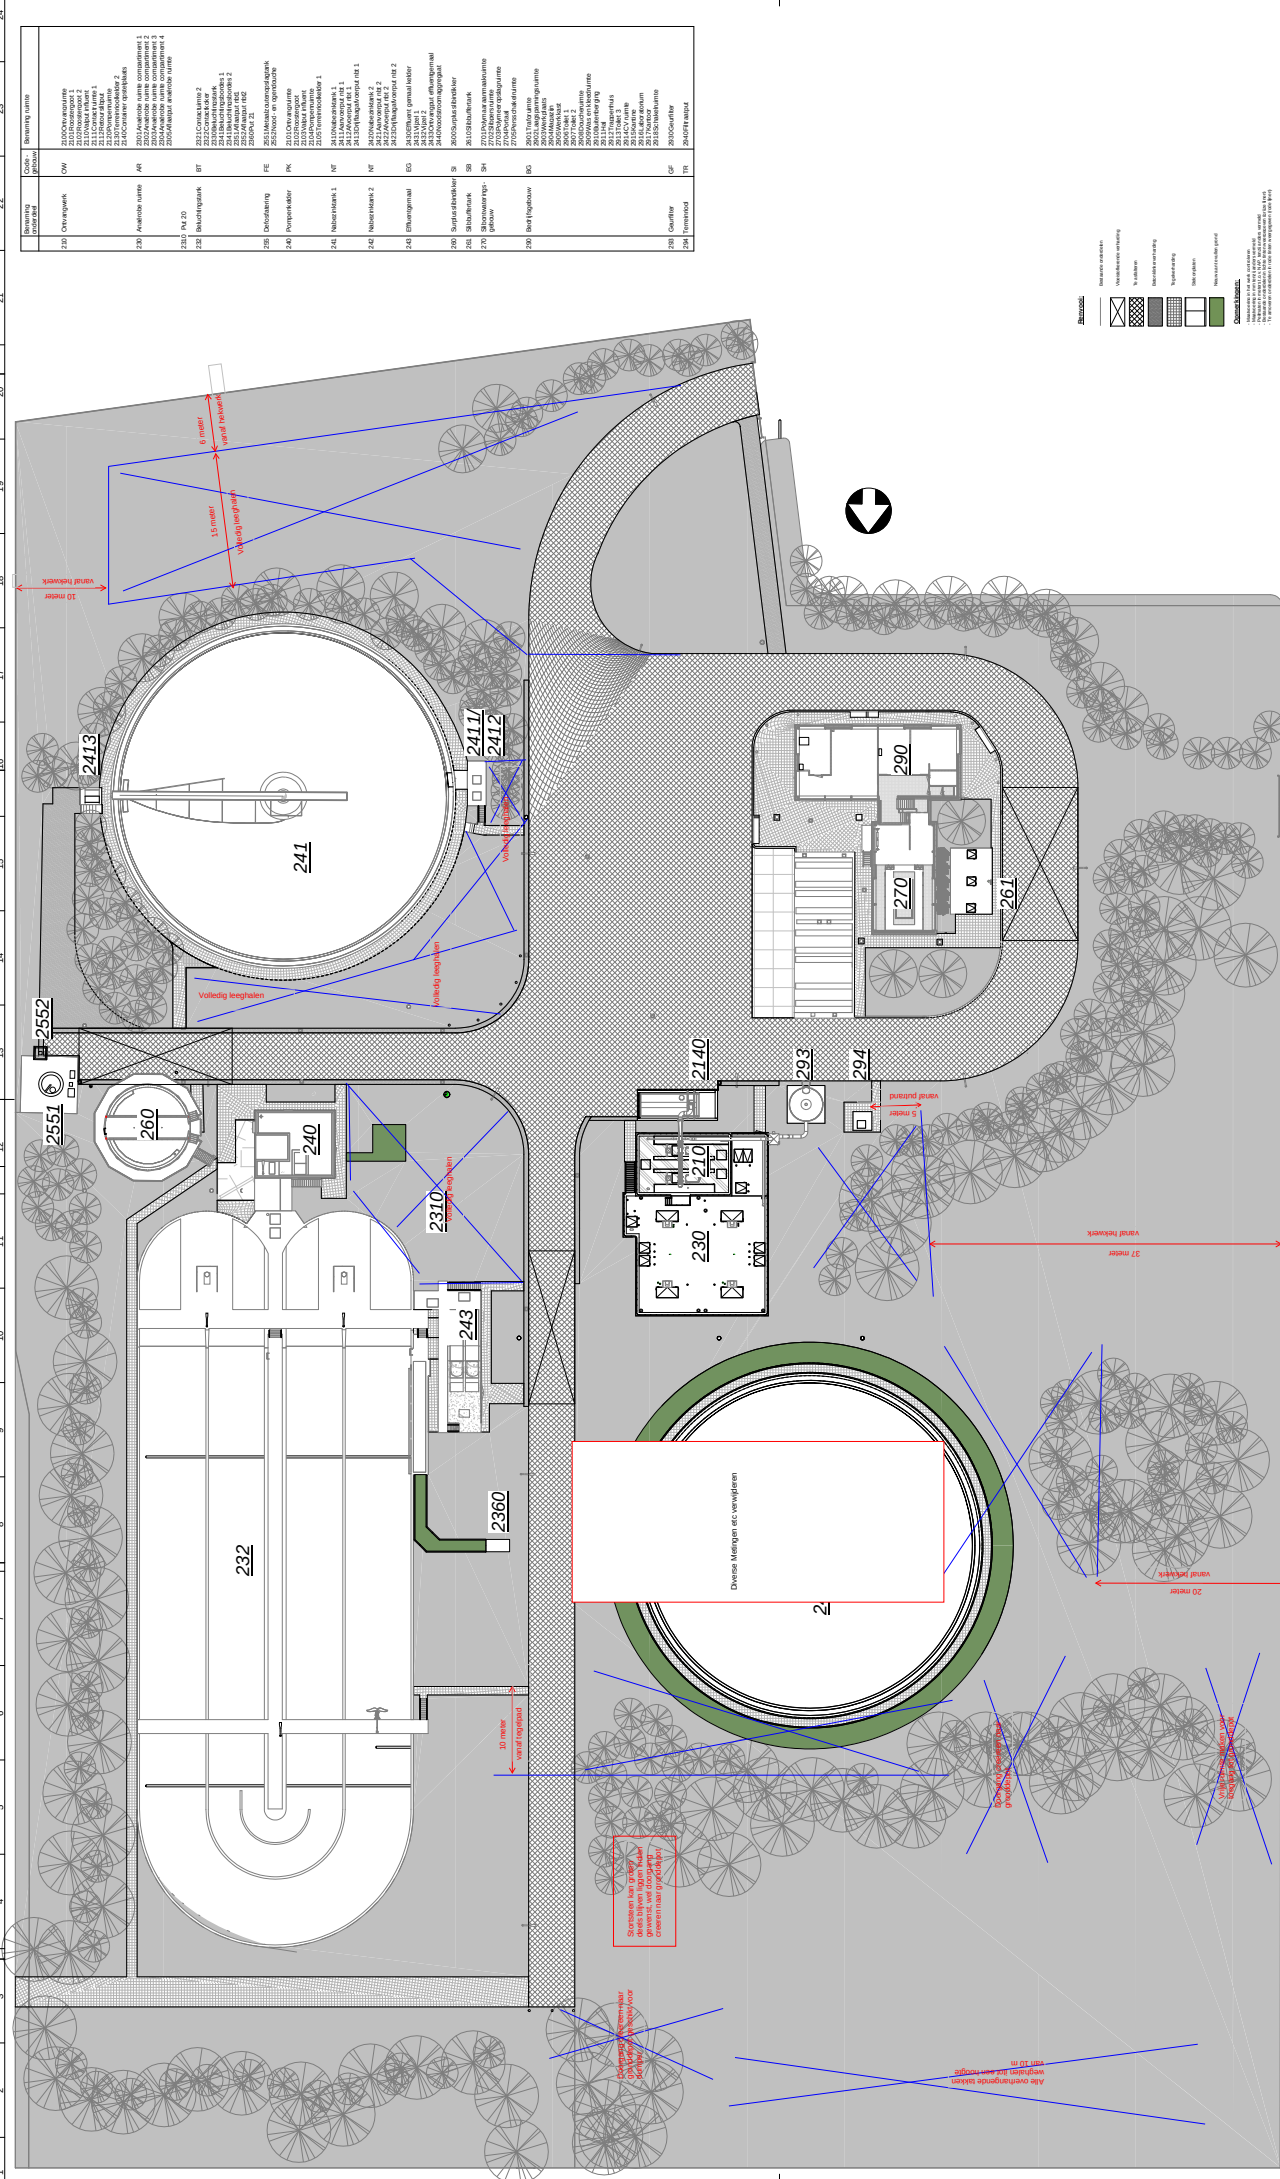


[illegible]


1:200