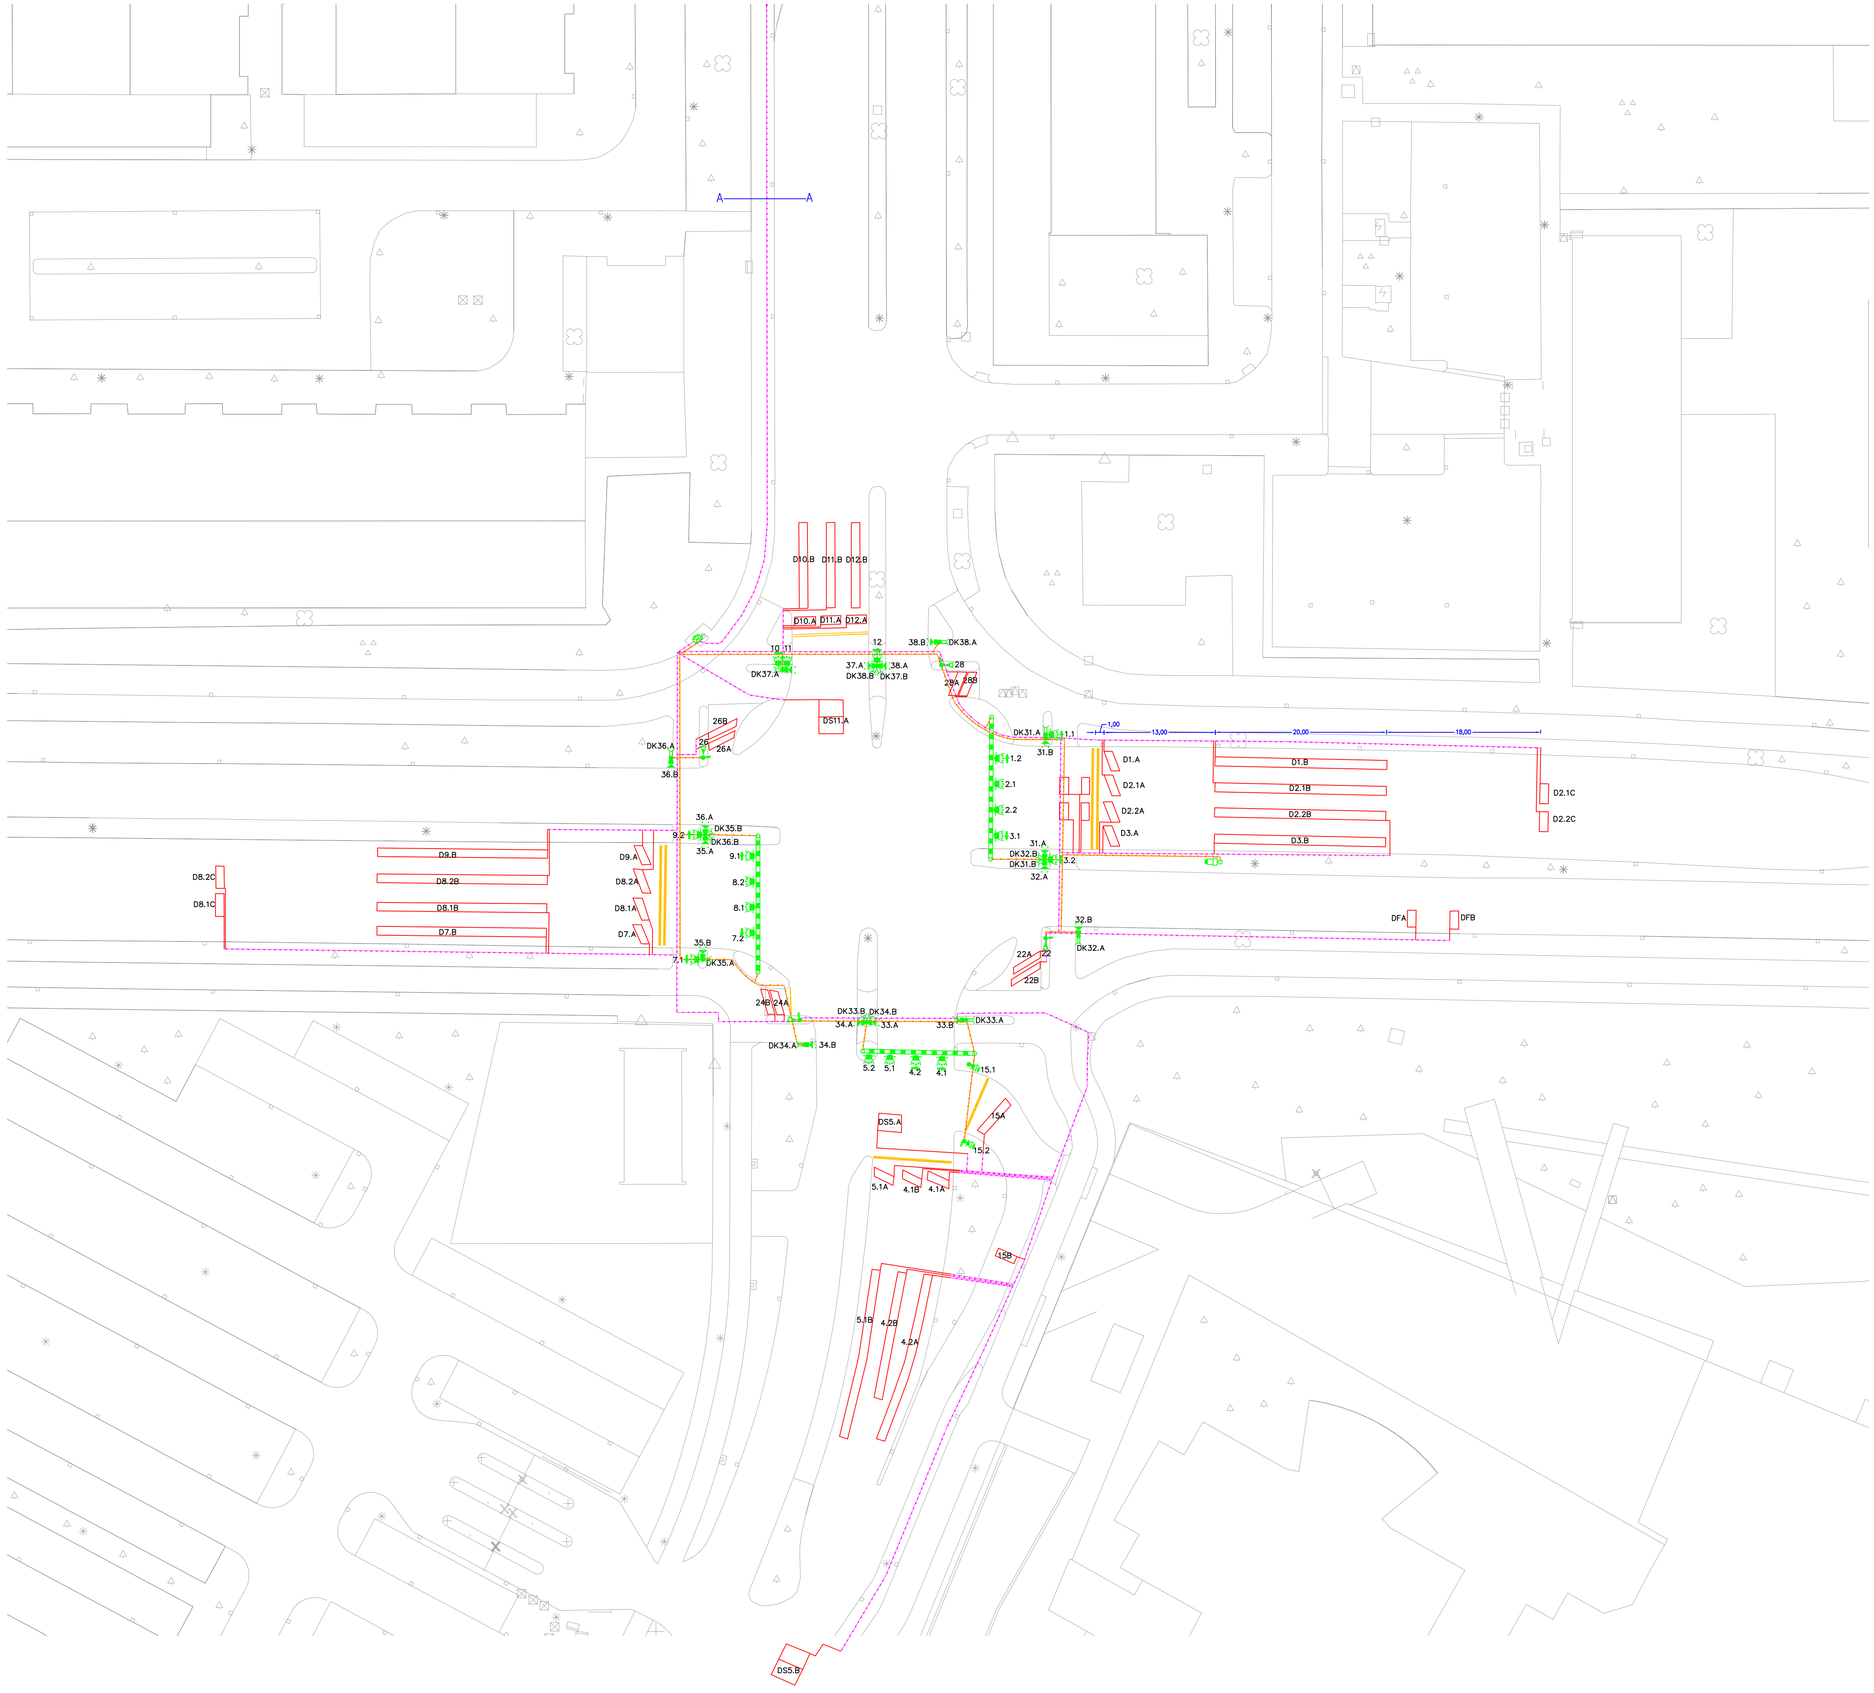


LEGENDA

- detectielus
- mantelbuis
- portaal
- detectiekabel
- Int–kabel
- stopstreep
- verkeersregelautomaat
- 3 lichts 30 cm lantaarn in led (auto's) (achtergrondschild)
- 3 lichts 20 cm lantaarn in led (auto's) (achtergrondschild)
- 3 lichts 20 cm lantaarn in led (fietsers)
- onderlicht (fietsers)
- 2 lichts 20 cm lamp in led (voetgangers)
- drukknop zonder terugsignalering
- roodlichtcamera
- mast

0 10 meter

Luchtenrek - Dammelaan te Leeuwarden

KRP 04

Revisietekening

GETEKEND 30 maart 2015
Tekenaar : WNu
SCHAAL : 1:250
FORMAAT : A1 (P)
BLAD 1 VAN 1

Ziut
Team NOORD-OOST
Locatie Apeldoorn
www.Ziut.nl

PROJECTNUMMER 4026241
TEKENING NR. 3

U R K GEWIJZIGD
A 04/04/2016 Wijziging conf. dek. tbv. bm 1,2,3