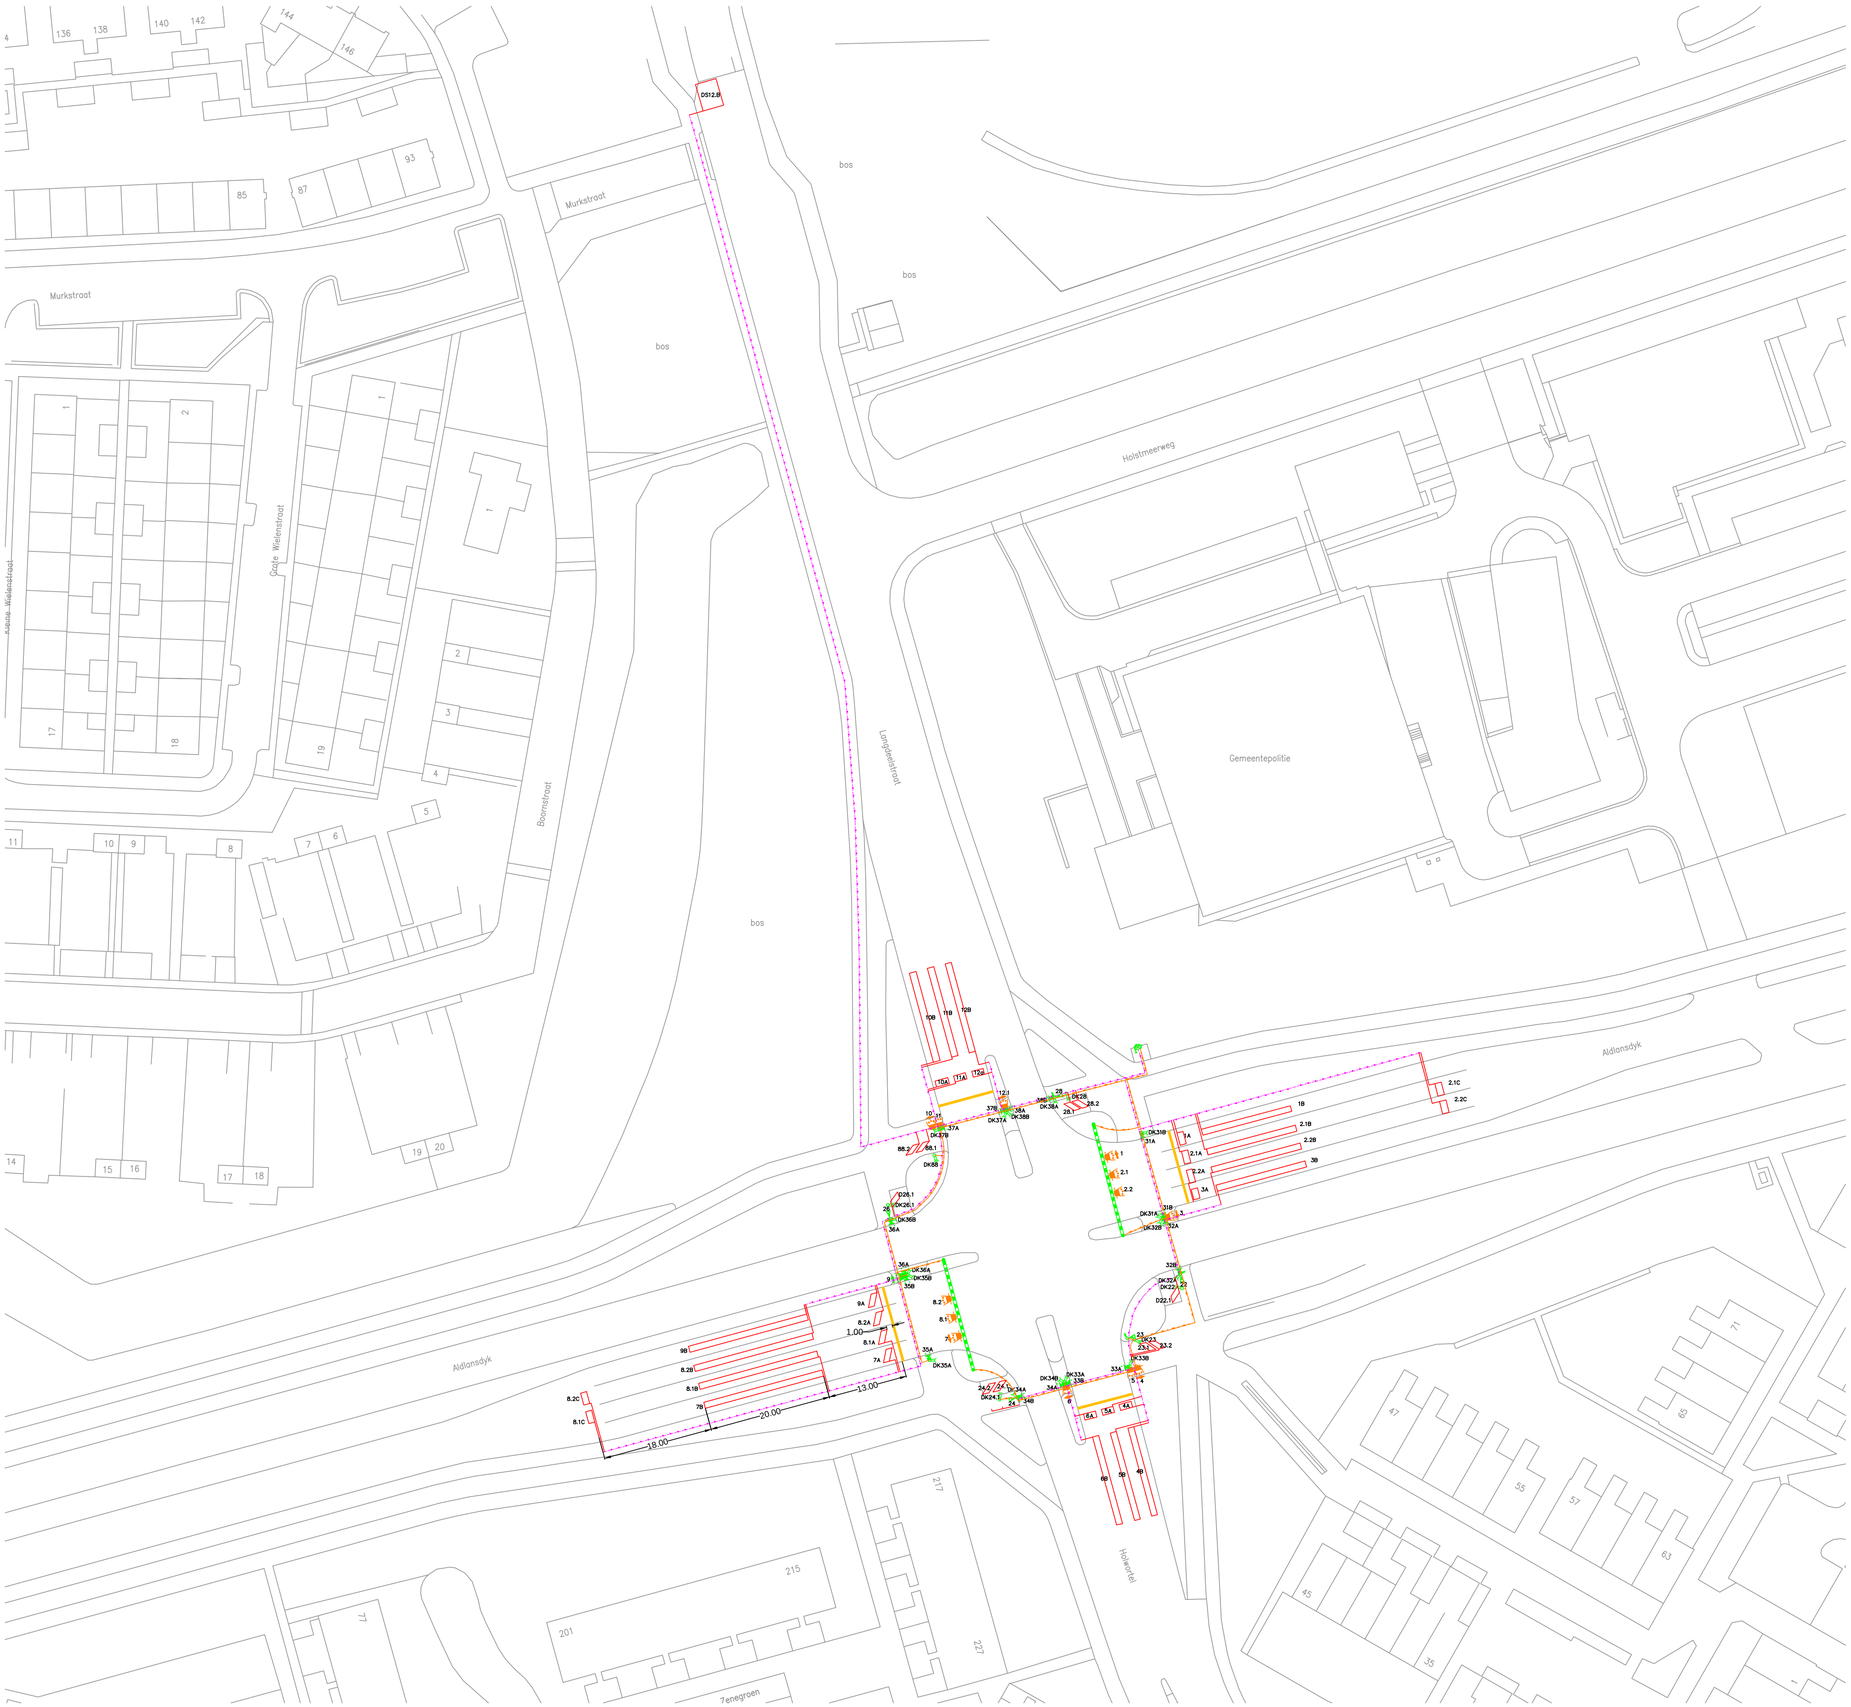


LEGENDA

- detectielus
- mantelbuis
- portaal
- mast
- detectiekabel
- Int-kabel
- stopstreep
- verkeersregelautomaat
- 3 lichts 30 cm lantaarn in led (auto's)
- 3 lichts 30 cm lantaarn in led (auto's) (achtergrondschild)
- 3 lichts 20 cm lantaarn in led (fietsers)
- onderlicht (fietsers)
- 2 lichts 20 cm voetgangers in led
- paal met drukknop
- voetgangerspaal met drukknop

0 — 25 meter

Ziut

Hoofdvaartweg 37 9405 AC Assen © Ziut BV 2015

Wijz	Datum	Paraaf	Opmerkingen
4	———	-	-
3	———	-	-
2	08-12-2015	W.E.	Nieuwe detectielussen
1		-	Kruispuntnummer K45

Projectnaam Holwortel Leeuwarden

Getekend	WNu	School	1:500	Engineer	-
Datum	4 augustus 2014	Formaat	A1	Projectleider	WNu
Blad	-	Aantal Bladen	1	Regio	-

Tekeningnummer: 1

Netwerknummer: 20101514

S:\ADN\REGIO NOORD-OOST 2014\06 KLANTTEAM RIJUD MEEDEMA\LEEUWARDEN\03 VRIJ\REVISIE 2014\HOLWORTEL\20101413_140804_REV.DWG