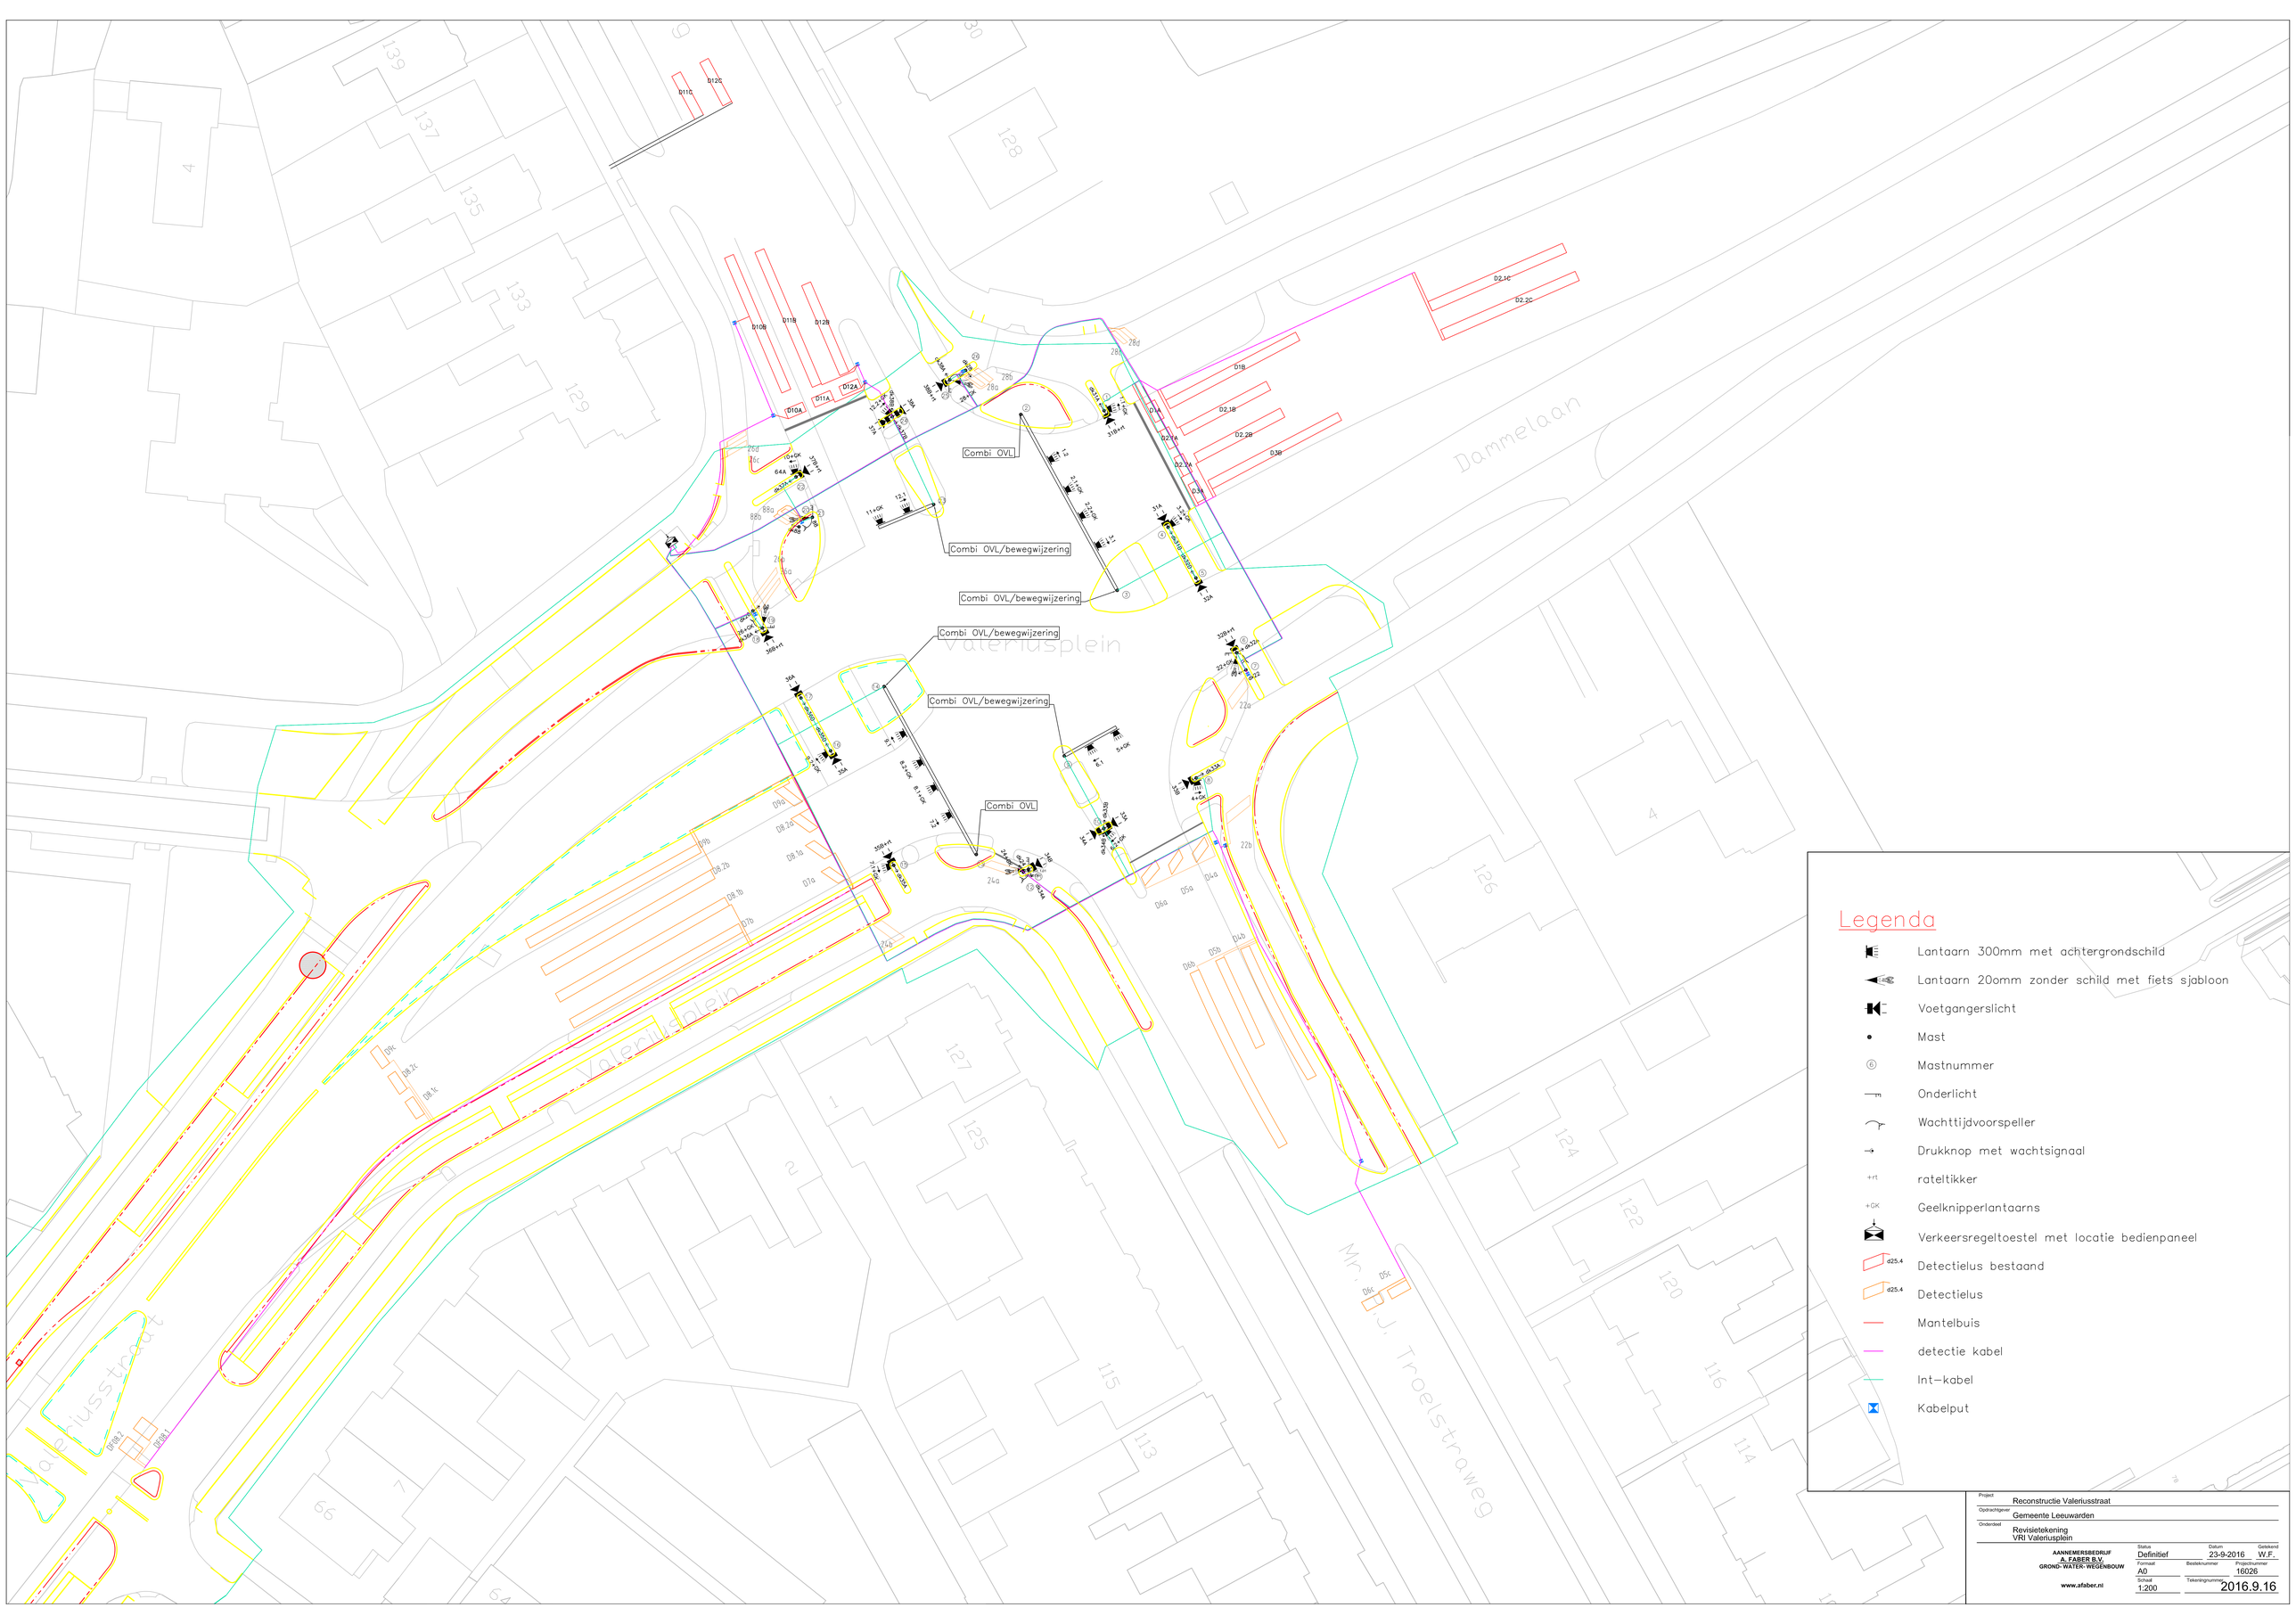



## Legenda

- Lantaarn 300mm met achtergrondschild
- Lantaarn 20omm zonder schild met fiets sjabloon
- Voetgangerslicht
- Mast
- Mastnummer
- Onderlicht
- Wachttijdvoorspeller
- Drukknop met wachtsignaal
- rateltikker
- Geelknipperlantaarns
- Verkeersregeltoestel met locatie bedienpaneel
- Detectielus bestaand
- Detectielus
- Mantelbuis
- detectie kabel
- Int-kabel
- Kabelput

Project: Reconstructie Valeriusstraat
Opdrachtgever: Gemeente Leeuwarden
Onderdeel: Revisietekening VRI Valeriusplein

AANNEMERSBEDRIJF
A. FABER B.V.
GROND-WATER-WEGENBOUW
www.afaber.nl

| Status | Datum | Getekend |
|---|---|---|
| Definitief | 23-9-2016 | W.F. |
| Formaat | Bestelnummer | Projectnummer |
| A0 | | 16026 |
| Schaal | Tekeningnummer | |
| 1:200 | | 2016.9.16 |