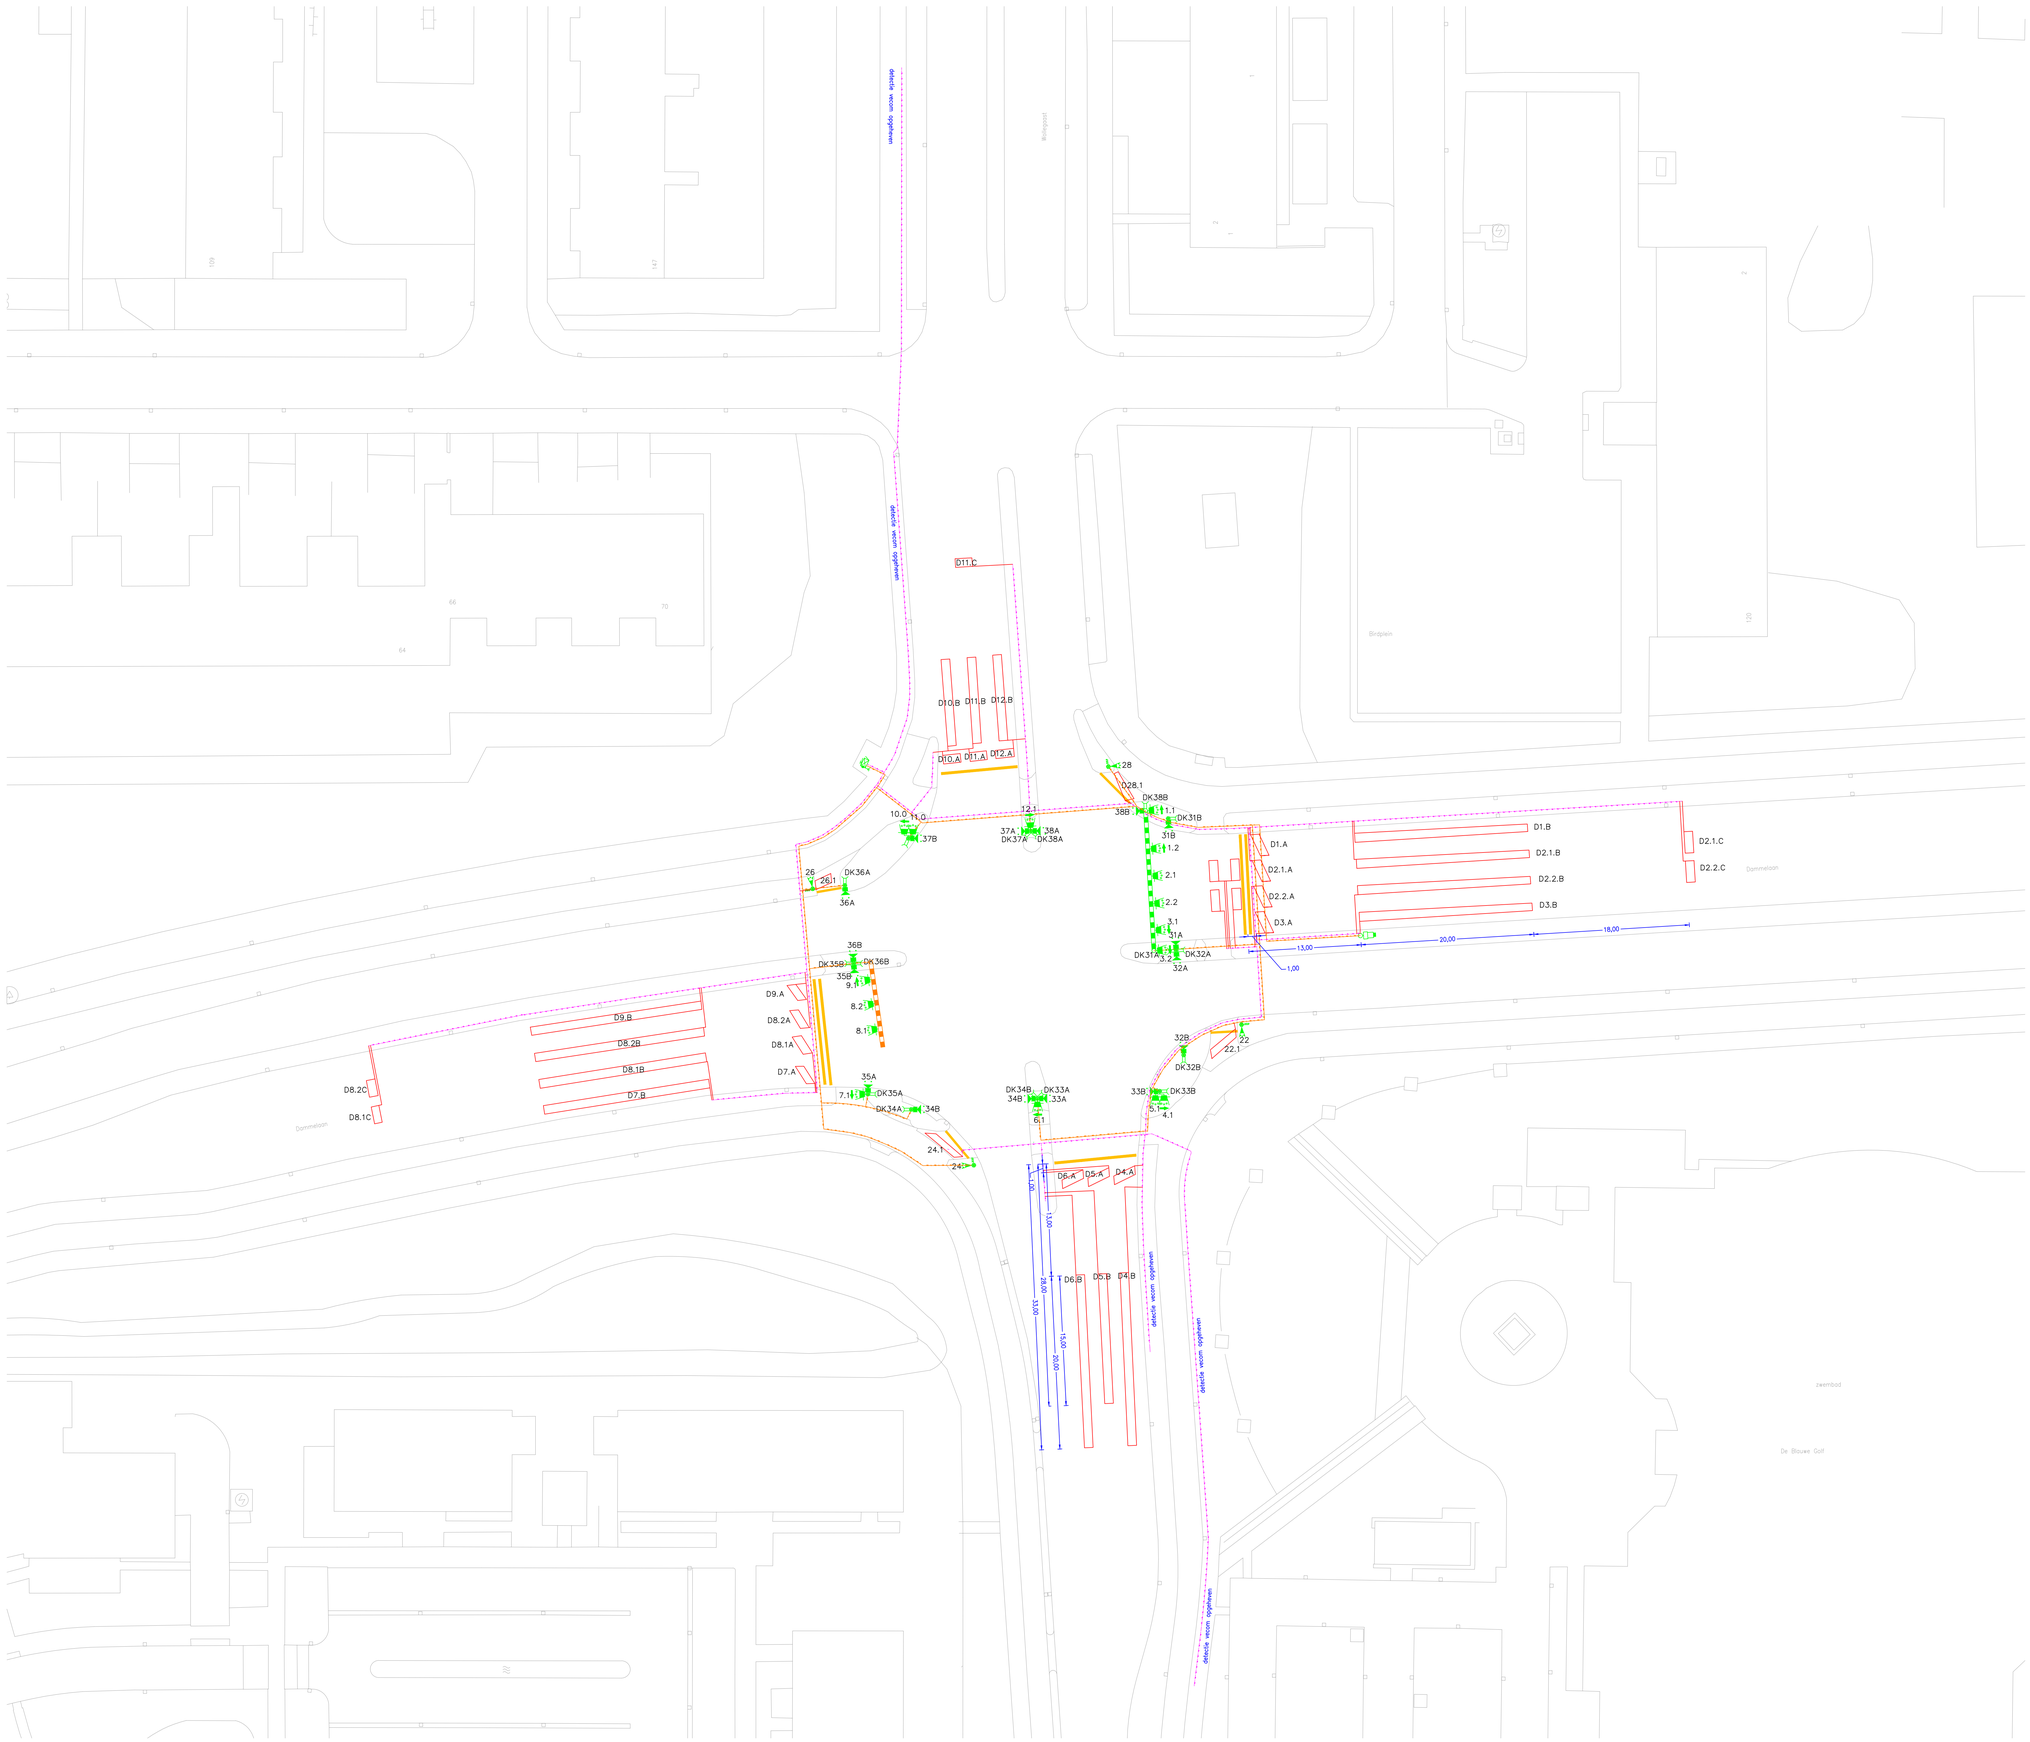


LEGENDA

- detectielus
- mantelbuis
- portaal
- zweepmast
- detectiekabel
- Int–kabel
- stopstreep
- verkeersregelautomaat
- 3 lichts 30 cm lantaarn in led (auto's) (achtergrondschild)
- 3 lichts 20 cm lantaarn in led (fietsers)
- onderlicht (fietsers)
- 2 lichts 20 cm lamp in led (voetgangers)
- drukknop zonder terugsignalering
- roodlichtcamera
- mast

0 10 meter

Dammelaan - Jelsumerstraat - Wollegaast te Leeuwarden

Wollegaast Leeuwarden

KRP. 03

Revisietekening

GETEKEND 30 maart 2015
Tekenaar : WNu
SCHAAL : 1:250
FORMAAT : A1 (P)
BLAD 1 VAN 1

Ziut

Team NOORD-OOST
Locatie Apeldoorn
www.Ziut.nl

PROJECTNUMMER
4026241

TEKENING NR. 2

C
B
A
GEWIJZIGD

AUG 2017 Wijz. conf. detlus rood. Tijden
Knooppunt 6303