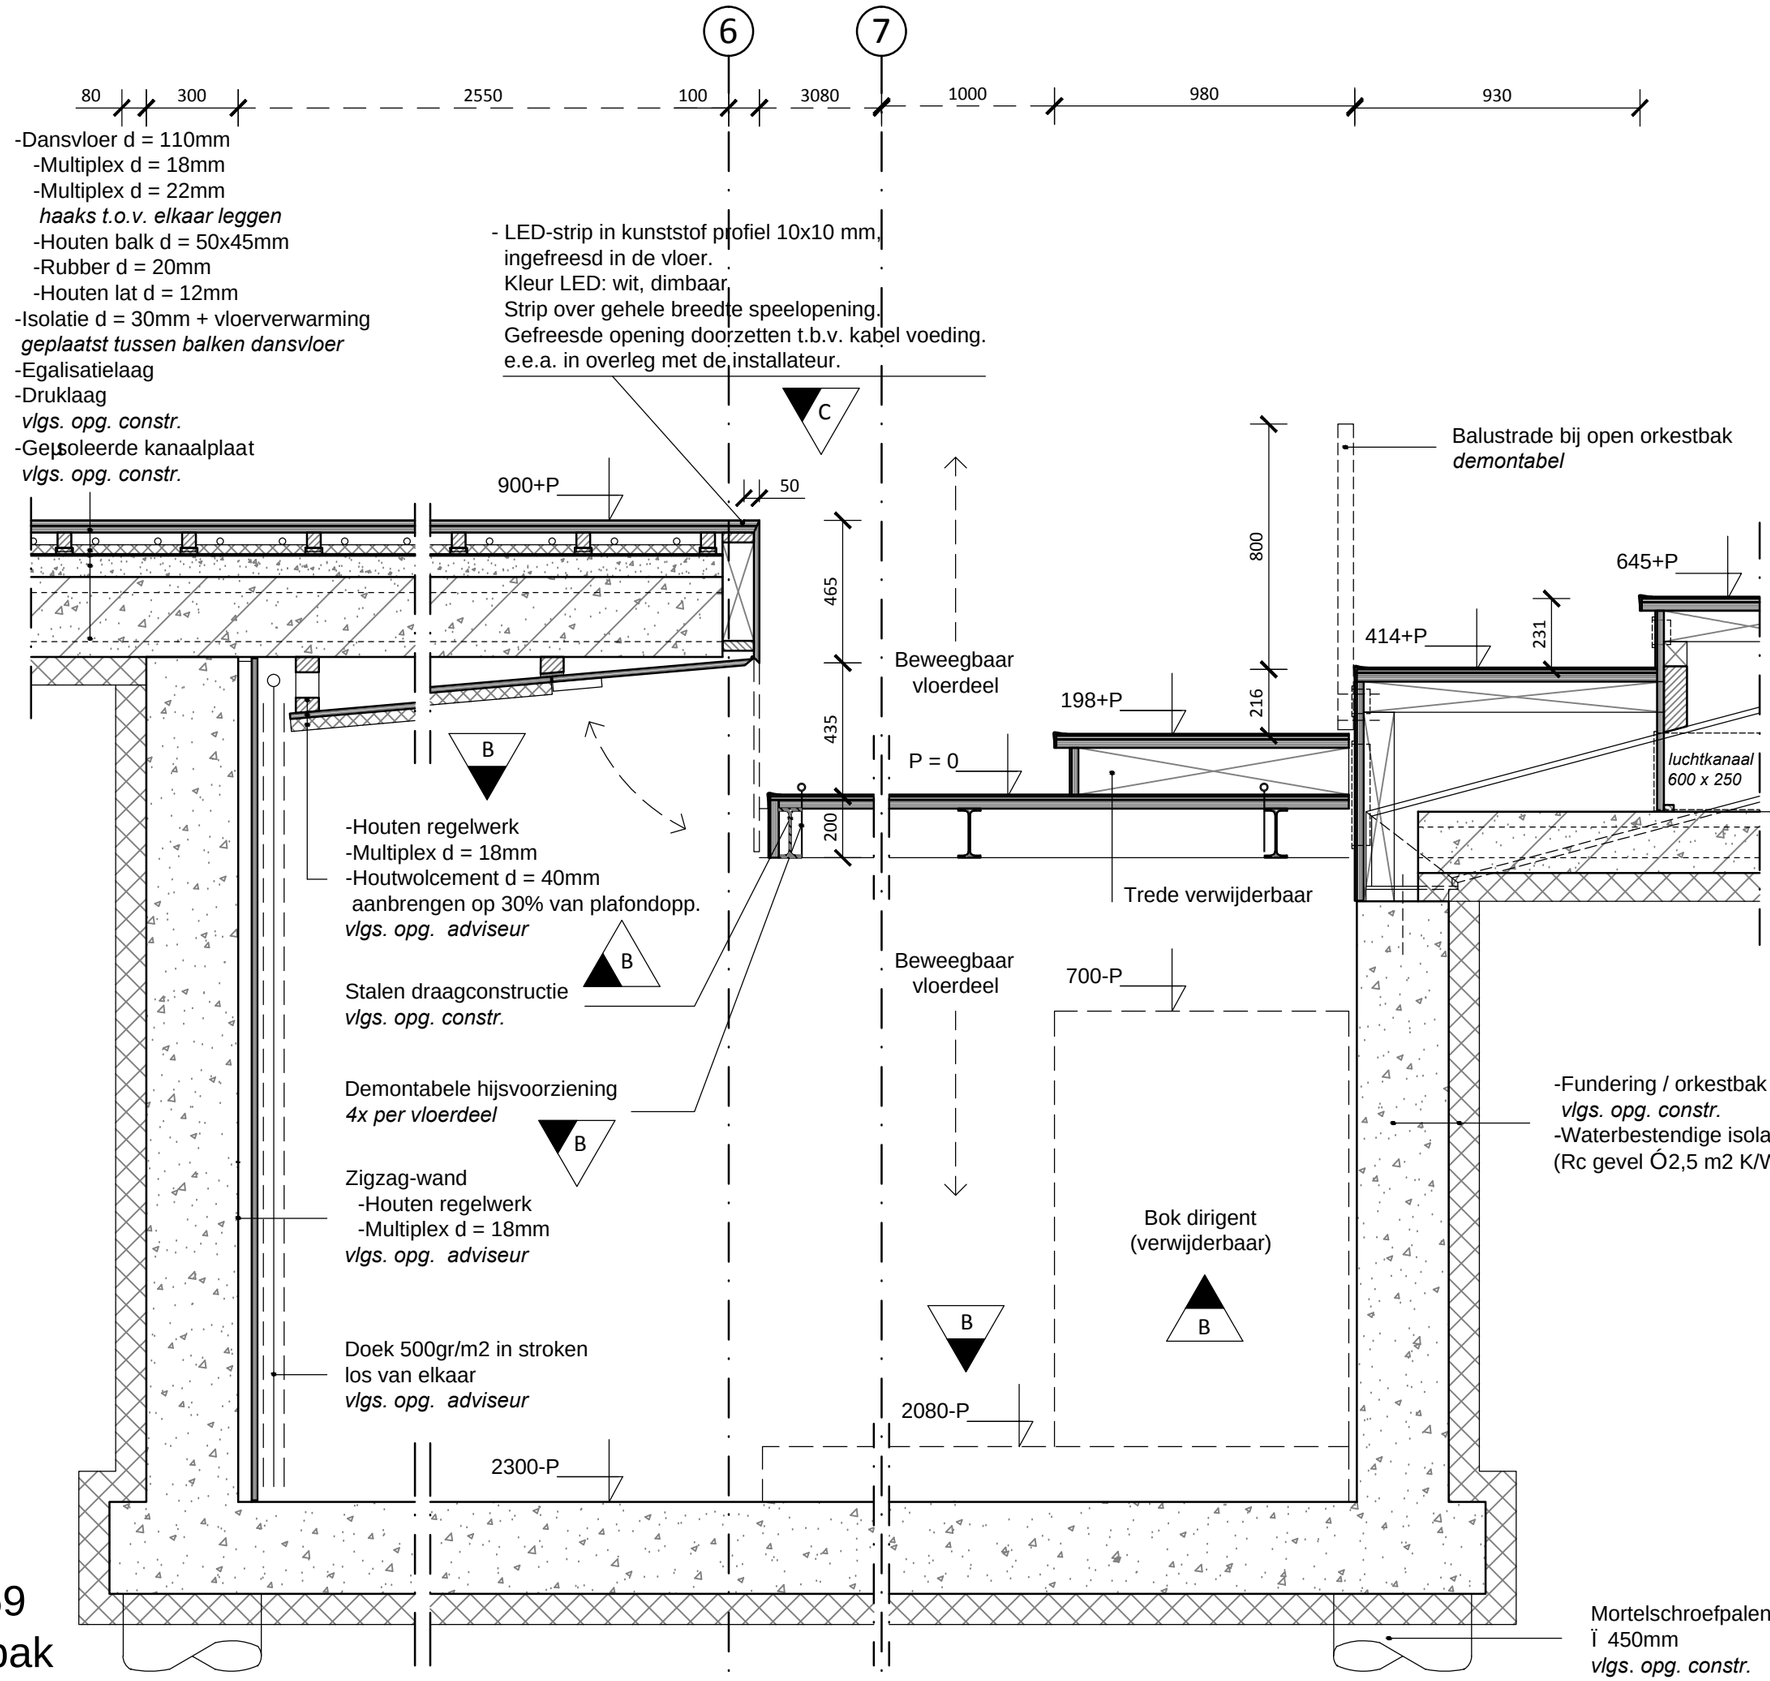

Zie detail 60 voor opbouw tribune

Zie plattegrondtekening voor peilmaten getrapte vloer + curve voorzijde treden

Vloeren, wanden en plafonds afwerken conform afwerkstaat

Hoofddraagconstructie brandwerend schilderen
vlgs. opg. constr.

Detail 59
Orkestbak

DVP B.V.
Prinses Alexialaan 6
2496 XA Den Haag
Tel: 088 01 06 800

Project:
ZUIDERSTRANDTHEATER

Omschrijving:
Detail 59

Schaal: 1:20	Datum: 18-10-2013
Formaat: A3	Werknummer: 13-007
Tek. naam: B559	Wijziging: 06-12-2013 (B) 04-02-2014 (C)

Maten i.h.w. controleren