

Bijlage L


--HERZIEN—

Inrichtingsplattegronden (incl. scope)


Inleiding

In onderstaande plattegronden wordt de (concept) inrichting, incl. de scope aangegeven.


Legenda:

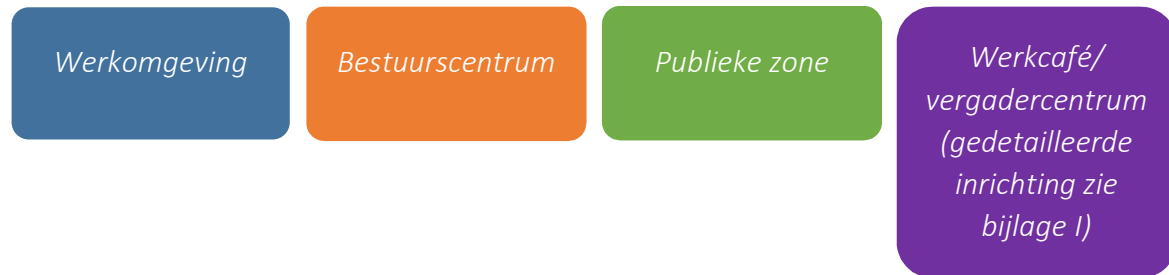


Souterrain

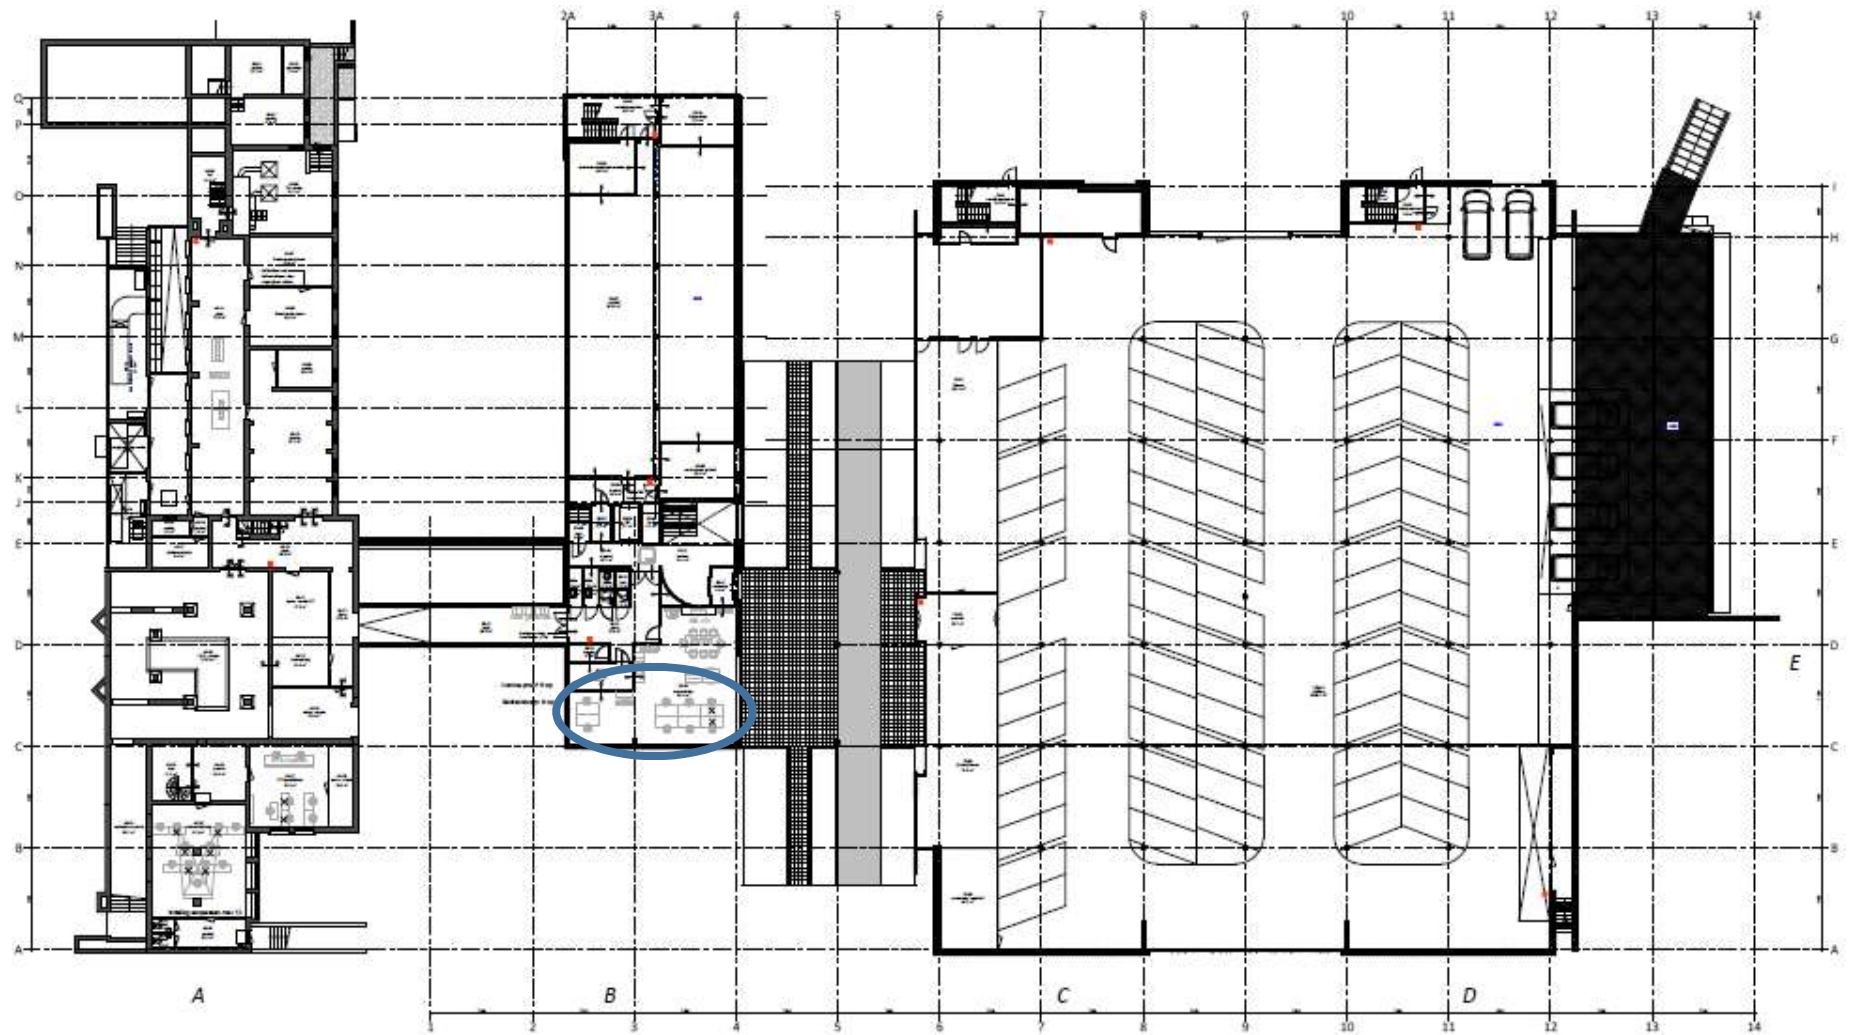

Begane grond

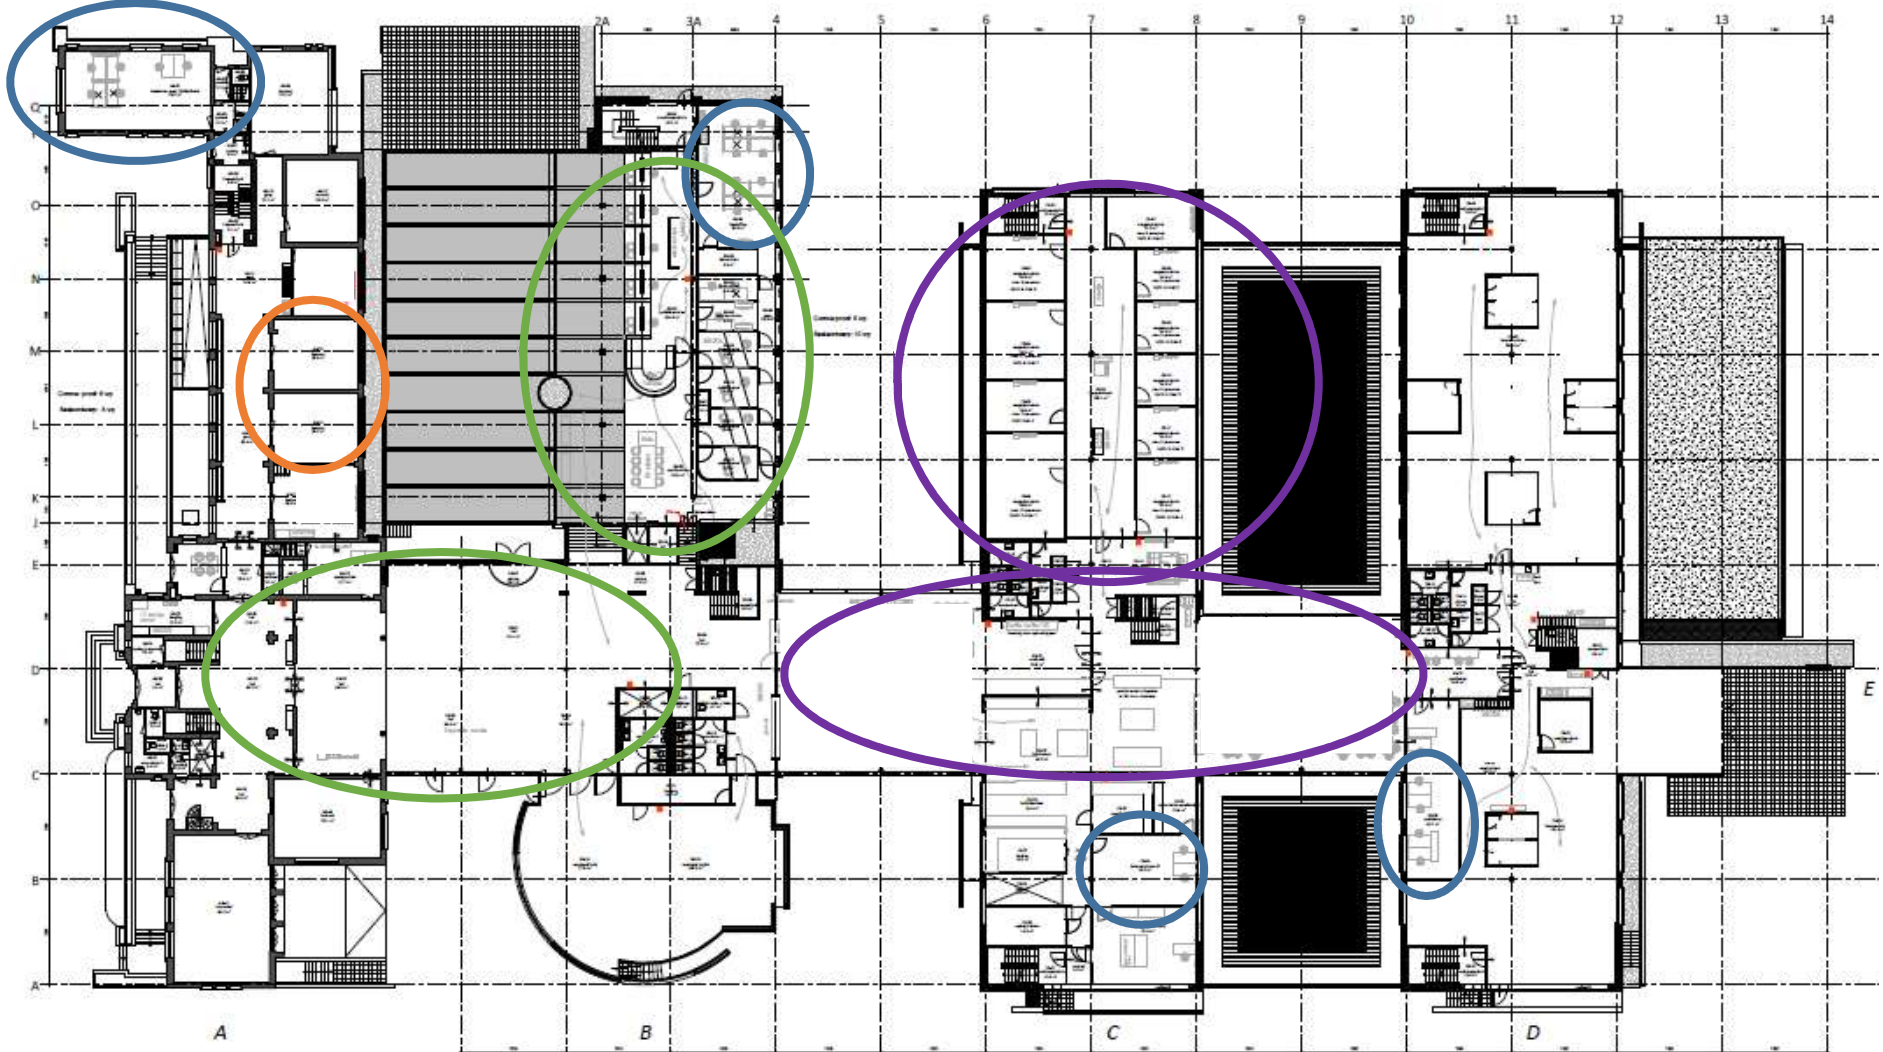

Eerste verdieping

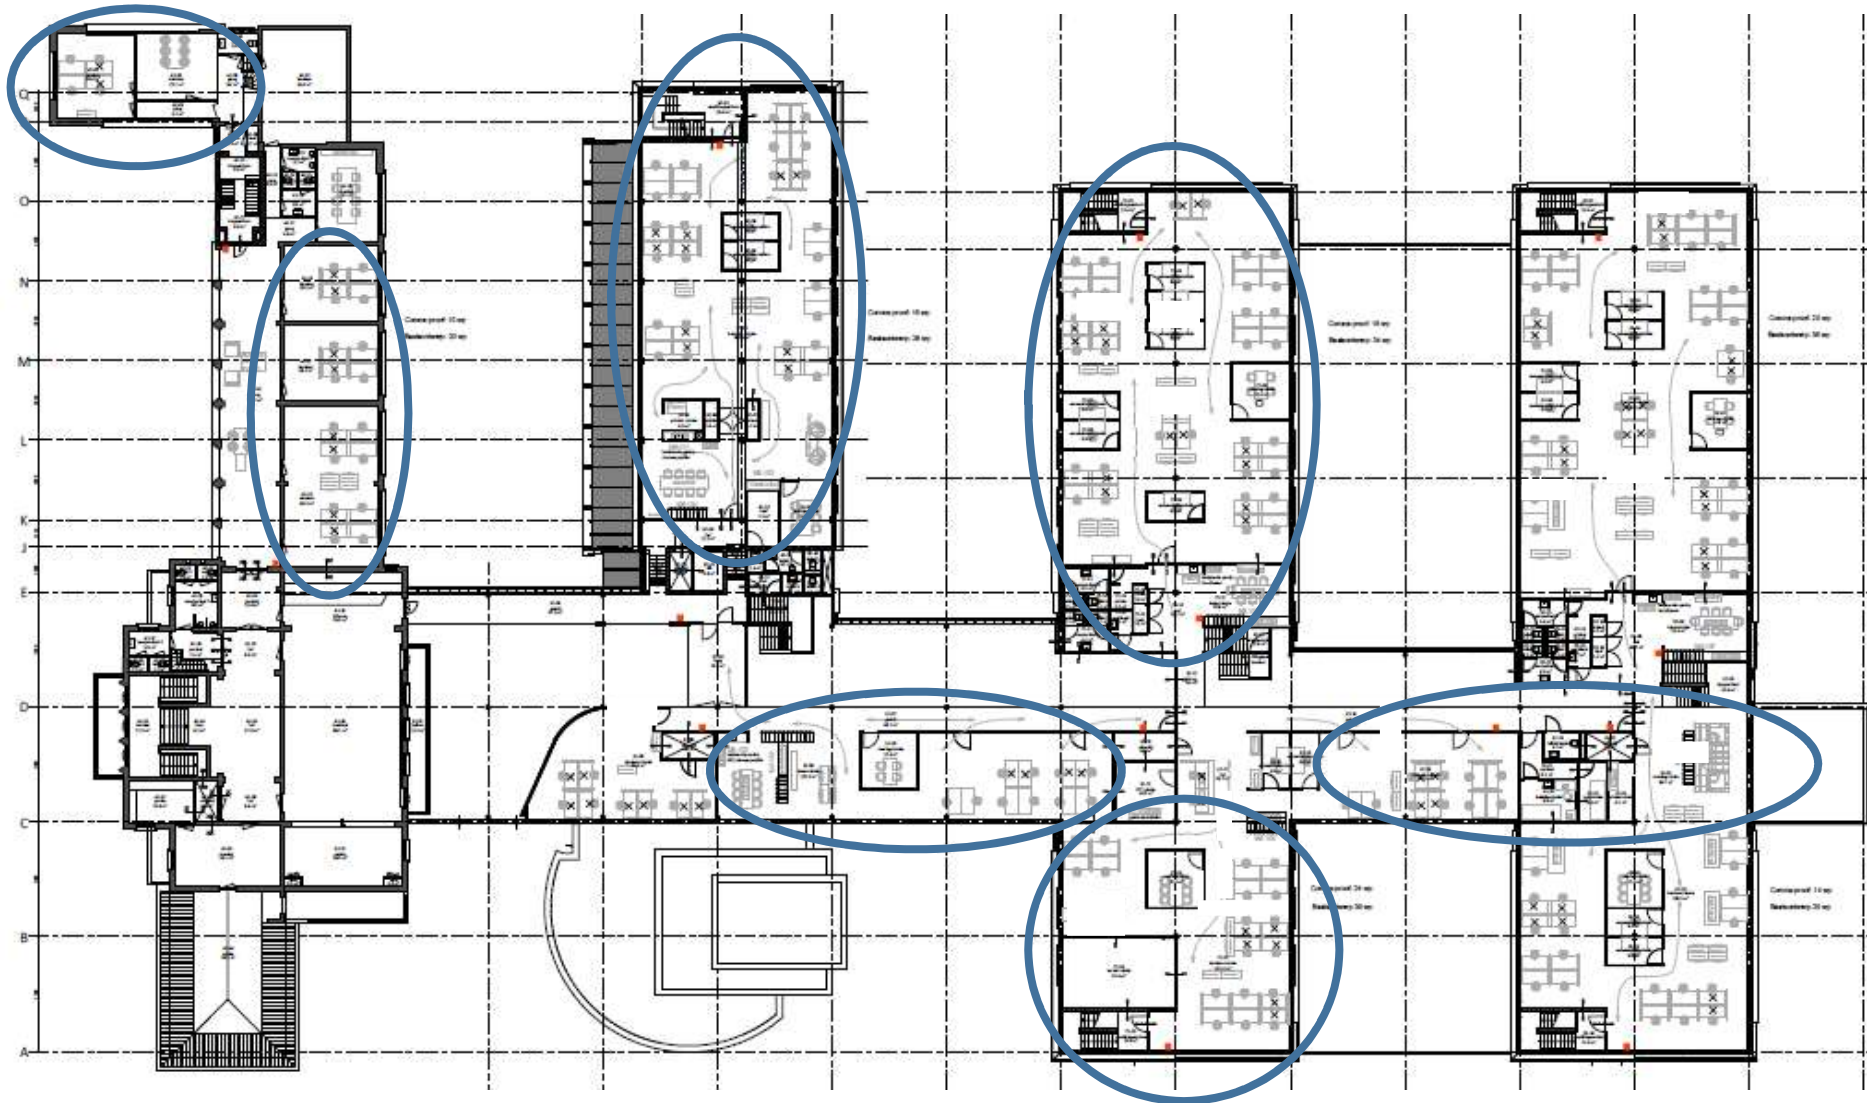

Tweede verdieping

