


**Omleiding autoverkeer, gedurende fases:
F4, K4, F5, K5, F6**

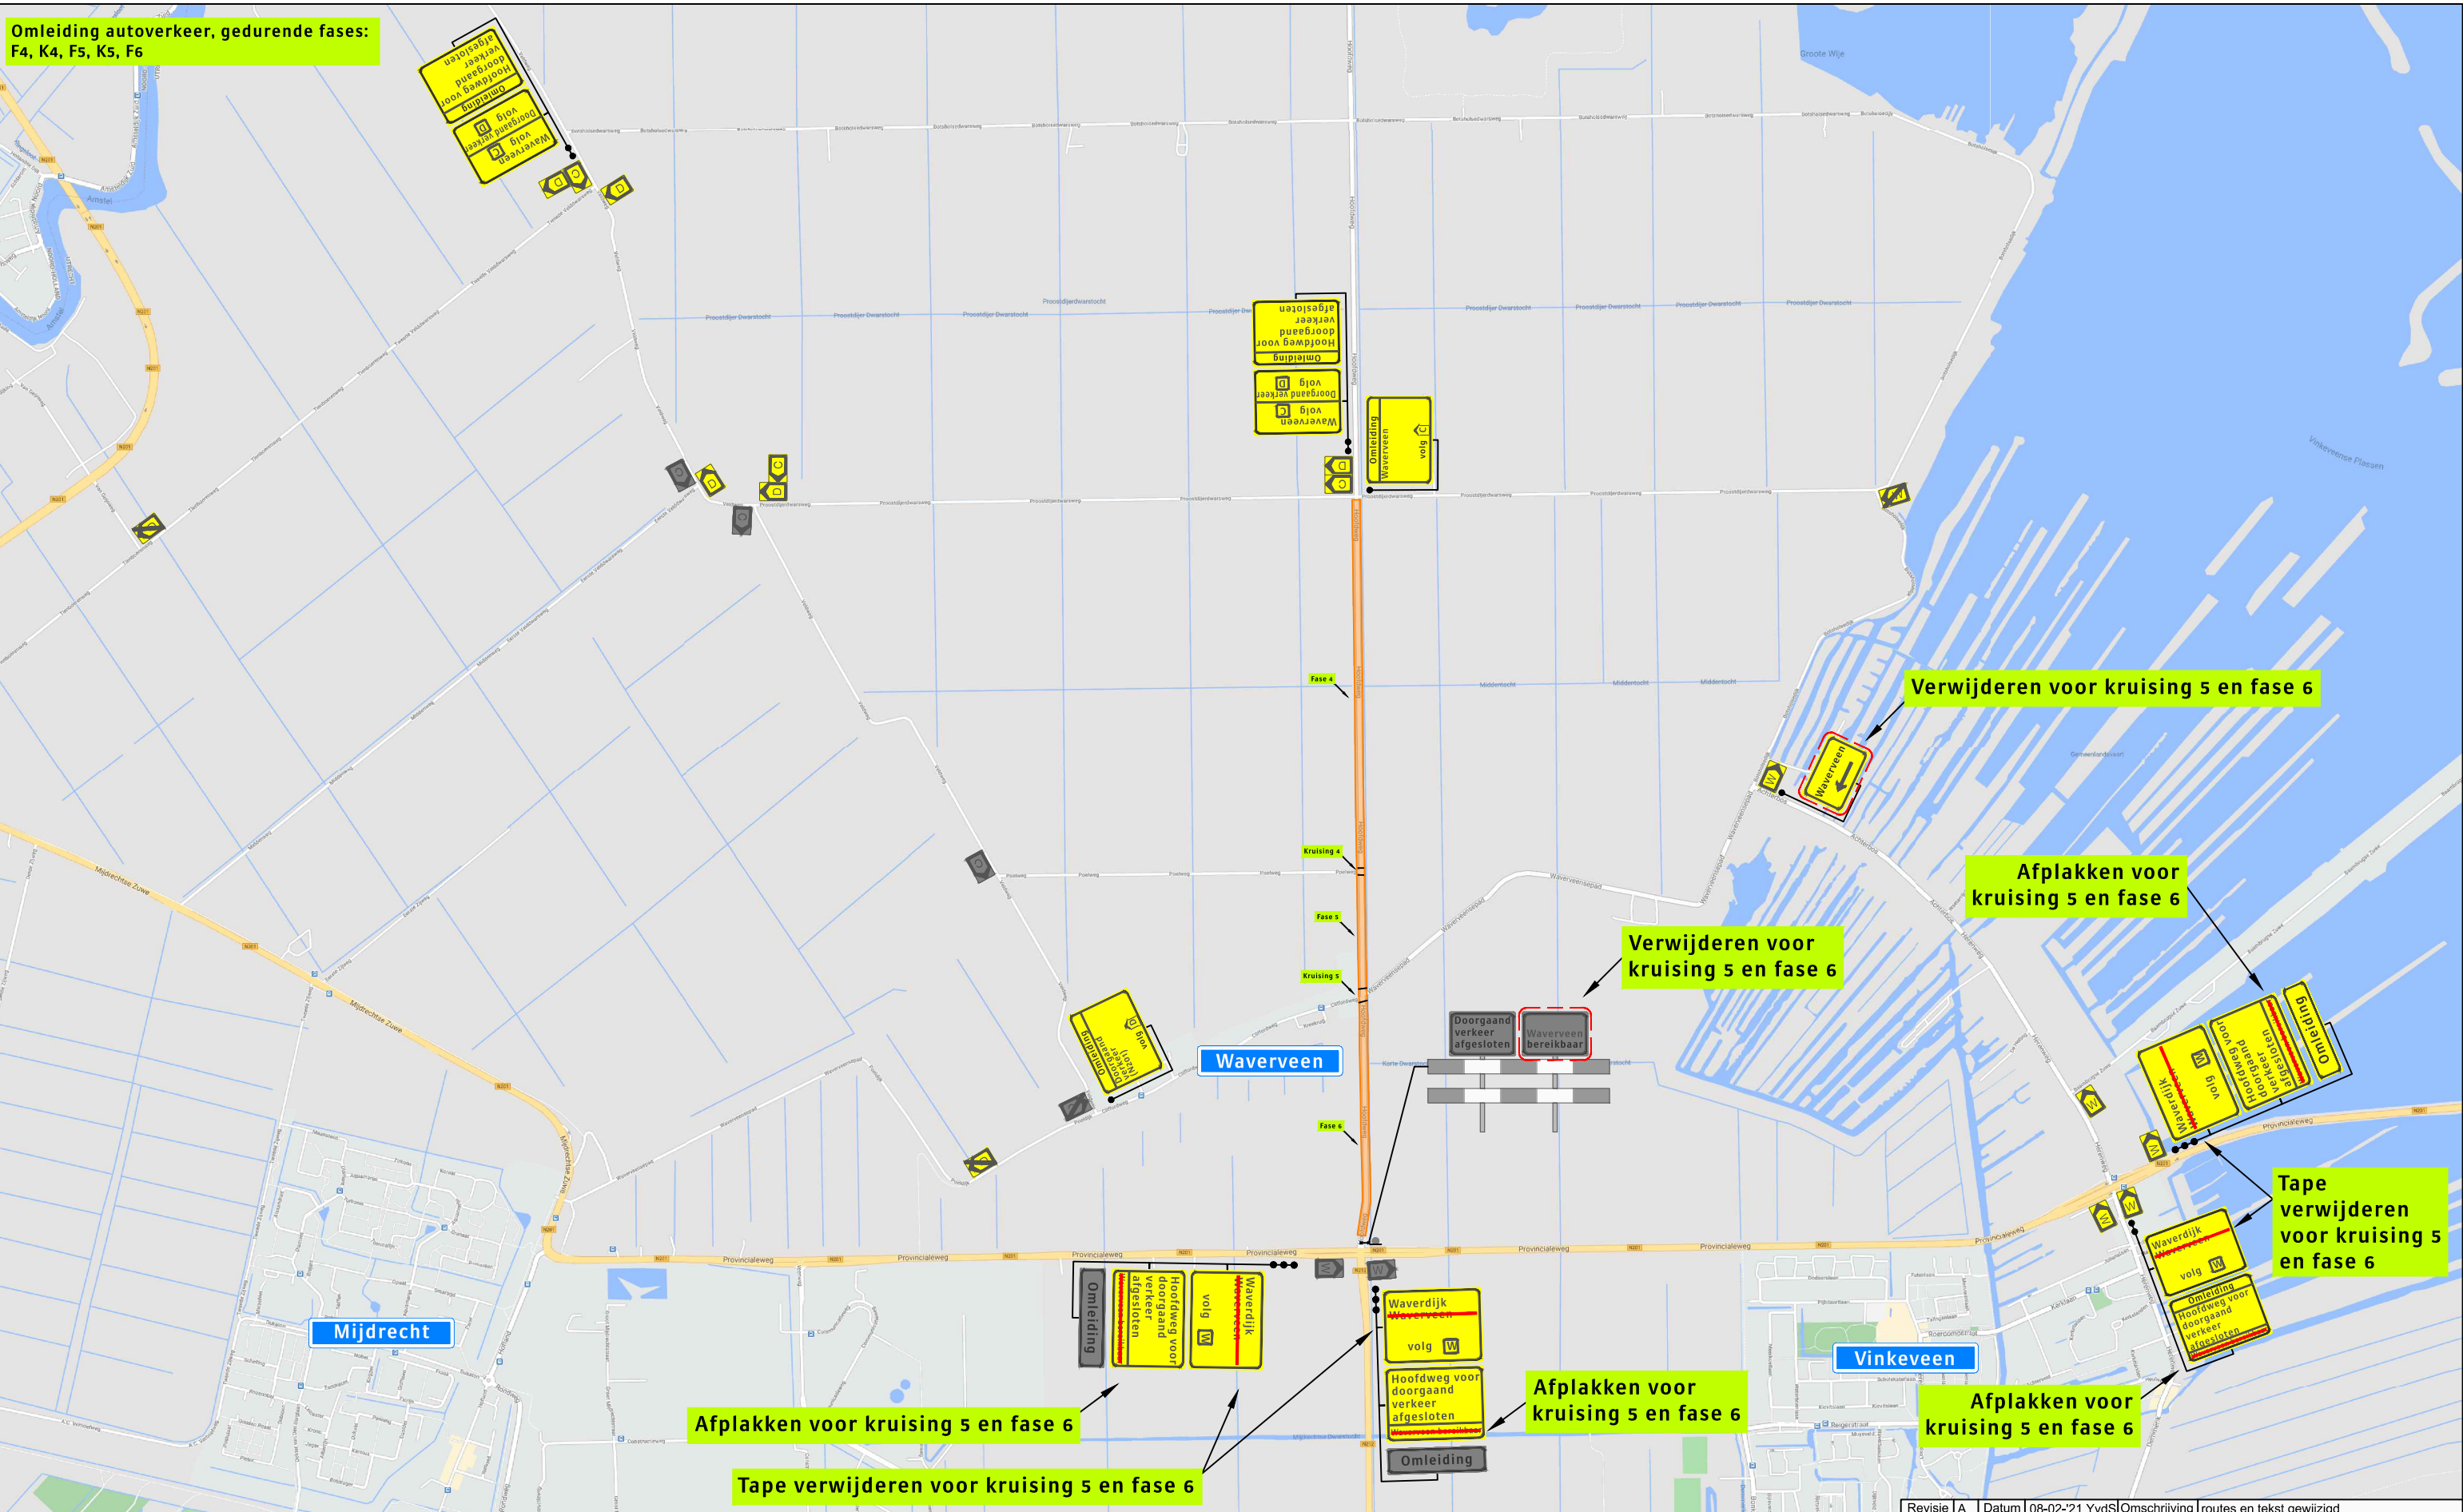

Legenda

Werkzaamheden civiel



Opdrachtgever:



Versluys verkeers techniek BV
Verkeersveiligheid
Bodegraven - Rotterdam - Vijfhuizen

Revisie	A	Datum	08-02-'21 YvdS	Omschrijving	routes en tekst gewijzigd
---------	---	-------	----------------	--------------	---------------------------

Project:	Hoofdweg te Waverveen
----------	-----------------------

Onderdeel: omleiding autoverkeer fases F4, K4, F5, K5, F6

Getekend	: Y. van der Sar	Datum	: 02-02-2021
----------	------------------	-------	--------------

Gecontroleerd	: V. Willemse	Datum	: 02-02-2021
---------------	---------------	-------	--------------

Referentienr.	:	Tekeningnummer:
---------------	---	-----------------

Formaat: A3	Schaal: nvt	Status: Concept	121-00525-02
-------------	-------------	-----------------	--------------

Plaatsing conform CROW 96a en 96b - Conflicterende bebording / bewegwijzering afdekken