


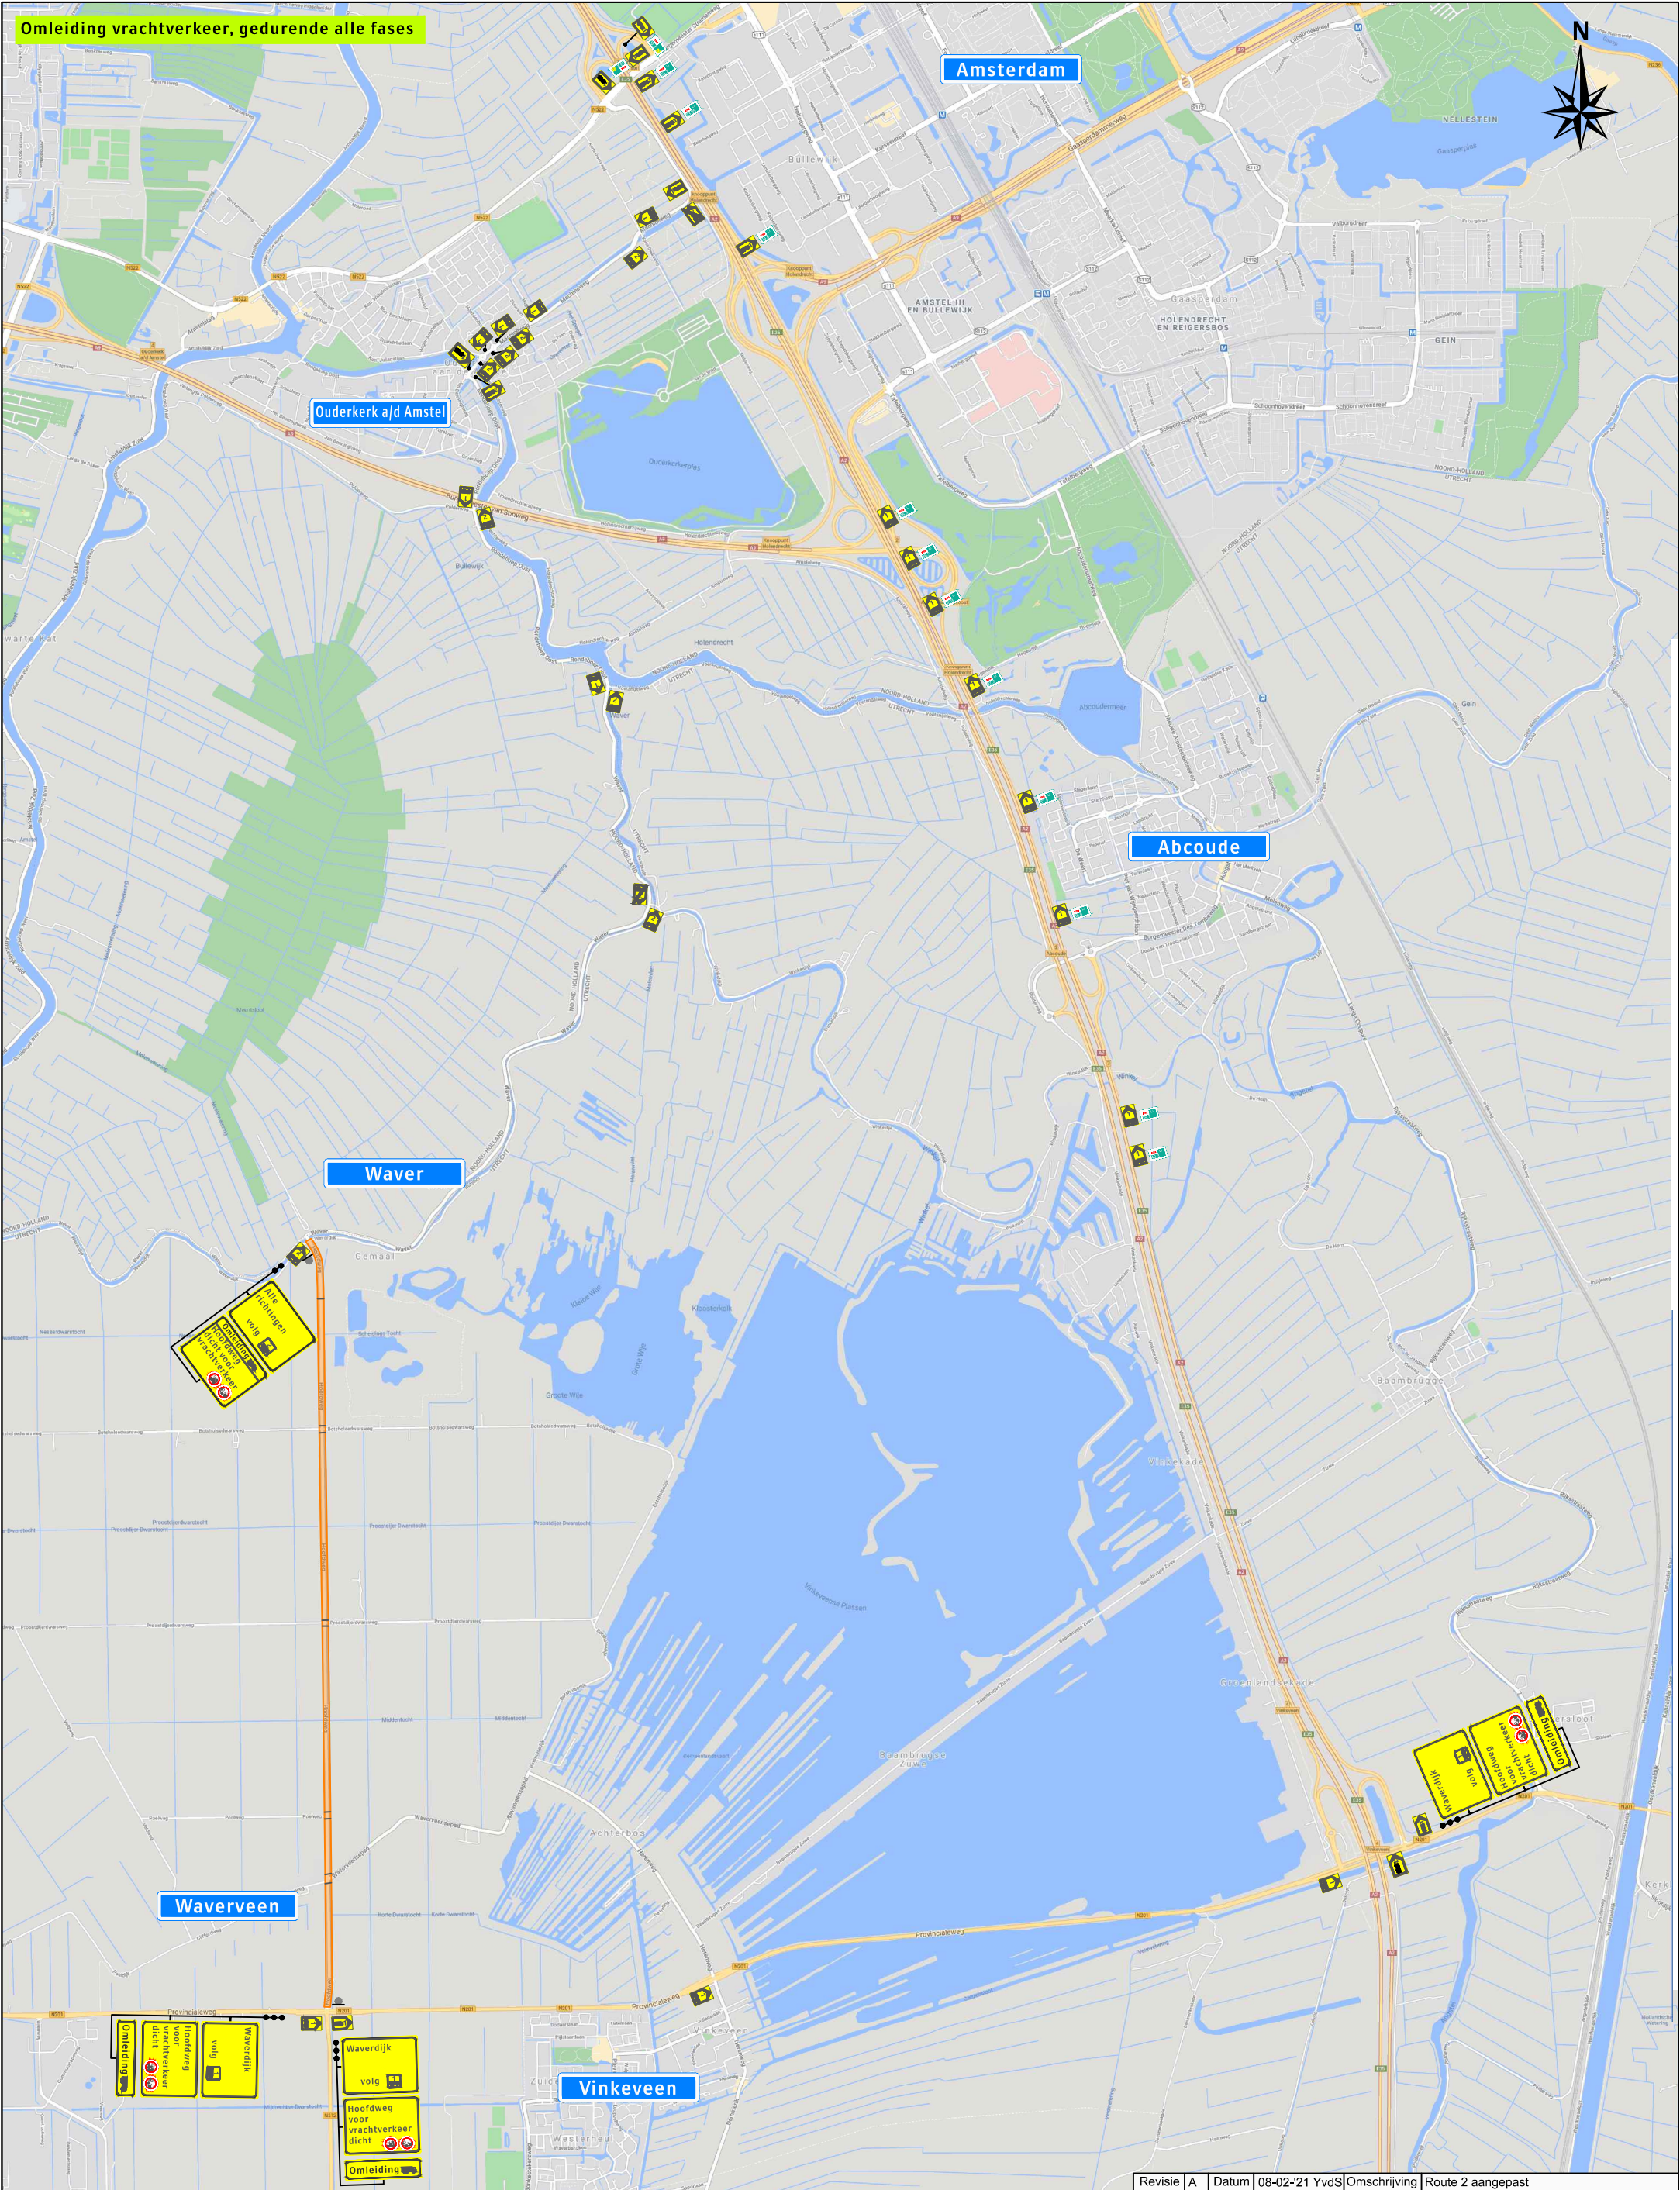

Legenda

 Werkvak

Opdrachtgever:

 Gemeente
De Ronde Venen

 VAN VULPEN

 Versluys verkeers techniek BV

 Bodegraven - Rotterdam - Vijfhuizen

Revisie A	Datum 08-02-'21	YvdS	Omschrijving Route 2 aangepast
Project: Hoofdweg te Waverveen			
Onderdeel: omleiding vrachtwagen			
Aard werkzaamheden opdr.gever: civiele werkzaamheden			
Getekend	: Y. van der Sar	Datum	: 02-02-2021
Gecontroleerd	: V. Willemse	Datum	: 02-02-2021
Referentienr.	:	Tekeningnummer:	121-00525-03
Formaat: A3	Schaal: nvt	Status: Concept	
Plaatsing conform CROW 96a en 96b - Conflicterende bebording / bewegwijzering afdekken			