
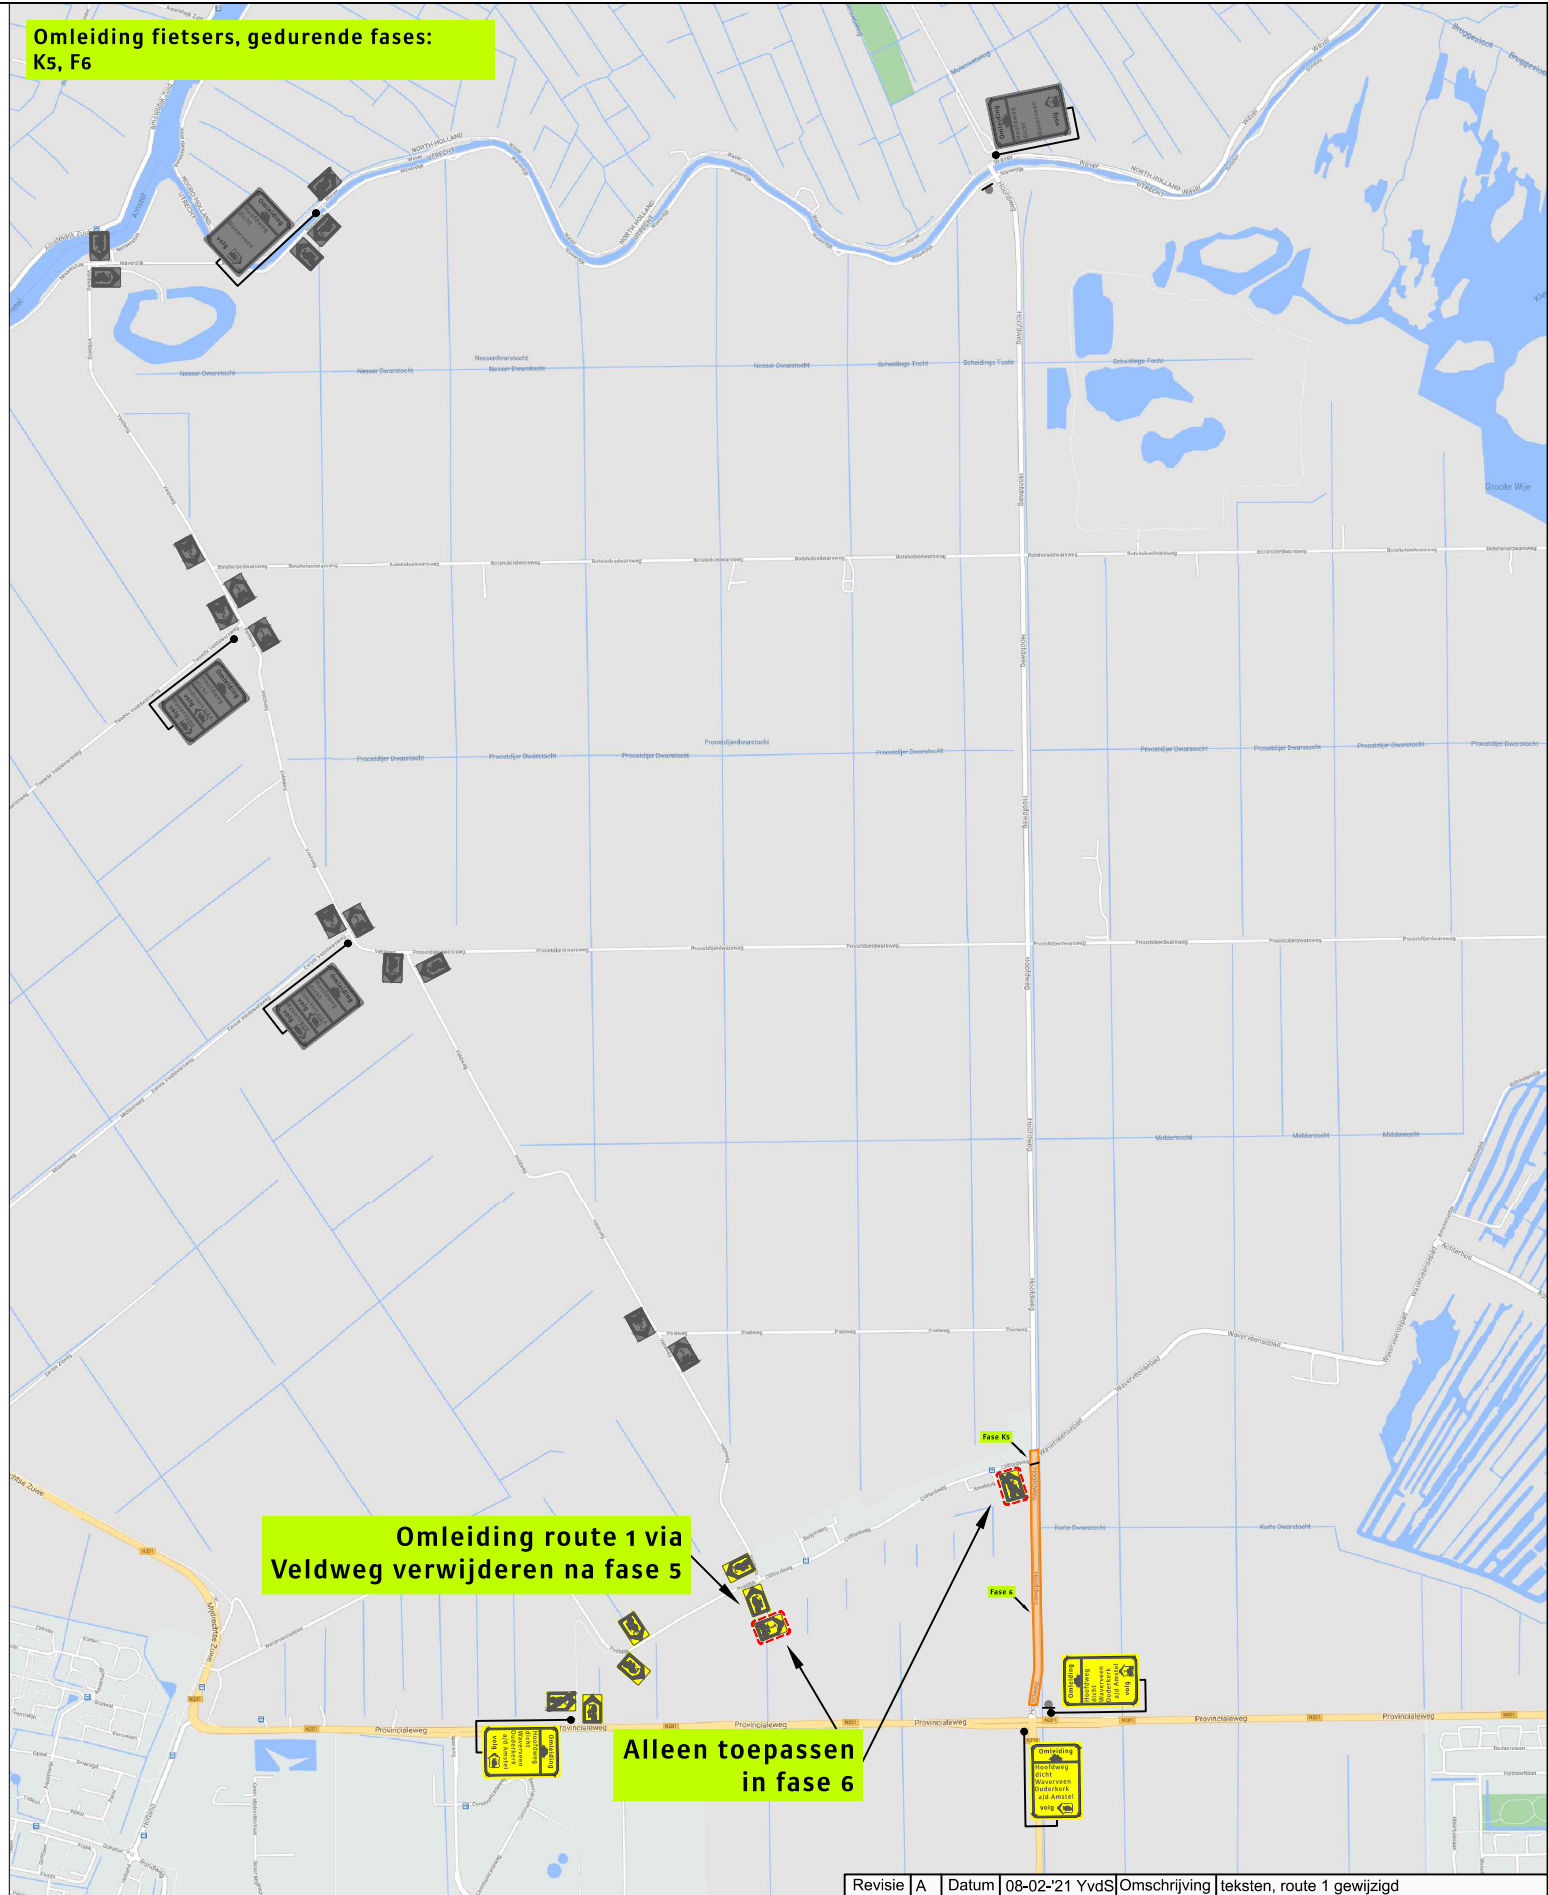


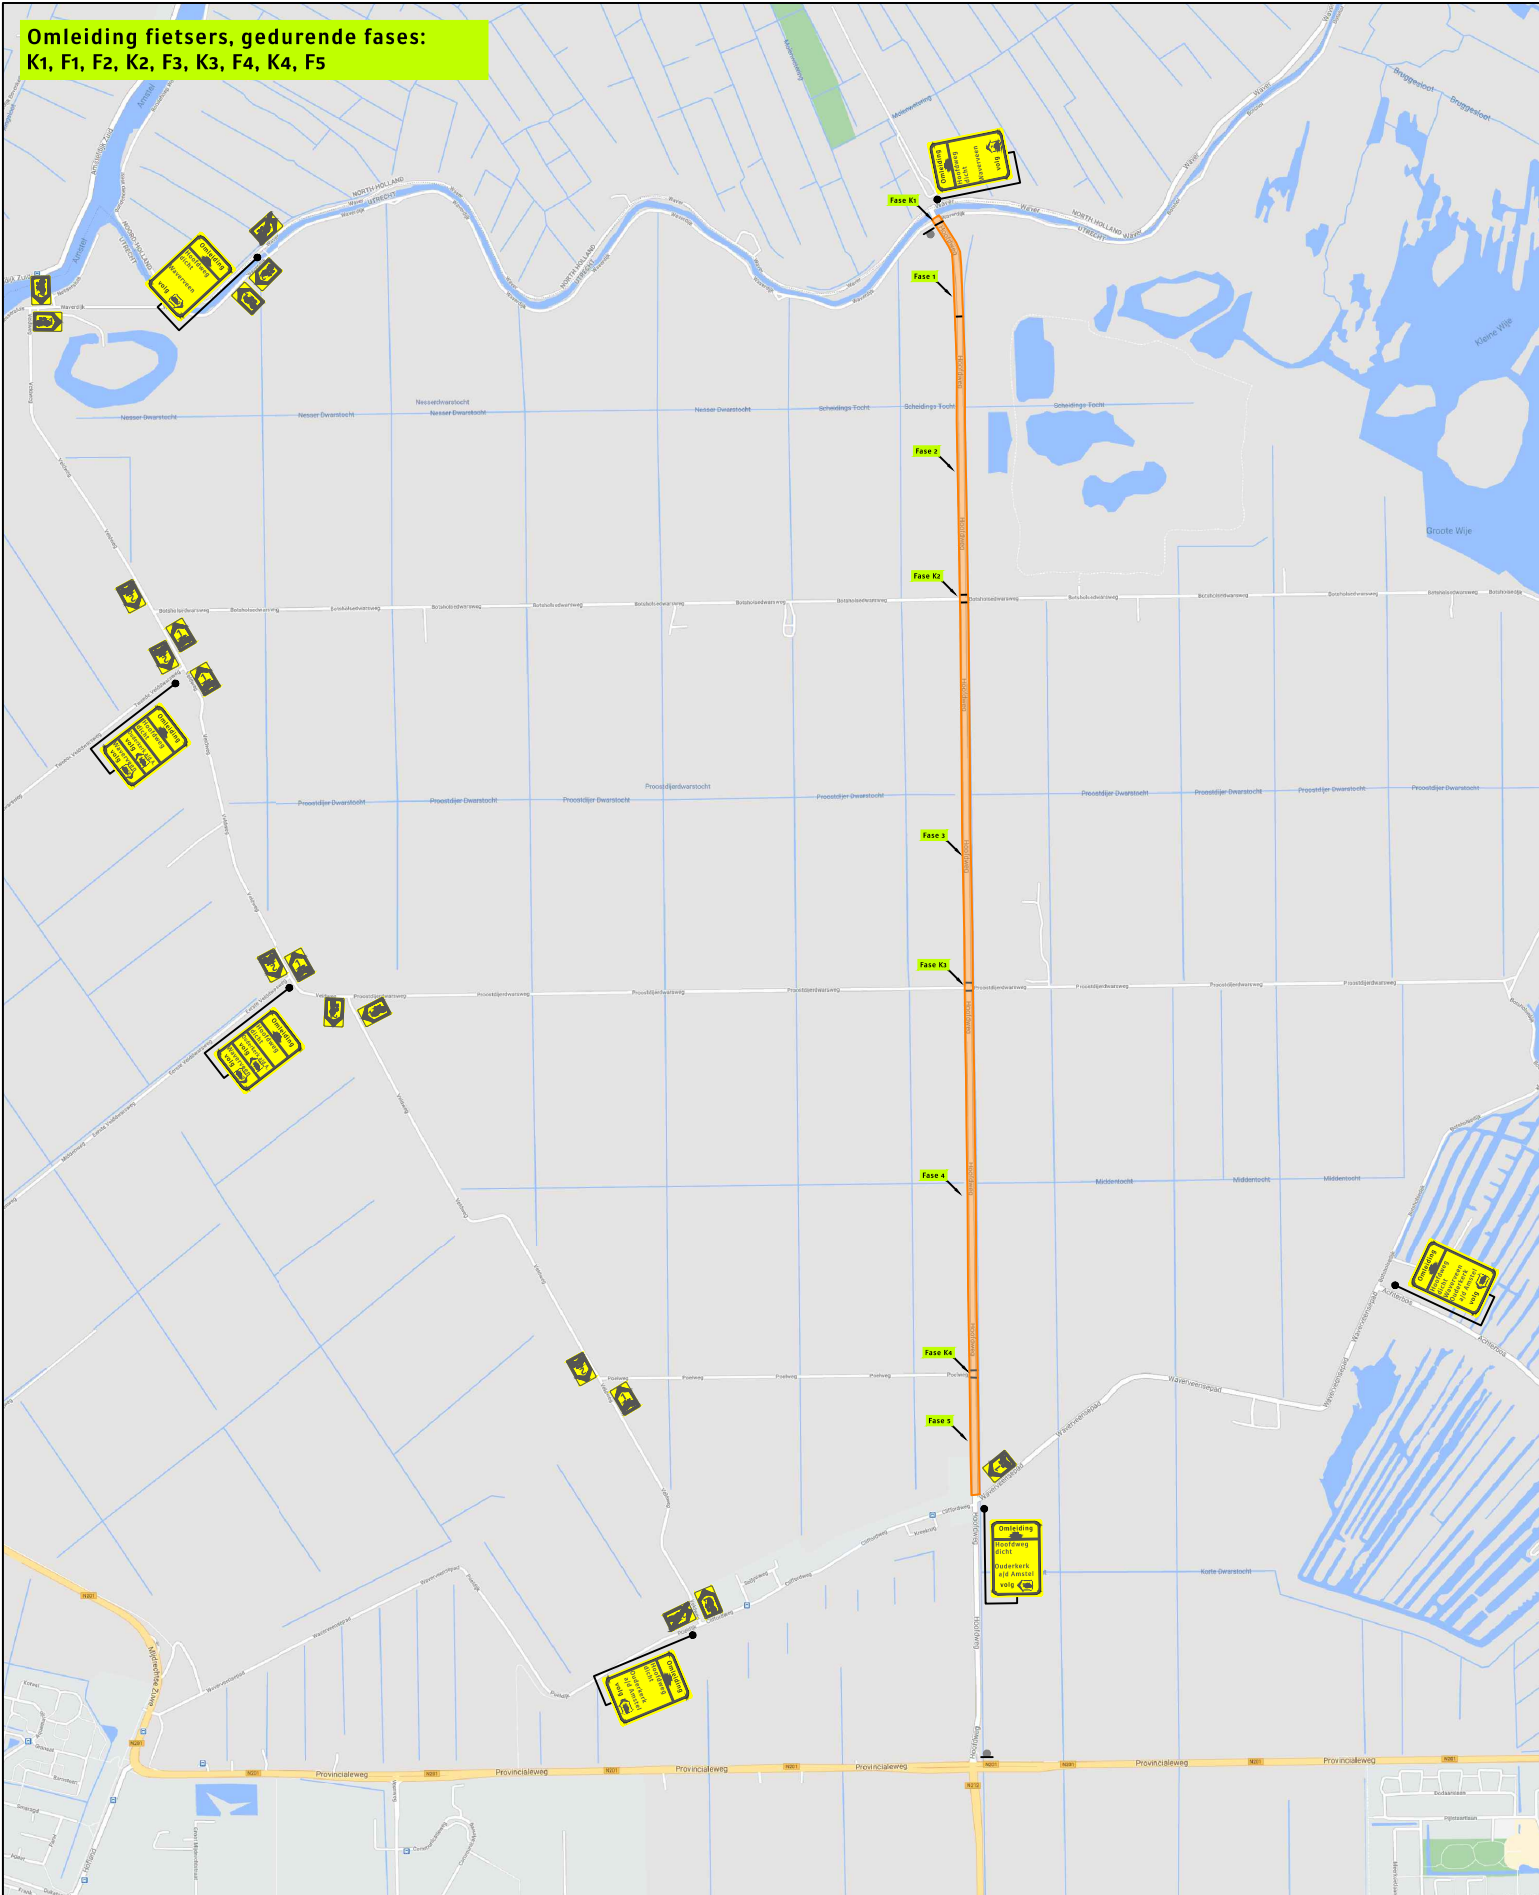

Legenda

Werkzaamheden civiel

N

Waverveen

Opdrachtgever:

Gemeente De Ronde Venen

VAN VULPEN

Versluys Verkeers Techniek bv

Bodegraven - Rotterdam - Vijfhulzen

Revisie	A	Datum	08-02-'21	YvdS	Omschrijving	teksten, route 1 gewijzigd
Project: Hoofdweg te Waverveen						
Onderdeel: omleiding fietsverkeer						
Aard werkzaamheden opdr.gever: civiele werkzaamheden						
Getekend	: Y. van der Sar			Datum	: 02-02-2021	
Gecontroleerd	: V. Willemse			Datum	: 02-02-2021	
Referentiernr.	:			Tekeningnummer:	121-00525-04	
Formaat: A3	Schaal: nvt	Status: Concept	Plaatsing conform CROW 96a en 96b - Conflicterende bebording / bewegwijzering afdekken			