



Project:	Rijksvastgoedbedrijf Ministerie van Binnenlandse Zaken en Koninkrijksrelaties	
Onderwerp:	Paleis van Justitie Elektrotechnische installaties	Laag -2
Datum:	9 januari 2020	Getekend: RBU
Proj.nr.:	3618EW-01	Fase: Haalbaarheid
Tek.nr.:	E-201	

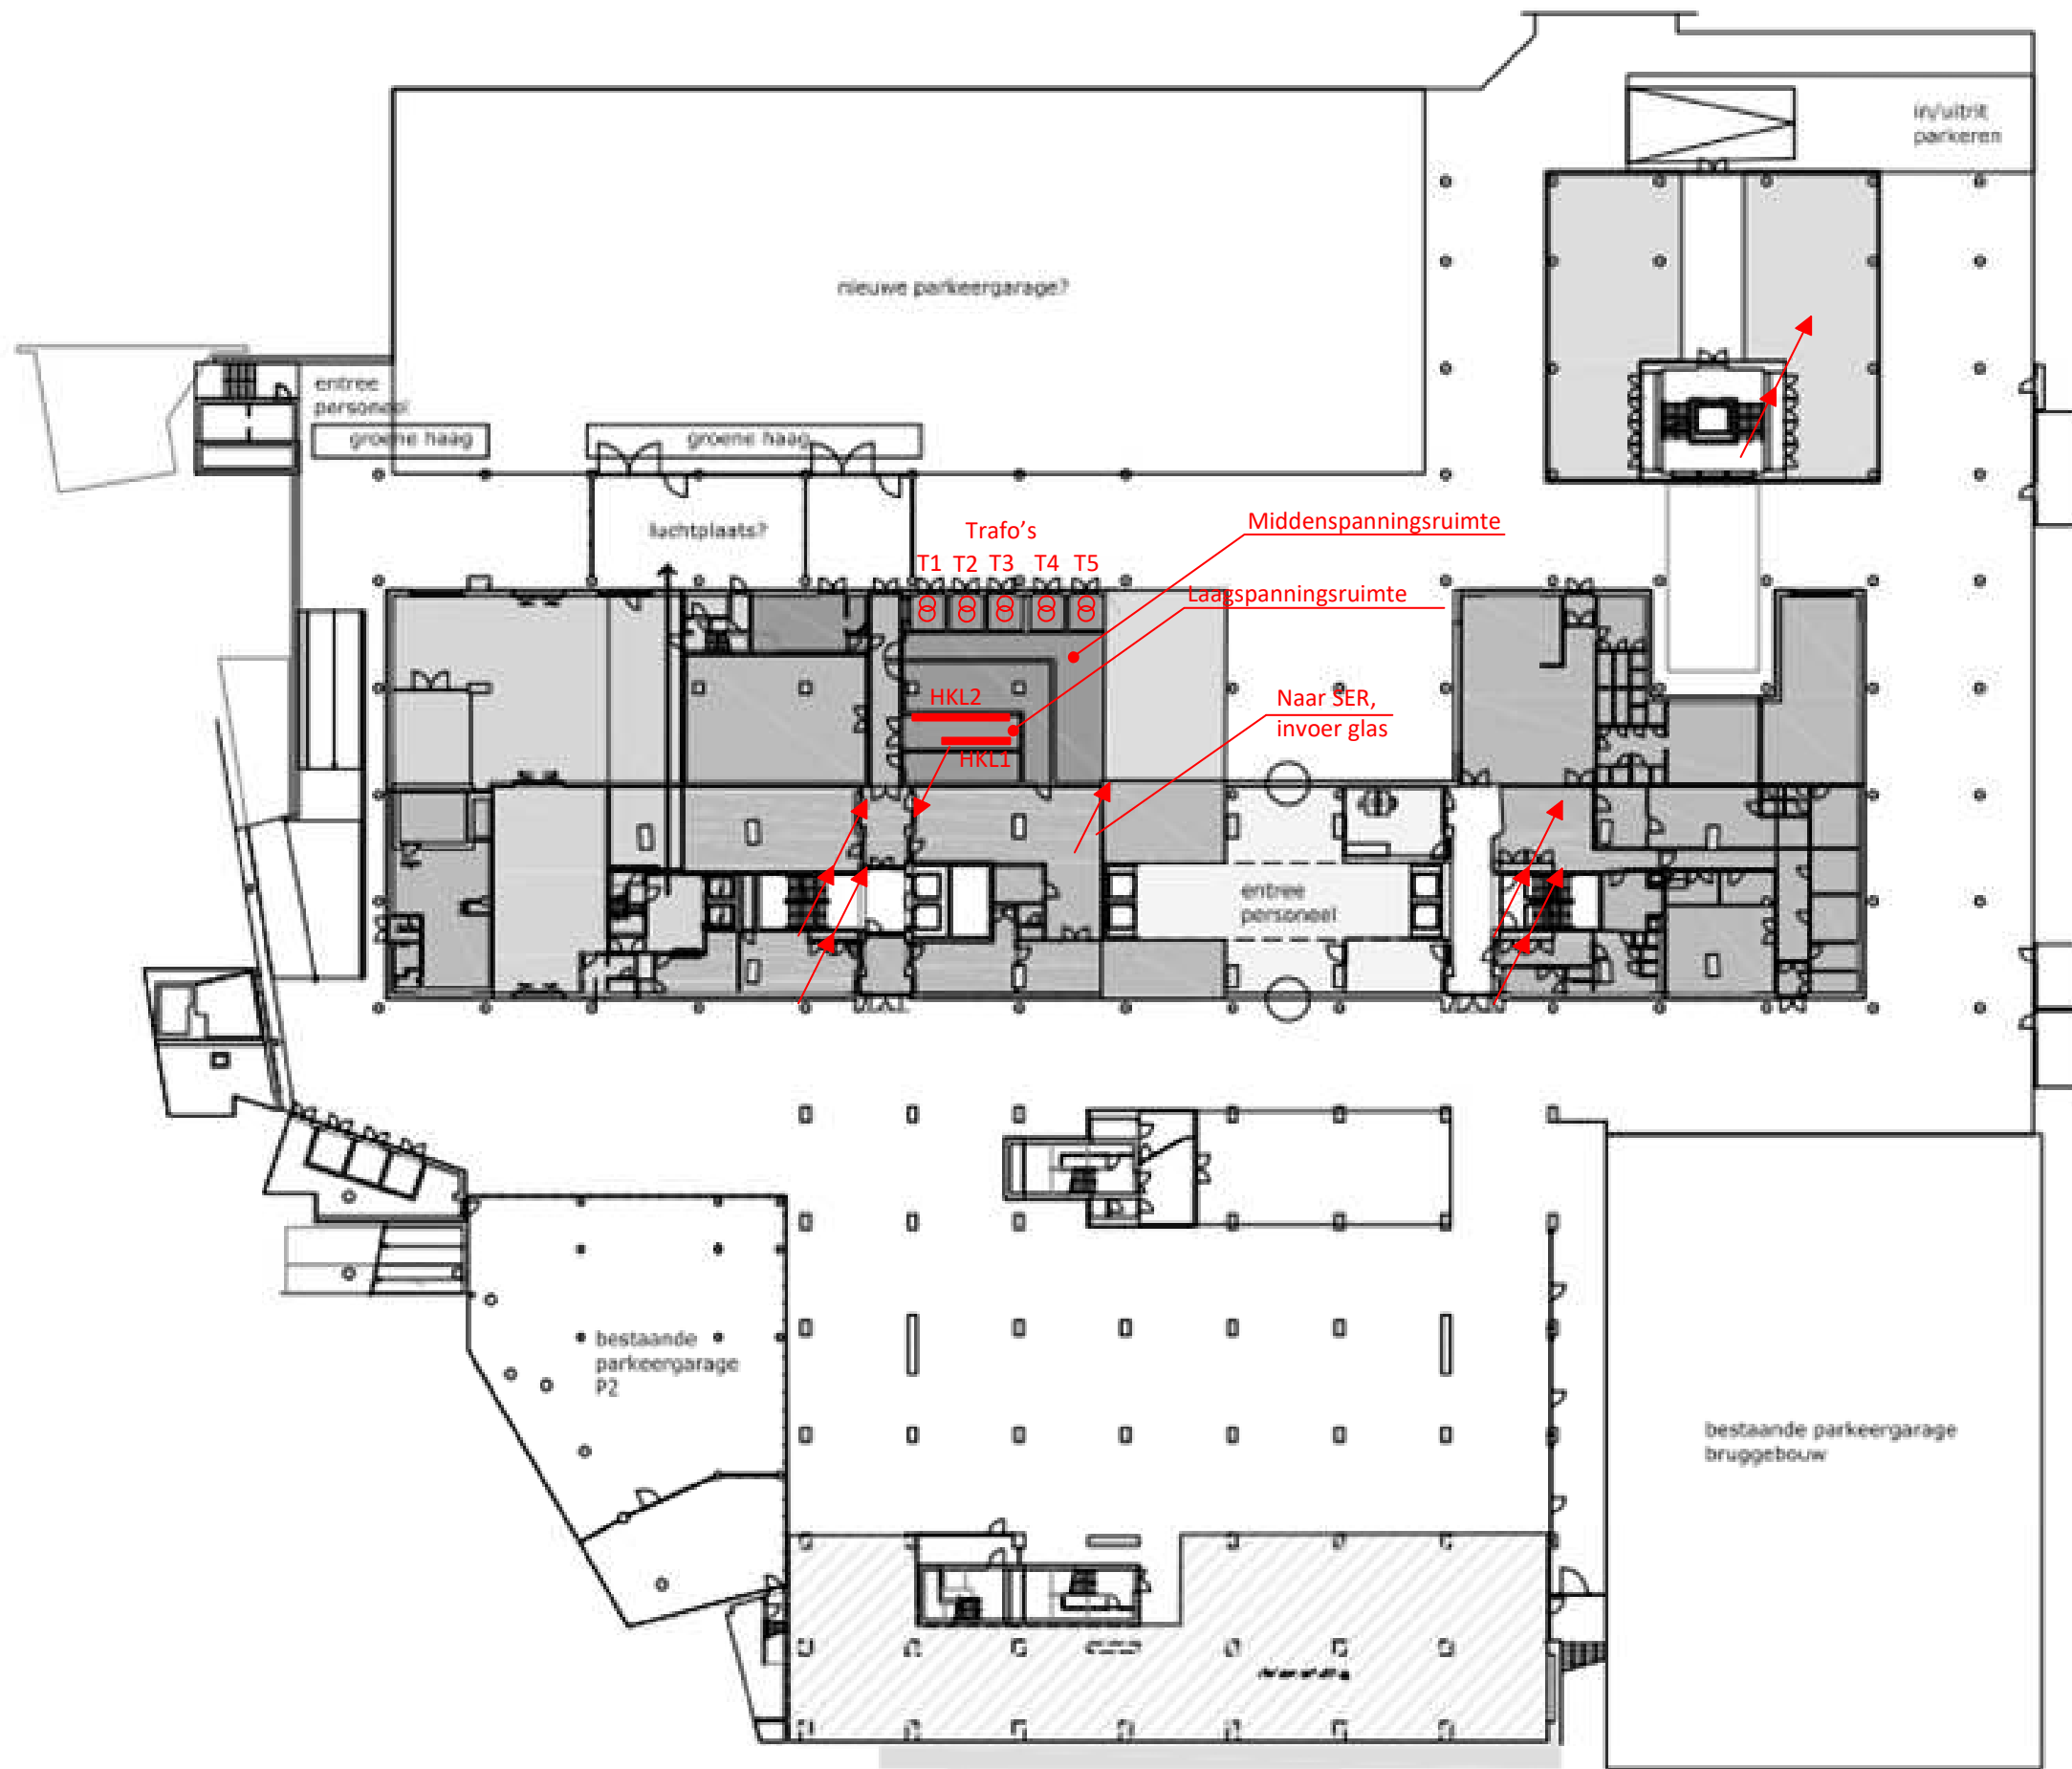


Project:	Rijksvastgoedbedrijf Ministerie van Binnenlandse Zaken en Koninkrijksrelaties	
Onderwerp:	Paleis van Justitie Elektrotechnische installaties	Laag -1
Datum:	9 januari 2020	Getekend: RBU
Proj.nr.:	3618EW-01	Fase: Haalbaarheid
Tek.nr.:	E-101	

Ruimte voorzien van BMC en overige centrale apparatuur in stand houden tot einde werk

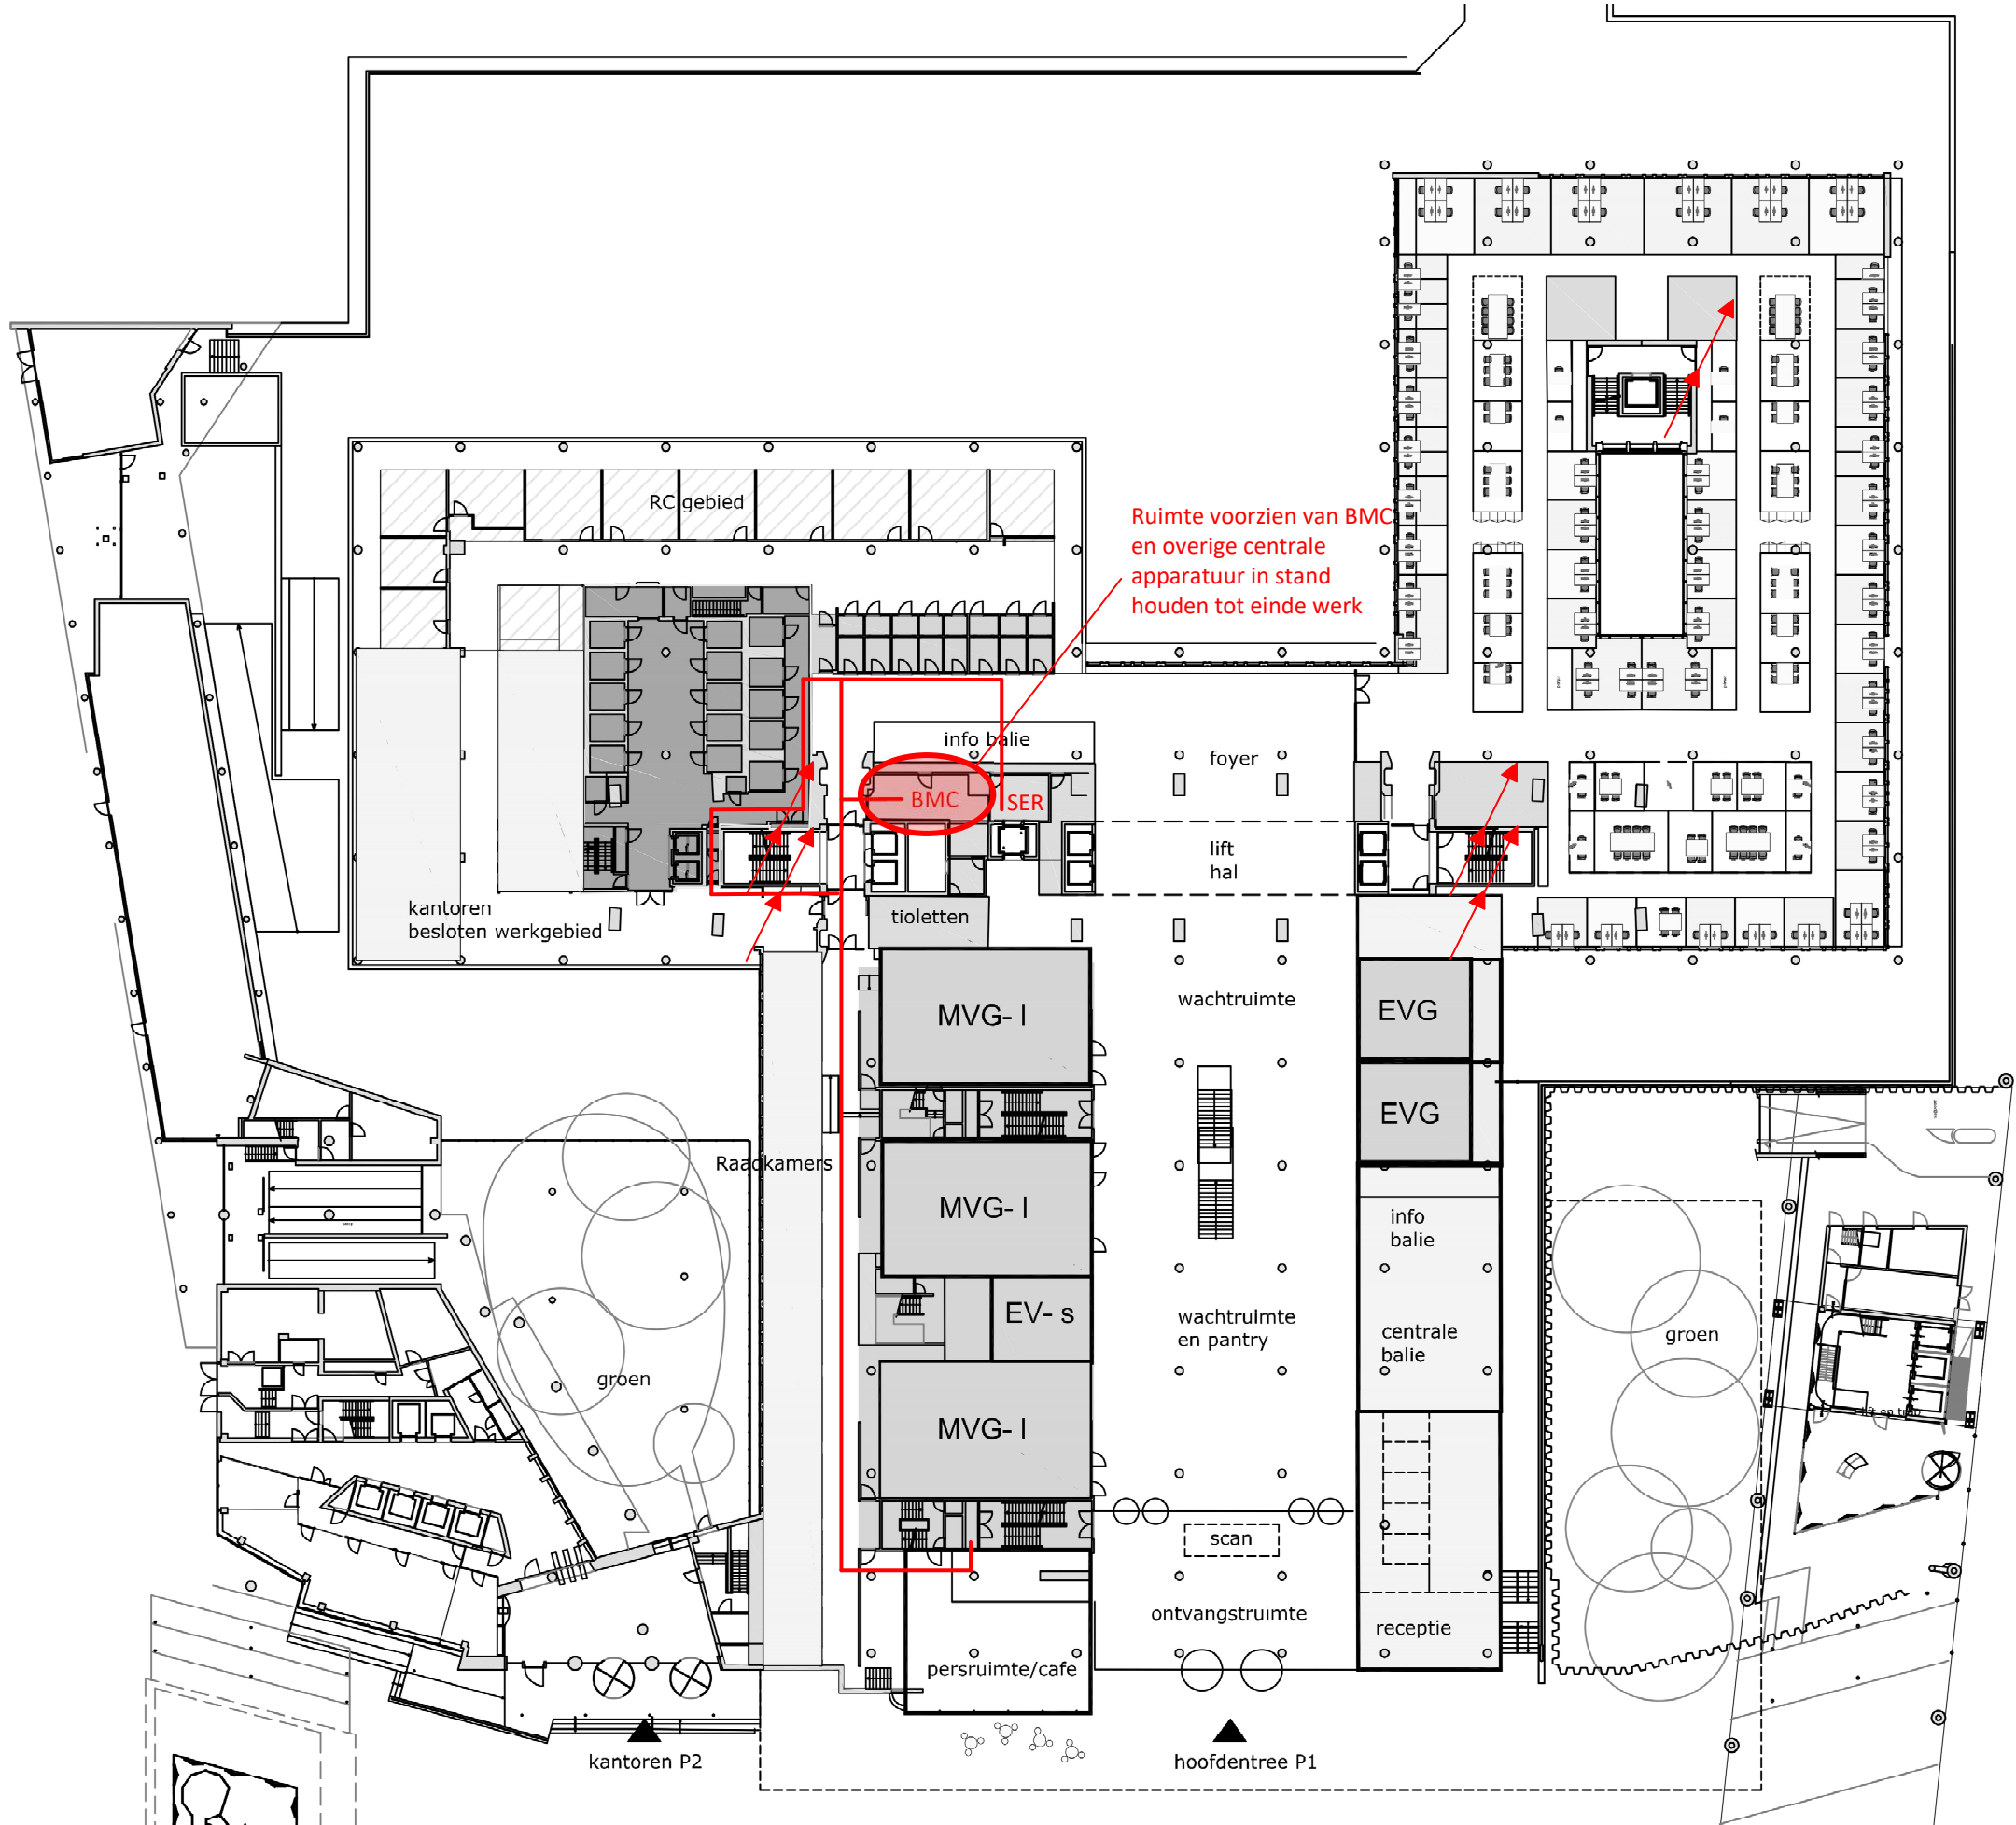

Project:	Rijksvastgoedbedrijf Ministerie van Binnenlandse Zaken en Koninkrijksrelaties	
Onderwerp:	Paleis van Justitie Elektrotechnische installaties	Laag 0
Datum:	9 januari 2020	Getekend: RBU
Proj.nr.:	3618EW-01	Fase: Haalbaarheid
Tek.nr.:		E001

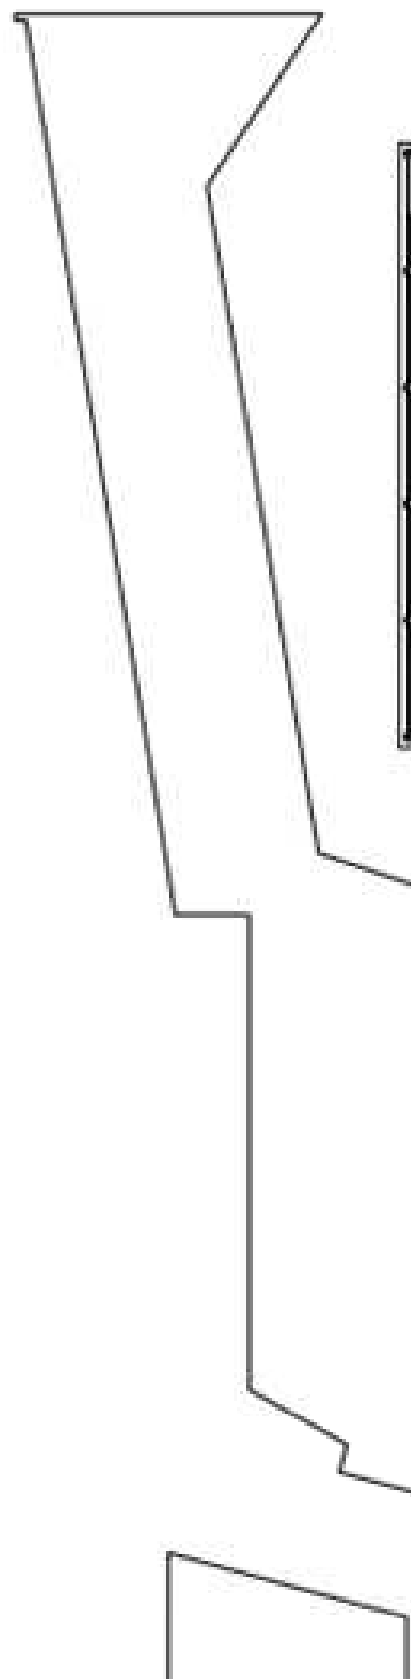

SER verwijderd, nieuwe locatie aangeven

Bestaande verdeelkast verplaatsen


Bestaande verdeelkast verplaatsen

Voorstel nieuwe locatie verdeelinrichting


Voorstel nieuwe locatie verdeelinrichting



Project:	Rijksvastgoedbedrijf Ministerie van Binnenlandse Zaken en Koninkrijksrelaties	
Onderwerp:	Paleis van Justitie Elektrotechnische installaties Laag 1	
Datum:	9 januari 2020	Getekend: RBU
Proj.nr.:	3618EW-01	Fase: Haalbaarheid
Tek.nr.:	E101	

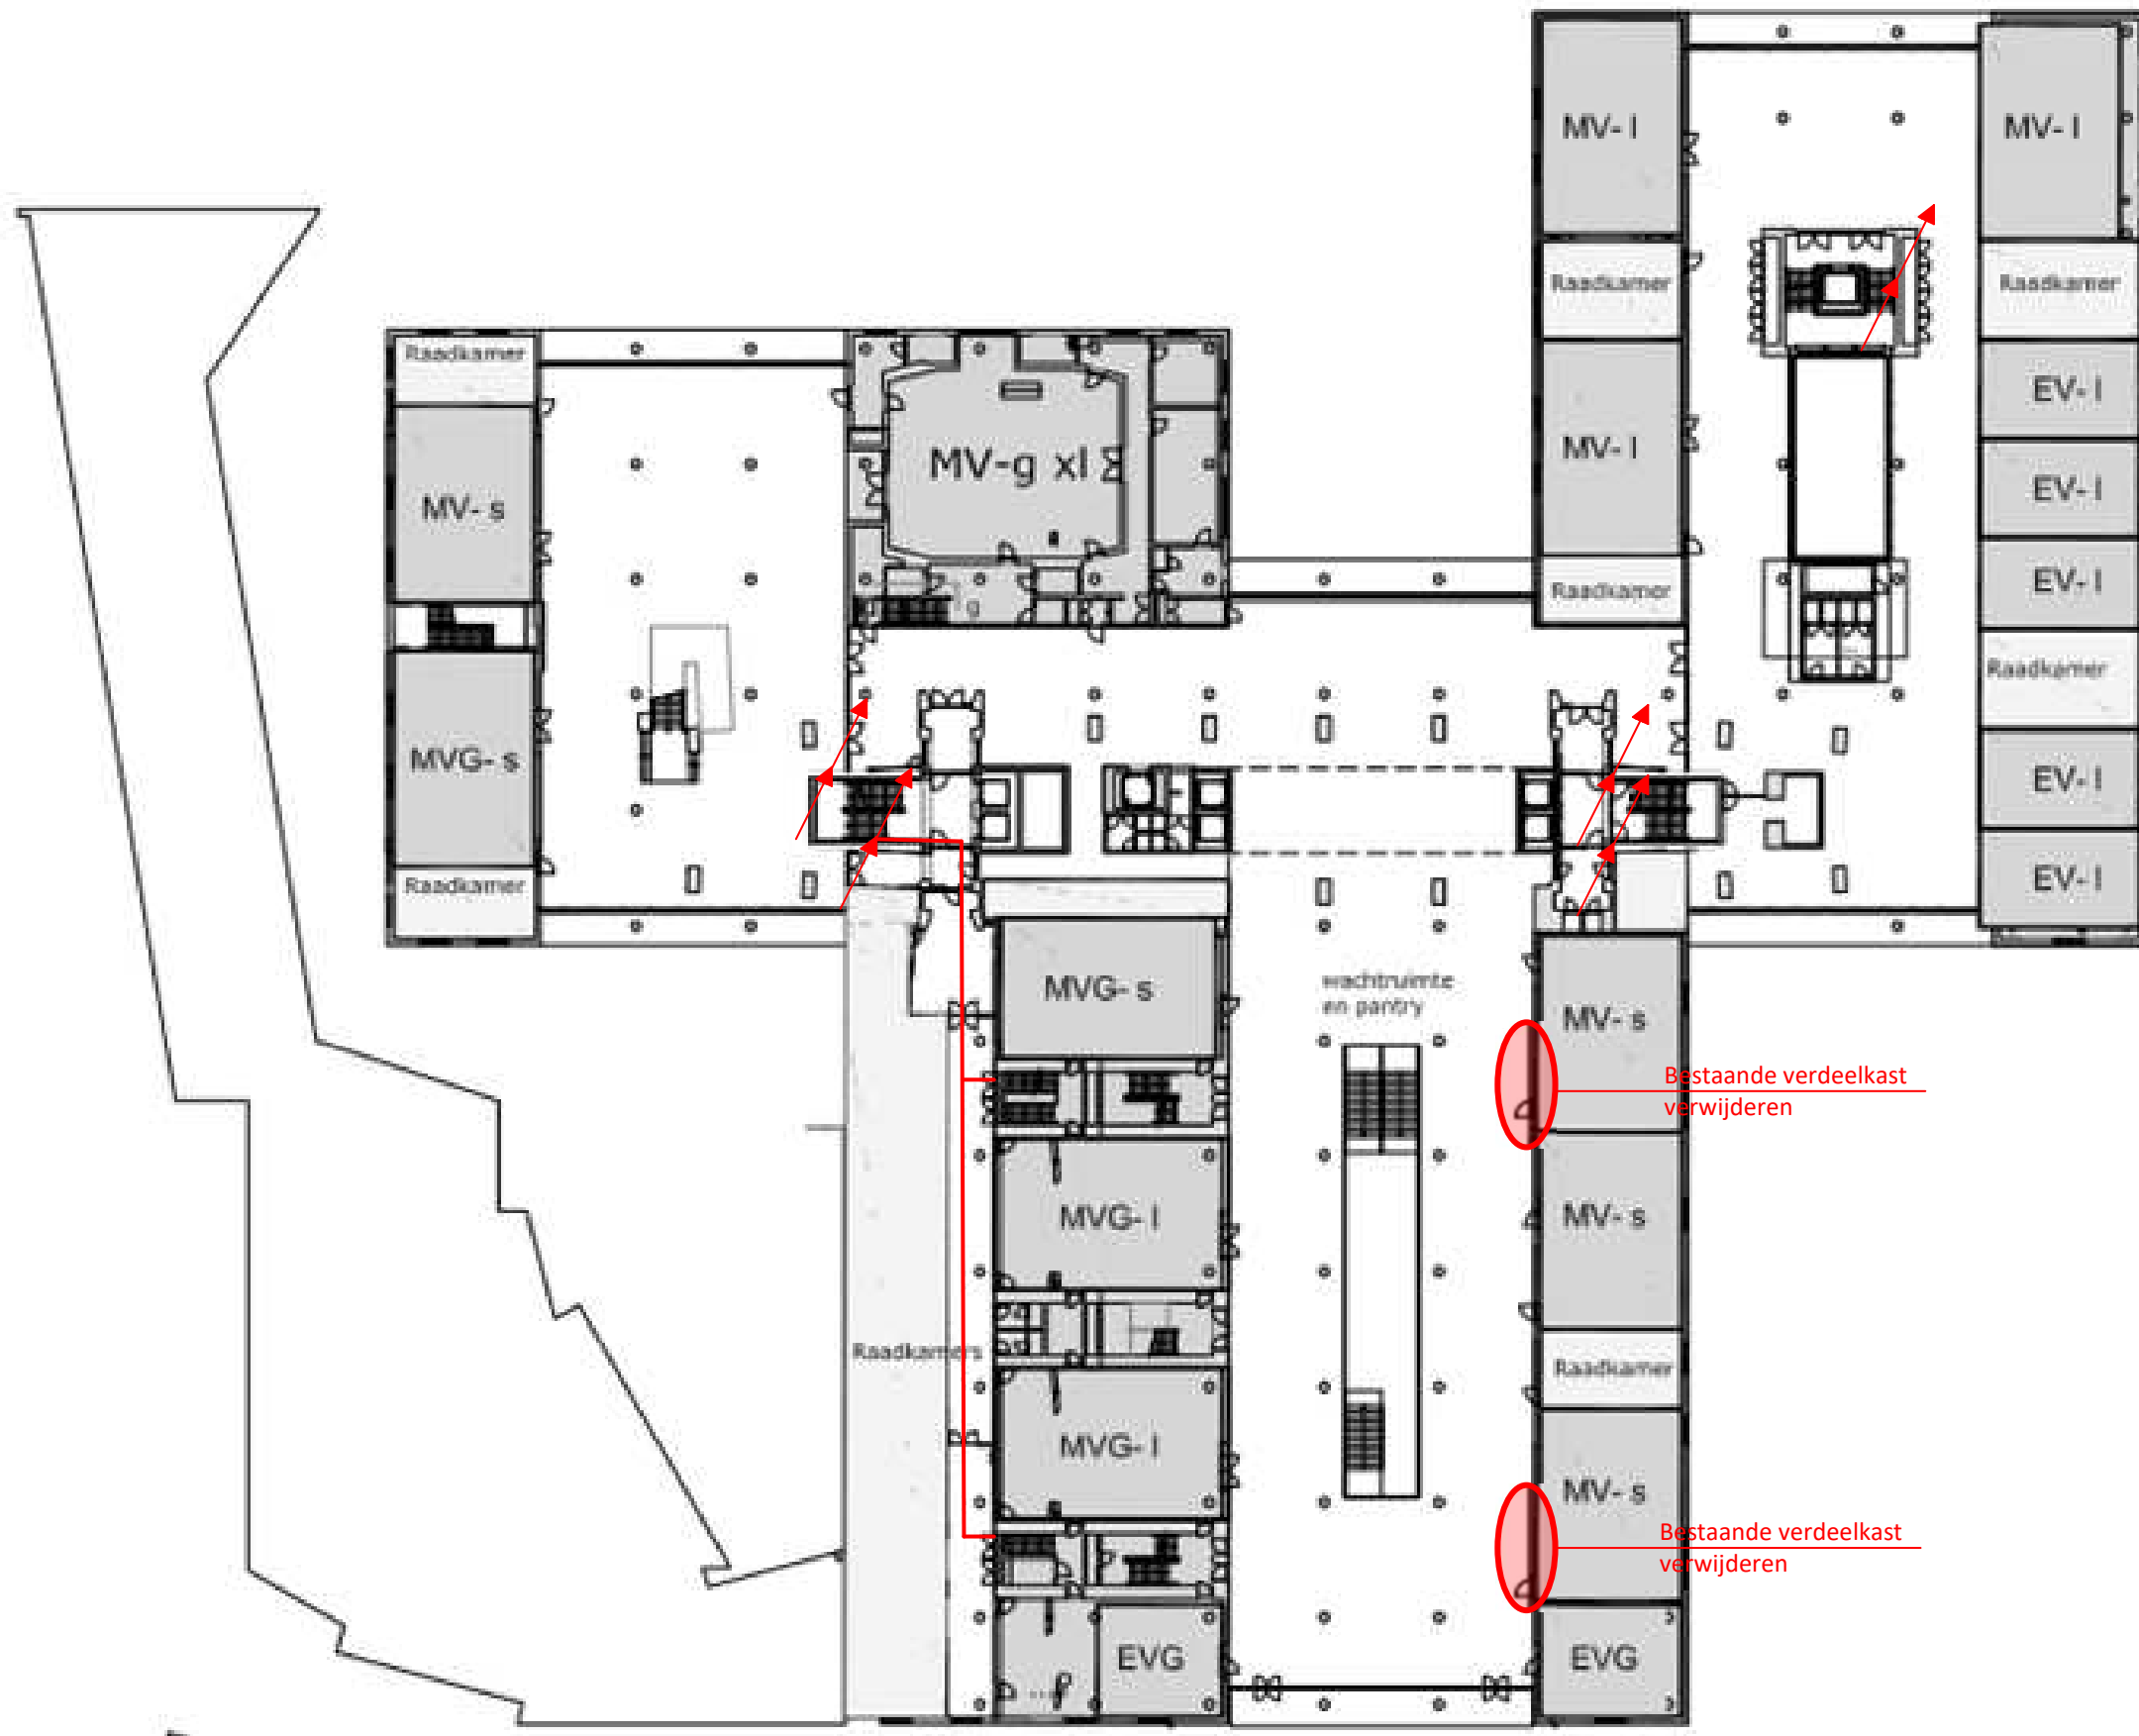

Project:	Rijksvastgoedbedrijf Ministerie van Binnenlandse Zaken en Koninkrijksrelaties	
Onderwerp:	Paleis van Justitie Elektrotechnische installaties	Laag 2
Datum:	9 januari 2020	Getekend: RBU
Proj.nr.:	3618EW-01	Fase: Haalbaarheid
Tek.nr.:		E201

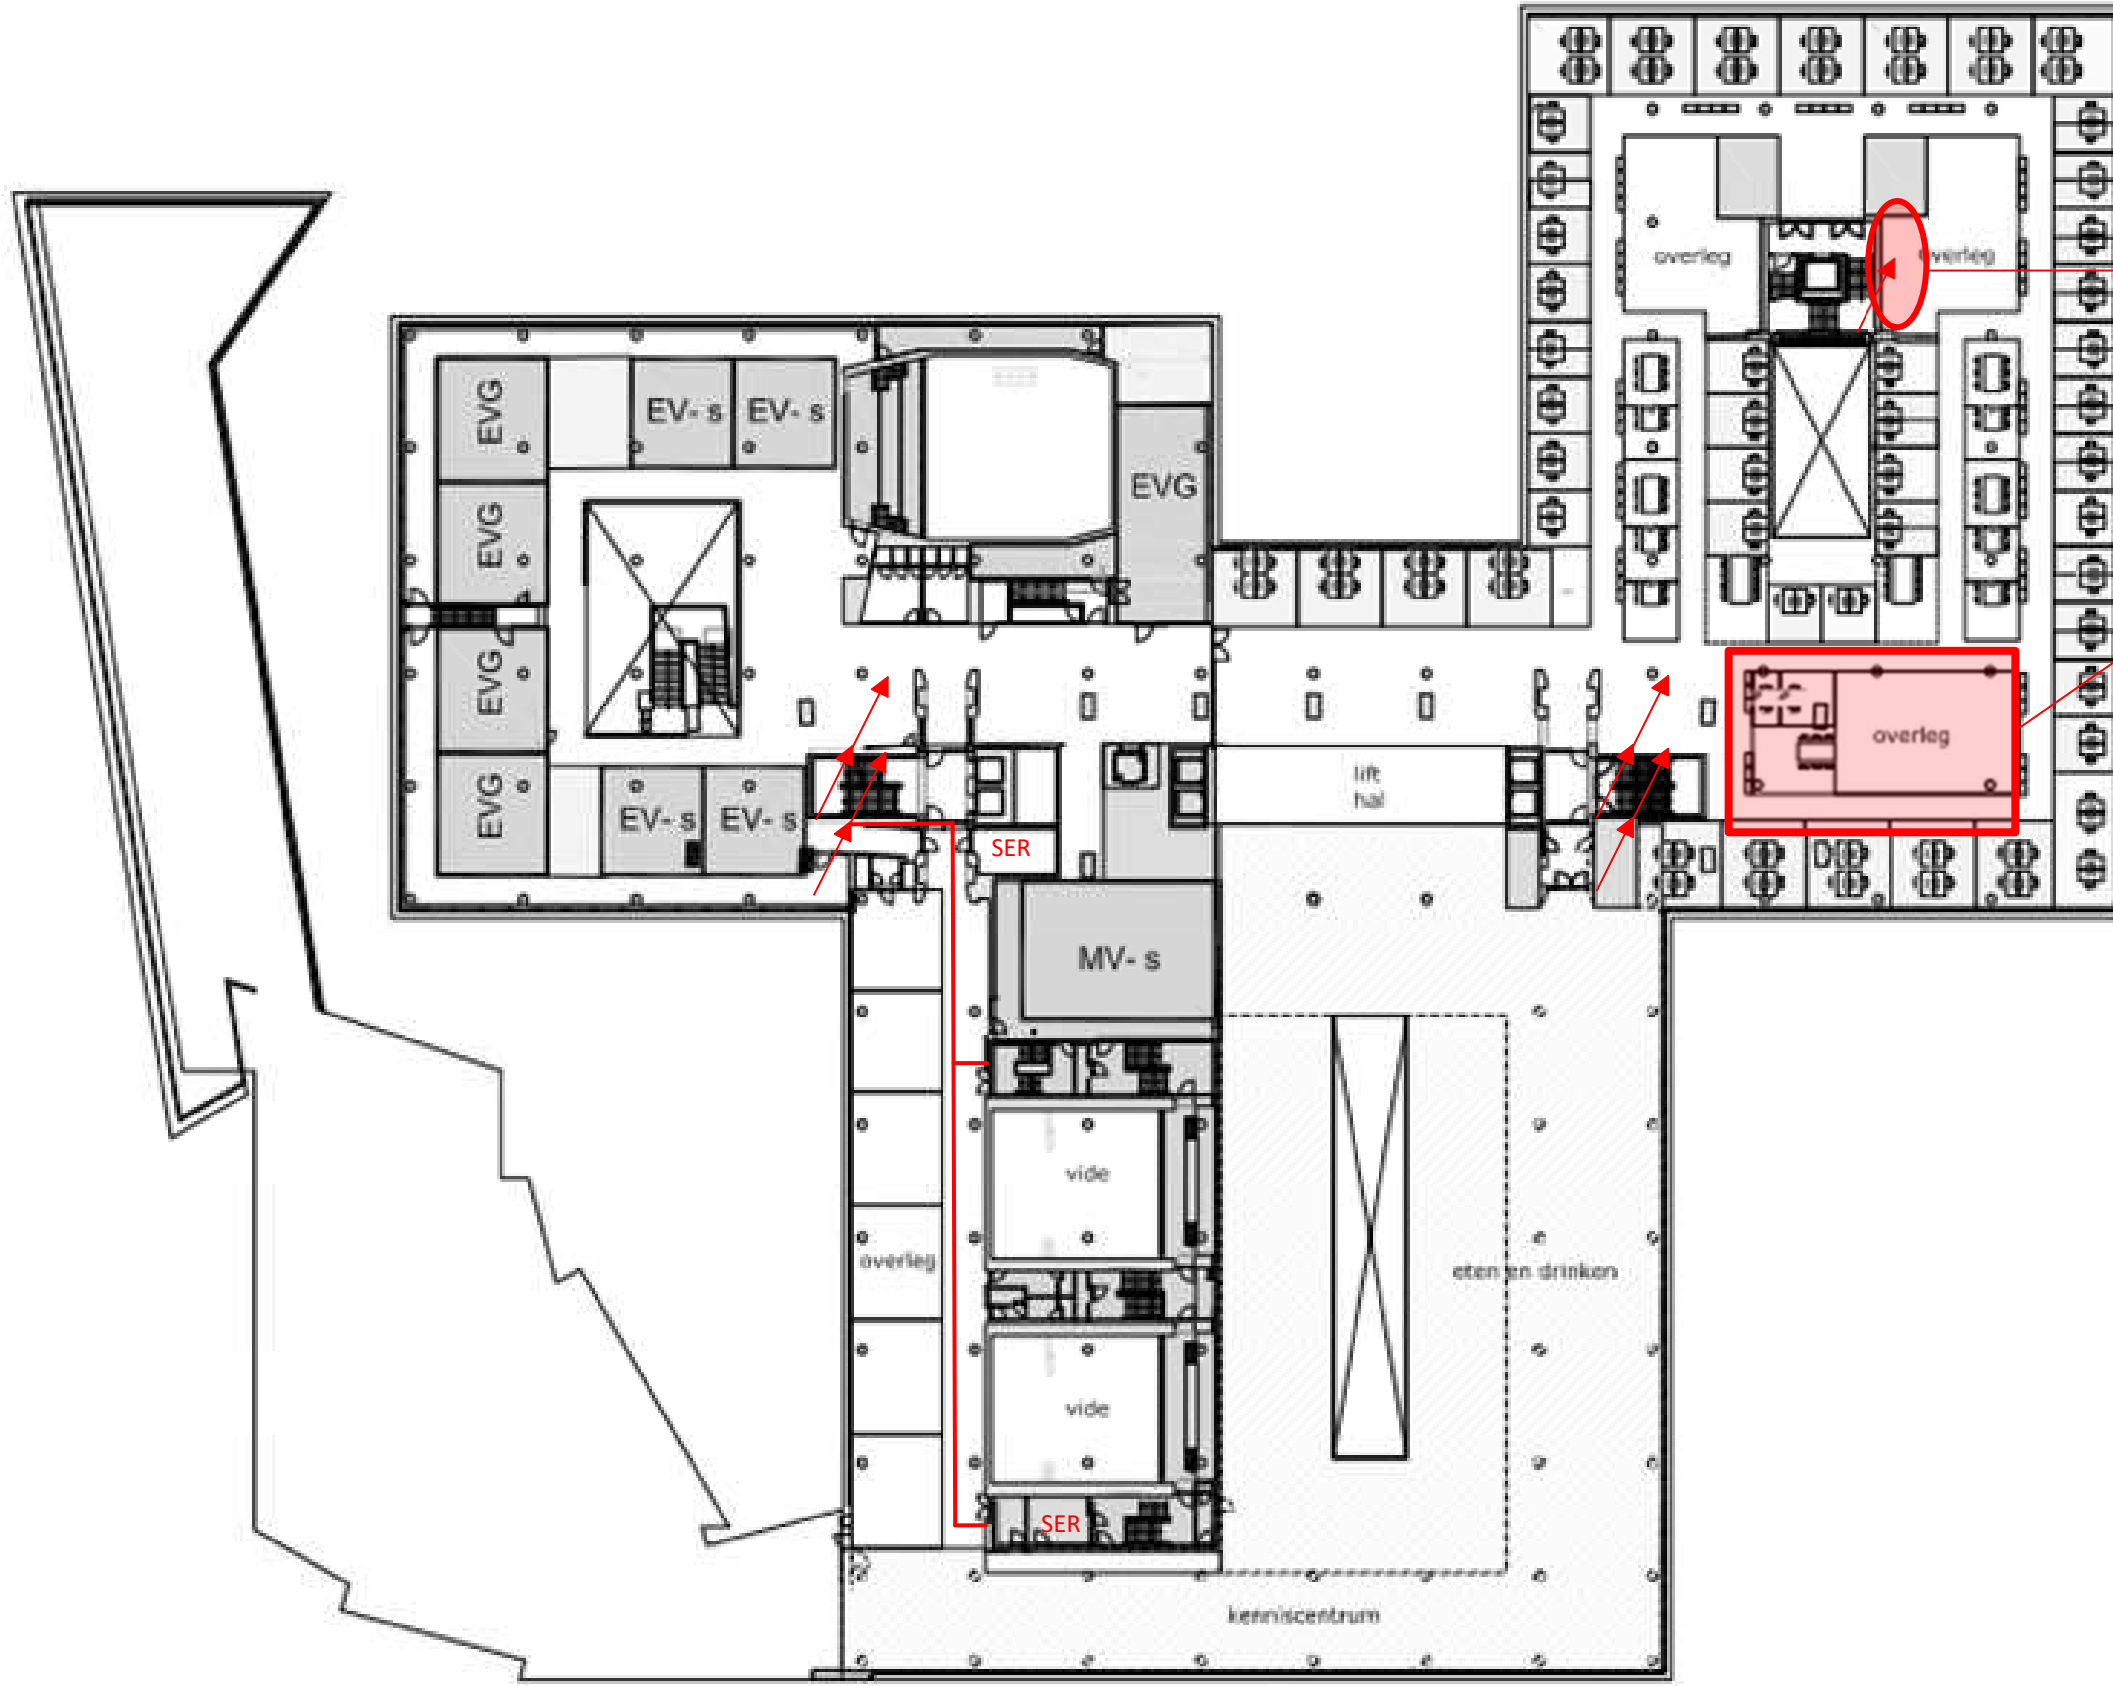


Schacht voor E handhaven

Bestaande computer ruimte, UPS ruimte en PABX ruimte komen te vervallen

Voorafgaand aan fase 1 dient er parallel een ruimte gerealiseerd te zijn waardoor de huidige ruimte afgekoppeld kan worden.



Project:	Rijksvastgoedbedrijf Ministerie van Binnenlandse Zaken en Koninkrijksrelaties	
Onderwerp:	Paleis van Justitie Elektrotechnische installaties	Laag 3
Datum:	9 januari 2020	Getekend: RBU
Proj.nr.:	3618EW-01	Fase: Haalbaarheid
Tek.nr.:		E301

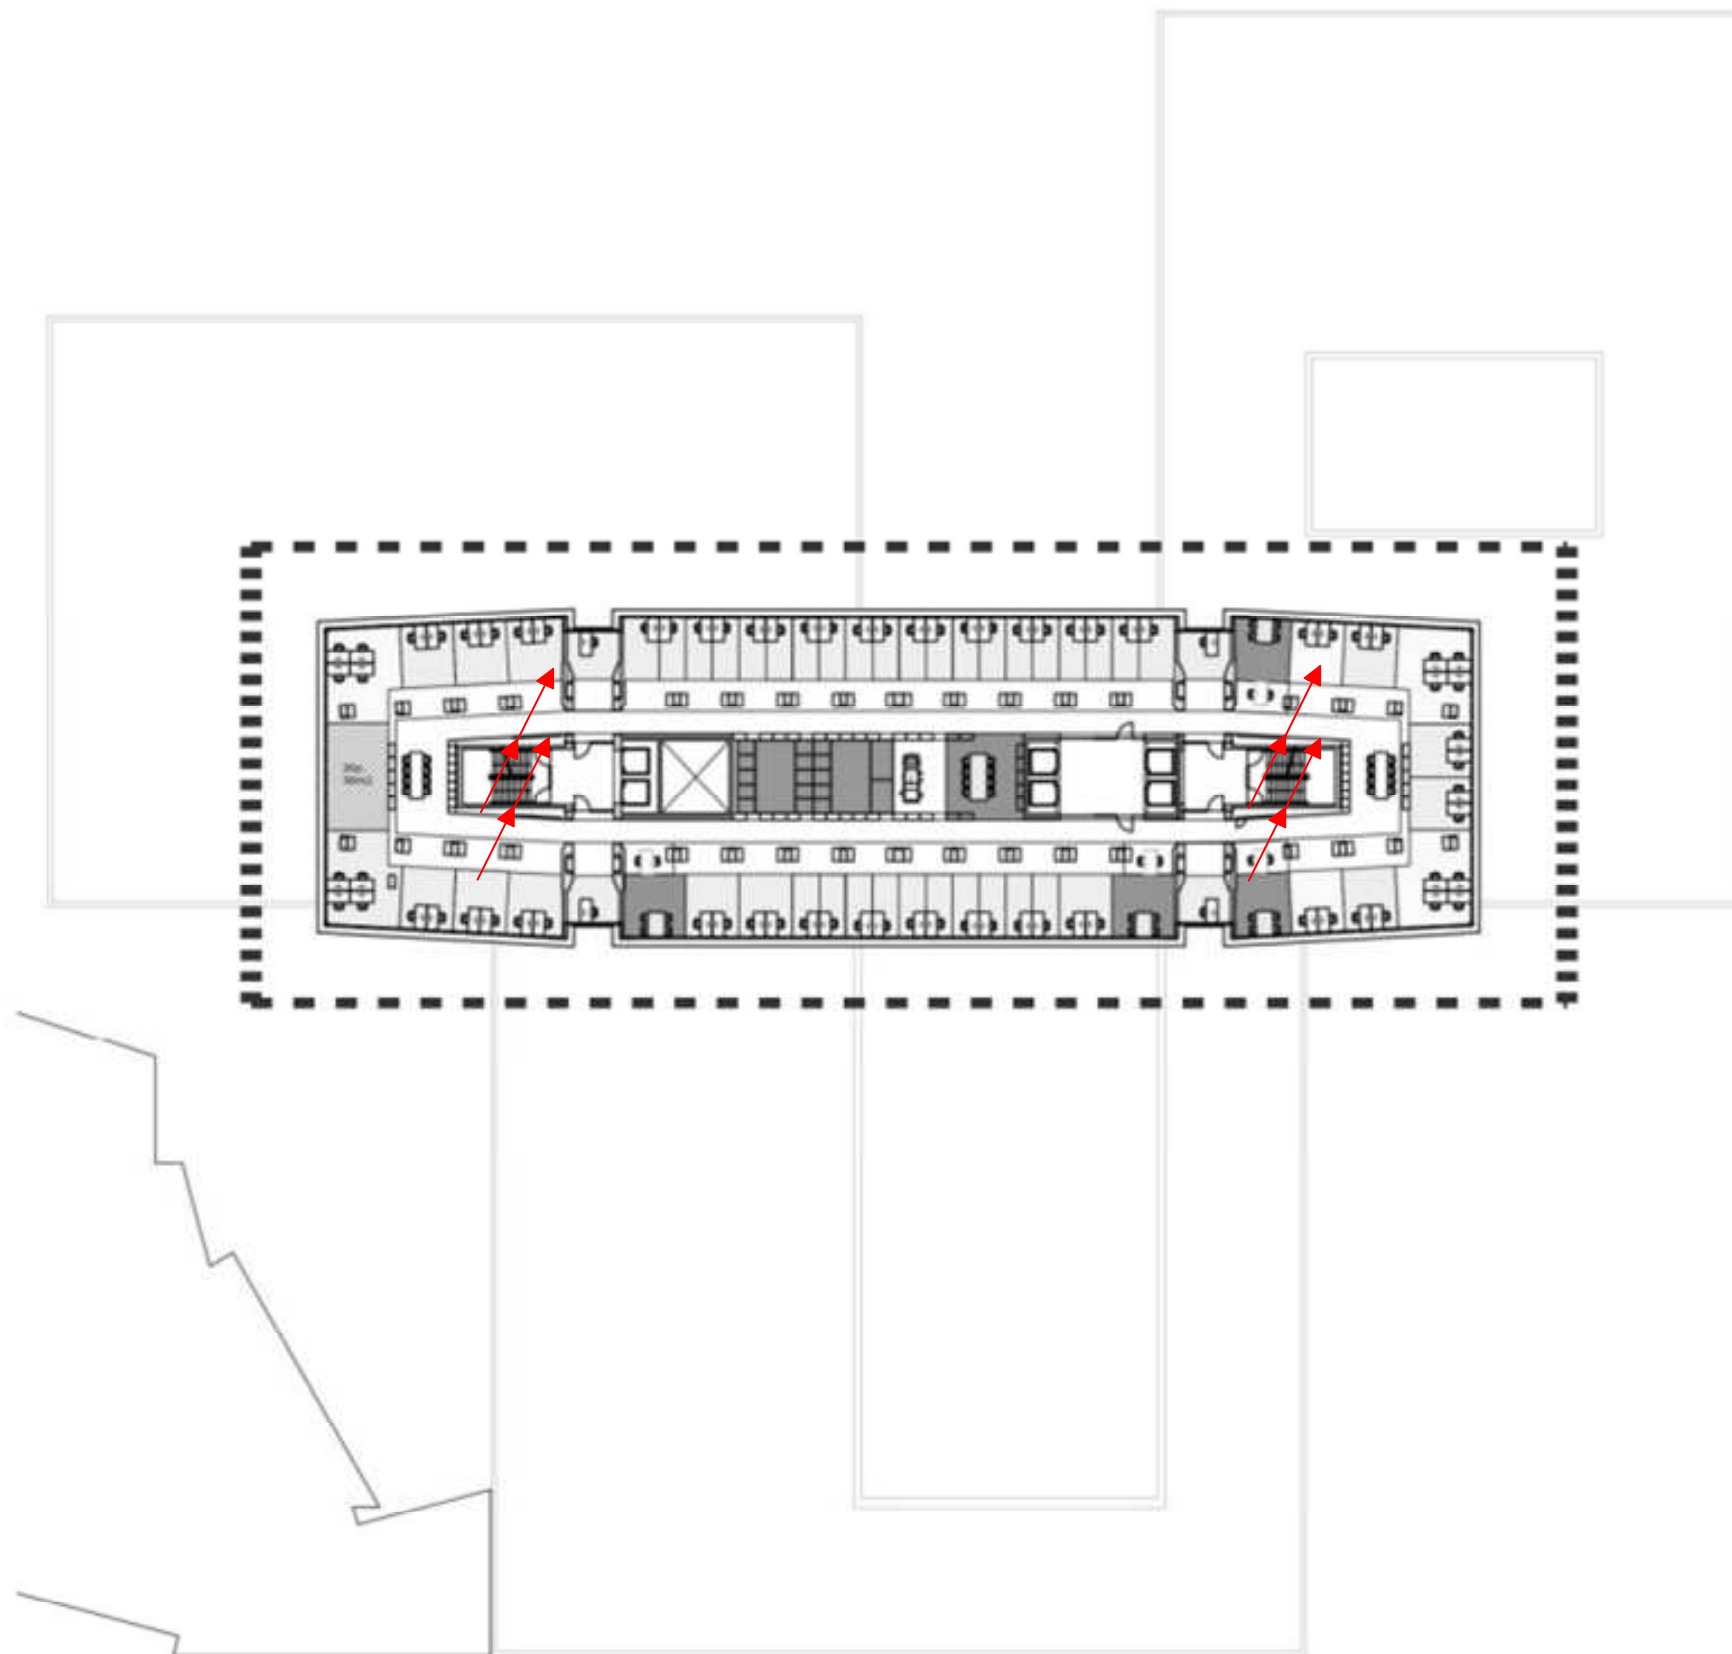

Project:	Rijksvastgoedbedrijf Ministerie van Binnenlandse Zaken en Koninkrijksrelaties	
Onderwerp:	Paleis van Justitie Elektrotechnische installaties	Laag 5-13
Datum:	9 januari 2020	Getekend: RBU
Proj.nr.:	3618EW-01	Fase: Haalbaarheid
Tek.nr.:	E401	