


1	2	3	4	5
	Expansievoorziening	Silbtramflier	Transportgroep	Naregelingen an radiatoren
			Naregelingen en radiatoren	Begane grond t/m 3e verdieping

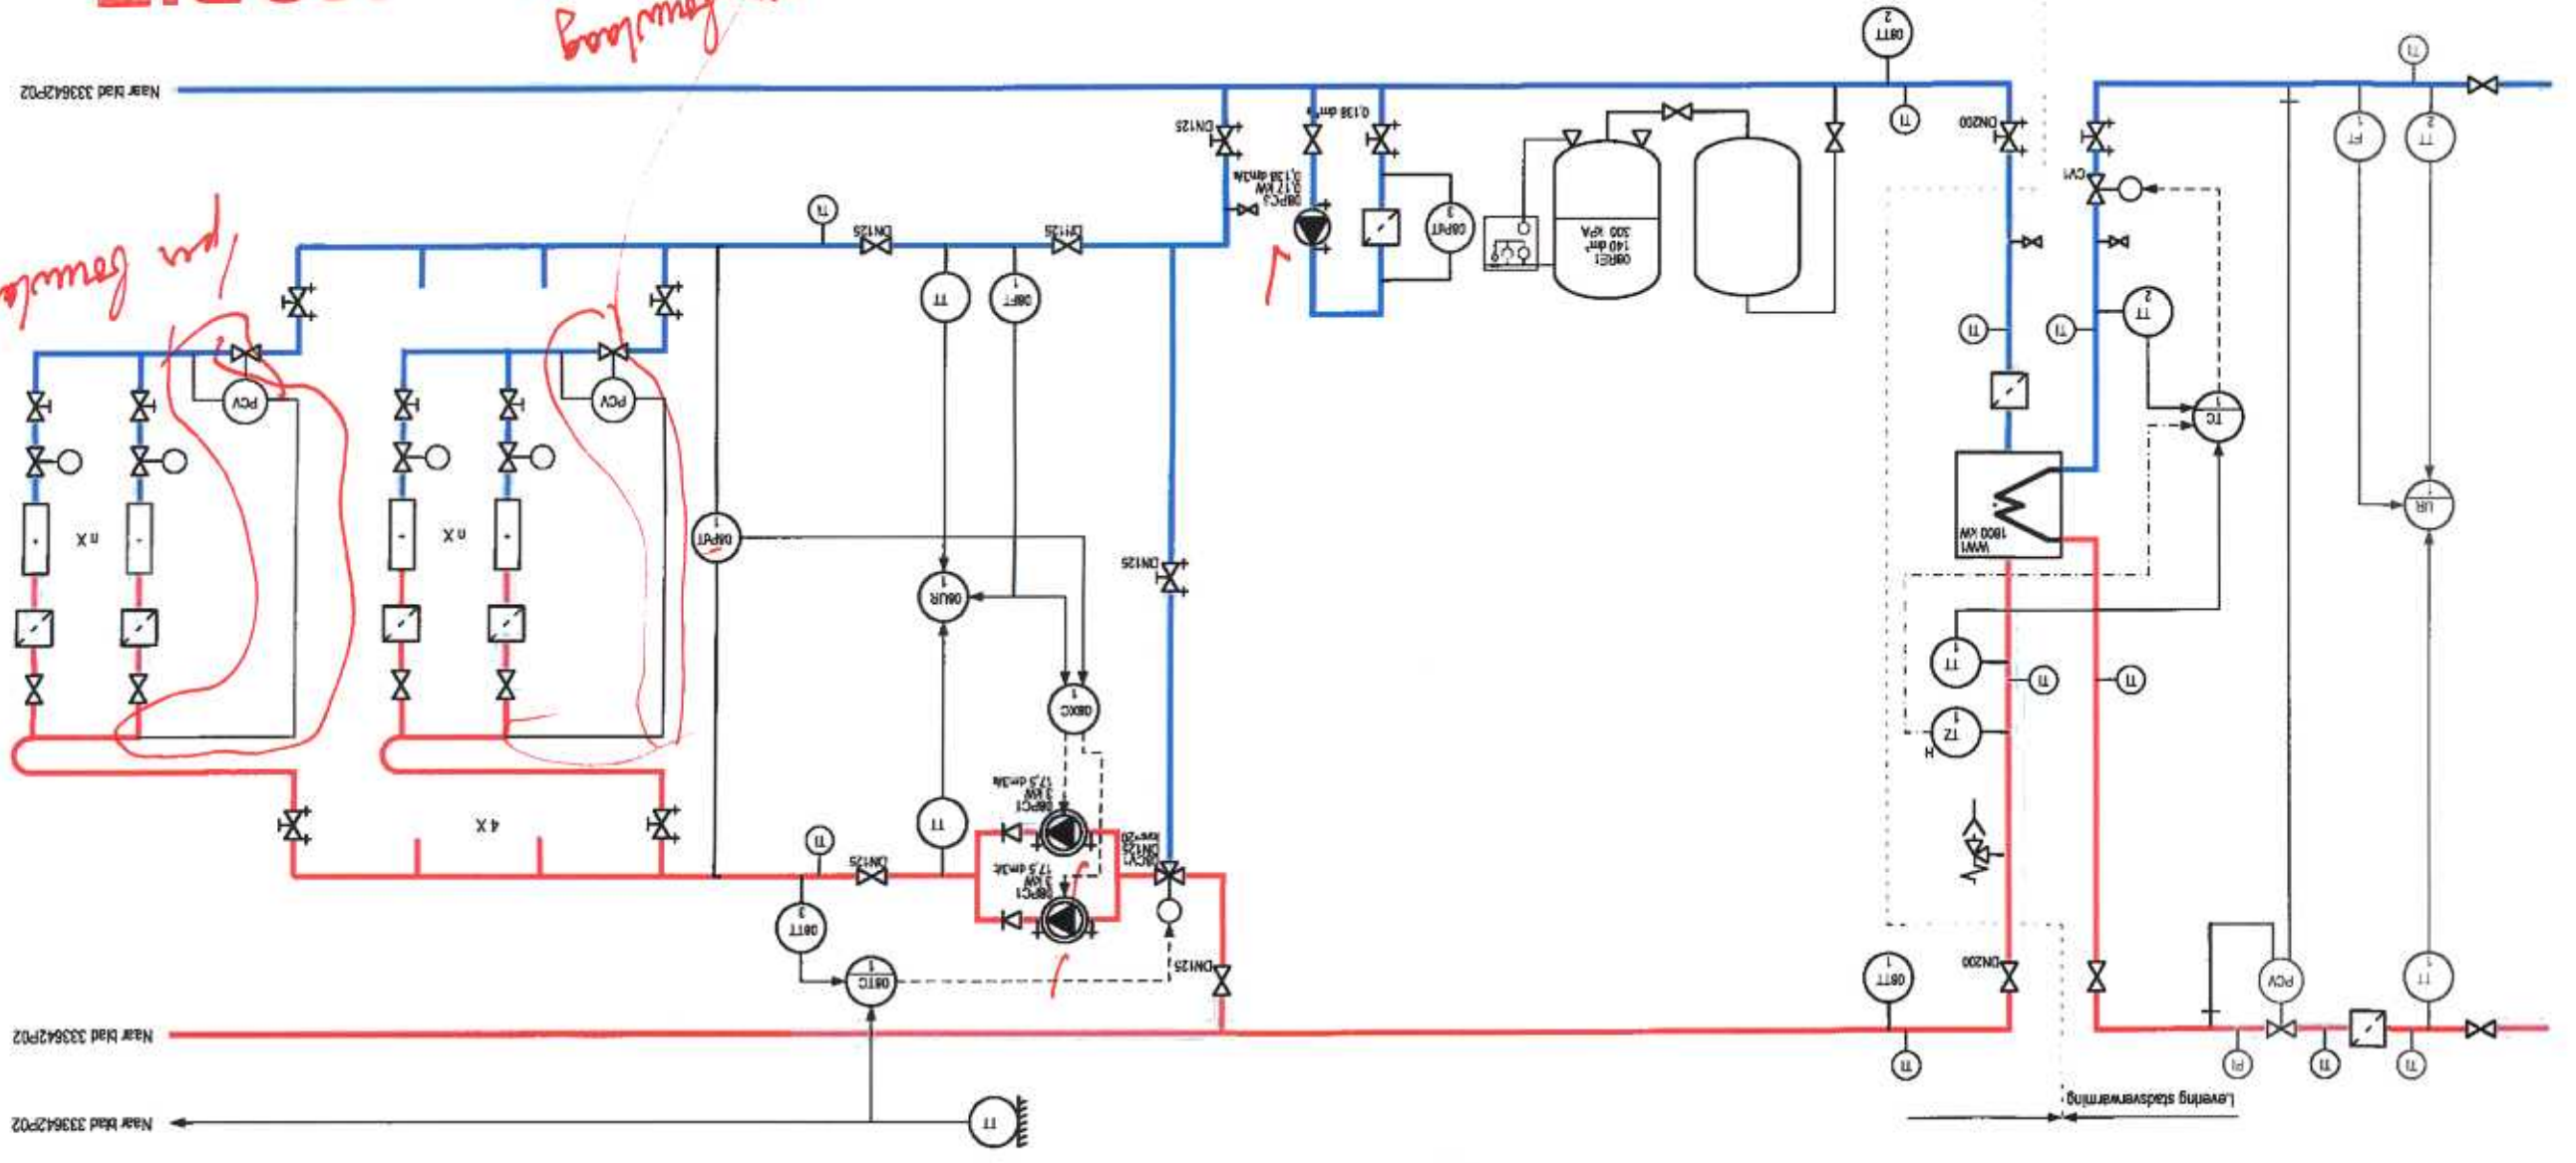

**KOPIE**

*per bouwlaag 20-5-2014*

*per bouwlaag*

project: Paleis van Justitie Prins Clauslaan 20 en 60 te Den Haag  
 onderwerp: Prncipschema  
 Wamteopwekking en distributie Laagbouw P1  
 Smit's van Burgst Raadgevend Ingenieursbureau  
 Baron de Coeberghlaan 8, 2719 EL, Zoetermeer Nederland  
 T: +31(0)79-3427147 E: zoetermeer@smitsvanburgst.nl  
 A3  
 schaal: -  
 tekening: blad  
 No 333642  
 gec. HV d.d. 19.01.07  
 333642P1L  
 gec. HV d.d. 19.01.07  
 333642P01