

1

Transportiep

Naregelingen en radiatoren

2


Naregelingen en radiatoren

Begane grond t/m 3e verdieping

3

4

5

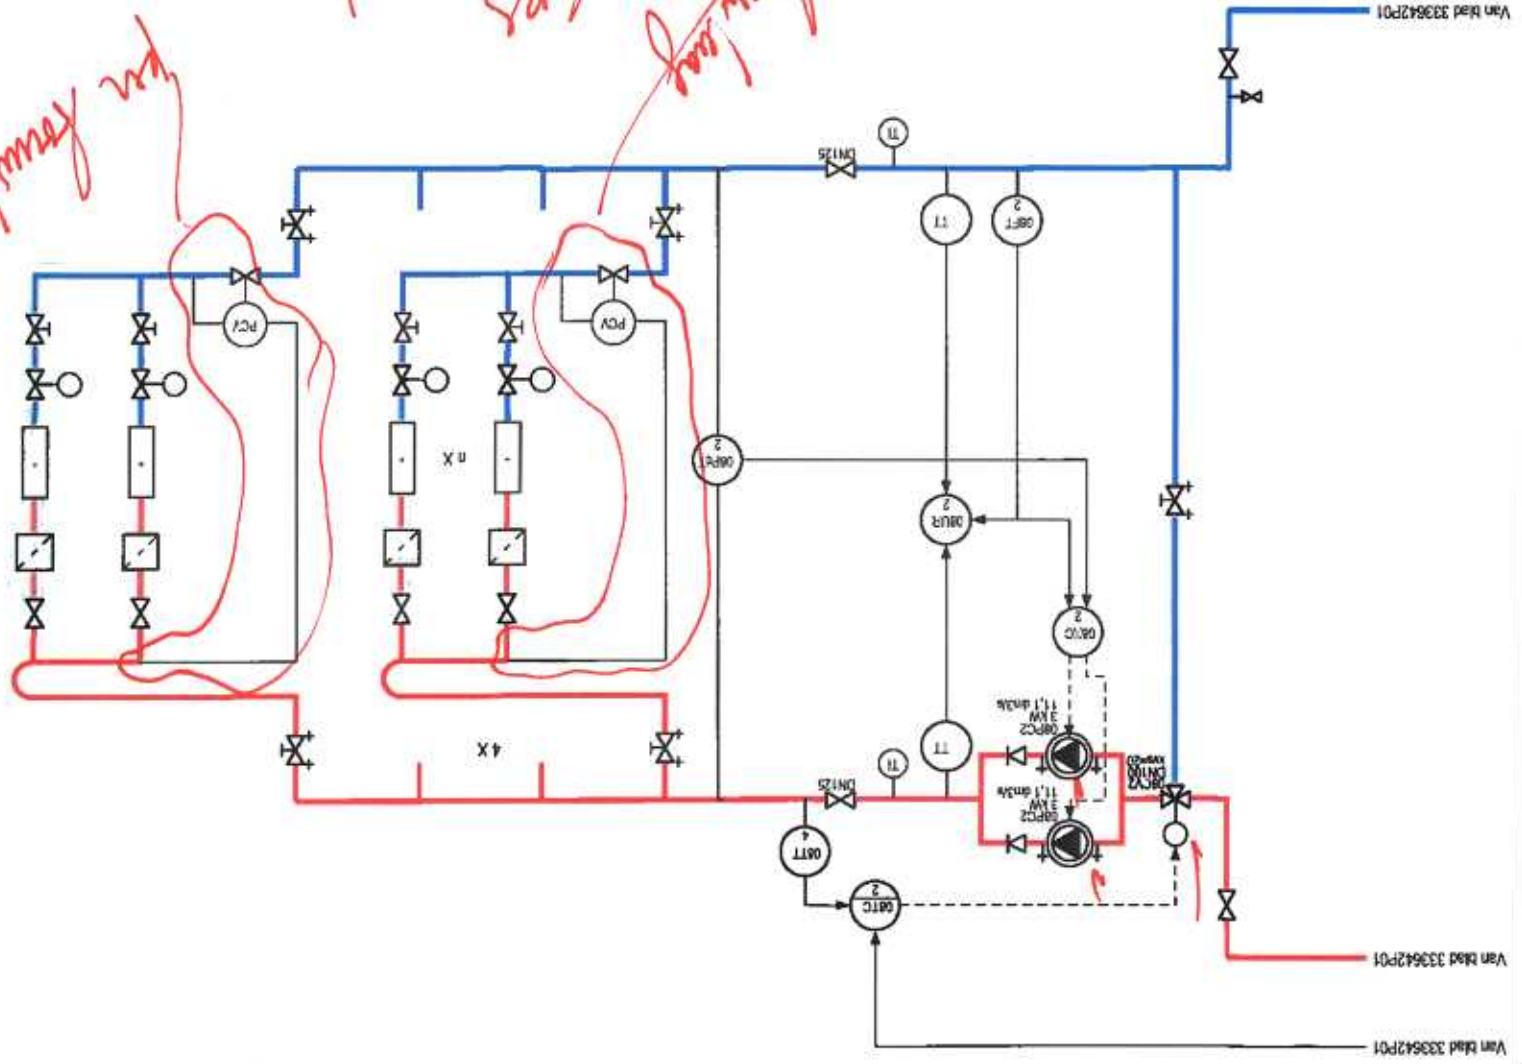

KOPIE

project: Paleis van Justitie Prins Clauslaan 20 en 60 te Den Haag

onderwerp: Principeschema

Warmteopwekking en distributie Laagbouw P1

Smits van Burgst Raadgevend Ingenieursbureau

Baron de Coeberghlaan 8, 2719 EL, Zoetermeer Nederland	E: zoetermeer@smitsvanburgst.nl	T: +31(0)79-3427147	F: +31(0)79-3314228
AO 3336.42	formaat A3	schaal -	tekening
get. HV dd. 19.01.07	get. HV dd. 19.01.07	sec. HV dd. 19.01.07	333642P02
www.smitsvanburgst.nl			333642P01