1	2	3	4	5
Radiatoren 5e t/m 11 verdieping	Radiatoren 12e en 13 verdieping	Radiatoren 5e t/m 11 verdieping	Radiatoren 12e en 13 verdieping	
Toevoer Schacht A 5e verdieping	Schacht A 12e verdieping	Retour Schacht B 5e verdieping	Schacht B 12e verdieping	

De groepen zijn aangesloten op de transportgroep naregelingen en radiatoren

Van blad 333642P16

Appendages niet geïsoleerd

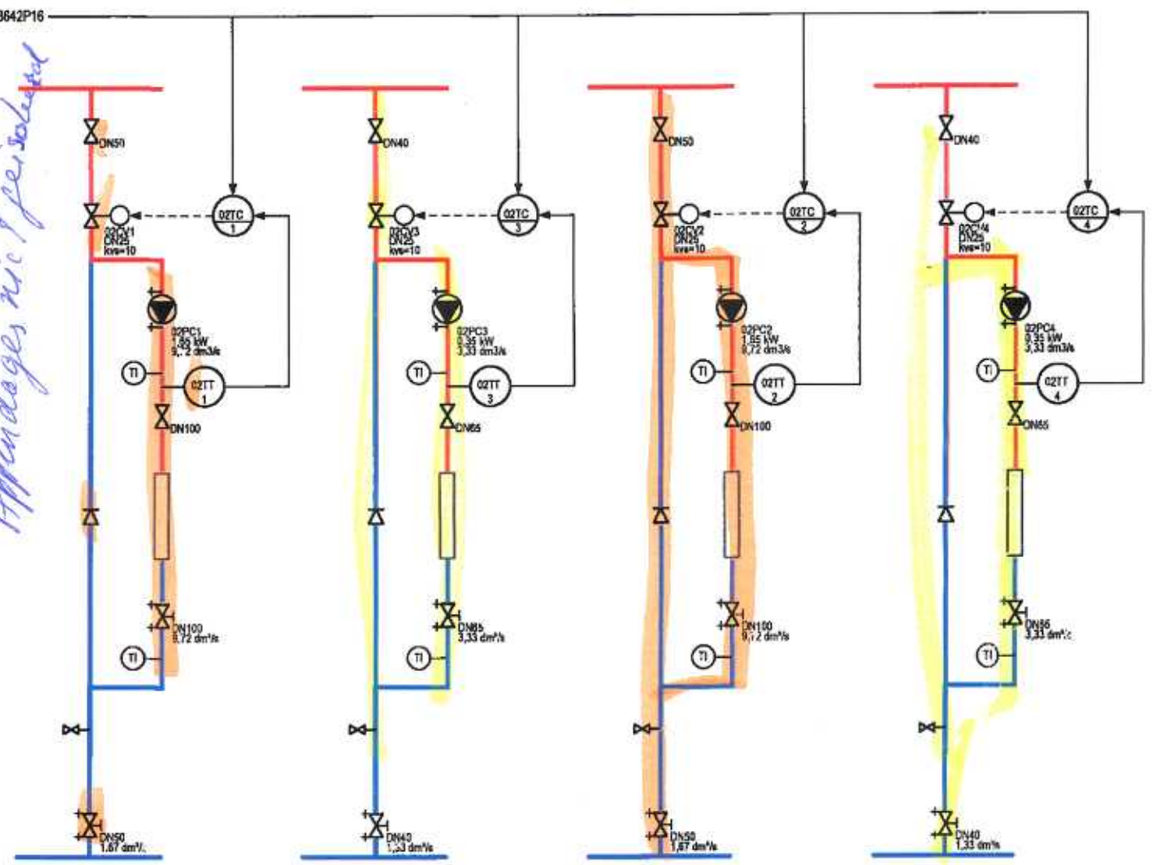

+ filter + vuilafscheider.

Appendages ongeïsoleerd
1x IRA DN50
2x Afsluiter DN50

3x IRA DN40
1x Drukhandhaving DN40
1x filter DN40
1x IRA DN50
2x Afsluiter DN50

Toevoerschacht per verdieping.
Foto 79-80.

App. ongeïsoleerd.
1x IRA DN50
2x Afsluiter

3x IRA DN32
1x Drukhandhaving regelaar
1x filter
1x IRA DN 50
2x Afsluiter 50

Retourschacht.
5e Verdieping.
Foto 81-82-83-84
Idem per Verdieping

GBS
20-05-2014

4x Groep appendages ongeïsoleerd.
100.528 78-74-73

KOPIE

project	Paleis van Justitie Prins Clauslaan 20 en 60 te Den Haag
onderwerp	Principeschema
	Warmteopwekking en distributie hoogbouw P1

MQ

Smits van Burgst Raadgevend Ingenieursbureau

Baron de Coubertinlaan 8, 2719 EL Zoetermeer Nederland
T: +31(0)79-3427147 F: +31(0)79-3314228 E: zoetermeer@smitsvanburgst.nl W: www.smitsvanburgst.nl

AO 3336.42	formaat A3	schaal	tekening	blad
	get. HV d.d. 11.04.07	-		
	gec. HV d.d. 11.04.07	333642P1H		333642P17