


* te Vind.
 Gebouw Marco
 wordt toekomstige klimaatunit
 Palets te.
 Separaat klimaat systeem.

KOPIE

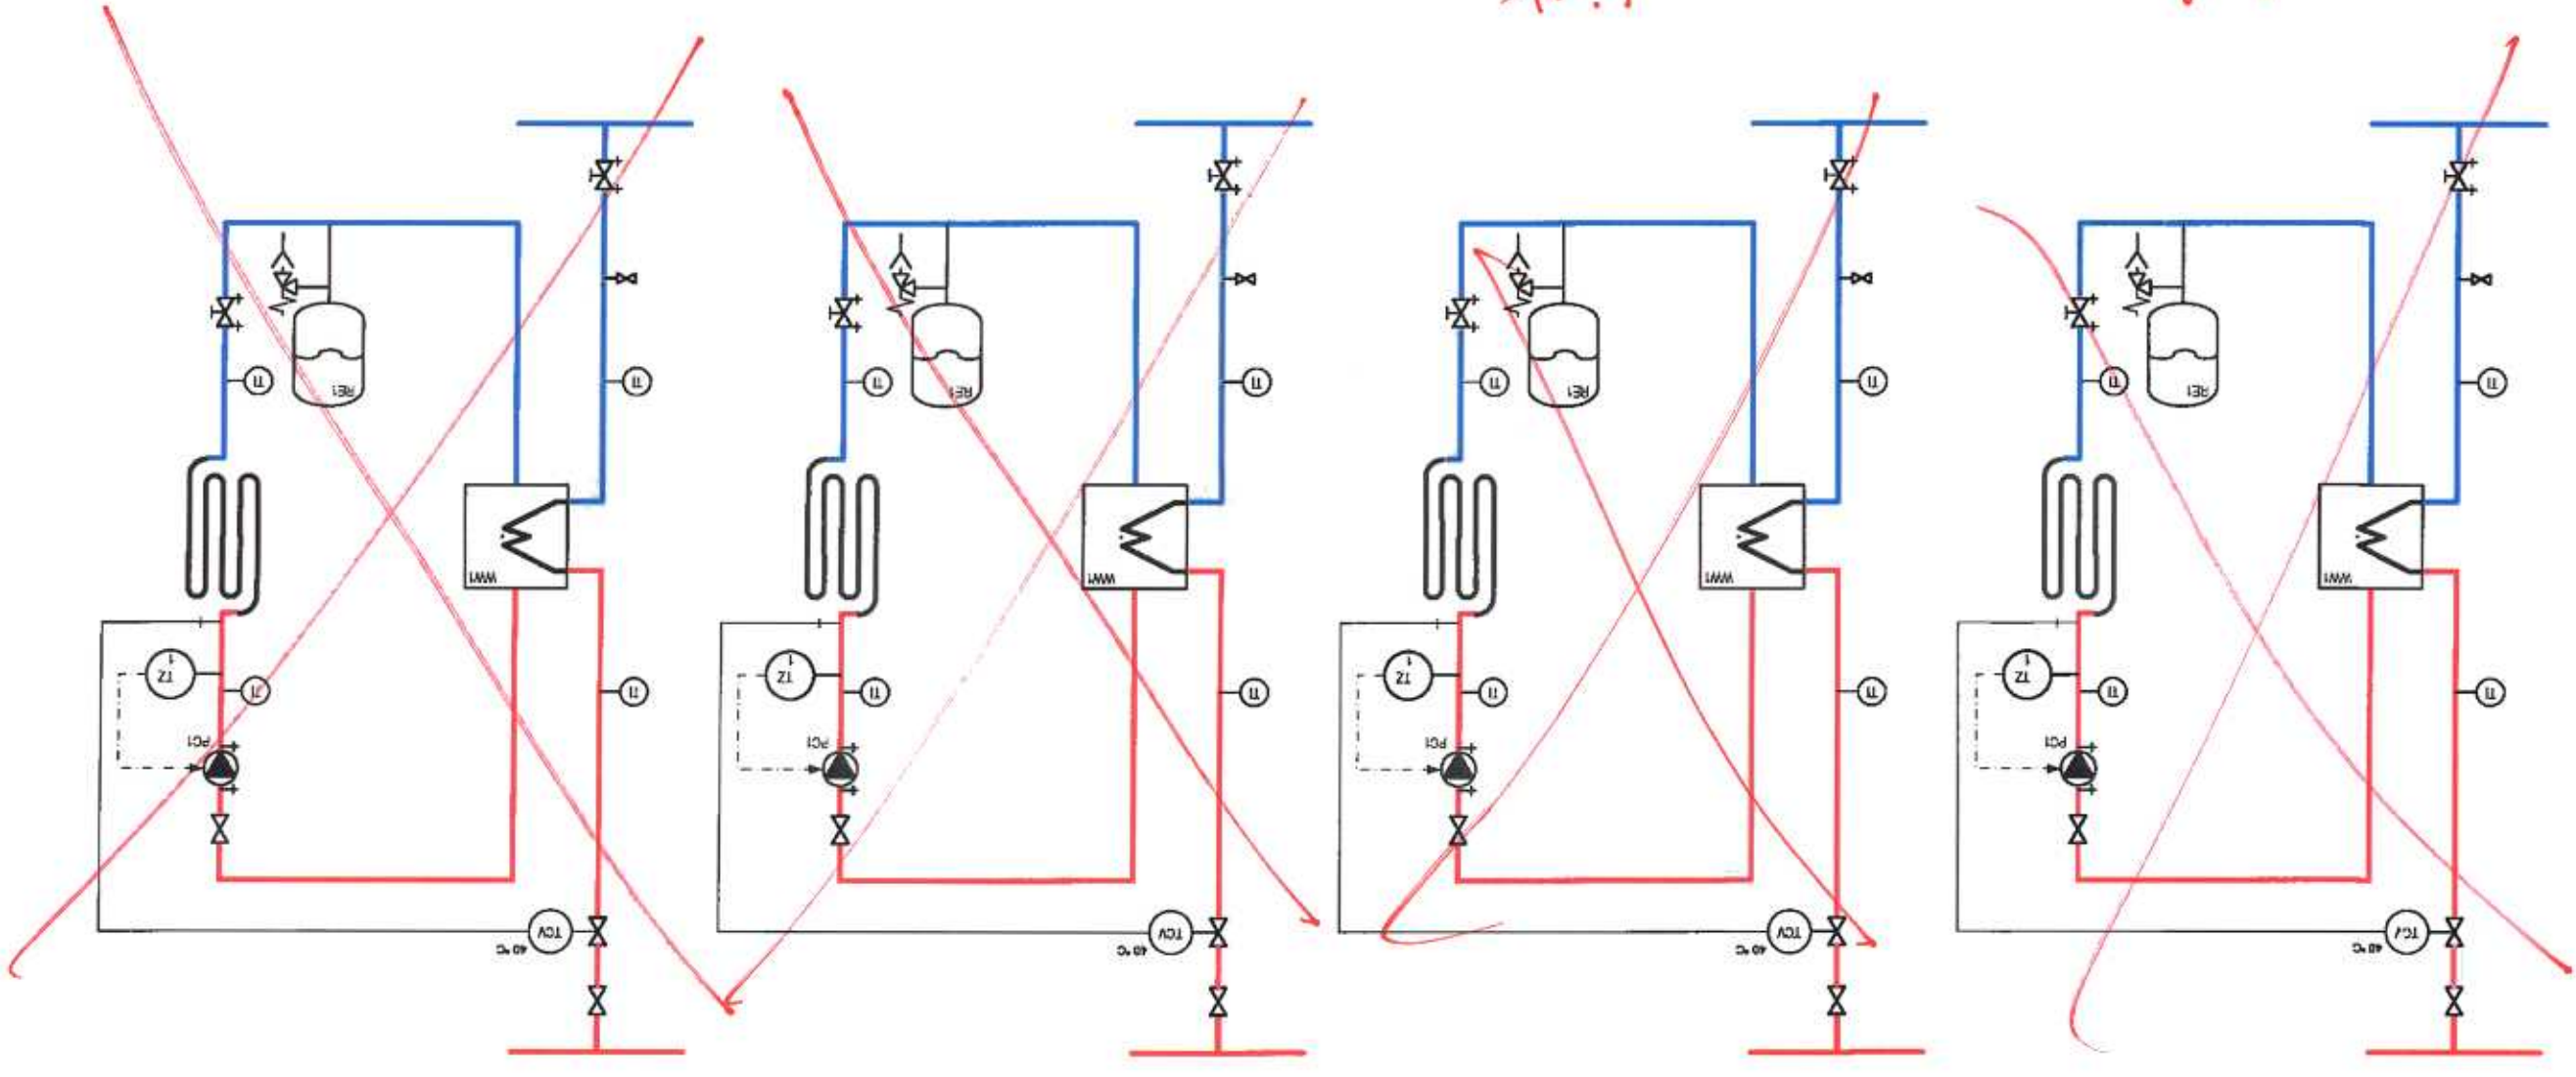

De groepen zijn aangesloten op de transportgroep aangelegingen en radatoren

1	Voorverwarming	5e verdieping hoogbouw AL4	Groep 3
2	Voorverwarming	5e verdieping hoogbouw AL4	Groep 6
3	Voorverwarming	5e verdieping hoogbouw BL4	Groep 6
4	Voorverwarming	5e verdieping hoogbouw BL4	Groep 5
5	Voorverwarming	5e verdieping hoogbouw BL4	Groep 5