



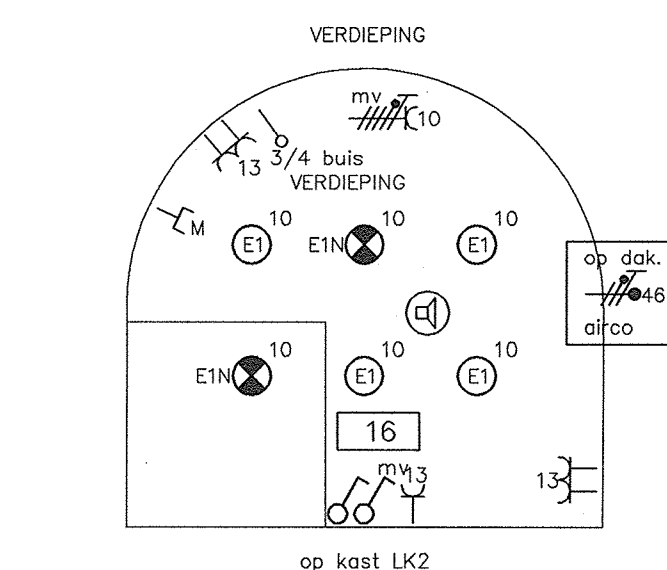

Rijtnummer	omschrijving
1	entree
2.1	Toilet heren
2.2	Toilet dames
2.3	Toilet mix
2.4	Toilet Jeu de bouie
2.5	Toilet Jeu de bouie
3	Tribune sporthal
4	Sporthal
5.1	Kleedruimte sporthal
5.2	Kleedruimte sporthal
5.3	Kleedruimte sporthal
5.4	Kleedruimte sporthal
5.5	Kleedruimte Voetbal
5.6	Kleedruimte Voetbal
5.7	Kleedruimte Voetbal
5.8	Kleedruimte Voetbal
5.9	Kleedruimte Voetbal
5.10	Kleedruimte Voetbal
5.11	Kleedruimte Voetbal
5.12	Kleedruimte Voetbal
6.1	Berging sportal
6.2	Berging sportal
6.3	Berging sportal
6.4	Berging sportal
6.5	Berging sportal
6.6	Berging voetbal
6.7	Berging buiten
6.8	Berging Jeu de bouie
7	Wedstrijdkamer sporthal
8	Genootschappelijke steunpunt
9.1	Ehbo sportal
10	Technische dienst sportal
10.1	Beheerder sportal
12.1	Vergader ruimte
12.2	Vergader ruimte
13	Repro
14	Garderobe
15	Paviljoen
16	Voetbalkamer verdieping
17	Magazijn Paviljoen
18	Keuken Paviljoen
19	Technische ruimte voetbal
20	archief voetbal
21	Kleding voetbal
22.1	Scheidsrechter sportal
22.2	Scheidsrechter voetbal
22.3	Scheidsrechter voetbal
23	Kalkruimte
24	Voetbalbeheerder
25	Ehbo voetbal
26	Jeu de bouie
27.1	Gang sportal
27.2	Gang paviljoen
27.3	Gang voetbal
27.4	Gang kleedkamer voetbal
28.1	Herenkant voetbal
28.2	Werkkast voetbal
28.3	Werkkast Jeu de bouie

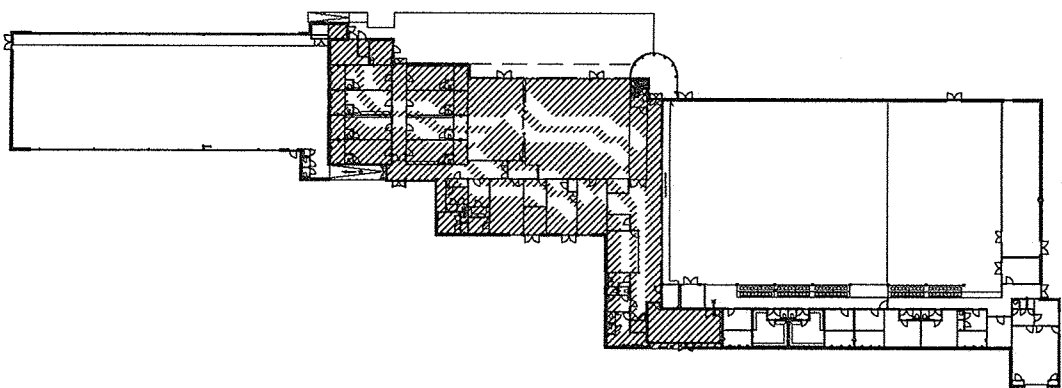

Wijziging	Omschrijving	Datum	Gezien	Paraaf
C	Aanpassingen tbv sturingen luchtbehandeling	22-10-08	MW	
D	2 extra groepen toegevoegd tbv bierinstallatie	13-11-08	MW	
E	Revisie	15-09-2011	MW	
Nieuwbouw Sportcomplex DOSC Den Dolder		Getekend	FW	
In opdracht van Gemeente Zeist		Datum	24-06-08	
Elektrotechnische installatie deel LK2		Gezien		
Voetbalvereniging/Paviljoen		Schaal	1:100	
 Van den Berg Technisch Advies en Ontwerp B.V.	Nepsumstraat 15 3961 ES Maarn Telefoon: +31(0)343.444187 Fax: +31(0)343.443266 info@vandenbergsprojecten.nl	Tekening gemaakt volgens: NEN1010	Formaat	A1
			Tekeningnr.	E-00-2
			Projectnr.	20080040