



LASDOOS PLAATSEN IN RUIMTE 19.2

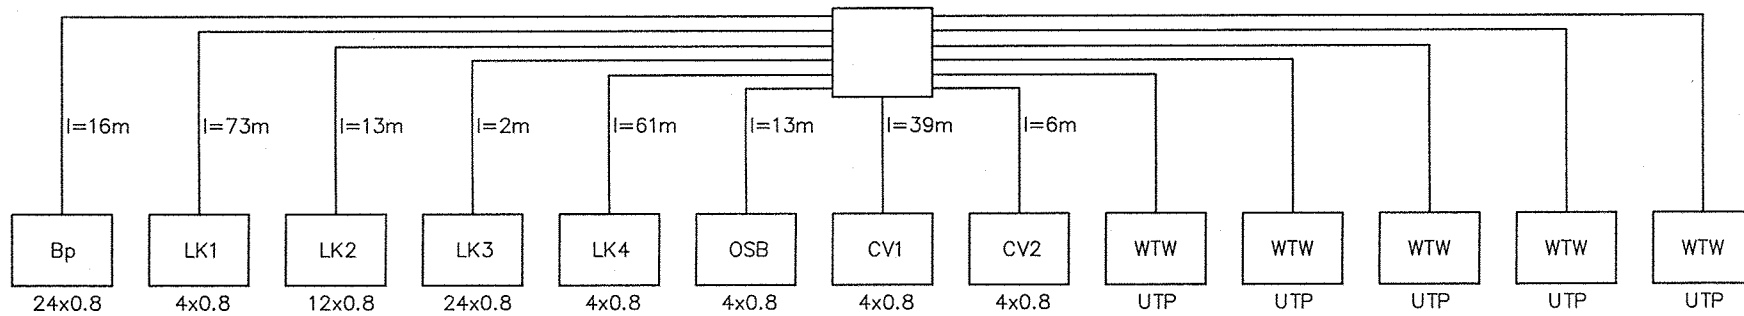

# Revisie

Wijziging	Omschrijving	Datum	Gezien	Paraaf	
A	Revisie	15-09-2011	MW		
Nieuwbouw Sportcomplex DOSC Den Dolder In opdracht van Gemeente Zeist Blok-schema Zwakstroom tbv bedieningspaneel		Getekend	FW		
		Datum	01-12-08		
		Gezien			
		Schaal	1:1		
	Neptunushof 15 3951 ES Maarn Telefoon : +31(0)343.444187 Fax : +31(0)343.443356 info@vandenberghprojecten.nl	Tekening gemaakt volgens:		Formaat	
		NEN1010		Tekeningnr.	A4
				Projectnr.	E-00-10
				20080040	