


DOORSNED E A

Ruimtenummer	Omschrijving
1	entree
2.1	Toilet heren
2.2	Toilet dames
2.3	Toilet mix
2.4	Toilet Jeu de bouie
2.5	Toilet Jeu de bouie
3	Tribune sporthal
4	Sporthal
5.1	Kleedruimte sporthal
5.2	Kleedruimte sporthal
5.3	Kleedruimte sporthal
5.4	Kleedruimte sporthal
5.5	Kleedruimte Voetbal
5.6	Kleedruimte Voetbal
5.7	Kleedruimte Voetbal
5.8	Kleedruimte Voetbal
5.9	Kleedruimte Voetbal
5.10	Kleedruimte Voetbal
5.11	Kleedruimte Voetbal
5.12	Kleedruimte Voetbal
6.1	Berging sporthal
6.2	Berging sporthal
6.3	Berging sporthal
6.4	Berging sporthal
6.5	Berging sporthal
6.6	Berging voetbal
6.7	Berging buiten
6.8	Berging Jeu de bouie
7	Mediatruiker sporthal
8	Gemeenschappelijke steunpunt
9.1	Ehba sporthal
10	Technische dienst sporthal
10.1	Beheerder sporthal
10.2	Vergaderruimte
11	Vergaderruimte
12	Repro
13	Repro
14	Garderobe
15	Paviljoen
16	Voetbalkamer verdieping
17	Magazijn Paviljoen
18	Kruisen Paviljoen
19	Technische ruf / voetbal
19.1	archief voetbal
19.2	archief voetbal
20	archief voetbal
21	Kleding voetbal
22.1	Scheidsrechter sporthal
22.2	Scheidsrechter voetbal
22.3	Scheidsrechter voetbal
23	Kleedruimte
24	Voetbalbeheerder
25	Ehba voetbal
26	Jeu de bouie
27.1	Gang sporthal
27.2	Gang paviljoen
27.3	Gang voetbal
27.4	Gang kleedkamer voetbal
28.1	Meerkast voetbal
28.2	Werkkast voetbal
28.3	Werkkast Jeu de bouie

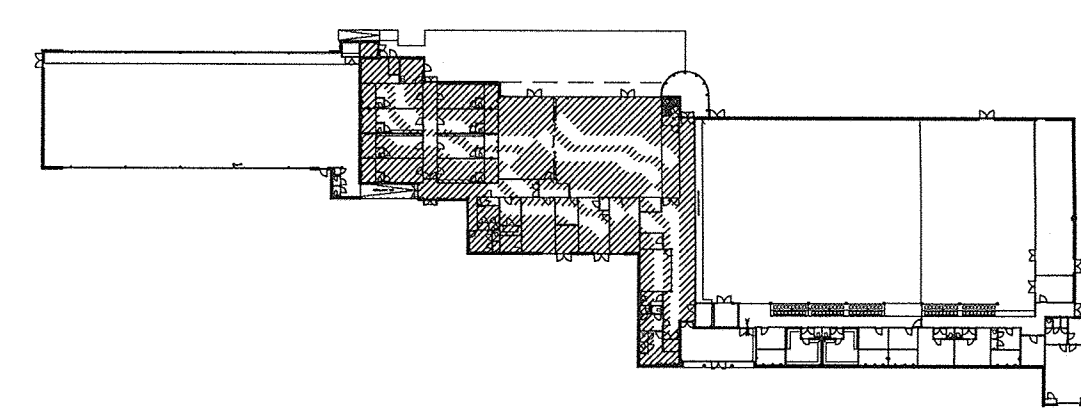

## Revisie


Wijziging	Omschrijving	Datum	Gezien	Paraaf
C	Diverse aanpassingen	17-10-08	MW	
D	Luchttoevoer aangepast paviljoen	29-10-08	MW	
E	Revisie	??	AT	

Nieuwbouw Sportcomplex DOSC Den Dolder  
 In opdracht van Gemeente Zeist  
 MV-installatie  
 Voetbalvereniging

Datum	Gezien	Paraaf
05-06-08		FW
		AT
		FW
		AT
		FW
		AT
		FW
		AT
		FW
		AT

Schaal 1:100  
 Formaat A1  
 Tekeningnr. MV-00-2  
 Projectnr. 20080040

Tekening gemaakt volgens:  
 NEN1087


 Nieuwstraat 15  
 3951 EG Maarn  
 Telefoon: +31(0)343.444187  
 Fax: +31(0)343.443356  
 info@vandenbergsproject.nl